

N^r 7106

Minuut

 $\frac{18}{2}$ Bijlagen

29 AVR. 1924

 waarvan $\frac{4}{1}$ plan^(n^u)

3 AFSCHRIFTEN



De Bestendige Deputatie

VAN DEN PROVINCIALEN RAAD VAN LIMBURG

Gezien de beraadslaging van den gemeenteraad van *Achel*
 dd *21 October 1922* een plan aannemende voor *de verbrediging*
en rechtmaking van den buurtweg nr 25
van den atlas der buurtwegen;

Gezien het plan der ligging ;

Gezien het proces-verbaal van onderzoek *de commodo et incommodo*
 waaruit blijkt dat *tegen dit ontwerp geen bezwaren noch*
opmerkingen werden ingebracht;

Gezien het advies van den Arrondissements-Commissaris ;

Gezien het verslag van den H. ~~Hoofd-Ingenieur~~ Bestuurder van den
 urbanisten en buurtwegdienst der provincie, dd. *11 April 1924*
 n^r *1846* ;

3 minuten

Gehoord het verslag van den H. *Palmer*,
lid van het Collegie ;

Gezien de wet van den 10 April 1841 gewijzigd door die van den
20 Mei 1863 en artikel 76 der gemeentewet ;

BESLUIT :

De bovengemelde beraadslaging voor hetgeen betreft de aanneming des
plans goed te keuren, en den aankoop in der minne der tot uitvoering van dit
plan noodige gronden alsook den afstand der beschikbare gedeelten weg aan de
aangrenzende eigenaren gelijkvormig art. 29 der wet van 10 April 1841, toe
te staan.

Het tegenwoordig besluit zal door het schepencollegie 's Zondags na
deszelfs ontvangst afgekondigd worden, en ingevolge de schikkingen der wet
van den 20 Mei 1863, gedurende acht dagen aangeplakt blijven.

Het bewijs der vervulling dezer formaliteit zal ons, na verloop van den
bepaalden tijd voor het beroep bij den koning overgelegd worden.

Deze beroepen zullen desgevallend *aan den Heer Gouverneur der
provincie* moeten toekomen binnen de vijftien dagen die de aanplakking volgen.

Afschrift des tegenwoordigen zal, ter uitvoering aan den H. Arrondis-
sements-Commissaris van *Hasselt-Malseyck* verzonden worden.

Dergelijk afschrift zal tot naricht aan den H. ~~Hoofd-Ingenieur~~ Bertuurder
van den urbanisten en buurtweg dienst der provincie te Hasselt, overgezonden
worden.

In zitting te Hasselt, den *15 April* 192 *4*.

Waren tegenwoordig : de HH.

Gouverneur Voorzitter *Gielen, Moors, Jadoul, Ceelen,*
Palmer Hayen, leden en Roelants Griffier der Provincie

De Griffier der provincie,

[Handwritten signature]


De Bestendige Deputatie.

[Handwritten signature]

De Verslaggever,

Alfred Palmer

Gemeente St. Louibrechts-Lille.

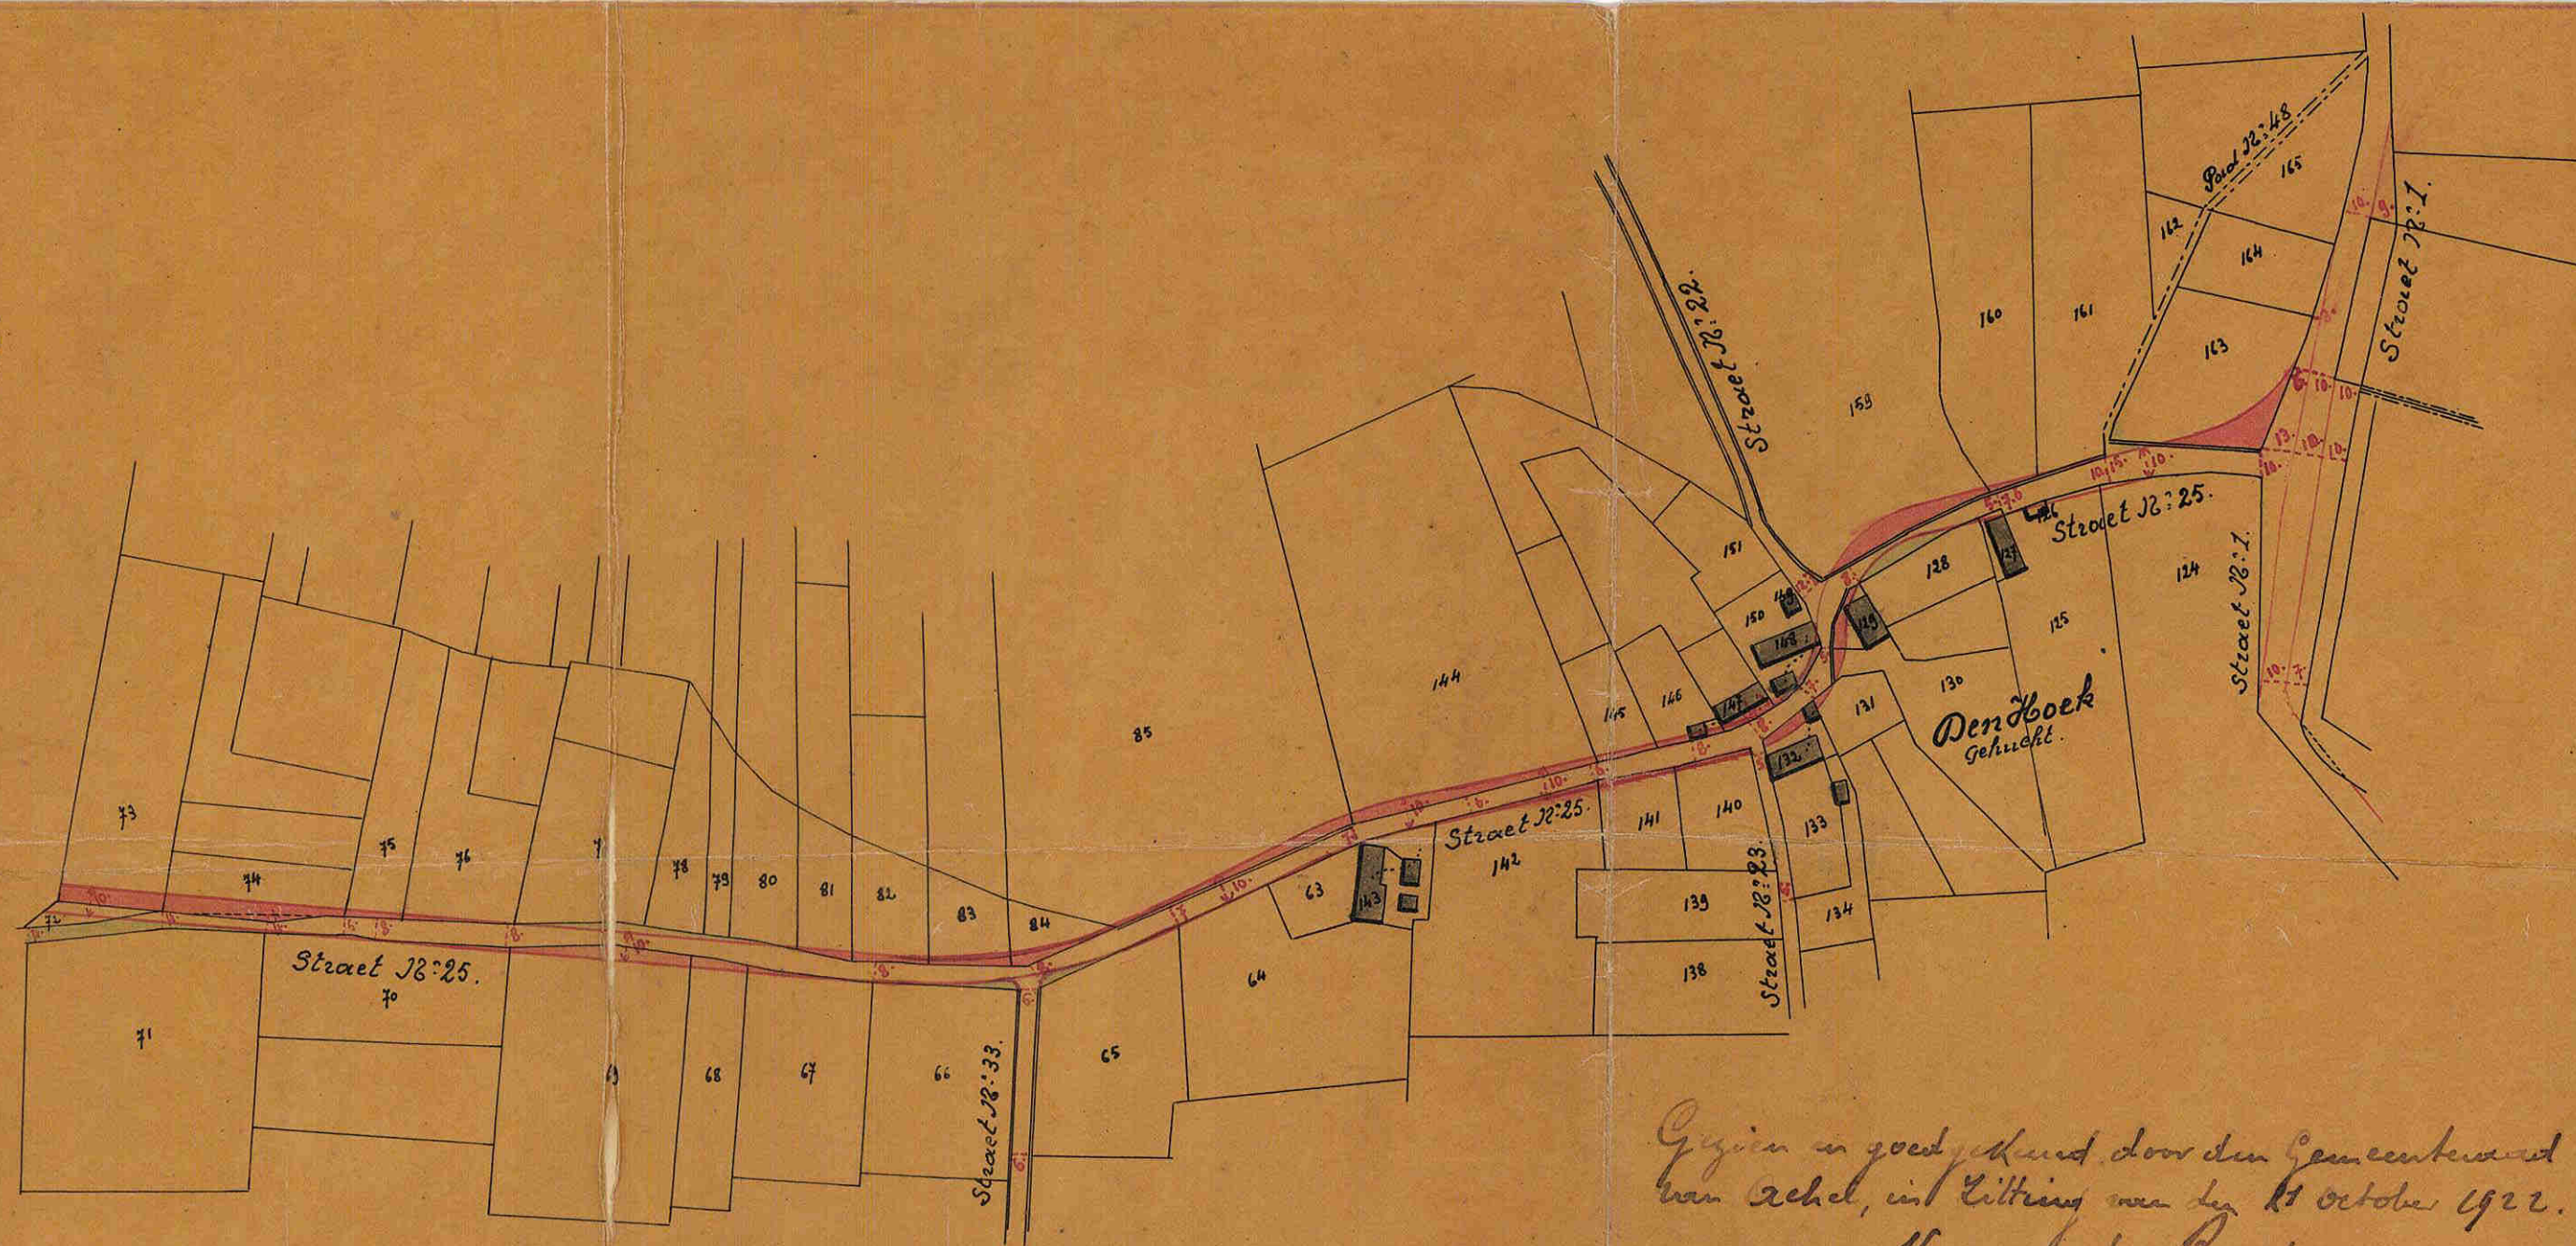

Schaal: 1/2500

0 15 30 60 90 120
Meters

Gemeente Olchel.

Uittreksel van den Akkas der Buurtwegen,
dienende om gevoegd te worden bij eene aanvraag
tot verbredening en gedeeltelijke rechtekking van
den buurtweg 12:25.

Schaal: 1/2500.

Opgeemaakt door den ondergeteekende, geworen
landmeter, wettig als zodanig beëdigd bij de
Rechtbank van 1^{sten} Oorlog te Antwerpen.
Beerfeldt, den 27^{sten} Februari 1922.

Gezien en goedgekeurd door den Gemeenteraad
van Olchel, in zitting van den 11 oktober 1922.
Vernut den Raad.

De secretaris,
G. J. J. J.

De burgemeester,
P. J. J. J.



De provincie
Hasselt, den 25 April 1922

ons besluit van heden, N^o 7106-8541

De Bestendige Deputatie
De provinciale Griffier, g. l. O. Chod. de Penne
g. l. Roelants

Voor eensluidend afschrift
De Griffier der Provincie



De provincie