

$\frac{3}{2}$ BIJLAGEN

waarvan 1 plan

De bestendige Deputatie

VAN DEN PROVINCIALEN RAAD VAN LIMBURG,

26 oktober

Gezien de beraadslaging van den gemeenteraad van *Achel*,
dd. *13 oktober 1910* een plan aannemende voor *de herleiding*
van den voetweg n^o 39 en de afschaffing
van de voetwegen n^o 38 en 40 van den
altes de buurluizen;

Gezien het plan der ligging;

Gezien het proces-verbaal van onderzoek *de commodo et incommodo*
waaruit blijkt dat *dit ontwerp aanleiding een*
verzet aanleiding heeft gegeven; in
wat aangaat de herleiding van den
voetweg n^o 39;

Gezien het advies van den II. Arrondissements-Commissaris;

Gezien het verslag van den H. *Hoofd-ingenieur Bestuurder* provincialen Opziener der buurt-wegen en waterloopen, dd. *21 november 11*, n^r *33247*;

aangezien bedocht verzet geen niet
gegrond is in het bijzondere voorwaarden
opgelegd door den gemeenteraad voor
het aanleggen van den nieuwen bodem
van den weg;

dat bij gevolg hetzelfde niet dient in
acht genomen te worden;

Gehoord het verslag van den H.
lid van ons College;

Gielen

Gezien de wet van den 20 Mei 1863 en artikel 76 der gemeentewet;

BESLUIT :

De bovengemelde beraadslaging voor hetgeen betreft de aanneming des plans goed te keuren, en den aankoop in der minne der tot uitvoering van dit plan noodige gronden toe te staan ~~onder de volgende voorwaarden :~~

Het tegenwoordig besluit zal door het schepencollege 's Zondags na deszelfs ontvangst afgekondigd worden, en, ingevolge de schikkingen der wet van den 20 Mei 1863, gedurende acht dagen aangeplakt blijven.

Het bewijs der vervulling dezer formaliteit zal ons, na verloop van den bepaalden tijd voor het beroep bij den Koning, overgelegd worden.

Deze beroepen zullen desgevallend *aan den H. Gouverneur der provincie* moeten toekomen binnen de vijftien dagen die op de aanplaking volgen.

Afschrift des tegenwoordigen zal, ter uitvoering, aan den H. Arrondissements-Commissaris van *Hasselt. Maeseyck* verzonden worden.

Dergelijk afschrift zal tot nariet aan den H. *Hoofd-ingenieur Bestuurder* ~~provincialen Opziener~~ der buurtwegen en waterloopen, te Hasselt, overgezonden worden.

In zitting, te Hasselt, den *2 x ber* 1900.

Waren tegenwoordig : de HH.

*Présents : Messieurs le Gouverneur, Président ;
Chevalier de Borman, Gielen, de Creeft, Moers en
Orszwagem Van Hamont Membres, et Roslants, Greffier*

De provinciale Griffier

L. Roelans

De bestendige Deputatie,

M. A. V. H. V. H.

De Verslaggever,

H. Gielen

Gemeente Achel.

Wittekensel van den Atlas der Buurtwegen ten einde
gevoegd te worden bij een aanvraag strekkende om de Paden
N^o: 38 en N^o: 40 te vernietigen, en pad N^o: 39 te herleggen.

Aanmerking: De paden te vernietigen zijn in oranje kleur aangeduid.
De nieuw aangewraagde pad N^o: 39 is in roze kleur getet.

Opgevaardigd door den ondergetekenden gewoone Landmeter
als zodanig beëdigd bij de Rechtbank van 1^o aanleg
te Hasselt.

Beer, den 1^o Juli 1910.

G. van der Vliet

Gezien en goedgekeurd door den gemeenteraad
van Achel, in zitting van den 13^o October 1910.

Bij bevel:

De secretaris,



V. den Bruggenmeester,

De schepers afgew.


Schaal: 1/2500

0 15 30 60 90 120
Meters

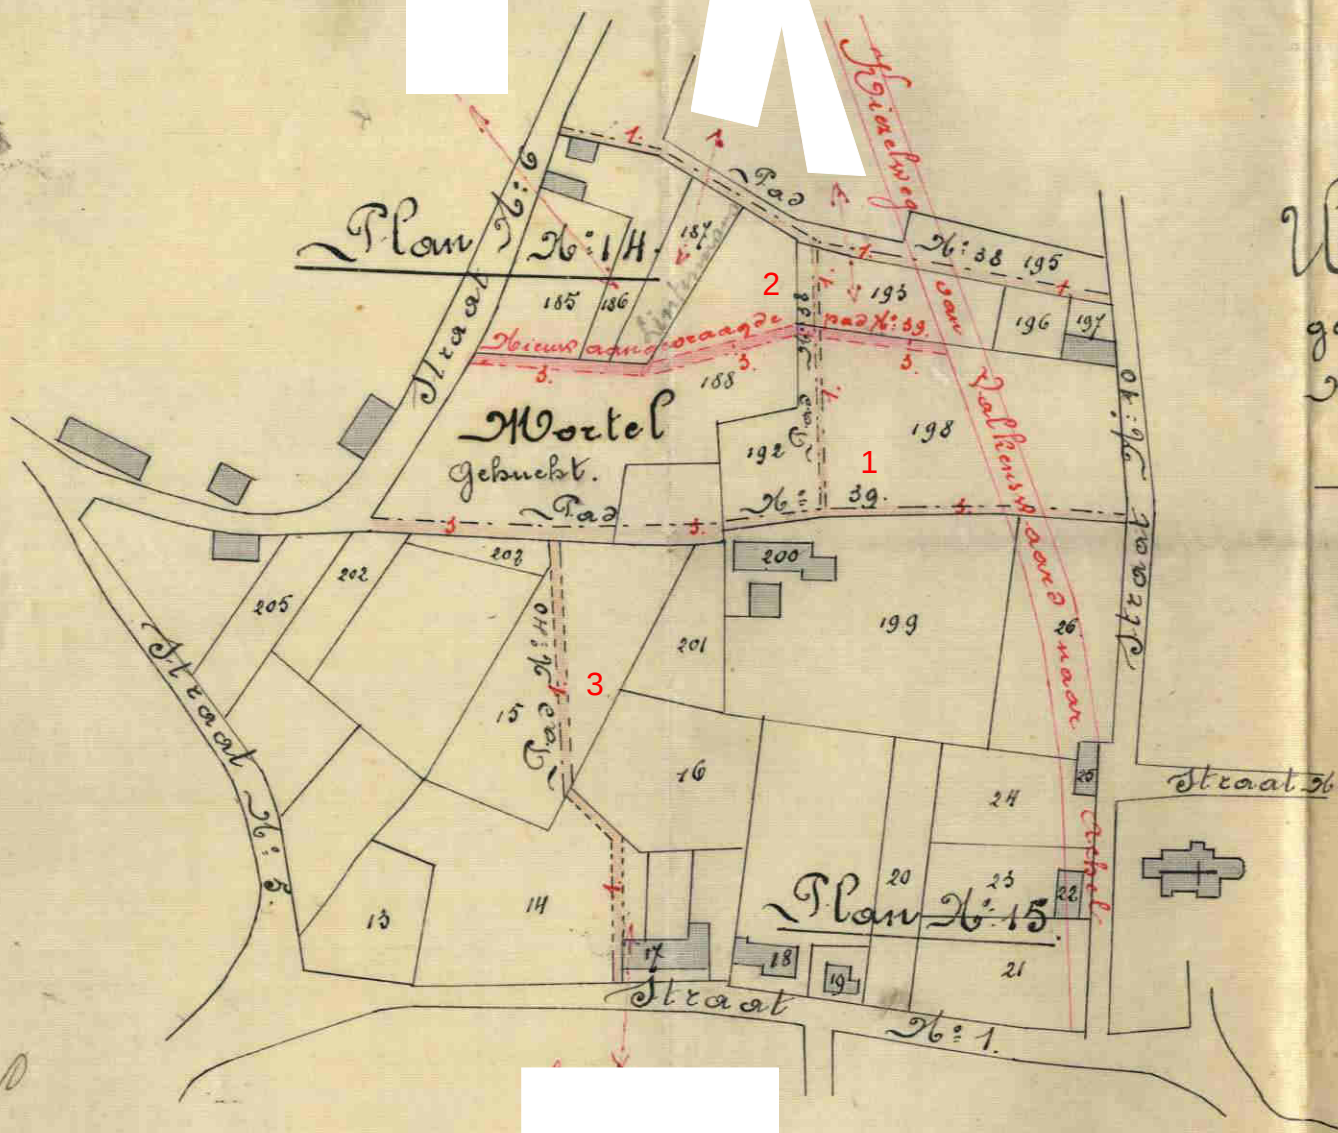

Gezien om gehocht te worden aan ons
besluit van leden, n^o: 7106 - 18459.

Hasselt, den 2 december 1910.

De Bevelende Deputatie,

De provinciale Griffier,

