

N^r 7106 —

57633.

MINUUT.

2 BIJLAGEN

3 waarvan / plan

De bestendige Deputatie

VAN DEN PROVINCIALEN RAAD VAN LIMBURG,

Gezien de beraadslaging van den gemeenteraad van *Achel*dd. *2 maart 1907* een plan aannemende voor *de verbetering van een gedeelte van den buurtweg n^o 2,*

Gezien het plan der ligging;

Gezien het proces-verbaal van onderzoek *de commodo et incommodo*waaruit blijkt dat *dit ontwerp aan geen verzet noch opmerking aanleiding heeft gegeven;*

Gezien het advies van den H. Arrondissements-Commissaris;

Gezien het verslag van den H. provincialen Opziener der buurtwegen en waterloopen, dd. *3 mei 1907*, n^r *17596;*

Gehoord het verslag van den H. *Gielen*,
lid van ons College;

Gezien de wet van den 20 Mei 1863 en artikel 76 der gemeentewet;

BESLUIT :

De bovengemelde beraadslaging voor hetgeen betreft de aanneming des plans goed te keuren, en den aankoop in der minne der tot uitvoering van dit plan noodige gronden toe te staan ~~onder de volgende voorwaarden :~~

Het tegenwoordig besluit zal door het schepencollege 's Zondags na deszelfs ontvangst afgekondigd worden, en, ingevolge de schikkingen der wet van den 20 Mei 1863, gedurende acht dagen aangeplakt blijven.

Het bewijs der vervulling dezer formaliteit zal ons, na verloop van den bepaalden tijd voor het beroep bij den Koning, overgelegd worden.

Deze beroepen zullen desgevallend *aan den H. Gouverneur der provincie* moeten toekomen binnen de vijftien dagen die op de aanplaking volgen.

Afschrift des tegenwoordigen zal, ter uitvoering, aan den H. Arrondissements-Commissaris van *Hasselt* verzonden worden.

Dergelijk afschrift zal tot naricht aan den H. provincialen Opziener der buurtwegen en waterlopen, te Hasselt, overgezonden worden.

In zitting, te Hasselt, den *10 mei* 1907.

Waren tegenwoordig: de HH. *Vrid. de Borman, Voorz.*
Gielen, de Creyft, Rid. de Corswarem en Van
Hamont *leiden* *Roelants* *prov. griffier.*

De provinciale Griffier,

W. J. Roelants

De bestendige Deputatie,


A. Borman

De Verslaggever,

H. L. B. B. B.

Gemeente Achel.

Plan-extrakt uit den Atlas der Buurtwegen. Plan 15 - om gevoegd te worden bij eene aanvraag ten einde een gedeelte der Straat D:^b 2, in groene kleur gezet, te mogen vernietigen, na verwangen te zijn door het gedeelte in roze kleur gezet groot 01^a 50^c. Het te vernietigen gedeelte heeft eene oppervlakte van 14^a 94^c.

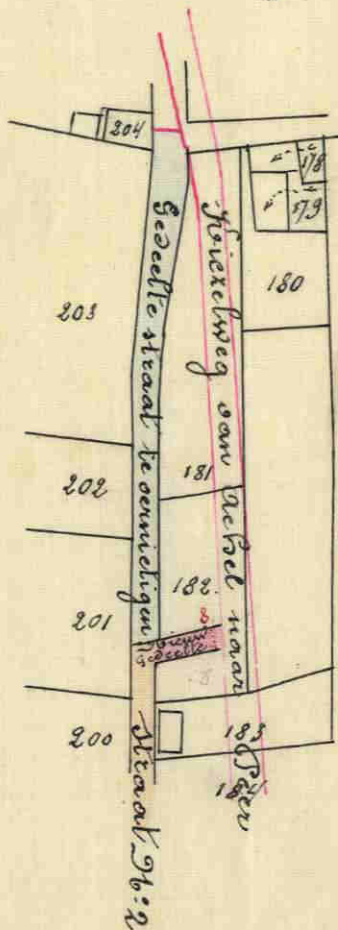

Échelle de 1 à 2500^m

Opge maakt door den ondergetekenden
Gewonen landmeter
te Leeu, den 12 Mei 1906.

Yrs and c's

Gerien ingedogekend door den Gemeenteraad
van Achel, in zitting van den 2^{en} Maart 1907.

By level.
de secretarie

De Schepenen d.d. Voorzitter
Willems



Schaal: 1/2500

A scale bar labeled 'Meters' with markings at 0, 15, 30, 60, 90, and 120.