

Nr 7106 - 1575

MINUUT.

4 BIJLAGEN
2 waarvan 2 plan

De bestendige Deputatie
VAN DEN PROVINCIALEN RAAD VAN LIMBURG,

Gezien de beraadslaging van den gemeenteraad van *alken*
dd. *27 september, 11 november 1911* een plan aannemende voor *afschaffing*
der voetwegen n° 105 en 136 van den
der buurlwegen;

Gezien het plan der ligging;

Gezien het proces-verbaal van onderzoek *de commodo et incommodo*
waaruit blijkt dat *dit ontwerp aan geen verzet*
noch opmerking aanleiding heeft
gegeven;

Gezien het advies van den H. Arrondissements-Commissaris;

Gezien het verslag van den H. *Hoofd Ingenieur Bestuurder* provincialen Opziener der buurt-
wegen en waterloopen, dd. *27 januari 1912, n° 42504;*

Gezien insgelijks de beraadslaging van
den gemeenteraad, d. 23 december 1912,
houdende vaststelling der vergoeding
aan de aangrenzende eigenaars te
betreft aan de gemeente wegen te
voeldt afschaffing;

3 minuten

Gehoord het verslag van den H. *Gielen*,
lid van ons College;

Gezien de wet van den 20 Mei 1863 en artikel 76 der gemeentewet;

BESLUIT :

De bovengemelde beraadslaging voor hetgeen betreft de aanneming
des plans goed te keuren, en den ~~aankoop~~ *aftand der verlaten gronden* in der minne der tot
~~of rechten~~ *gelykvoornig achte*
uitvoering van dit plan noodige gronden toe te staan onder de volgende
voorwaarden *lg de wet van 10 april 1841.*

Het tegenwoordig besluit zal door het schepencollege 's Zondags
na deszelfs ontvangst afgekondigd worden, en, ingevolge de schikkingen
der wet van den 20 Mei 1863, gedurende acht dagen aangeplakt blijven.

Het bewijs der vervulling dezer formaliteit zal ons, na verloop van
den bepaalden tijd voor het beroep bij den Koning, overgelegd worden.

Deze beroepen zullen desgevallend aan den H. Gouverneur der
provincie moeten toekomen binnen de vijftien dagen die op de aanplak-
king volgen.

Afschrift des tegenwoordigen zal, ter uitvoering, aan den H. Arron-
dissements-Commissaris van *Tongeren* verzonden
worden.

Dergelijk afschrift zal tot naricht aan den H. *Hof Ingenieur Bestuurder* ~~provincialen Opziener~~
der buurtwegen en waterloopen, te Hasselt, overgezonden worden.

In zitting, te Hasselt, den *25 Januari* 1903.

Waren tegenwoordig: de HH.

De provinciale Griffier,

W. Roelants

De bestendige Deputatie,

Dr. Baun

De Verslaggever,

Ch. Giel

Gemeente Alken.

De buurtwegcommissaris,
J. H. Cosmans

Legende.


- ===== : Beteekent de Buurtwegen
 ===== " " waterlooopen.
 ----- Beteekent den af te schaf-
 fen weg.


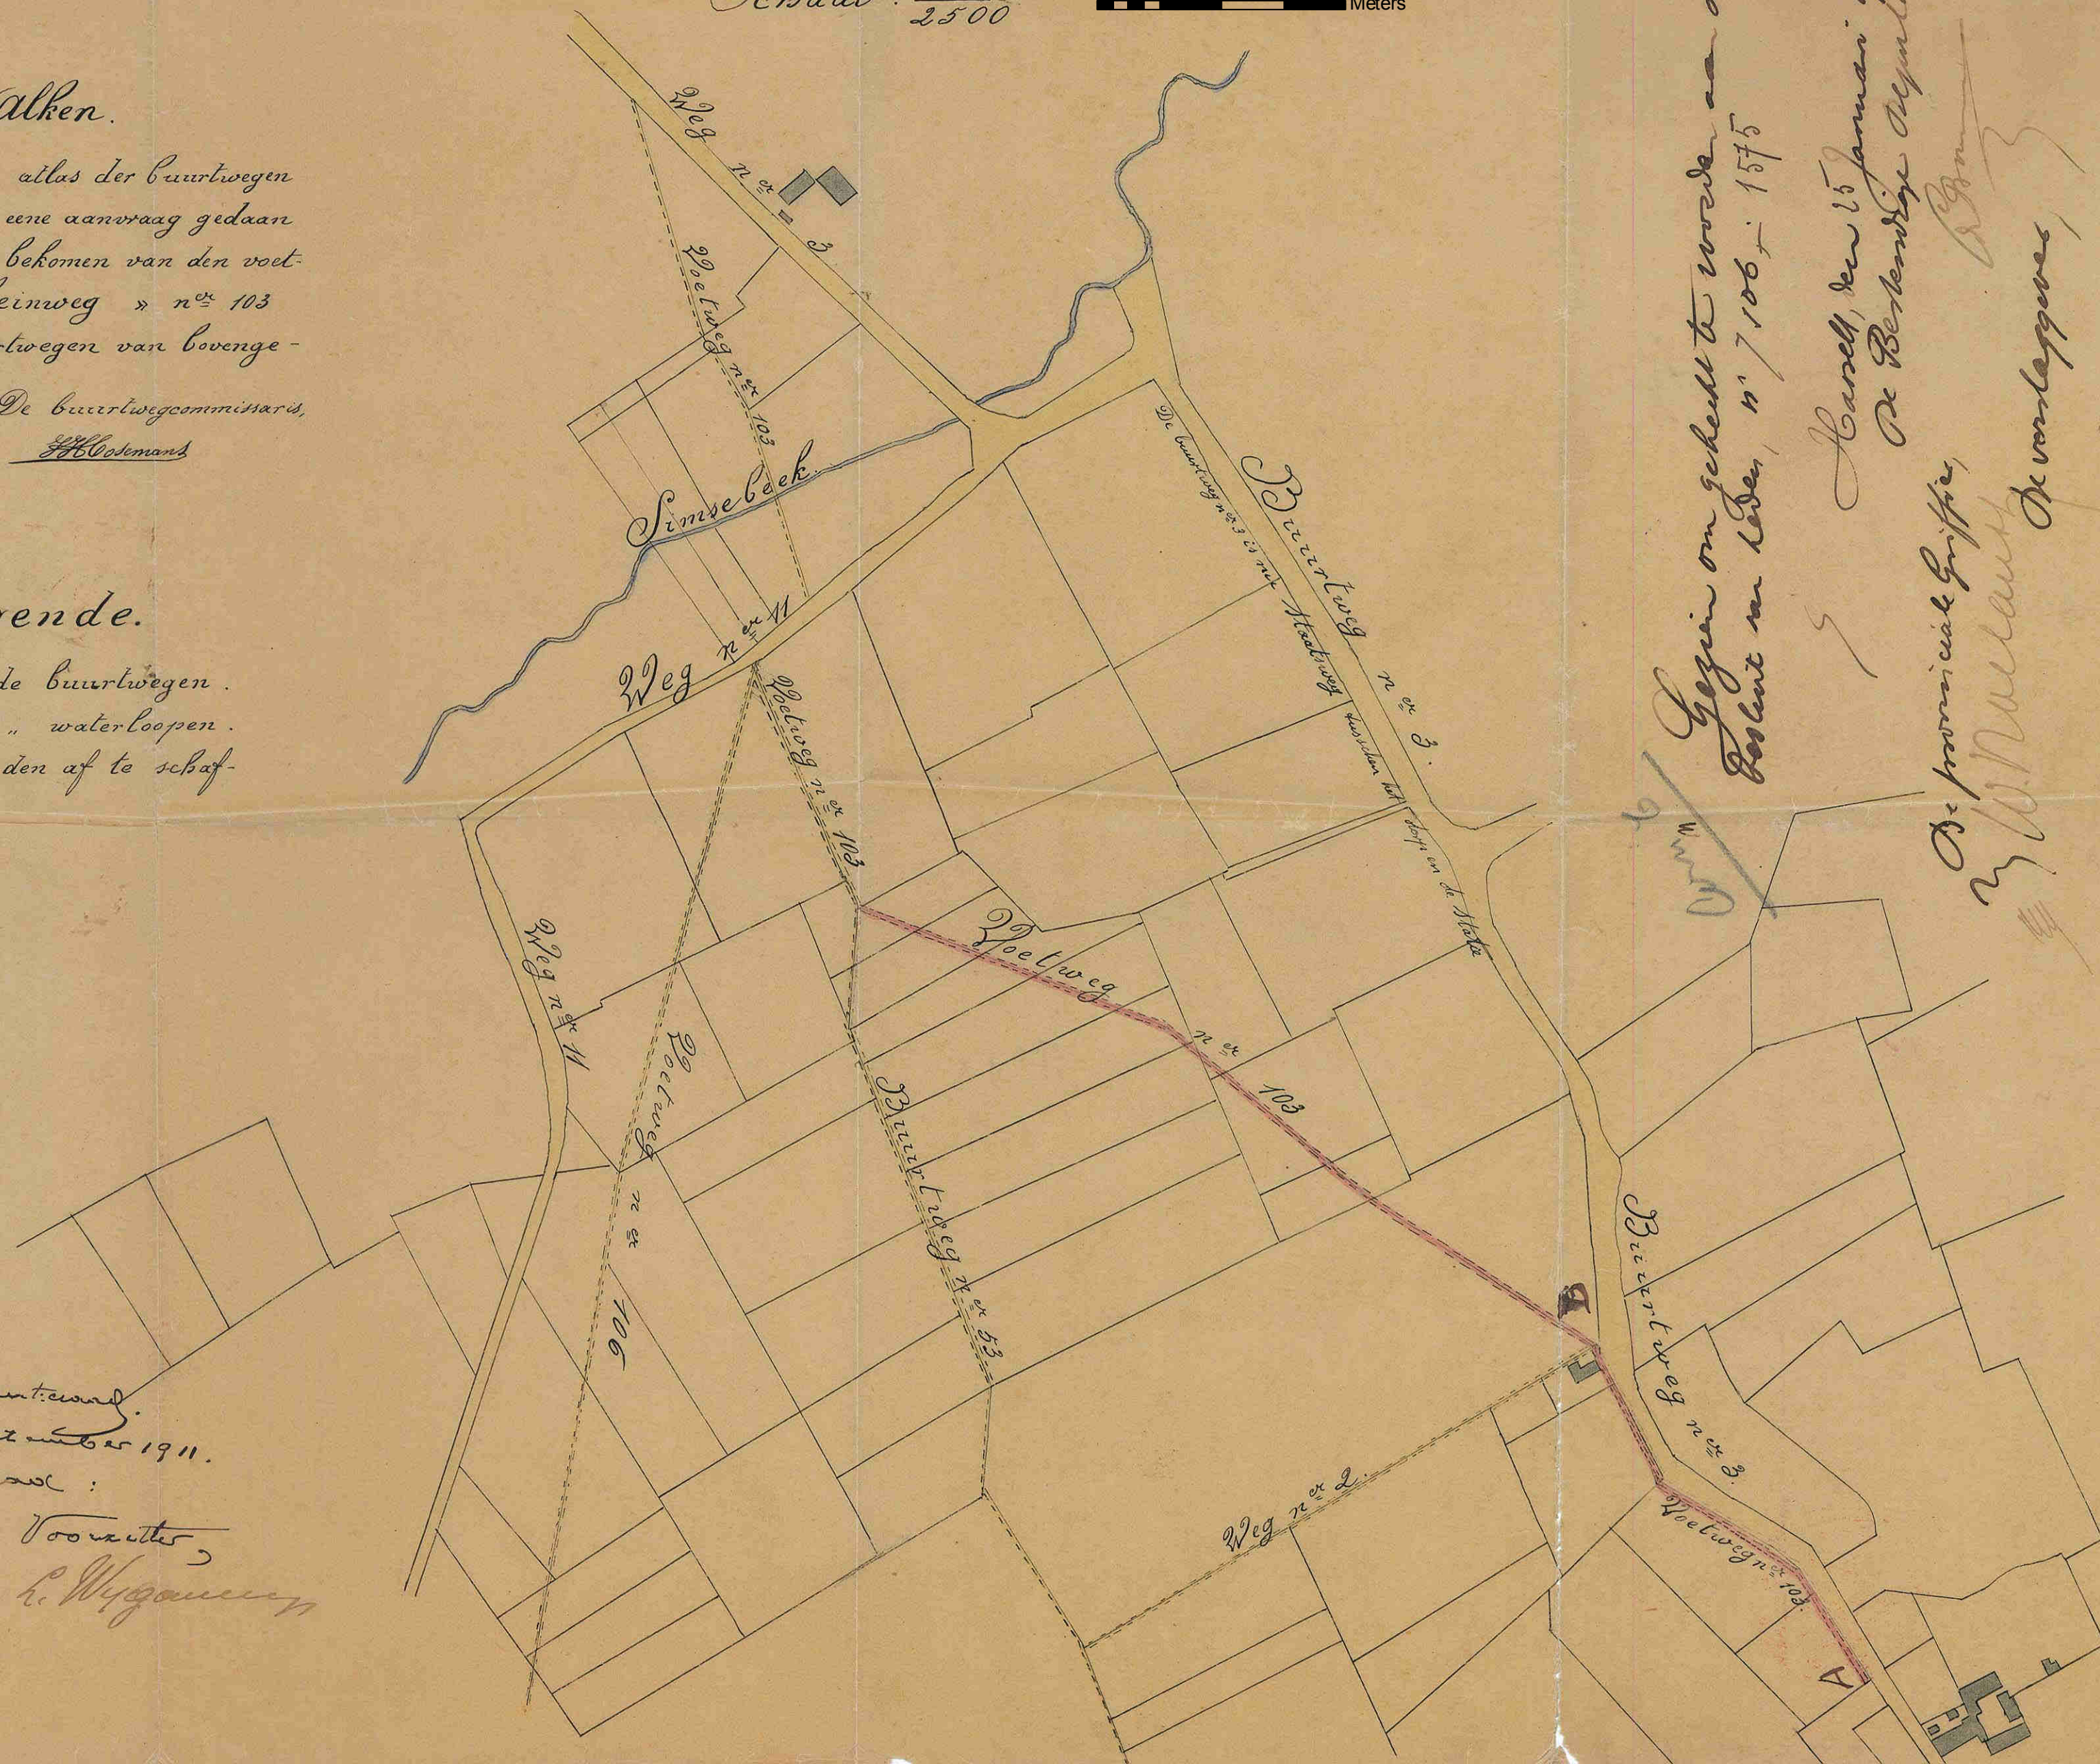

Gemeente Alken.

Plan getrokken uit den atlas der buurtwegen
om gevoegd te worden aan eene aanvraag
om de afschaffing te bekomen van den voet-
weg genaamd "Grindelweg" n^o 136
van den atlas der buurtwegen van bo-
vengemelde gemeente.

De buurtwegcommissaris,
H. Godebrand


Legende.

Schaal $\frac{1}{2500}$

- betekent de buurtwegen.
- " " waterlopen.
- - - - - betekent den af te schaf-
fen weg.

Schaal: 1/2500

0 15 30 60 90 120
Meters

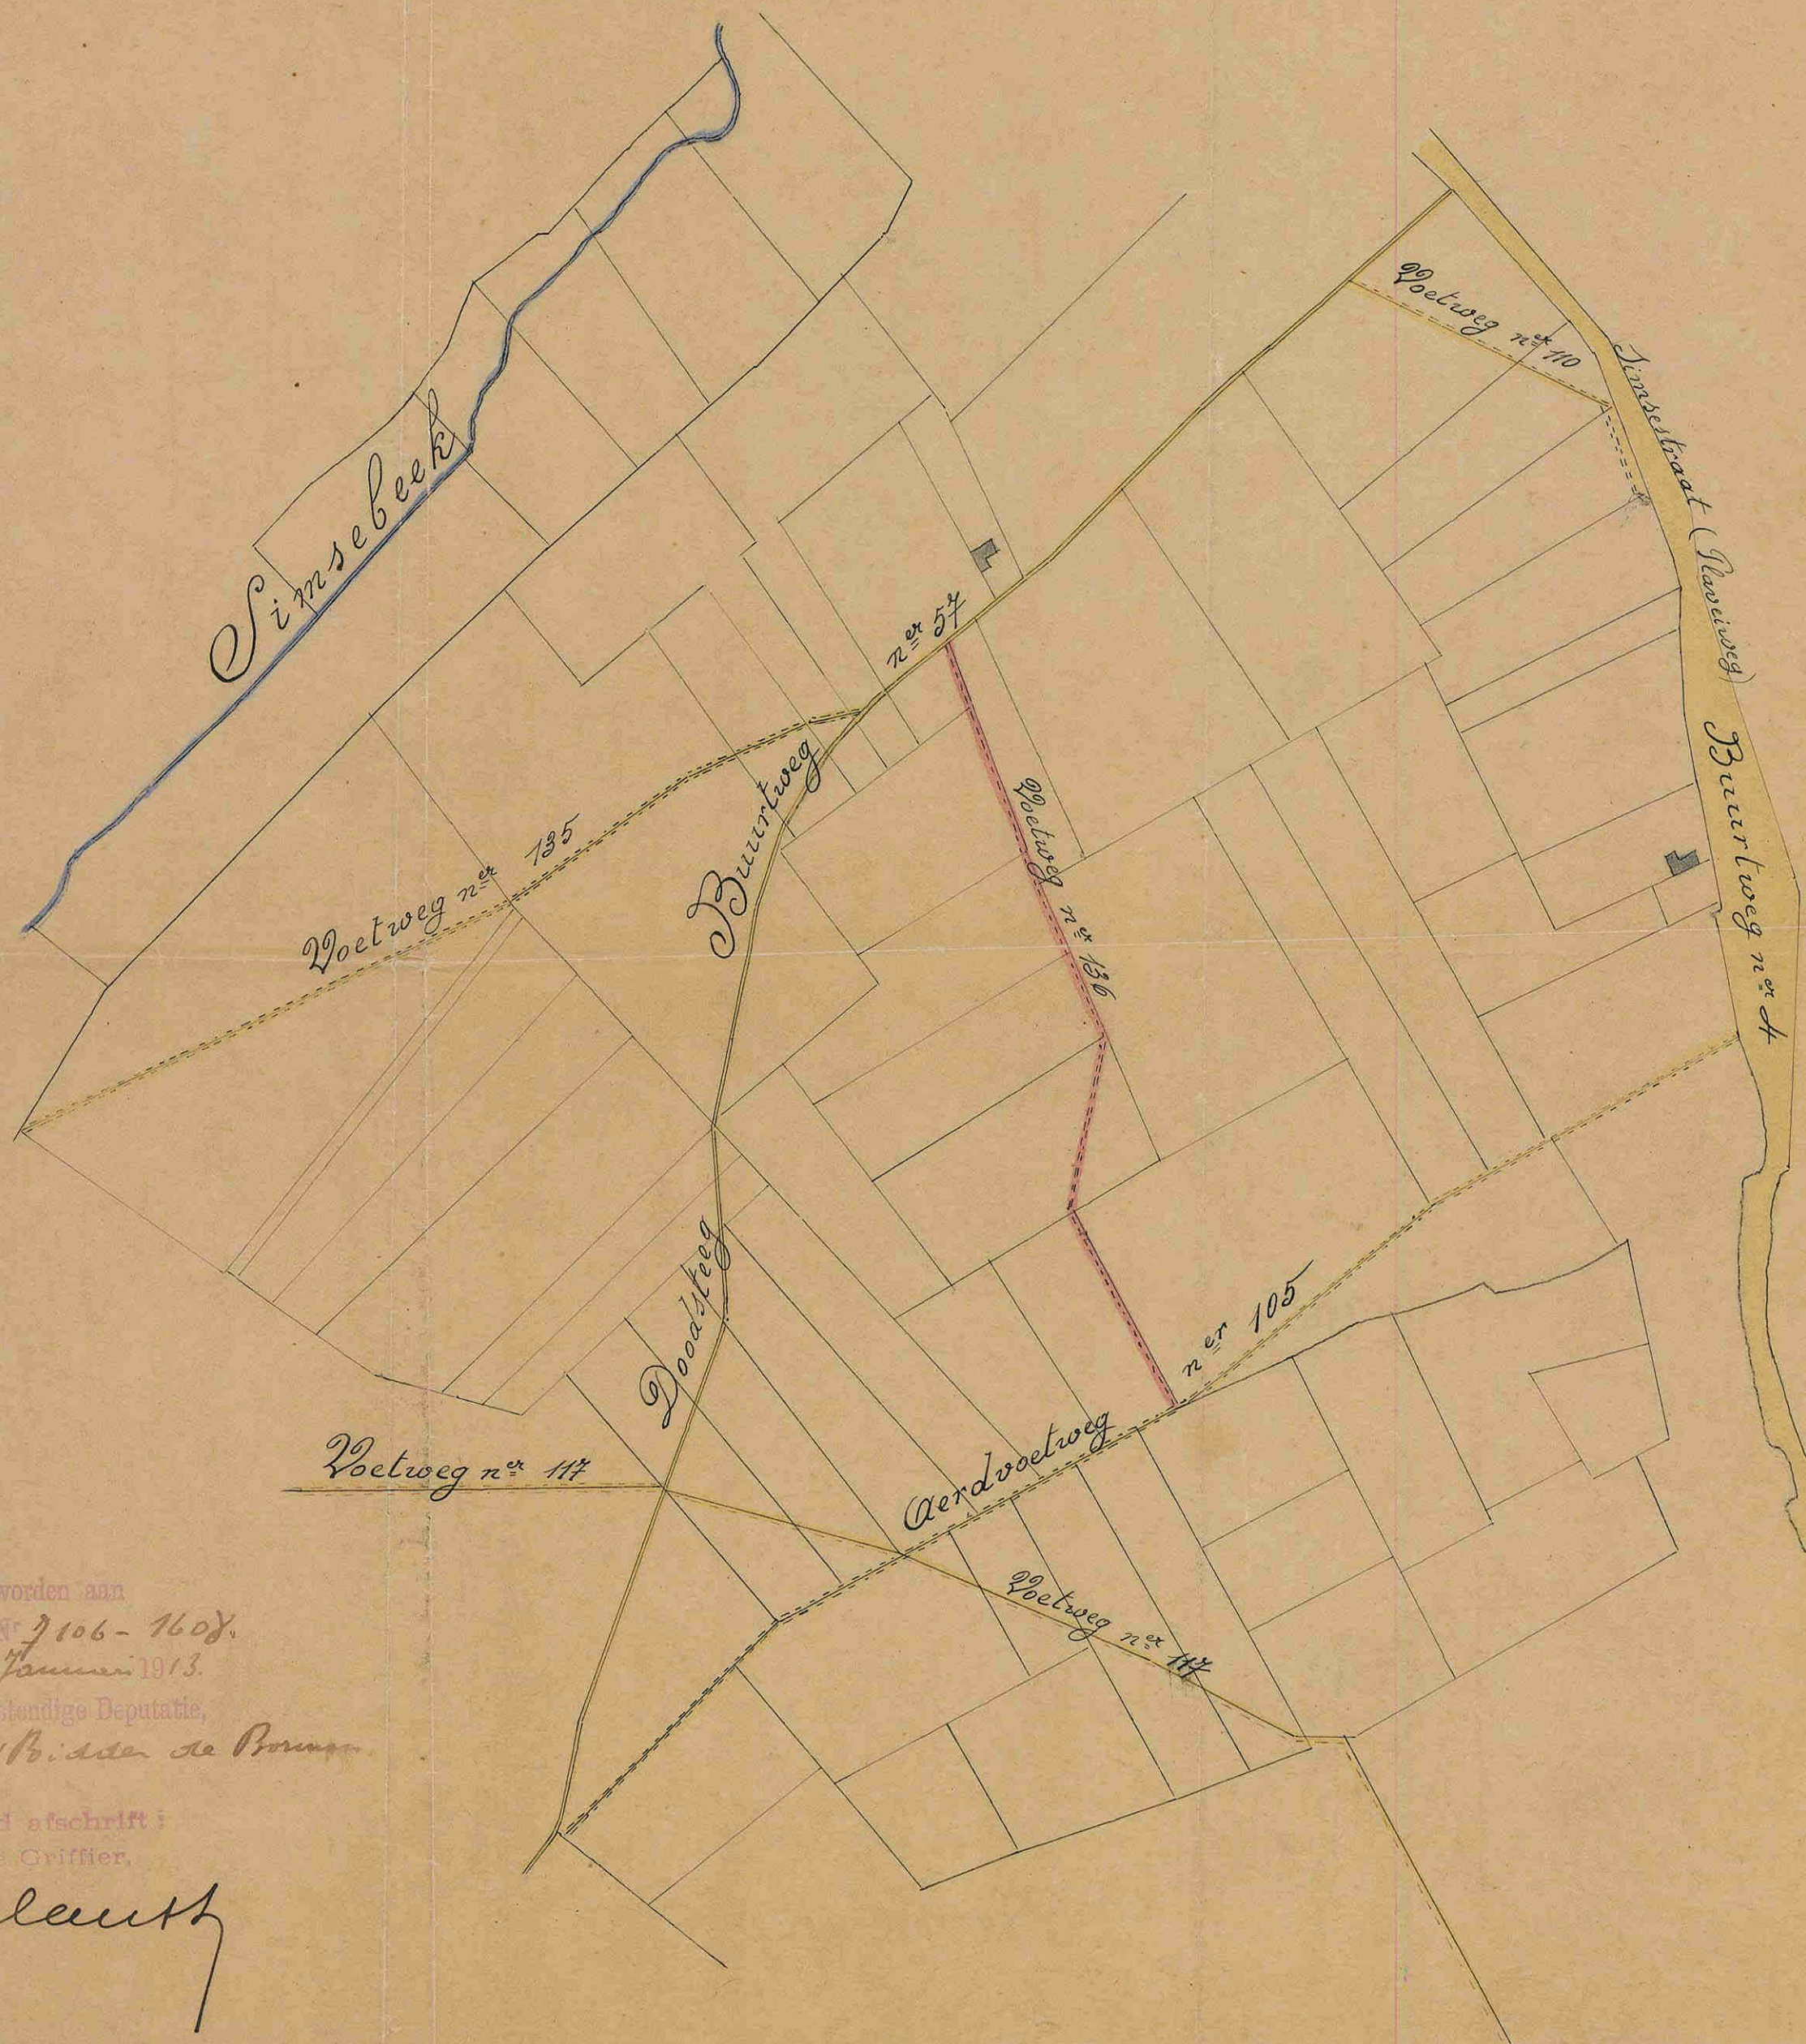

Gezien door den Gemeenteraad,
te Alken den 27 September 1911.
Namens den Raad:

de Secretaris,

de Voorzitter,

H. Vliegenhart

Gezien om geacht te worden aan
ons besluit van beden. N^o 7106-1608.
Hasselt, den 25 Januari 1913.

De Bestendige Deputatie,

De provinciale Griffier, (get.) *P. J. de Bruijn*
(get.) *W. Roelants*

Voor eensluidend afschrift:
De Provinciale Griffier,

W. Roelants

