

L^a

De bestendige Deputatie

VAN DEN PROVINCIALEN RAAD VAN LIMBURG,

16 bylagen
plan.

Gezien de beraadslaging van den gemeenteraad van

Alken

dd. *12 September 1893*

een plan aannemende voor

*het gedeeltelyke rechtmaking
der wegen n^o 12. 4 en 68 van den
akte der buurtwegen;*

Gezien het plan en het proces-verbaal van onderzoek

*de commodo et incommodo waaruit blijkt dat er geen
zeklamen tegen dit ontwerp zijn
gekomen;*

Gezien ~~de verslagen van den H. Arrondissents Com-~~

provinciale opzieners
~~missaris en van den H. arrondissements Commissaris der~~

buurtwegen en waterloop;

Gezien de wet van den 20 Mei 1863 en artikel 76 der gemeentewet ;

Gehoord het verslag van den H.
lid van ons College ;

Slegers,

Besluit :

De bovengemelde beraadslaging voor hetgeen betreft de aanneming des plans goed te keuren, en den aankoop in der minne der tot uitvoering van dit plan noodige gronden, toe te staan.

Het tegenwoordige zal door het schepencollege's zondags na deszelfs ontvangst afgekondigd worden, en, ingevolge de schikkingen der wet van den 20 mei 1863, gedurende acht dagen aangeplakt blijven.

Het bewijs der vervulling dezer formaliteit zal ons, na verloop van den bepaalden tijd voor het beroep, overgelegd worden.

Afschrift des tegenwoordigen zal, ter uitvoering, aan den H. Arrondissements Commissaris van *Tongerloo* verzonden worden.

In zitting, te Hasselt, den *24 gher* 1893.

Waren tegenwoordig de HH. ~~Burggraaf Goupy de Beauvolers, Gouverneur~~, Voorzitter ; ~~Ridder de Menten, Stols, Willens~~, *Slegers*, Ridder de Borman, Gielen, ~~Ridder de Corswa-rem en Stols~~, leden, en Roelants provinciale Greffier, die de minuut geteekend hebben.

De provinciale Griffier,

De bestendige Députatie,

my (get.) *St. Roelant* *(get.)*


De verslaggever,

Voor gelijkvormig afschrift :

De provinciale Griffier,

Provincia Lumbung
Gemeente Alten

Plan aanwyzende Parzellen gemeentestraats
in een Rindling tot verbetering van den Weg n^o 68

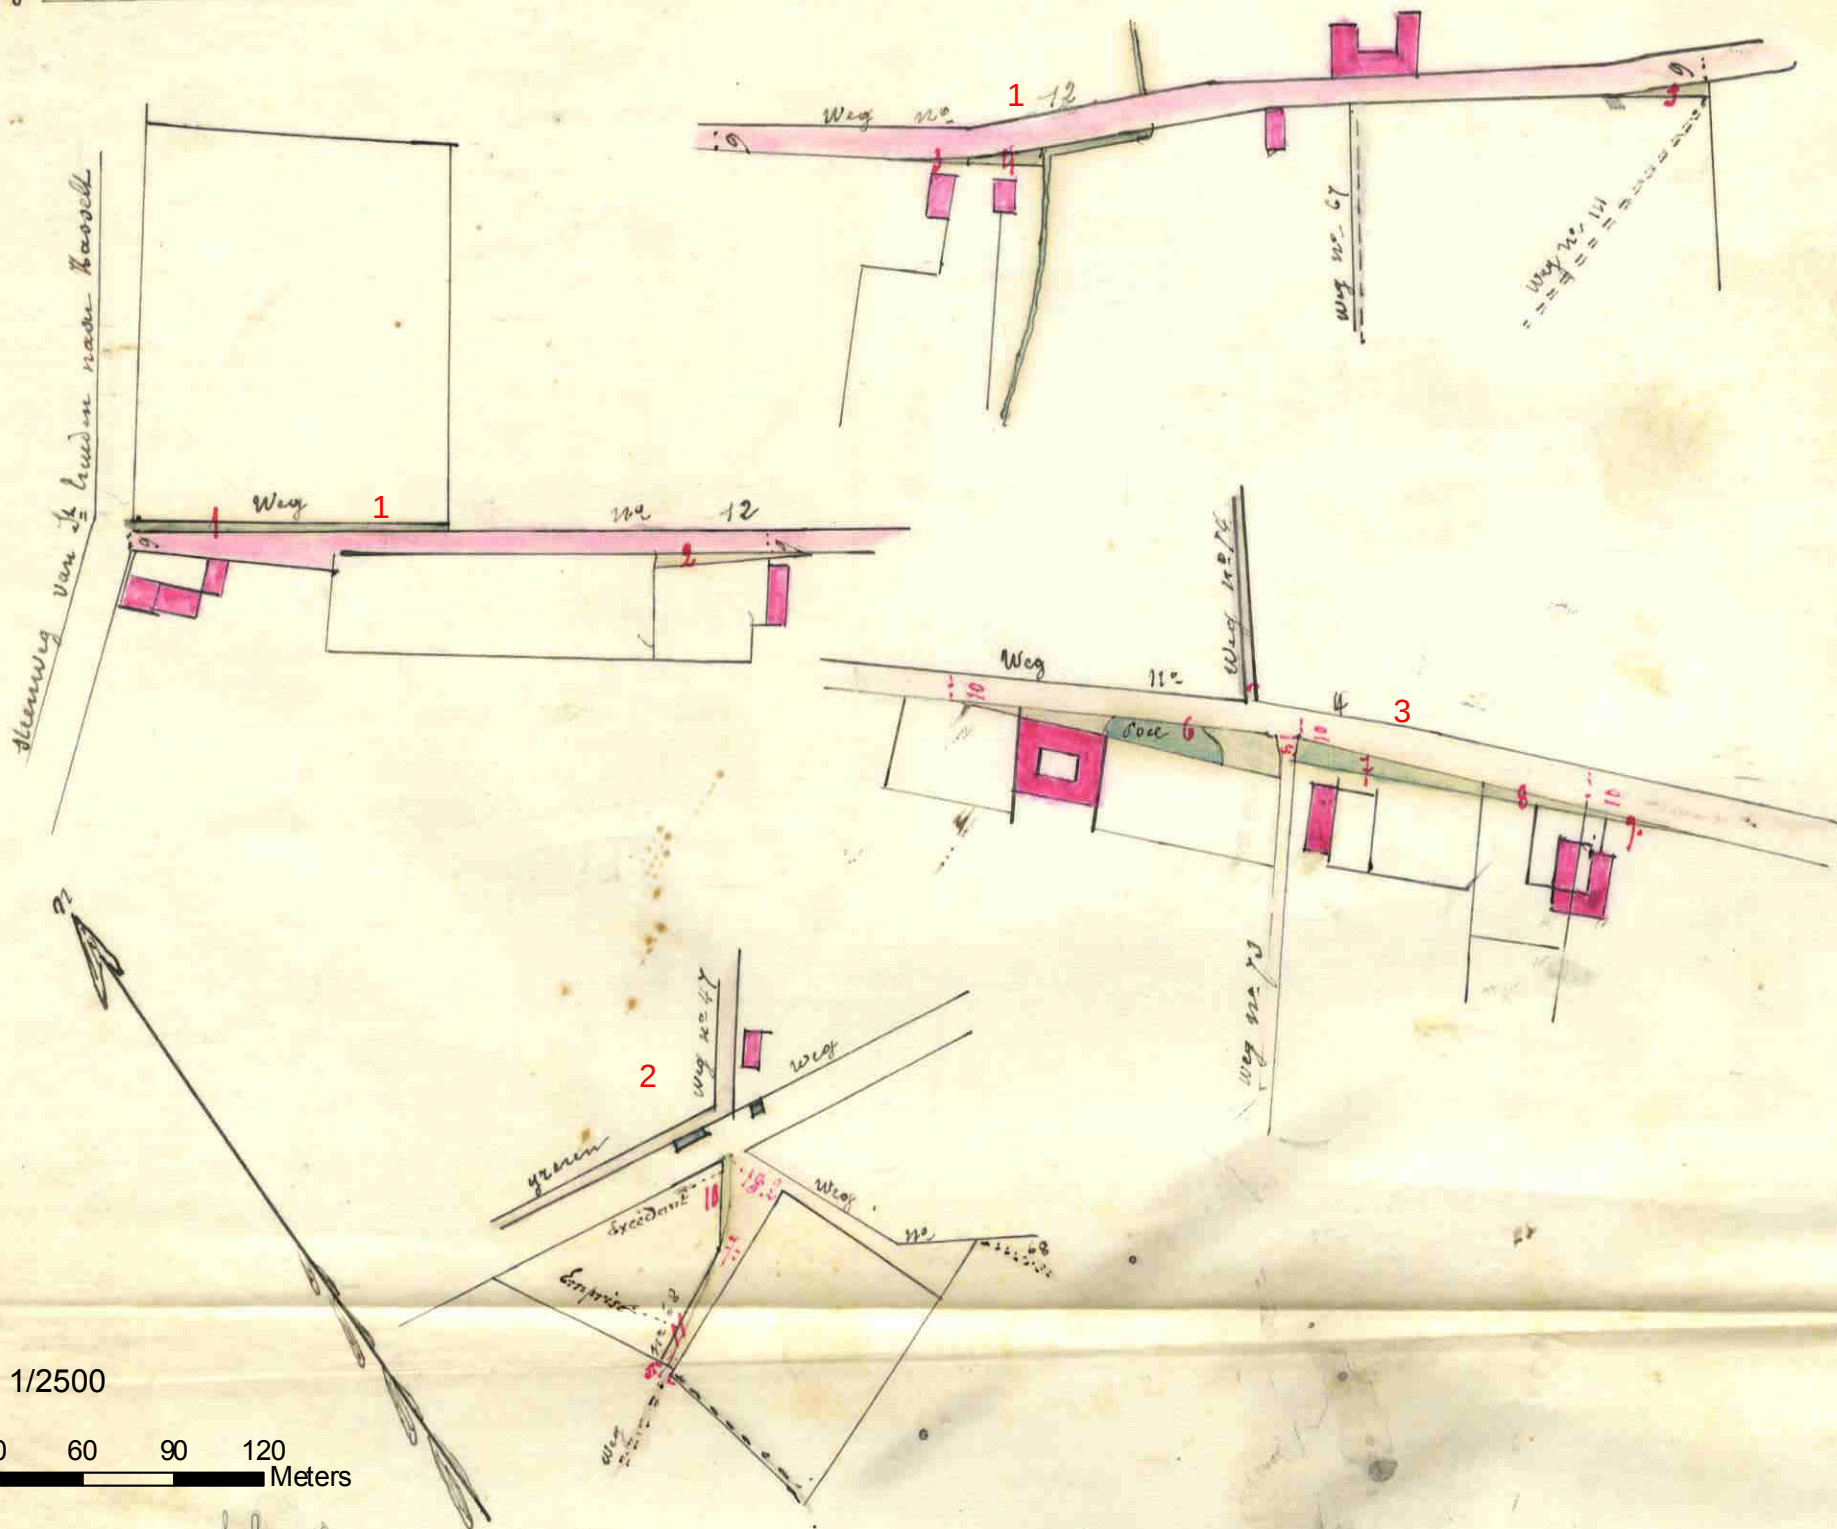

Schaal van 1 a 2500

Geris en voorgelicht door den Gemeenteraad
geken den 12 Febr 1893


L. Vermang P R Sam-Greeths

Apri. L. Trydaegs

L. Myzanth.

Gezien om gechoekt te worden

y van ons besluit van heden, d. 17-11-93.

Harley den 24^{de} Oct 1893

De Bontendige Repertorio

De provinciale Giffen

afg. Pet. Schenke verslaggever

Gemeten en opgemerkt door den ondergetekende
Landmeter te Ulken den 10 Juli 1893

Remondy

Volg nr.	Benaming	Grootte der puculen			Opmerkingen
		h	a	v	
1	Hinderkstaak 12-12	"	"	84	
2	"	"	1	13	
3	"	"	"	27	
4	"	"	"	73	
5	"	"	"	27	
6	Lindestraut 11-4	"	4	56	
7	"	"	3	51	
8	"	"	1	29	
9	"	"	"	55	
10	Dullestering 11-68	"	1	10	
11	"	"	1	10	
{ Rieping De gemeente geeft af 100-10 C= in Vervanging of Rieping van 100-10 C= van [redacted] tot Verbiting van den Weg 10-68					