

Provinciaal Bestuur

VAN LIMBURG.

2^e Afdeling.

Aanw. N^o 73/8 L.

BUURTWEGEN.

VERBETERING.

GOEDKEURING VAN PLANS.

3 bylage
1 plan

De bestendige Deputatie,

Gezien de beraadslaging van de gemeenteraad van Alken

dd. 13 g^{te} 1879

een plan aannemende voor de versmalling of gedeeltelijke afschaffing der buurtwegen n^os 7, 12, 41, 47 en 111;

Gezien het plan en het proces-verbaal van onderzoek de commodo et incommodo waaruit blijkt dat deze vraag aanleiding heeft gegeven tot een reclame van wege den heer [redacted] tegen den verloop van het gedeelte van den weg n^o 41, aangegeven op het gezegd plan onder n^o 1;

Gezien de verslagen van den H. Arrondissements Commissaris en van den H. arrondissements Commissaris der buurtwegen; alsmede den brief van het gemeentebestuur d. 1 feb. 1880. N^o 148/2;
 Oangezien de heer [redacted] onder anderen beweert dat de vernieuwing van dien weg heen enen omweg zal doen maken om op het veld, genaamd Mijfshoven, te geraken;
 Aanmerkende dat deze omweg, op 300 meters geschat door den heer Kommissaris der buurtwegen, aan den reclamant schadelijk is en dat er bij gevolg dient rekening gehouden te worden van zijne tegenstelling;

Gezien de wet van den 20 mei 1863, en artikel 76 der gemeentewet ;

Besluit :

De bovengemelde beraadslaging *goed te keuren maar hetgeen betreft*
~~de versameling der wegen nos 7 - 12 - 47 en III en af te keuren~~
~~plans goed te keuren en den aankoop in der minne der tot uitvoering van dit plan~~
~~voor hetgeen aangaat de geraagde verandering aan den~~
~~neodige gronden toe te staan.~~
regelen 41 welke must behouden blijven.

Het tegenwoordige zal door het schepencollegie 's zondags na deszelfs ont-
vangst afgekondigd worden, en, ingevolge de schikkingen der wet van den 20 mei
1863, gedurende acht dagen aangeplakt blijven.

Het bewijs der vervulling dezer formaliteit zal ons, na verloop van den bepaalden
tijd voor het beroep, overgelegd worden.

Afschrift des tegenwoordigen zal, ter uitvoering, aan den H. Arrondissements
Commissaris van *Congeren* verzonden worden.

In zitting, te Hasselt, den *13* februari 18*80*.

De provinciale Griffier,

De bestendige Deputatie,

P. J. G. 14/4
Roelant

Voor gelijkvormig afschrift :

De provinciale Griffier,

W. de Vries

Ch. Lutz

A. de Bormans







Abt. de Houtte

ps. Leger

m
~~_____~~
~~_____~~
Provinciel Emburg
Gemcentc Alken

Plan, Inquisitief van elf perceelen Buertweg, welke de gemeente voornemens is afstaan aan de Oangruze eigenaars en aankoop van twee perceelen tot verbetering der Buertwegen

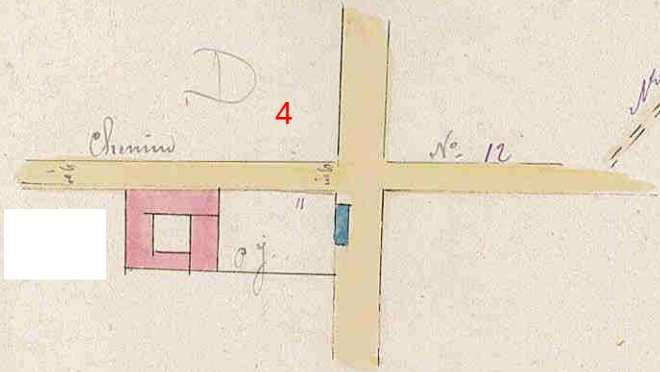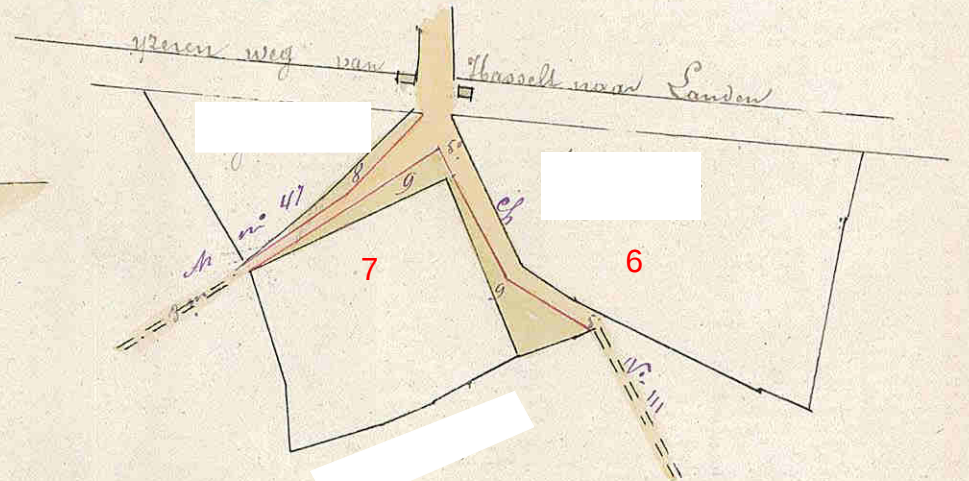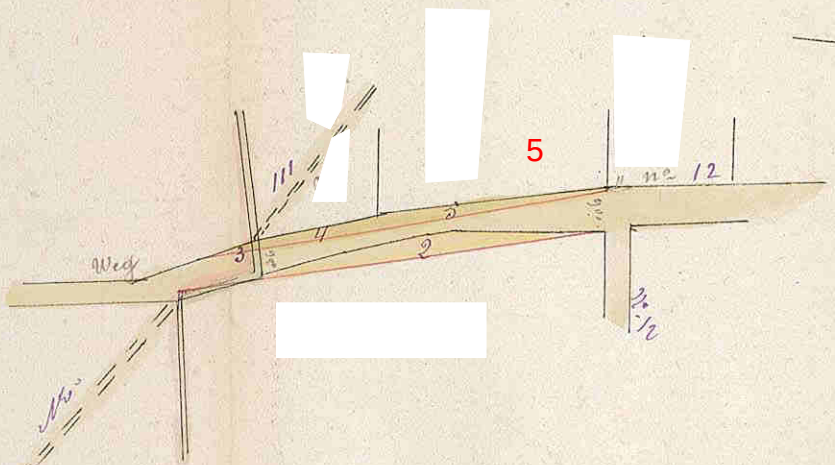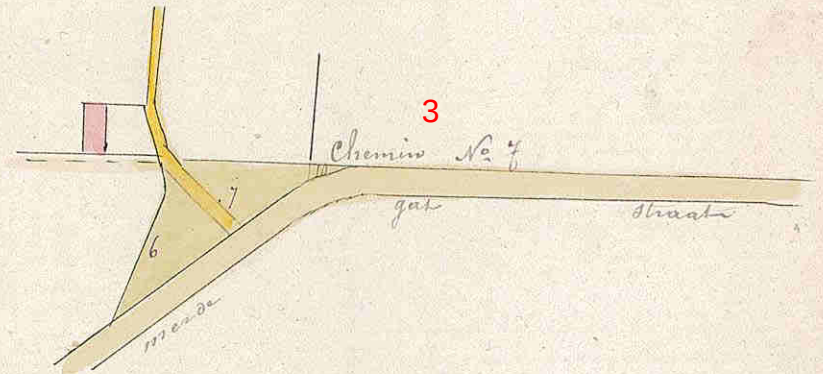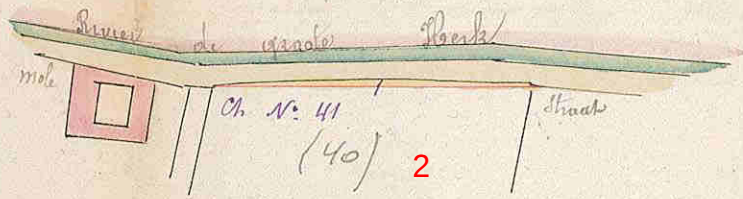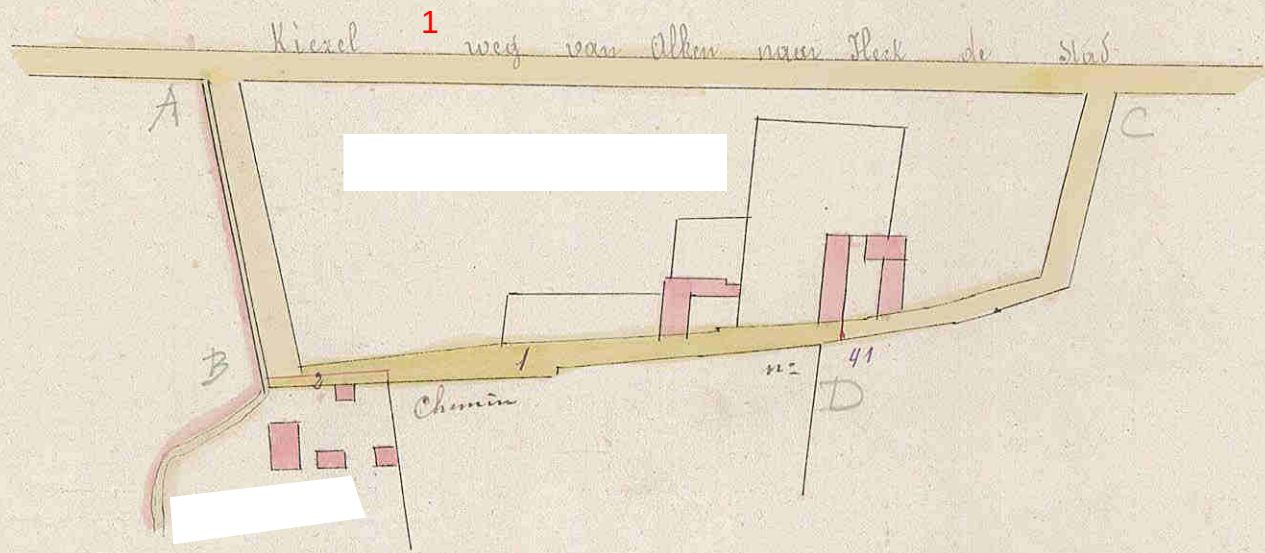


Wafel aangruyende de percelen

No der plan	Benaming of Ligging	aard der goederen	inhoudto =			schattings prijs per perceel		aangrenzende eigenaars	Aanmerkingen
			to	a	c	fl.	ct.		
1	Berensdijkweg N°	Buizenroef		9	89	241	50		
2	"	"	"	"	86	14	"		
3	Hendrikstraat N°	"	"	"	48	12	93		
4	"	"	"	"	01	92	58	50	
5	"	"	"	"	01	41	42	28	
6	Middagat N° 7	Parti on land		4	34	120	"		
7	"	"		2	78	75	"		
8	Dullisteng	Buizenroef	"	01	97	36	"		
9	"	"	"	06	63	124	"		
10	moederen hendrikstraat	"	"	20	23	721	83		
1	Molensloot	"		03	44				aankoop af
2	Hendrikstraat N°	"		02	59				

School was 1 a 2.500

Schaal: 1/2500

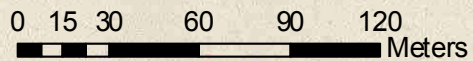

Gerien en goedgekeurd door den gemeenten raad
van Alken den 9 Dec 1874
dies raad

10. in *Comman* n: *Strauss* P: *Claren*
 2. *Vrijdaght. 18. jans* y *gelade*
 A. *Heminx p. furiis* J. F. Polus
 b. *Loix*

Gemeten en opgemerkt door den ondergetekenden Landmeter
Allen den 10 Mei 1874
de Landmeter

Sumner