

2^{me} DivisionHarselt le 4^{me} mai 1874

Ind. N° 12 - Art. N. 2

La Délégation
permanente du Conseil
provincial du Luxembourg,

Sur les demandes analysées
dans l'état ci-joint,
et fournies par ^{types} ~~les~~ conseils
communaux à l'effet
d'être autorisés à apporter
certaines modifications
à la voirie vicinale
et à aliéner des parcelles
déterminées sans emploi
lequel état contient
lavis du commissaire et
de l'agent-voier d'arrondissement.
Sur les délibérations des
Conseils communaux
précitées relatives aux
demandes;

Sur les plans des modifications
sont et à être proposés;

Sur les certificats constatant
que les dits plans ont été
soumis à une enquête
régulière;

2^e
expédition

Sur les pièces de cette
enquête;

Sur l'art. 28 de la loi du
10 avril 1841, modifiée
par celle du 20 mars 1843
et l'art. 29 de la même
loi.

Arrêté:

Art. 1. L'état et les plans
susmentionnés sont
approuvés tels qu'ils se
trouvent en annexes.

Art. 2. — Le pétition du présent
ainsi qu'un extrait de
l'état analytique sont
adressés à M. le Commissaire
Général de Masset
Mainget 2 de Bonnes,
chargé d'en délivrer am-
pliation à la commune
que la chose concerne.

Lille 21 Mars 1843

Henri

Alber

Le Préfet provincial,

W

La Députation provinciale



2 extraits

Province de Luxembourg

Etat présentant l'analyse
des propositions formées par des
Conseils communaux conformément
à l'art. 28 de la loi du 10 avril 1841.

1841

Gemeente Alken - Plan figuratief voor de verbreding der Riddersstraat

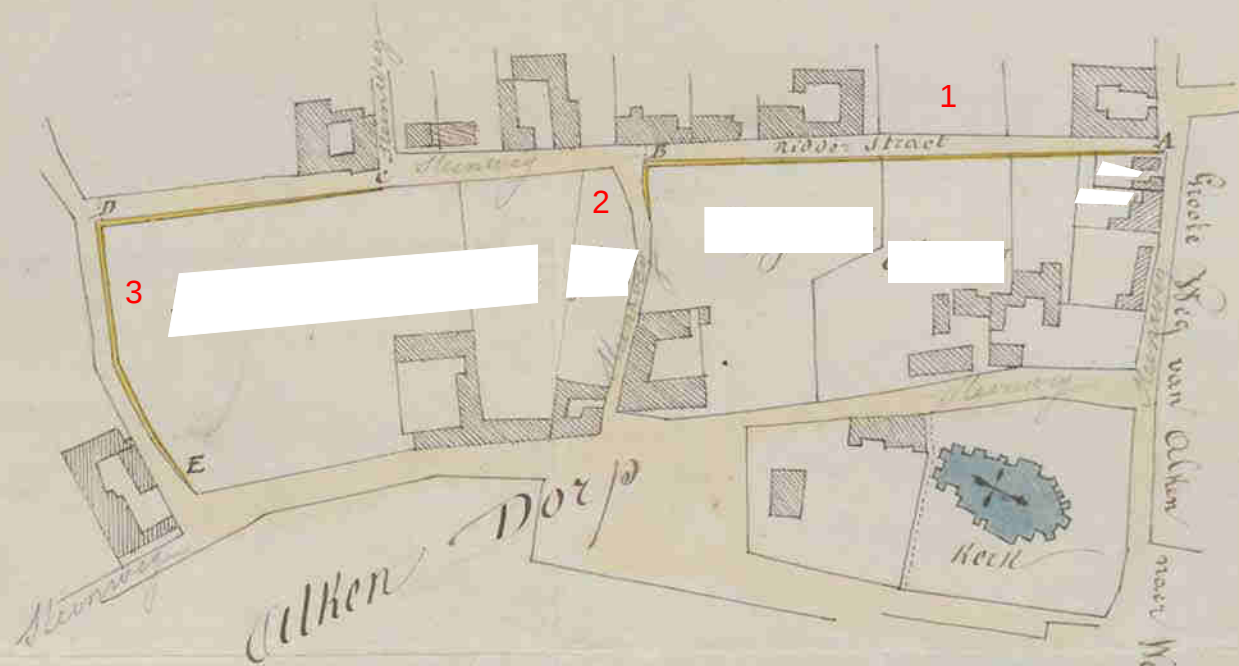

Tabel omtrentende den inhoud van den te koopene grond voor de verbreding van de weg volgens plan hier nevens

No.	Namen en voornamen der grenzende Eigenaars	grootte	Waarde per hectare	Waarde van het perceel
1	[Redacted]	b. a. e.		Fr. e.
2		" " 34	10000	34 00
3		" " 08	"	8 00
4		" " 13	"	13 00
5		" " 82	"	82 00
6		" 01 78	"	178 00
		" 02 78	"	278 00
	Totaal	06 17		617 00

Schaal van 1 tot 2500 Meters

Schaal: 1/2500

0 15 30 60 90 120 Meters

A	de tegenwoordige breedte is	6 00	de voorgestelde verbreding is	1 50	Totaal der breedte	7 50
B	"	5 50	"	2 00	"	7 50
C	"	6 00	"	" "	"	6 00
D	"	5 00	"	2 "	"	7 00

Van D tot E. word de weg verbreed van 2 meters


Het is goedgekeurd door de Deputatie permanente en Council provincial de Leinboorg voor die aanval te maken wordt door de...

Algemeen
 139 1866
 Het Gemeentebestuur van Alken

Opzemaakt door den ondergetekende Notaris van de
 Bureaux van Alken den 5 November 1866

[Signature]

Gemeente Alken Planfiguratie van de Verbreeding van den groeten weg loopende van de Stakte van Alken tot ter Wellen

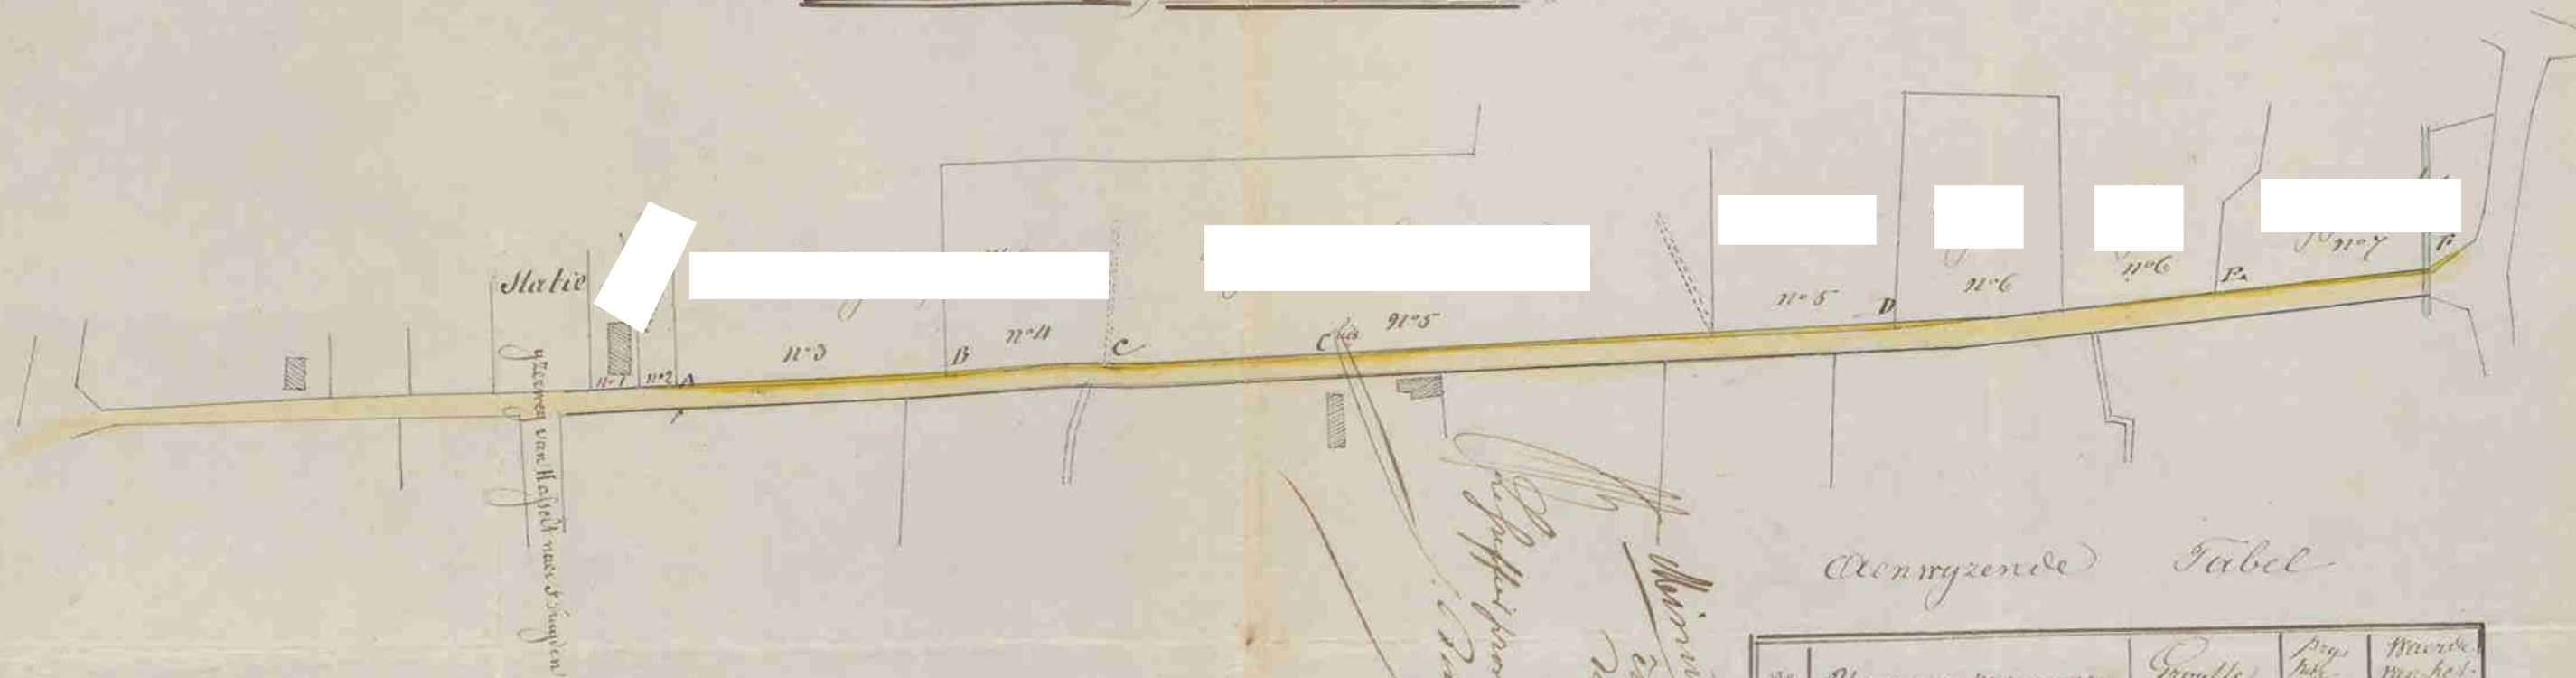

Om de weg hierboven omschreven op eene regelmatige
breedte van 8 meters te brengen zou moet er eene
verbreeding gebeuren als volgt
aan het punt A

B 0^m 70 Centimeters

C _____ 1^m 50 Centimeters. $C^{(6)}$ 3 meters

D 6^m 50 Centimeter

P. 1^m 80 Centimeters

F' ——— 2^m 80 Centimeters

Schaal: 1/2500

A scale bar labeled 'Meters' with markings at 0, 15, 30, 60, 90, and 120.

Schael van 1 tot 2 500 meters

Benmyzende Tabel

N ^o	Namen en weer namen	Proefte	Proef huk- ticken	Maat van het staal
1	[Redacted]	" " "	"	" "
2		" " "	"	" "
3		" " 35	8000	17 50
4		" " 66	2	33 00
5		" " 03 68	2	284 00
6		" " 05	2	47 50
7		" " 02 38	2	119 00
		" 10 02		501 00
6600 cubike meters grond en hierleggen van den steenweg langte van 650 meter en 1 1/2 franko parkeerende meter				975 00
Tamen				1476 00

Vervoer van 500 - 600 cubieke meter grond en hierleggen van den steenweg
op de geheele lengte van 650 meter en 1/2 Franche fraachpende meter

Opgeemaakt te Asten 5 nov. 1866

66
Pyrene