

Aanw. N^o 1106-78208.

$\frac{10}{3}$ BIJLAGEN

/ PLANS

DE BESTENDIGE DEPUTATIE

VAN DEN PROVINCIALEN RAAD VAN LIMBURG,

Gezien de beraadslaging van den gemeenteraad van *Berbroek*
dd. *19 oktober 1900* een plan aannemende voor de verbreeding
3 november 1902 en de rechtmarking van den buurtweg n^o 7
leidend van het gehucht *Reysbeek* naar
den *Hantsweg Düst-Harrelt*;

Gezien het plan der ligging;

Gezien het proces-verbaal van onderzoek *de commodo et incommodo*
waaruit blijkt dat *er geen verzet noch gemaeking*
afgeeft is ontworpen is gekomen;

Gezien het advies van den H. Arrondissements-Commissaris;

Gezien het verslag van den H. provincialen Opziener der buurt-
wegen en waterloopen, dd. *13 januari 1903*, nr *11458*;

Gehoord het verslag van den H.
lid van ons College;

Hege

Gezien de wet van den 20 Mei 1863 en artikel 76 der gemeen-
tewet;

BESLUIT:

De bovengemelde beraadslaging voor hetgeen betreft de aanneming
des plans goed te keuren, en den aankoop in der minne der tot
uitvoering van dit plan noodige gronden, toe te staan ~~onder de volgende~~
~~voorwaarden:~~

Het tegenwoordige zal door het schepencollege 's Zondags na
deszelfs ontvangst afgekondigd worden, en, ingevolge de schikkingen
der wet van den 20 Mei 1863, gedurende acht dagen aangeplakt
blijven.

Het bewijs der vervulling dezer formaliteit zal ons, na verloop
van den bepaalden tijd voor het beroep, overgelegd worden.

Afschrift des tegenwoordigen zal, ter uitvoering, aan den
H. Arrondissements-Commissaris van *Hasselt-Maarsyk*
verzonden worden.

Dergelijk afschrift zal tot naricht aan den H. provincialen Opziener
der buurtwegen en waterloopen, te Hasselt, overgezonden worden.

In zitting, te Hasselt, den *16 January 1903*

Waren tegenwoordig de HH.

De provinciale Griffier,

3/11 *de Griffier*


De bestendige Deputatie,

De bestendige Deputatie

De Verslaggever,

De Verslaggever

Plan, extrait de l'atlas des Chemins vicinaux,
indiquant les emprises à faire pour l'élargissement et la
rectification du Chemin n.º 7, à Berbroek.

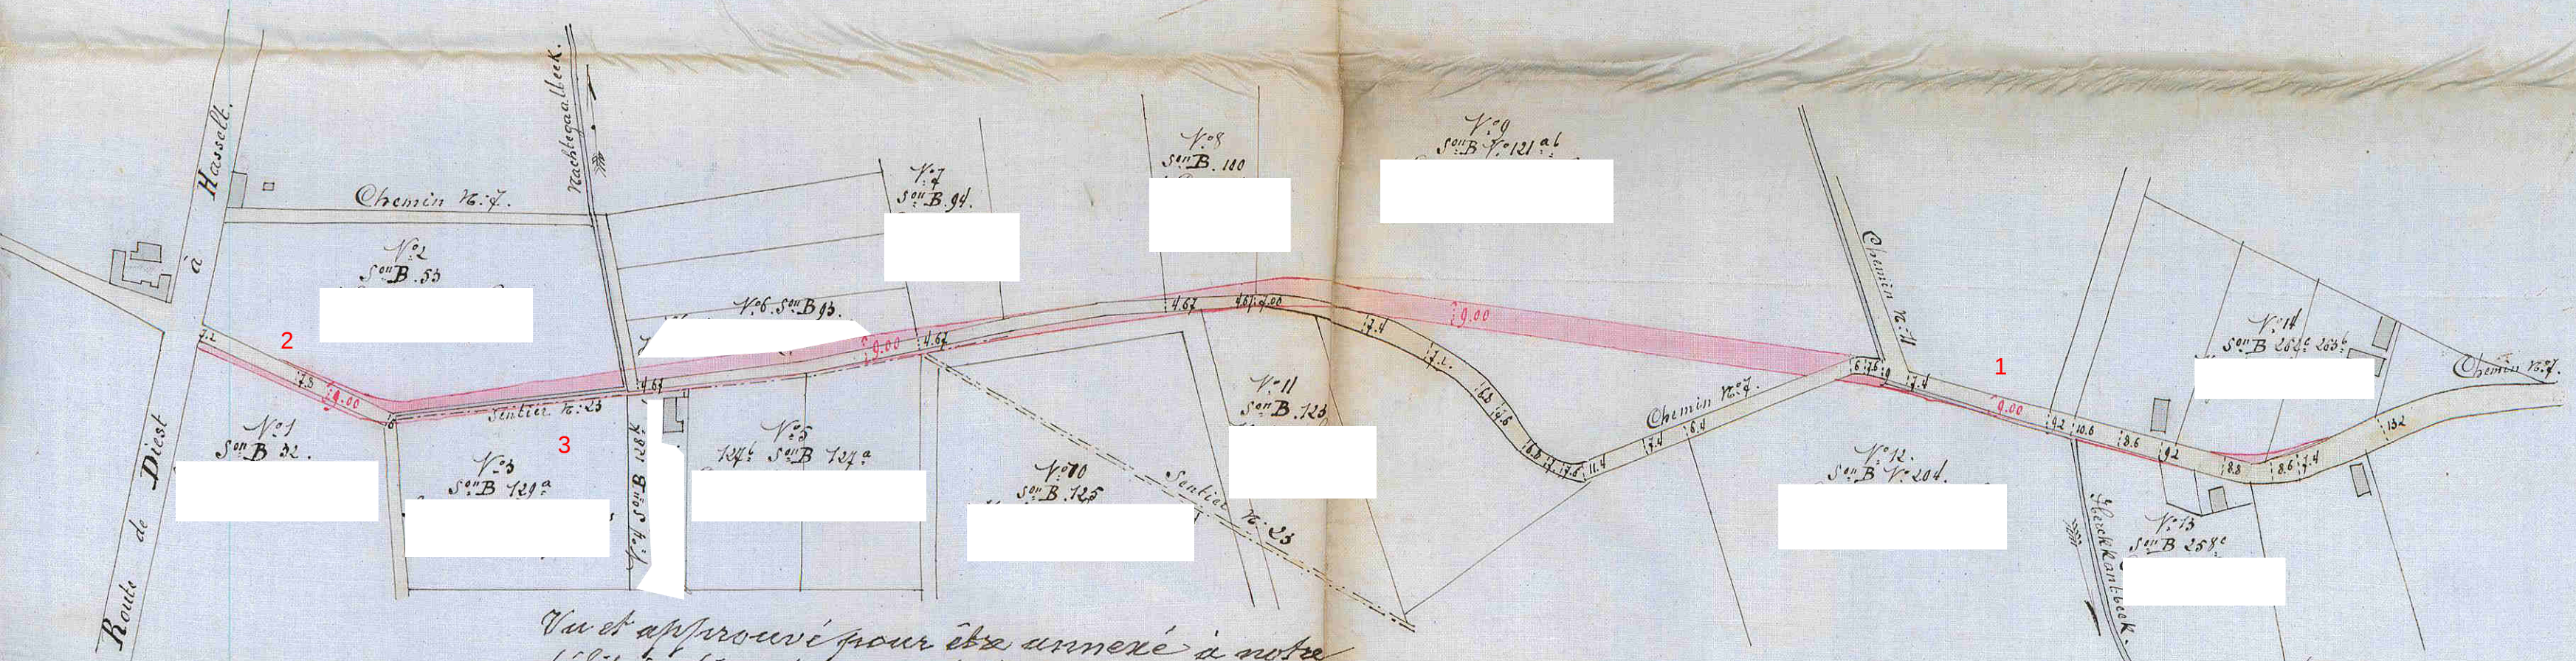

Vu et approuvé pour être annexé à notre
délibération du 19 octobre 1900.
Par le Conseil communal de Berbroek:
Secrétaire, Le Bourgmestre Président.

[Signature]

[Signature]

Schaal: 1/2500

0 15 30 60 90 120 Meters

Echelle de 1 à 2500 m.

Dressé à Hasselt le 19 Nov. 1900.
Le Commissaire. boyer.

Gesien on geheld te worden aan ons
bestuur leden n.º 7006 - 78208.

[Signature]
Hasselt, den 16 Januarij 1903.
De Burgerlijke Repulic
De provinciale Griffie,
M. Poelant in vullagere,