

N^r 7106 / 3576

1 Bijlagen

~~waarvan~~

plan

29 12
23 MEI 1961

De Bestendige Deputatie

van de Provinciale Raad van Limburg,

Gezien de beraadslaging van de Gemeenteraad van **BEEK,**

d. d. 19 augustus 1960, waardoor een plan wordt aangenomen

voor de afschaffing van secties van de wegen nrs. 14-15-31-43-17-7 en 10, op het grondgebied van genoemde gemeente;

Gezien het overgelegd plan houdende aanduiding, met rode kleur, de af te schaffen secties van genoemde wegen;

Gezien het proces-verbaal van onderzoek de *commodo et incommodo*, waaruit blijkt dat er tijdens dit onderzoek geen bezwaren werden ingediend;

gunstig advies

Gezien het ~~verzoek~~ van de Heer Hoofdingenieur-Directeur van de Provinciale Technische Dienst, d. d. 24 april 1961, nr. 3270;

Gezien de wet van 10 April 1841, gewijzigd door die van de 20 Mei 1863
en artikel 76 der gemeentewet ;

Gehoord het verslag van de Heer **CLAESSEN** , Lid van het College ;

BESLUIT :

De bovengemelde beraadslaging voor hetgeen betreft de aanneming van het
plan goed te keuren, ~~en de aankoop in der minne der te verkopen gronden~~
~~en~~ ~~nodige gronden, te koop~~ de afstand der beschikbare gedeelten weg, aan de aan-
grenzende eigenaars, gelijkvormig art. 29 der wet van 10 April 1841, toe te staan.

~~De aankoop van de te koop staande gronden geschiedt op algemeene wijze.~~

Het tegenwoordig besluit zal door het Schepencollege 's Zondags na deszelfs
ontvangst afgekondigd worden, en ingevolge de schikkingen der wet van 20 Mei
1863, gedurende acht dagen aangeplakt blijven.

Het bewijs der vervulling dezer formaliteit zal ons, na afloop van de bepaalde
tijd voor het beroep bij de Koning overgelegd worden.

Deze beroepen zullen desgevallend aan de **Heer Gouverneur der Provincie**
moeten toekomen binnen de vijftien dagen die de aanplakking volgen.

Afschrift van het tegenwoordige zal, ter uitvoering aan het Gemeentebestuur
van **BEEK** overgezonden worden.

Dergelijk afschrift zal tot naricht aan de Heer Hoofdingenieur-Directeur van
de Provinciale Technische Dienst te Hasselt, overgezonden worden.

In vergadering te Hasselt, de **12 mei 1961.**

Waren tegenwoordig de Heren : **Gouverneur, Voorzitter; Gruyters,**
Nartus, Claessen, Dr. Leonard,
Knapen, leden en Van Bockryck,
Griffier der Provincie.

DE BESTENDIGE DEPUTATIE:

De Griffier der Provincie,
(Get.) **K. VAN BOCKRYCK.**

De Gouverneur-Voorzitter,
(Get.) **L. ROPPE.**

Voor eensluidend afschrift :

De Griffier der Provincie,


K. VAN BOCKRYCK.



UITTREKSEL UIT DE NOTULEN VAN DE GEMEENTERAAD

Gemeente

BEEK

Provincie

LIMBURG

DAGORDE:

ZITTING VAN 19 augustus 1960.

26 JAN 1961

Aanwezig de heren: Broekx Joannes Michiel, Burgemeester-Voorzitter;
Van Eygen G. en Janssen J., Schepenen;
Gielen P., Michiels J., Swennen J. en Tielens J., Raadsleden
en Langens H., Secretaris.

Afschaffing en herlegging van gemeentewegen

De Raad,

Gelet op art. 76-1 der gemeentewet en op art. 27 tot 29 der wet van 10 april 1941 op de buurtwegen;

Overwegende dat er aanleiding bestaat tot het afschaffen van verschillende buurtwegen om reden van niet gebruik;

Gezien het ontwerp, opgemaakt door de heer Landmeter, L. Tijskens van Bree;

Gezien de tabel van de percelen grond die tengevolge van bedoelde afschaffing zullen vrijkomen en die, in de voorwaarden bepaald bij art. 29 der wet van 3.4.1941 op de buurtwegen, zullen kunnen worden vervreemd;

Gelet op de tabel betreffende herlegging van een weg;

Overwegende dat de vrijkomende grond een oppervlakte heeft van 1H.54A.90Ca en een waarde van 124.420Fr;

Gezien het schattingsverslag, het proces-verbaal van onderzoek en het getuigschrift van ruchtbaarheid.

BESLUIT:

Art. 1. Machtiging te vragen om de buurtwegen volgens bijgevoegde staat en plan te mogen afschaffen met een oppervlakte van 1H.54A.90Ca en een waarde van 124.420Fr.

Art. 2. Machtiging te vragen om een gedeelte van weg nr. 15 groot 3A.30Ca, prijs 2.475Fr, te mogen herleggen bij middel van een ruiling, perveel weide, sectie A.ex nr. 492 en 493, prijs 4.765Fr, eigendom van

Art. 3. De toestand der vrijkomende percelen te regelen overeenkomstig de bepalingen van art. 29 der wet van 10 april 1941 op de buurtwegen.

Art. 4. Afschrift van dit besluit in tweevoud samen met de staat van vrijkomende gronden, de staat voor herlegging van weg nr. 15, de plannen, het schattingsverslag, het proces-verbaal van onderzoek en het getuigschrift van ruchtbaarheid, over te maken aan de Hogere Overheid voor goedkeuring.

Aldus gedaan in zitting op datum als boven.
Namens de Raad:

Bij bevel:
De Secretaris,
get.) H. LANGENS.

De Burgemeester,
get.) M. BROEKX.

VOOR EENSLUIDEND AFSCHRIFT:

De Secretaris,

De Burgemeester,



Beek

UITTREKSEL UIT DE NOTULEN VAN DE GEMEENTERAAD

Overlegging van sectie weg nr. 15 door ruiling met grond met

(art. 2 der beraadslaging)

Gunstig advies P. T. D.

4e Afdeling,
Nr. 7106/3576 B.

Bijlagen

maaten en goedgekeurd, op verslag van de Heer
Claessens, Lid van het College.
De onderhavige grondaankoop geschiedt ten
algemeen nutte.

Aanwezig de HH.

3 Minuten

Hasselt, 16 mei 1961.

De Griffier der Provincie, De Bestendige Deputatie,

De Verslaggever,

18 MEI 1961



UITTREKSEL UIT DE NOTULEN VAN DE GEMEENTERAAD

Gemeente

BEEK

Provincie

LIMBURG

DAGORDE:

ZITTING VAN 17 april 1962.

Aanwezig de heren: Broekx Joannes Michiel, Burgemeester-Voorzitter;
Van Eygen G. en Janssen J., Schepenen;
Gielen P., Michiels J., Swennen J. en Tielens J., Raadsleden
en Langens H., Secretaris.

Verkoop afgeschafte wegen.

DE RAAD,

Gelet op het besluit van de Bestendige Deputatie van 12 mei 1961, nr. 1707/3576, houdende goedkeuring van het gemeenteraadsbesluit van 19.6.1960, waarbij een plan wordt aangenomen betreffende de afschaffing van secties der wegen nr. 14-15-31-43-17-7 en 10 en de herlegging van een gedeelte van weg nr. 15 bij middel van een ruiling.

Gelet op de plannen van opmeting en de uittreksels uit de Atlas van buurtwegen.

Gelet op de aankoopbelofte en het getuigschrift van bekendmaking.

BESLUIT:

Art.1. Machtiging te vragen aan de Hogere Overheid de secties van voornoemde wegen te mogen verkopen aan de aangrenzende volgens bijgevoegde staat.

Art.2. Een gedeelte van weg nr. 15 "Wolvestraatje", groot 3A.30Ca., waarde 2.475Fr, te ruilen met een perceel weide, sectie A. nr. 492 en 493, groot 6A.35Ca., waarde 4.765Fr, eigendom van
:, voor het herleggen van een gemeenteweg.

Art.3. Afschrift van dit besluit in drievoud over te maken aan de Hogere Overheid voor goedkeuring.

Aldus gedaan in zitting op datum als boven.

Namens de Raad:

Bij bevel:

De Secretaris,
get.) H. LANGENS.

De Burgemeester,
get.) M. BROEKX.

VOOR EENSLUIDEND AFSCHRIFT:

De Secretaris,

De Burgemeester,







Breek.

Afgenafte wegen nrs. 14.15-31-43-17.7-10.

Verkoop van de wegoverschotten aan de aangrenzende

eigenaars : 1 ha 54a 90 m² 124,420 F.

+ ruiling met

gunstig advies P. T. D.

4e Afdeling.

Nr. 7406/4382

Bylagen.

18 JUNI 1962

Gozen en goedgekeurd op verslag van de Heer.

Clair

lid van het college.

Gouverneur, Voorzitter; Gruyters, Nartus, Claessen, Dr. Léonard, Reggers, Knapen, Leden en Van Bockryck, Griffier der Provincie.

Aanwezig de H. H.

Hasselt, 14 juni 1962.

De Bestendige Deputatie.

De Griffier der provincie.

De Verslaggever



AR.

Gezien om gehecht te worden aan ons besluit van
heden, nr. 7106/3576

12 mei 1961


Hasselt, de

De Griffier der Provincie,
Get.) K. VAN BOCKRYCK.

De Bestendige Deputatie,
Get.) L.ROPPE.

Voor eensluidend afschrift :


De Griffier der Provincie,

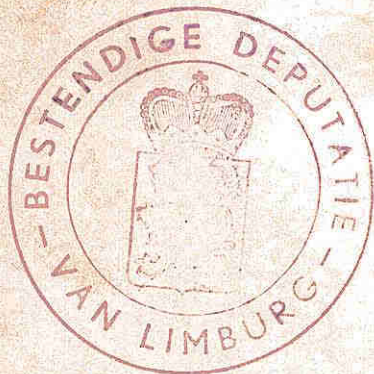


K. VAN BOCKRYCK.


1 GEMEENTE BEEK

Uittreksel uit het plan 12 van de
ATLAS DER BUURTWEGEN

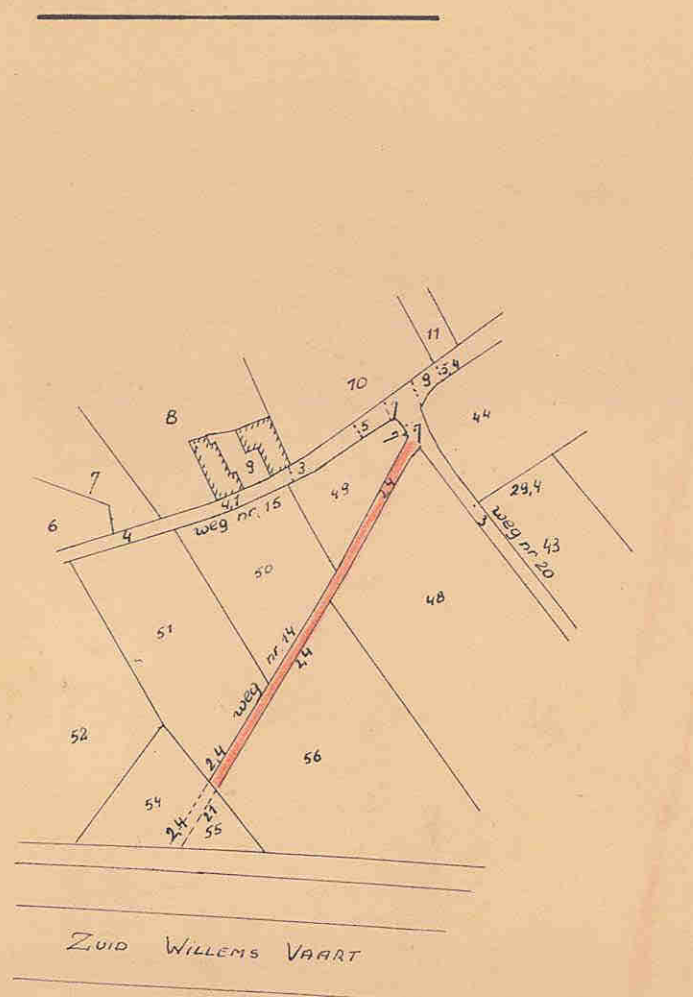


Zie plan van verkoop nr. 1

Schaal: 1/2500

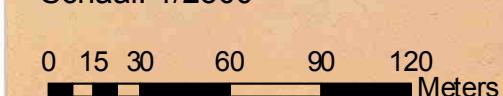

8 GEMEENTE BEEK


Uittreksel uit het plan 9 van de
ATLAS DER BUURTWEGEN

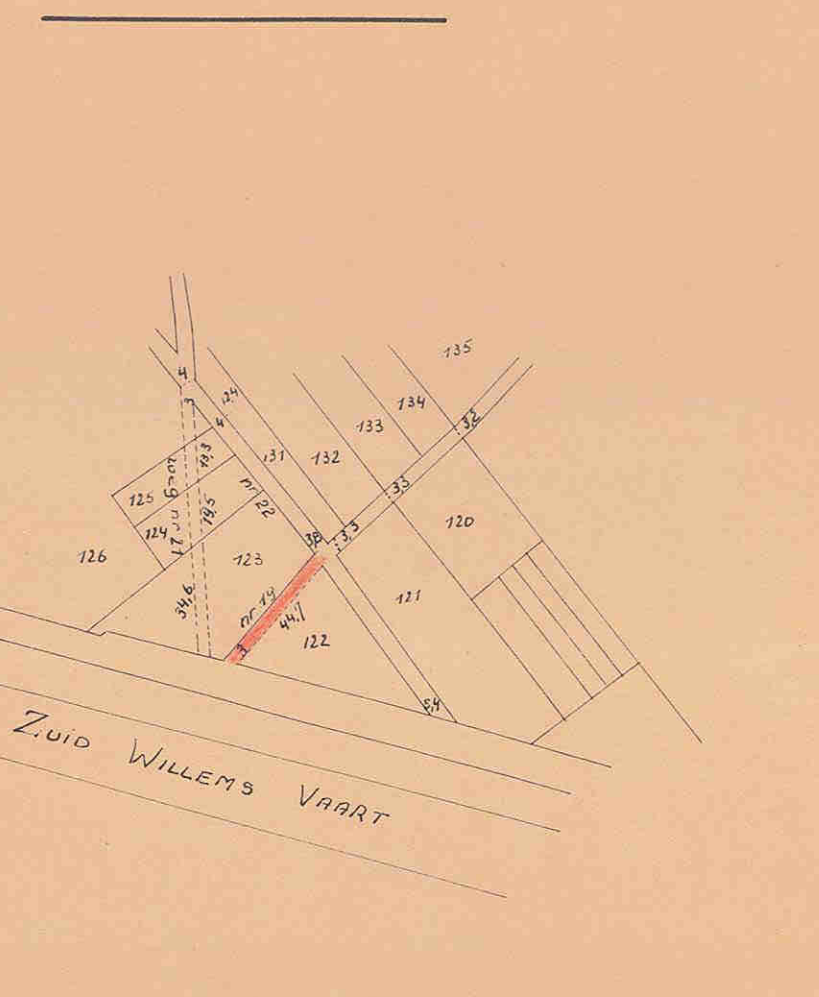

Zie plan van verkoop nr. 2

2 GEMEENTE BEEK


Uittreksel van het plan 12 van de
ATLAS DER BUURTWEGEN

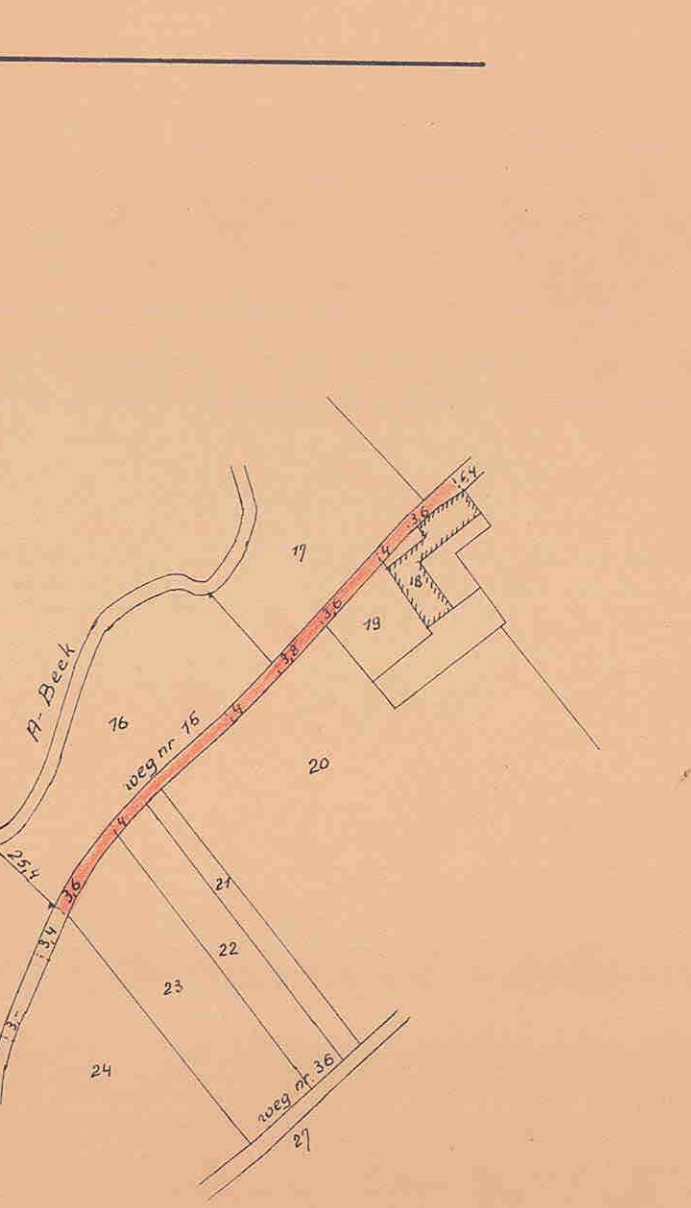

Zie plan van verkoop nr. 3

3 GEMEENTE BEEK


Uittreksel uit het plan nr 8 van de
ATLAS DER BUURTWEGEN

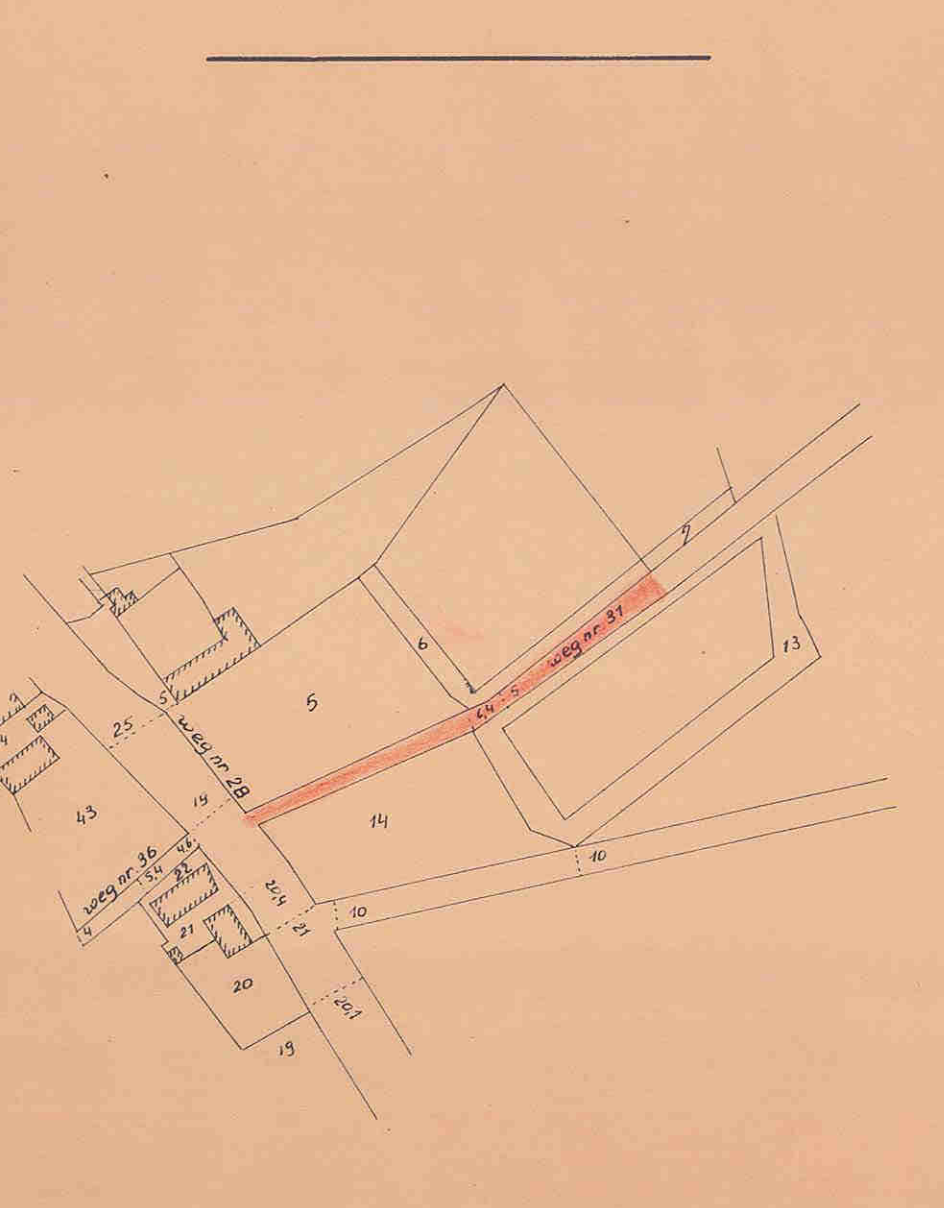

Zie plan van verkoop nr 4

4 GEMEENTE BEEK


Uittreksel uit het plan 3 van de
ATLAS DER BUURTWEGEN

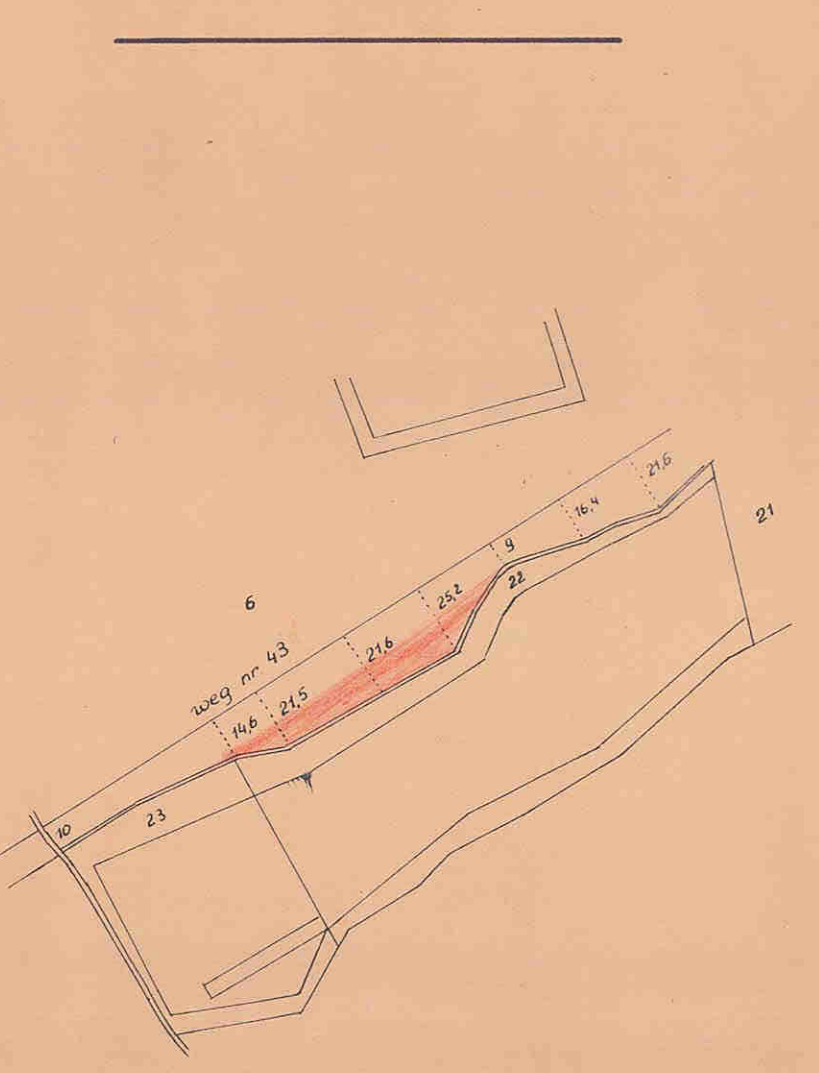

Zie plan van verkoop nr 5.

5 GEMEENTE BEEK


Uittreksel uit het plan nr. 9 en 6 van de
ATLAS DER BUURTWEGEN

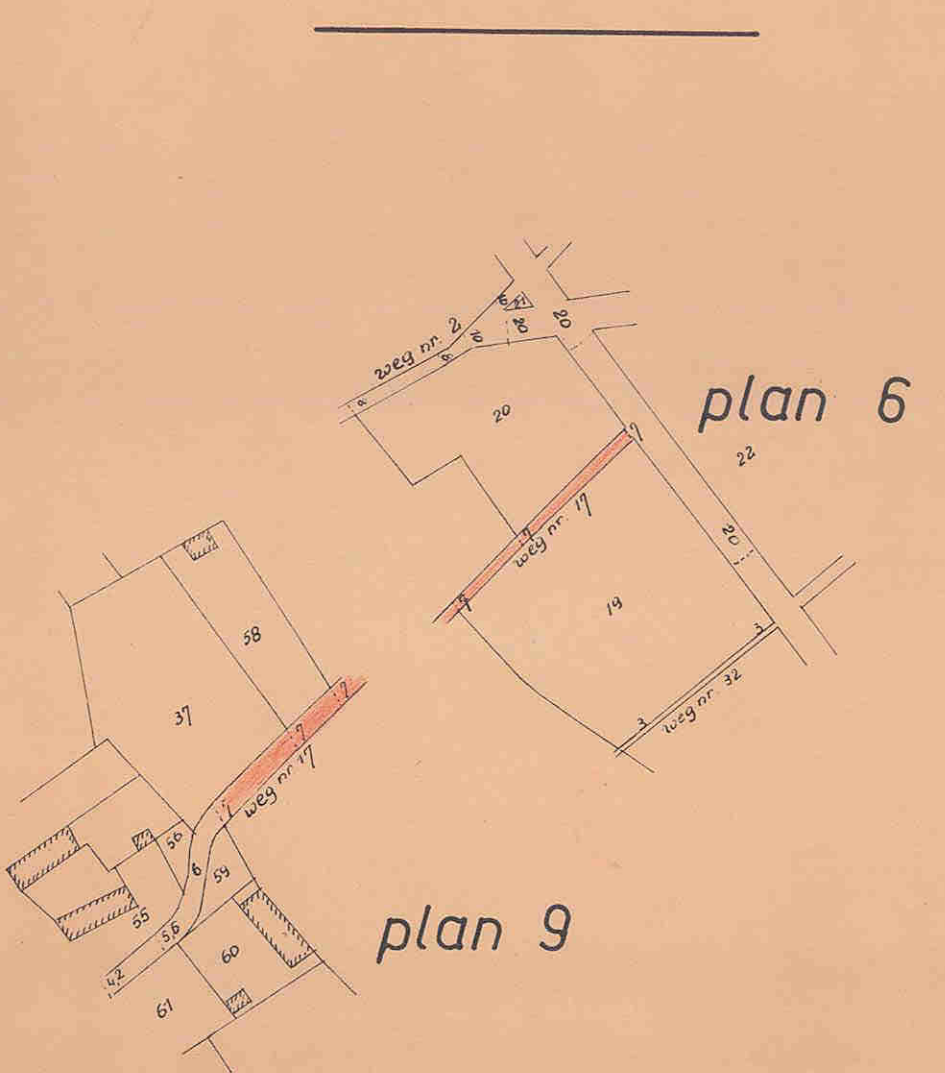

Zie plan van verkoop nr. 7

6 GEMEENTE BEEK


Uittreksel uit het plan 14 van de
ATLAS DER BUURTWEGEN

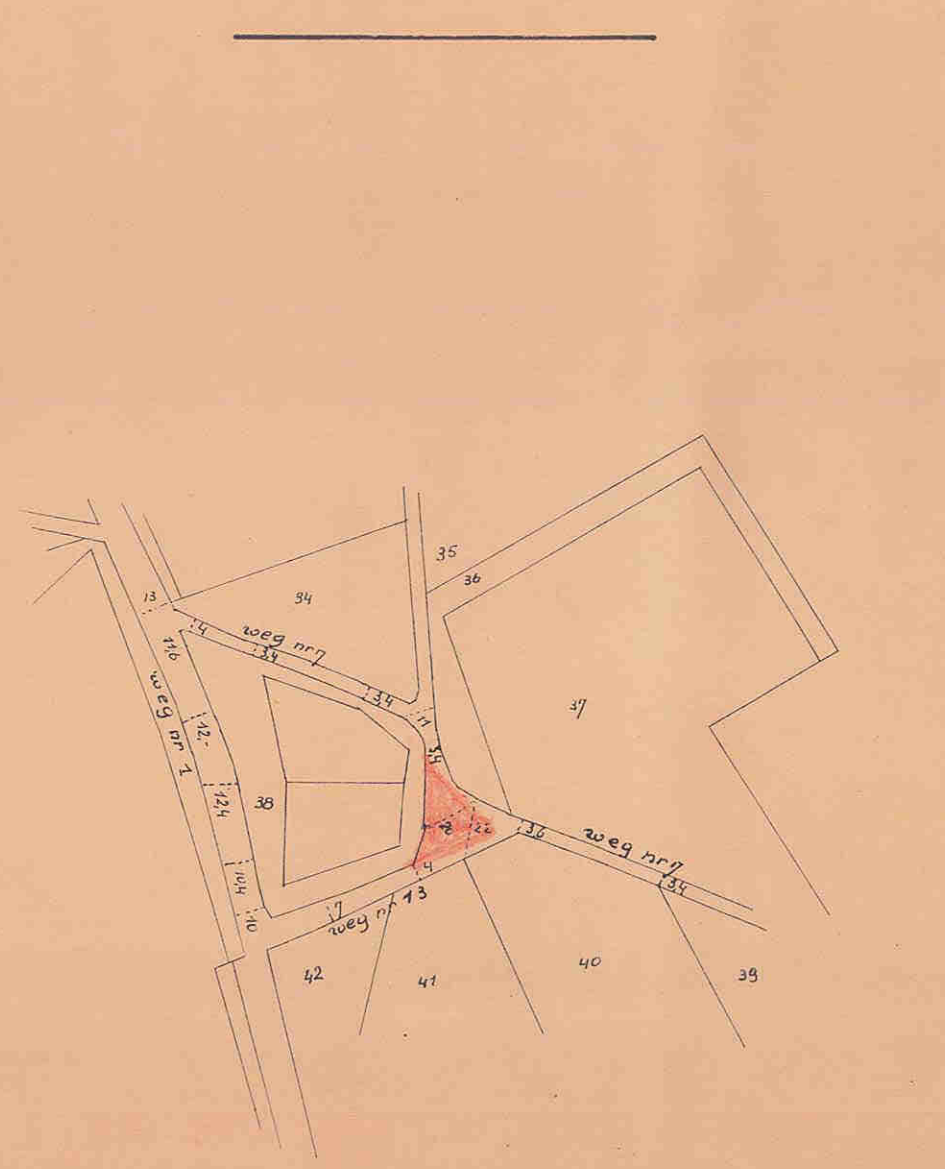

Zie plan van verkoop nr. 10

7 GEMEENTE BEEK


Uittreksel uit het plan 13 en 14 van de
ATLAS DER BUURTWEGEN

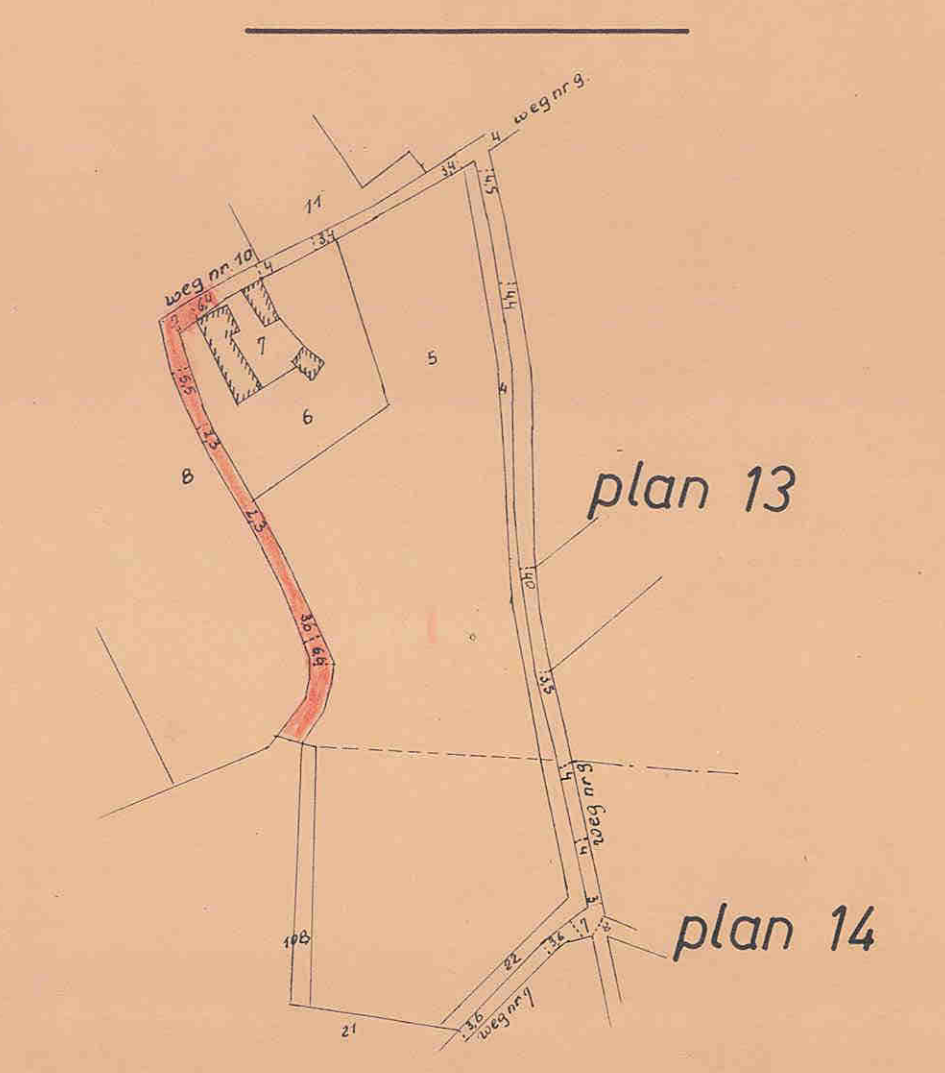

Zie plan van verkoop nr. 11.

9 GEMEENTE BEEK

Uittreksel uit het plan 12 van de
ATLAS DER BUURTWEGEN.

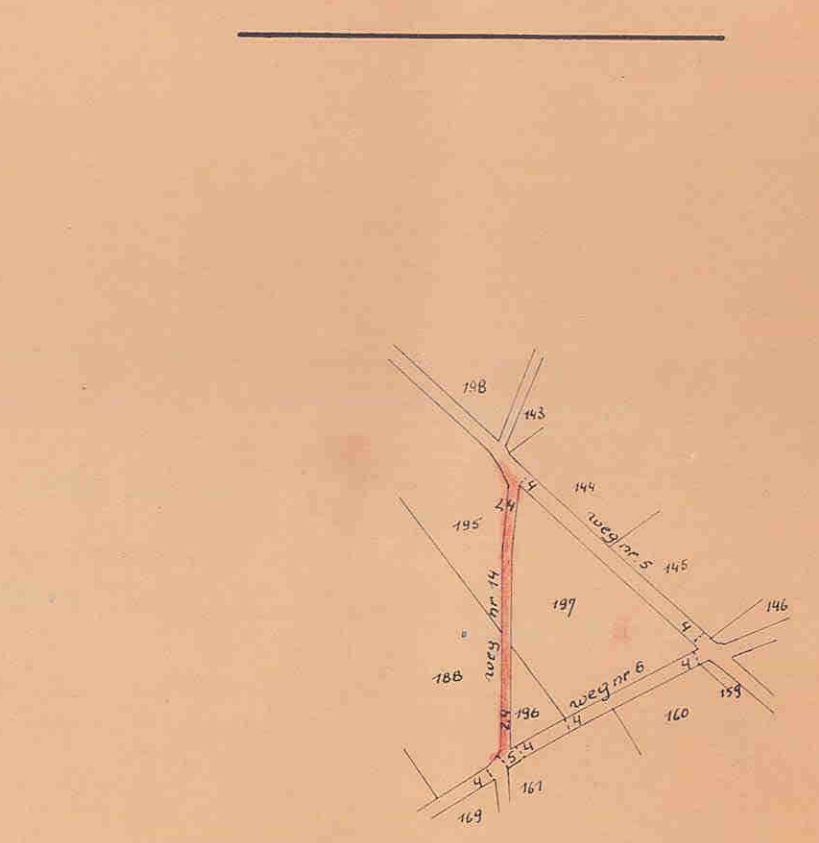

Zie plan van verkoop nr. 12

Plan van vervallen ge-

meentewegen toebehorende

aan de GEMEENTE BEEK

voorgesteld tot verkoop

Opgemaakt te Beek
25 januari 1960
De gezworen landmeter
L. TIJSKENS.


Gezien en goedgekeurd door de gemeen-
teraad in zitting van 19 AUG 1960 1960
Vanwege de Gemeenteraad,
De Secretaris De Burgemeester



1 GEMEENTE BEEK

I KADASTER SECT. A DEEL VAN WEG NR 14 1a.95ca.
II KADASTER SECT. A DEEL VAN WEG NR 14 1a.25ca

"Abrox Zavelkoul.."




SCHAAL: 1:1250
Schaal: 1/1250
0 10 20 40 60 80 Meters

2 GEMEENTE BEEK

KADASTER SECTIE A DEEL VAN WEG NR 19 1a.05ca

"Langs de Geusens weg.."




SCHAAL: 1:500
Schaal: 1/500
0 2.5 5 10 15 20 Meters

3 GEMEENTE BEEK

I KADASTER SECT. A DEEL VAN WEG NR 15 4a.20ca
II KADASTER SECT. A DEEL VAN WEG NR 15 3a.30ca
III KADASTER SECT. A EX 492 EX 493 WEIDE 6a.35ca
(voor herlegging van gemeenteweg)

"De Waterkant.."




SCHAAL: 1:2500
Schaal: 1/2500
0 5 10 20 30 40 60 80 Meters

4 GEMEENTE BEEK

I KADASTER SECT. A DEEL VAN WEG NR 31 3a.70ca.
II KADASTER SECT. A DEEL VAN WEG NR 31 5a.10ca

"Leen Veld.."




SCHAAL: 1:1250
Schaal: 1/1250
0 10 20 40 60 80 Meters

5 GEMEENTE BEEK

I KADASTER SECT. A DEEL VAN WEG NR 43 5a.10ca.
II KADASTER SECT. A DEEL VAN WEG NR 43 5a.40ca

"St.-Martens Hei.."




SCHAAL: 1:1000
Schaal: 1/1000
0 5 10 20 30 40 Meters

6 GEMEENTE BEEK

I KADASTER SECT. A DEEL VAN WEG 11a.80ca.
II KADASTER SECT. A DEEL VAN WEG NR 17 7a.90ca.
III KADASTER SECT. A DEEL VAN WEG NR 17 9a.50ca
IV KADASTER SECT. A DEEL VAN WEG NR 17 12a.80ca.
V KADASTER SECT. A DEEL VAN WEG NR 17 3a.30ca

"Aan den Heikant.."

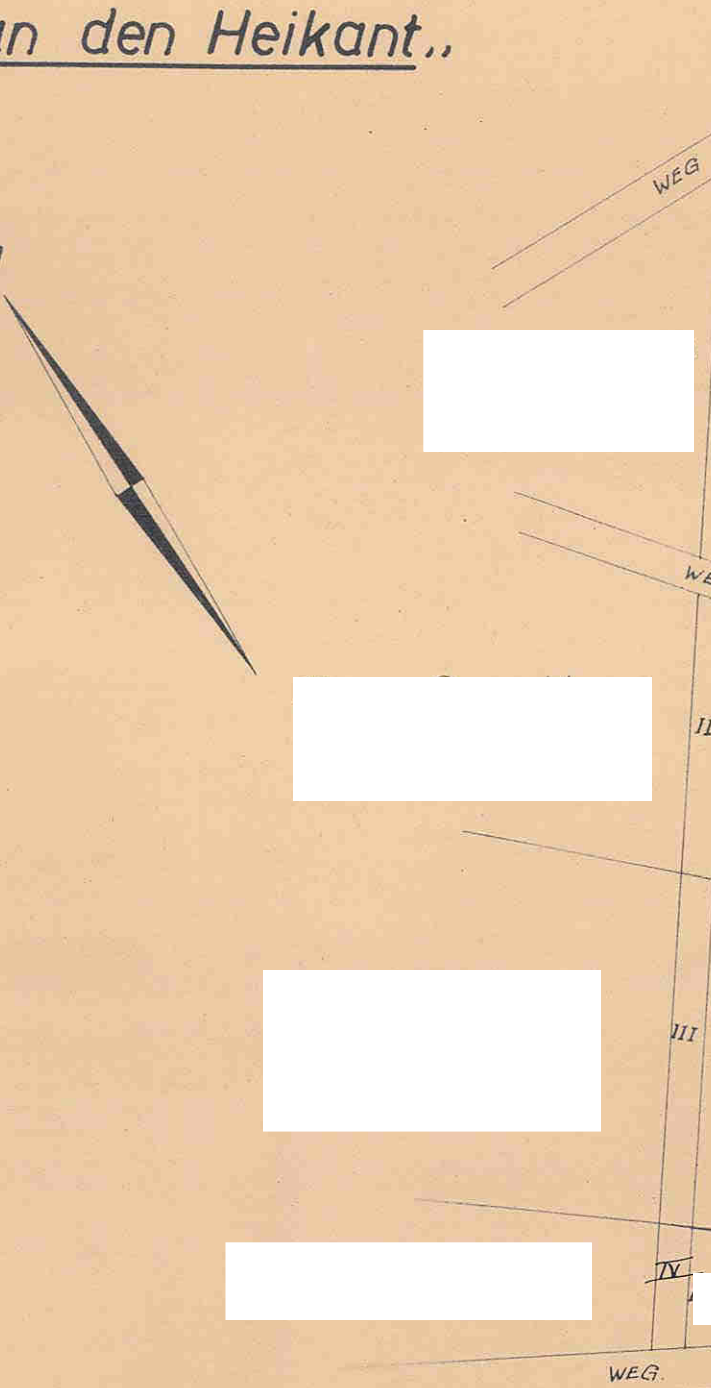


SCHAAL: 1:1000
Schaal: 1/1000
0 5 10 20 30 40 Meters

7 GEMEENTE BEEK

KADASTER SECT. B DEEL VAN WEG NR 17 6a.50ca

"Beeckers Veld.."

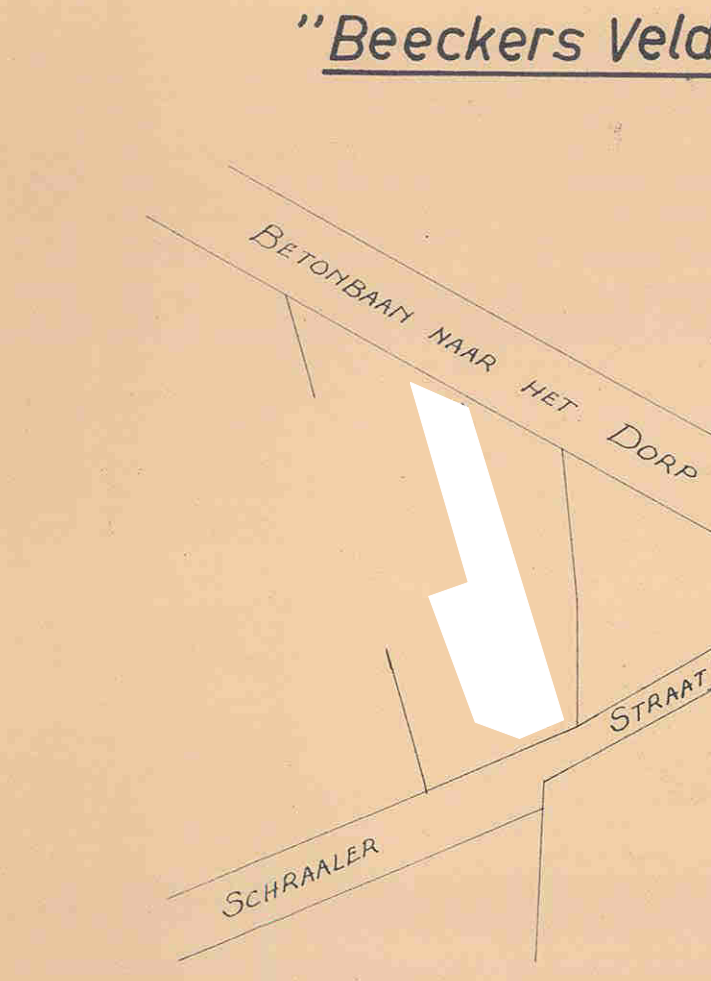


SCHAAL: 1:1000
Schaal: 1/1000
0 5 10 20 30 40 Meters

8 GEMEENTE BEEK

KADASTER SECT. B DEEL VAN WEG NR 10 15a.00ca.

"Swennen Hof.."




SCHAAL: 1:2500
Schaal: 1/2500
0 15 30 60 90 120 Meters

9 GEMEENTE BEEK

I KADASTER SECT. B DEEL VAN WEG NR 14 1a.60ca.
II KADASTER SECT. B DEEL VAN WEG NR 14 1a.15ca

"Braekers Veld.."




SCHAAL: 1:500
Schaal: 1/500
0 2.5 5 10 15 20 Meters

10 GEMEENTE BEEK

I KADASTER SECT. B VERVALLEN GEMEENTEWEG 8a.20ca.
II KADASTER SECT. B VERVALLEN GEMEENTEWEG 4a.60ca
III KADASTER SECT. B VERVALLEN GEMEENTEWEG 4a.60ca
IV KADASTER SECT. B VERVALLEN GEMEENTEWEG 4a.60ca
V KADASTER SECT. B VERVALLEN GEMEENTEWEG 15a.50ca

"Schooter Heide.."

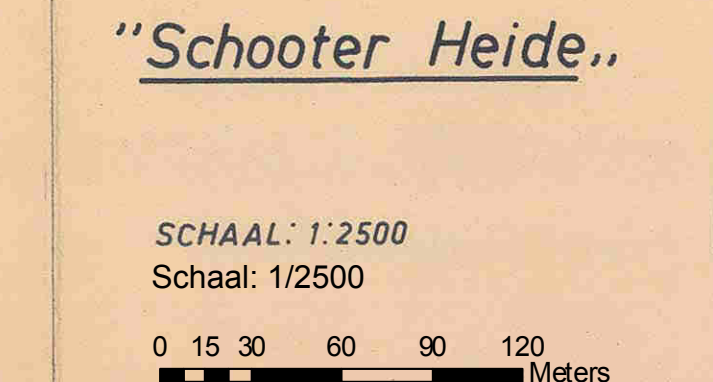


SCHAAL: 1:2500
Schaal: 1/2500
0 15 30 60 90 120 Meters

11 GEMEENTE BEEK

I KADASTER SECT. A VERVALLEN GEMEENTEWEG 19a.30ca.
II KADASTER SECT. A VERVALLEN GEMEENTEWEG 10a.80ca

"Koeler Heidje.."



SCHAAL: 1:2500
Schaal: 1/2500
0 15 30 60 90 120 Meters