

PROVINCIAAL BESTUUR
VAN LIMBURG.

4^e AFDELING.

Aanw^r Nr 7106/454

MINUUT.

HASSELT, _____

ONDERWERP:

Beringen
buurtweg Nr. 42
Ged. herleiding

DE BESTENDIGE DEPUTATIE
VAN DE PROVINCIERAAD VAN LIMBURG,

BIJLAGE:

Gezien de beraadslaging van de Gemeenteraad van BERINGEN, d.d. 27 Juni 1948, waardoor een plan wordt aangenomen voor de herleiding eener sectie van de buurtweg Nr. 42 van de Atlas der Buurtwegen van voornoemde gemeente;

Gezien bedoeld plan, waarop de nieuwe sectie van voormelde weg wordt aangeduid door een rode tint en de letters A.B.C.;

Gezien het proces-verbaal van het onderzoek de commodo et incommodo waaruit blijkt dat er tegen het onderhavig ontwerp geen bezwaren werden ingediend;

Gezien het verslag van de Heer Hoofdingenieur-Directeur van de Provinciale Technische Dienst, d.d. 22 November 1948, Nr. 14807;

Gelet op het gunstig advies van de Heer Directeur van het Bestuur van Stedebouw in Limburg, d.d. 17 Januari 1949, Nr. 1/010/1;

Gelet op de wet van 1 Februari 1844, alsmede op artikel 76-7° der Gemeentewet;

Gehoord het verslag van de Heer *Menrotte*, Lid van het College;

IS VAN GEVOELEN :

dat voormelde beraadslaging en het plan kunnen goedgekeurd worden.

Aanwezig de Heren

**Gouverneur, Voorzitter: Gruyters, Boes,
Dr. Bollen, Menrotte, De Marnette, Nartus,
Leden en Van Bockryck, Griffier der Provincie.**

Datum van opstelling: 1-2-1949

Datum der afgifte
aan de H^r Afdelingsoverste: 1 d°
aan de H^r Griffier der Provincie: 1-
aan de H^r Gouverneur:
aan het Expeditiebureau:

Datum van verzending: 11. FEB. 1949

Hasselt, de 7 Februari 1949
De Bestendige Deputatie,
De Griffier der Provincie,

De Verslaggever

Gemeente Beringen.

Liggingplan van de voetsweg n: 42.

AC (geel) te herleiden gedeelte.

BC (rood) ontworpen herleiding.

MNOP - eigendom gesneden door voetsweg n: 42.

Rode lijnen - Oud Kanaal naar Flanselt met herleide weg n: 32.

----- herleide weg n: 32 na aanleg van het Albertkanaal (verbreding van het oud kanaal naar Flanselt).

Schaal: 1/2500

Heffen, 11/11/48.


De Buurshoofdomminaris

Hoor

n: 1109.

Gevolgd aan n:

14497-12/11/48.

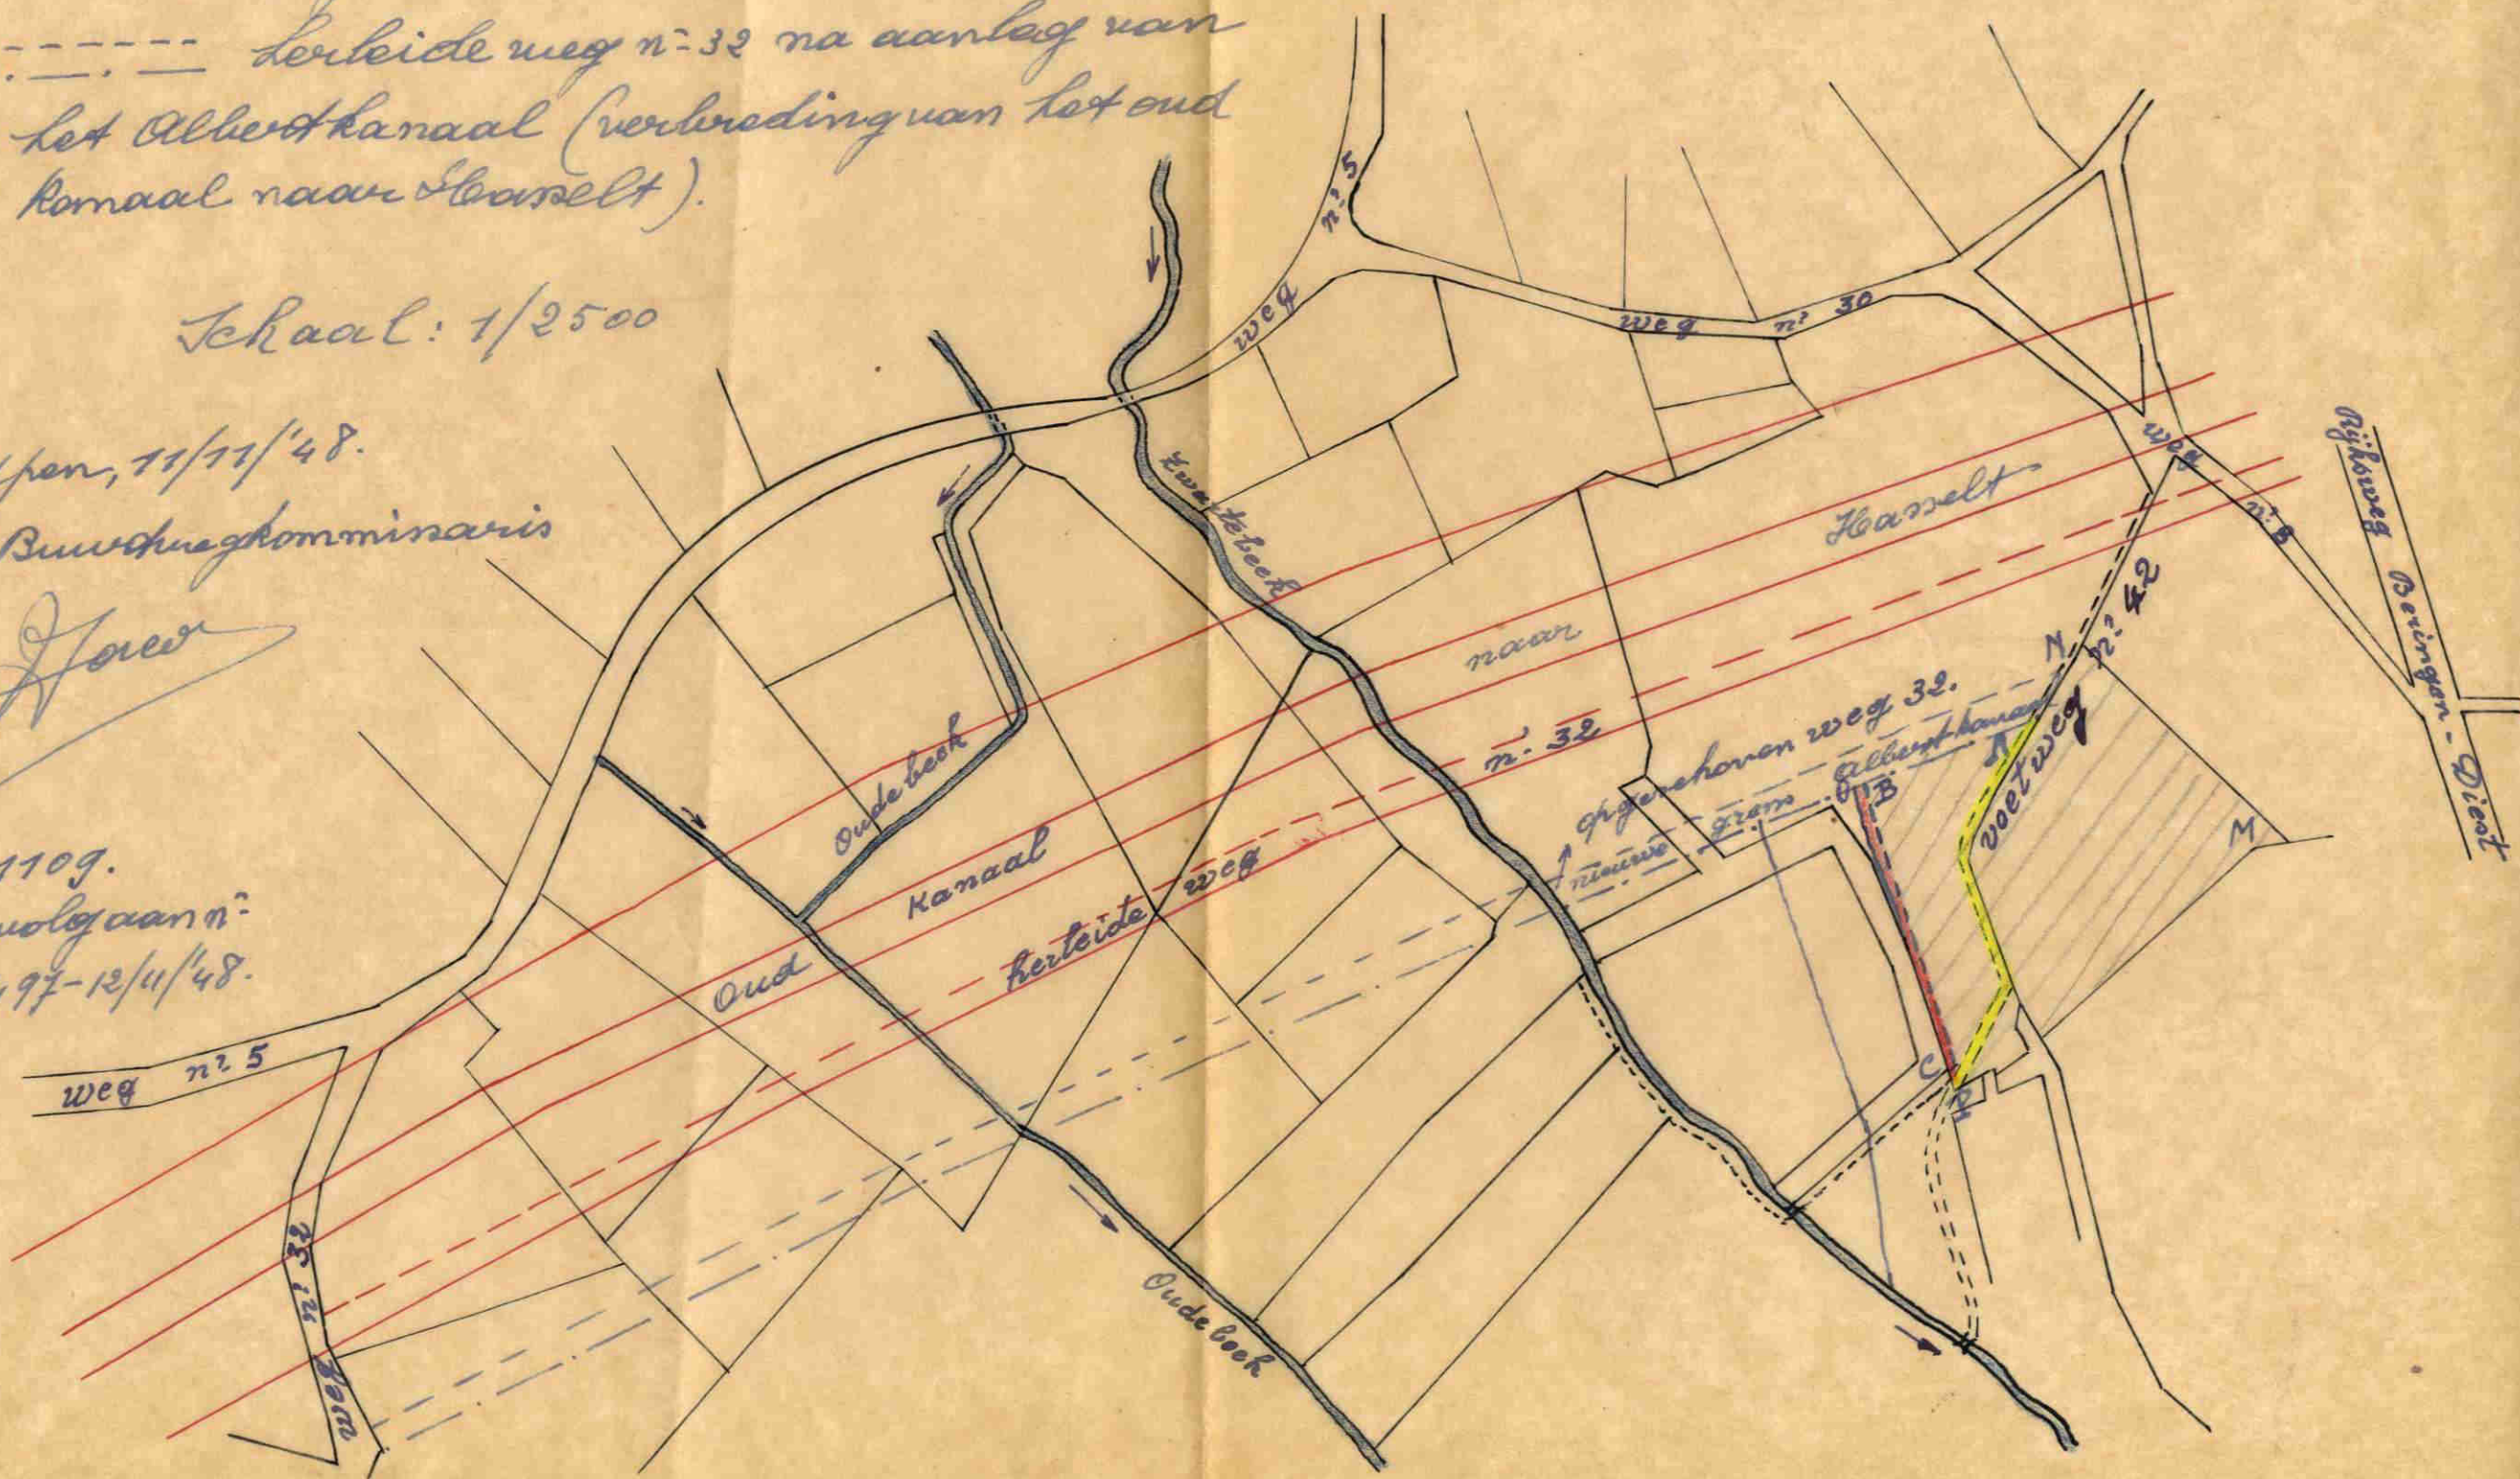

Noord.

Schaal: 1/2500

0 15 30 60 90 120 Meters