

N^o 7106 - 55032

MINUUT.

Bijlagen

24 JULI 1931

waarvan 1 plan

3 Afschriften.

De Bestendige Deputatie

VAN DEN PROVINCIALEN RAAD VAN LIMBURG.

Gezien de beraadslaging van den Gemeenteraad van Beverst
dd. 27 mei 1931 waardoor een plan

wordt aangenomen voor de afschaffing van gedeelten
van buurtweg nr. 9;
gezien het plan der ligging waarop de gedeelten
van voormelden buurtweg waarvan de af-
schaffing outworpen is, door de letters AB
en CD zijn aangeduid;

Gezien het plan der ligging ;

Gezien het proces-verbaal van onderzoek de *commodo et incommodo*
waaruit blijkt dat tegen het onderhavig outwerp geen
bezwaren noch opmerkingen werden in-
gediend;

Gezien het verslag van den H^o Hoofdingenieur-Bestuurder van den
Provincialen Technischen dienst, d.d. 1 juli 1931, nr. 5133;

3 minuten

Gehoord het verslag van den Heer
lid van het College ;

Gezien de wet van den 10 April 1841 gewijzigd door die van den
20 Mei 1863 en artikel 76 der Gemeentewet ;

BESLUIT :

De bovengemelde beraadslaging voor hetgeen betreft de aanneming des
plans goed te keuren, en ~~den aankoop in der minne der tot uitvoering van~~
~~dit plan noodige gronden alsook~~ den afstand der beschikbare gedeelten weg
aan de aangrenzende eigenaars gelijkvormig art 29 der wet van 10 April 1841,
toe te staan.

Het tegenwoordig besluit zal door het Schepencollege 's Zondags na
deszelfs ontvangst afgekondigd worden, en ingevolge de schikkingen der wet
van den 20 Mei 1863, gedurende acht dagen aangeplakt blijven.

Het bewijs der vervulling dezer formaliteit zal ons, na afloop van den
bepaalden tijd voor het beroep bij den Koning overgelegd worden.

Deze beroepen zullen desgevallend *aan den Heer Gouverneur der Provincie*
moeten toekomen binnen de vijftien dagen die de aanplakking volgen.

Afschrift des tegenwoordigen zal, ter uitvoering, aan het Gemeentebestuur
van Beverst overgezonden worden.

Dergelijk afschrift zal tot naricht aan den H^r Hoofdingenieur-Bestuurder
van den Provincialen Technischen dienst te Hasselt, overgezonden worden.

In zitting te Hasselt, den *20 juli* 19*21*.

Waren tegenwoordig : de Heeren :

Gouverneur, Voorzitter ; Dr. Moors, Geelen, Palmers,
Hayen, Gruyters en Dr. Spaas, leden en Roelants,
Griffier der Provincie.


De Griffier der Provincie,

De Bestendige Deputatie,

De Verslaggever,

Gemeente Beverst

Uittreksel van den atlas der buurten aandeelende
de gedeelten AB en CD van den buurtweg n^o 9 waarvan
de afschaffing aangevraagd wordt.

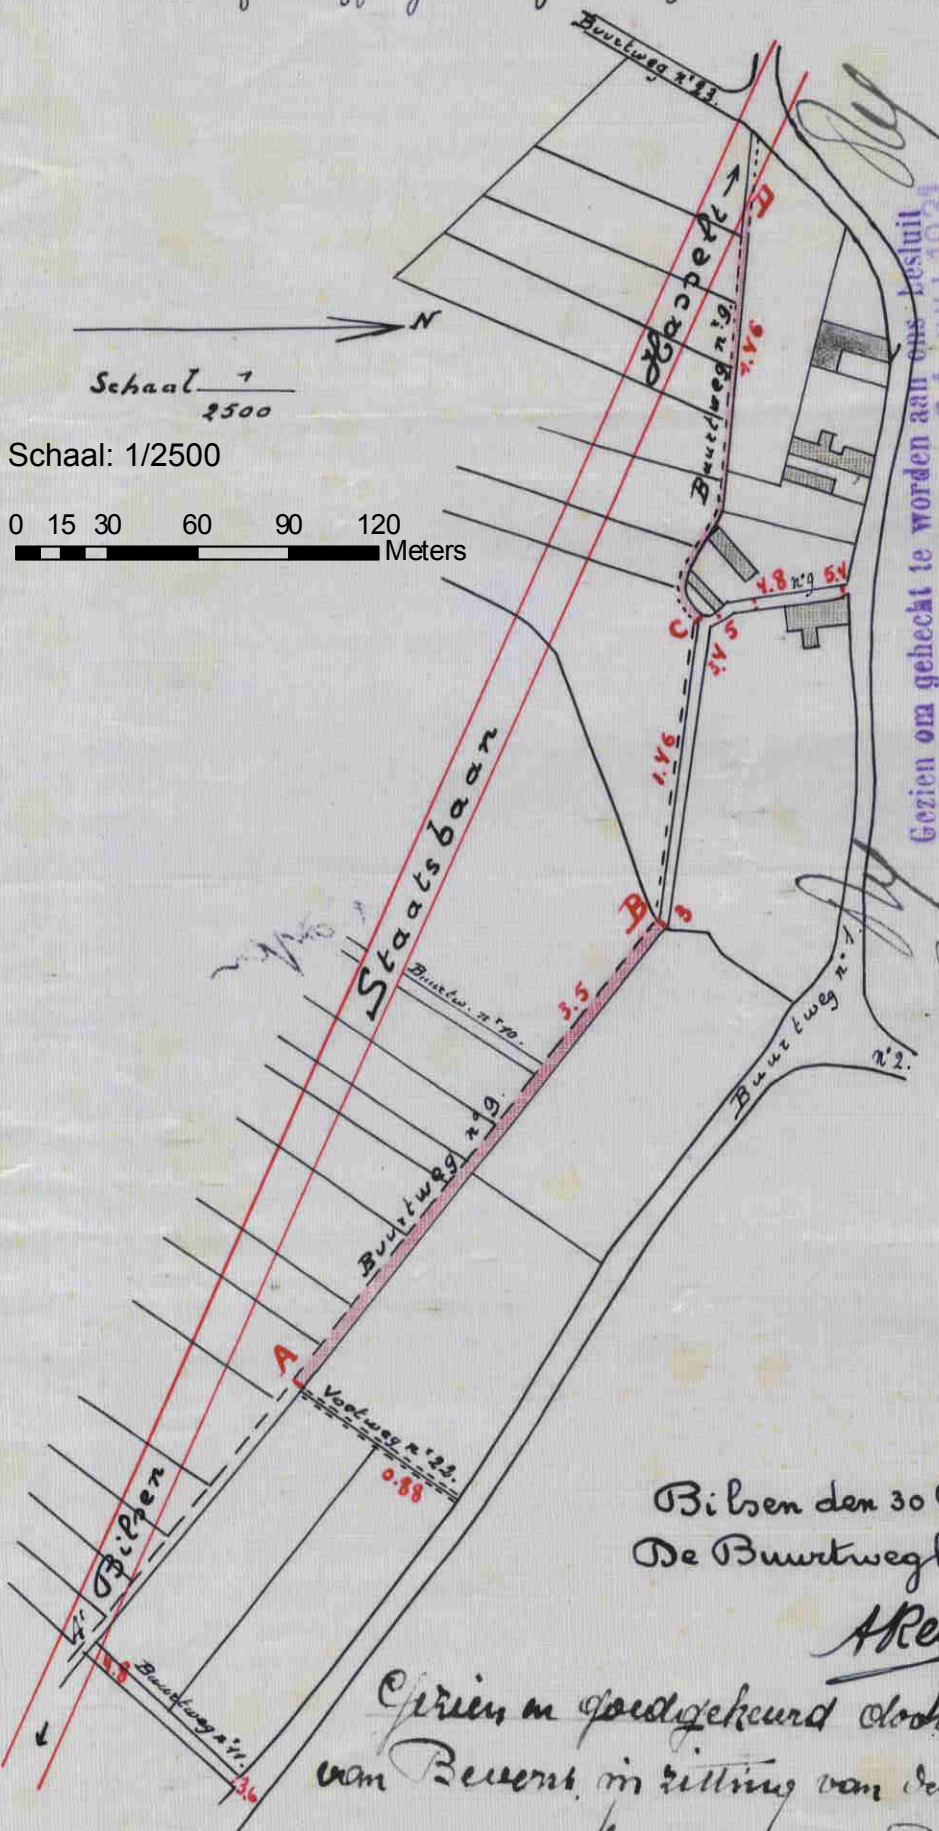

Schaal 1/2500

Schaal: 1/2500

0 15 30 60 90 120 Meters

Gezien om gekecht te worden aan ons besluit
van leden, n^o 7196 - 55032

Hasselt, den 20 Juli 1931.

De Bestendige Deputatie,

De provinciale Griffier,

De Verslaggever,

Bilzen den 30 April 1931.
De Buurtwegkommissaris,

A. Reum

Opzien en goedgekeurd door den Gemeenteraad
van Beverst, in zitting van den 7 Mei 1931.
Normen: den Raad:

De Secretaris,
A. H. W. J. van der

De Burgemeester-voorzitter
