



p r o v i n c i e Limburg

3de Directie Infrastructuur, Ruimtelijke Ordening, Milieu en Natuur

Afdeling 3.1 Infrastructuur

**De deputatie
van de provincie Limburg**

Gelet op het besluit van de gemeenteraad van Beringen van 14 januari 2008 houdende het voorstel tot afschaffing van een gedeelte van voetweg nr. 180 'Groen veldpad' aangeduid in blauwe kleur op het aan dit besluit gehechte uittreksel uit de atlas van de buurtwegen;

Gelet op de wet van 10 april 1841 over de buurtwegen, inzonderheid artikel 28;

Overwegende dat tijdens het openbaar onderzoek 25 oktober 2007 tot en met 8 november 2007 geen bezwaren of opmerkingen werden ingediend;

Gelet op het onderzoek door de Sectie 3.1.2 Wegen;

Gelet op de voorgelegde plannen:

- een uittreksel uit de atlas van de buurtwegen
- het kadasterplan
- een opmetingsplan van 30 december 2006;

Gehoord het verslag van Gilbert Van Baelen, lid van het college;

BESLUIT

Artikel 1 Het gedeelte van voetweg nr. 180 'Groen veldpad' aangeduid in blauwe kleur op het uittreksel uit de atlas van de buurtwegen en het opmetingsplan van 30 december 2006 IS AFGESCHAFT EN ONTTROKKEN AAN HET OPENBAAR DOMEIN.

Artikel 2 Overeenkomstig artikel 29 van de wet van 10 april 1841 over de buurtwegen kan de gemeenteraad, na schatting door een deskundige, beslissen tot verkoop van de aan het openbaar domein onttrokken gronden, of tot het vorderen, vanwege de eigenaars van de gronden, van de meerwaarde die voor hen ontstaat door deze afschaffing en onttrekking aan het openbaar domein.

Artikel 3 Overeenkomstig artikel 28, derde lid van de bovenvermelde wet over de buurtwegen is het college van burgemeester en schepenen belast met de bekendmaking van dit besluit.
De gemeente en de belanghebbende derden kunnen, binnen 15 dagen te rekenen vanaf de eerste dag van de bekendmaking, een beroep instellen tegen dit besluit. Het beroep moet worden gericht aan de gouverneur van de provincie Limburg, die het beroepschrift en het volledige dossier voor verdere afhandeling zal doorzenden aan het Ministerie van de Vlaamse Gemeenschap, Departement Leefmilieu en Infrastructuur, Administratie voor Ruimtelijke Ordening, Huisvesting en Monumenten en Landschappen, Phoenix-gebouw, Koning Albert II – laan 19, 1210 Brussel.
Door het indienen van een beroep wordt deze beslissing opgeschort.

Artikel 4 Het kadasterplan, het uittreksel uit de atlas van de buurtwegen en het opmetingsplan worden als een integrerend deel gehecht aan dit besluit.

Artikel 5 Dit besluit wordt ter kennisneming gestuurd aan het college van burgemeester en schepenen van Beringen.

Aanwezig: Steve Stevaert, gouverneur-voorzitter; Marc Vandeput, Sylvain Sleypen,
Gilbert Van Baelen, Frank Smeets, leden;
Renata Camps, provinciegriffier

Hasselt d.d. 2008-04-03

De verslaggever,
(4)

Gilbert Van Baelen

De provinciegriffier,

Renata Camps

De gouverneur-voorzitter,

Steve Stevaert

Nota:1
Minuten:4
Expedities: 1
Afschriften:4 x 1 besluit

Kenmerk
023.01.00/S2008N029431
Dossier
2008N004399
Bijlagen



3de Directie
Afdeling 1 - Sectie 3.1.1

Kenmerk 023.01.10/52008M029431

Dossier 2008.M02943.89

Gezien om gehecht te worden aan het besluit van heden

Hasselt d.d. 2008-04-03

Namens de deputatie

De verslaggever,

(4)

De provinciegriffier,


De gouverneur-voorzitter,

Renata Camp

Steve Stovers

PLAN N° 21.

Coursel.

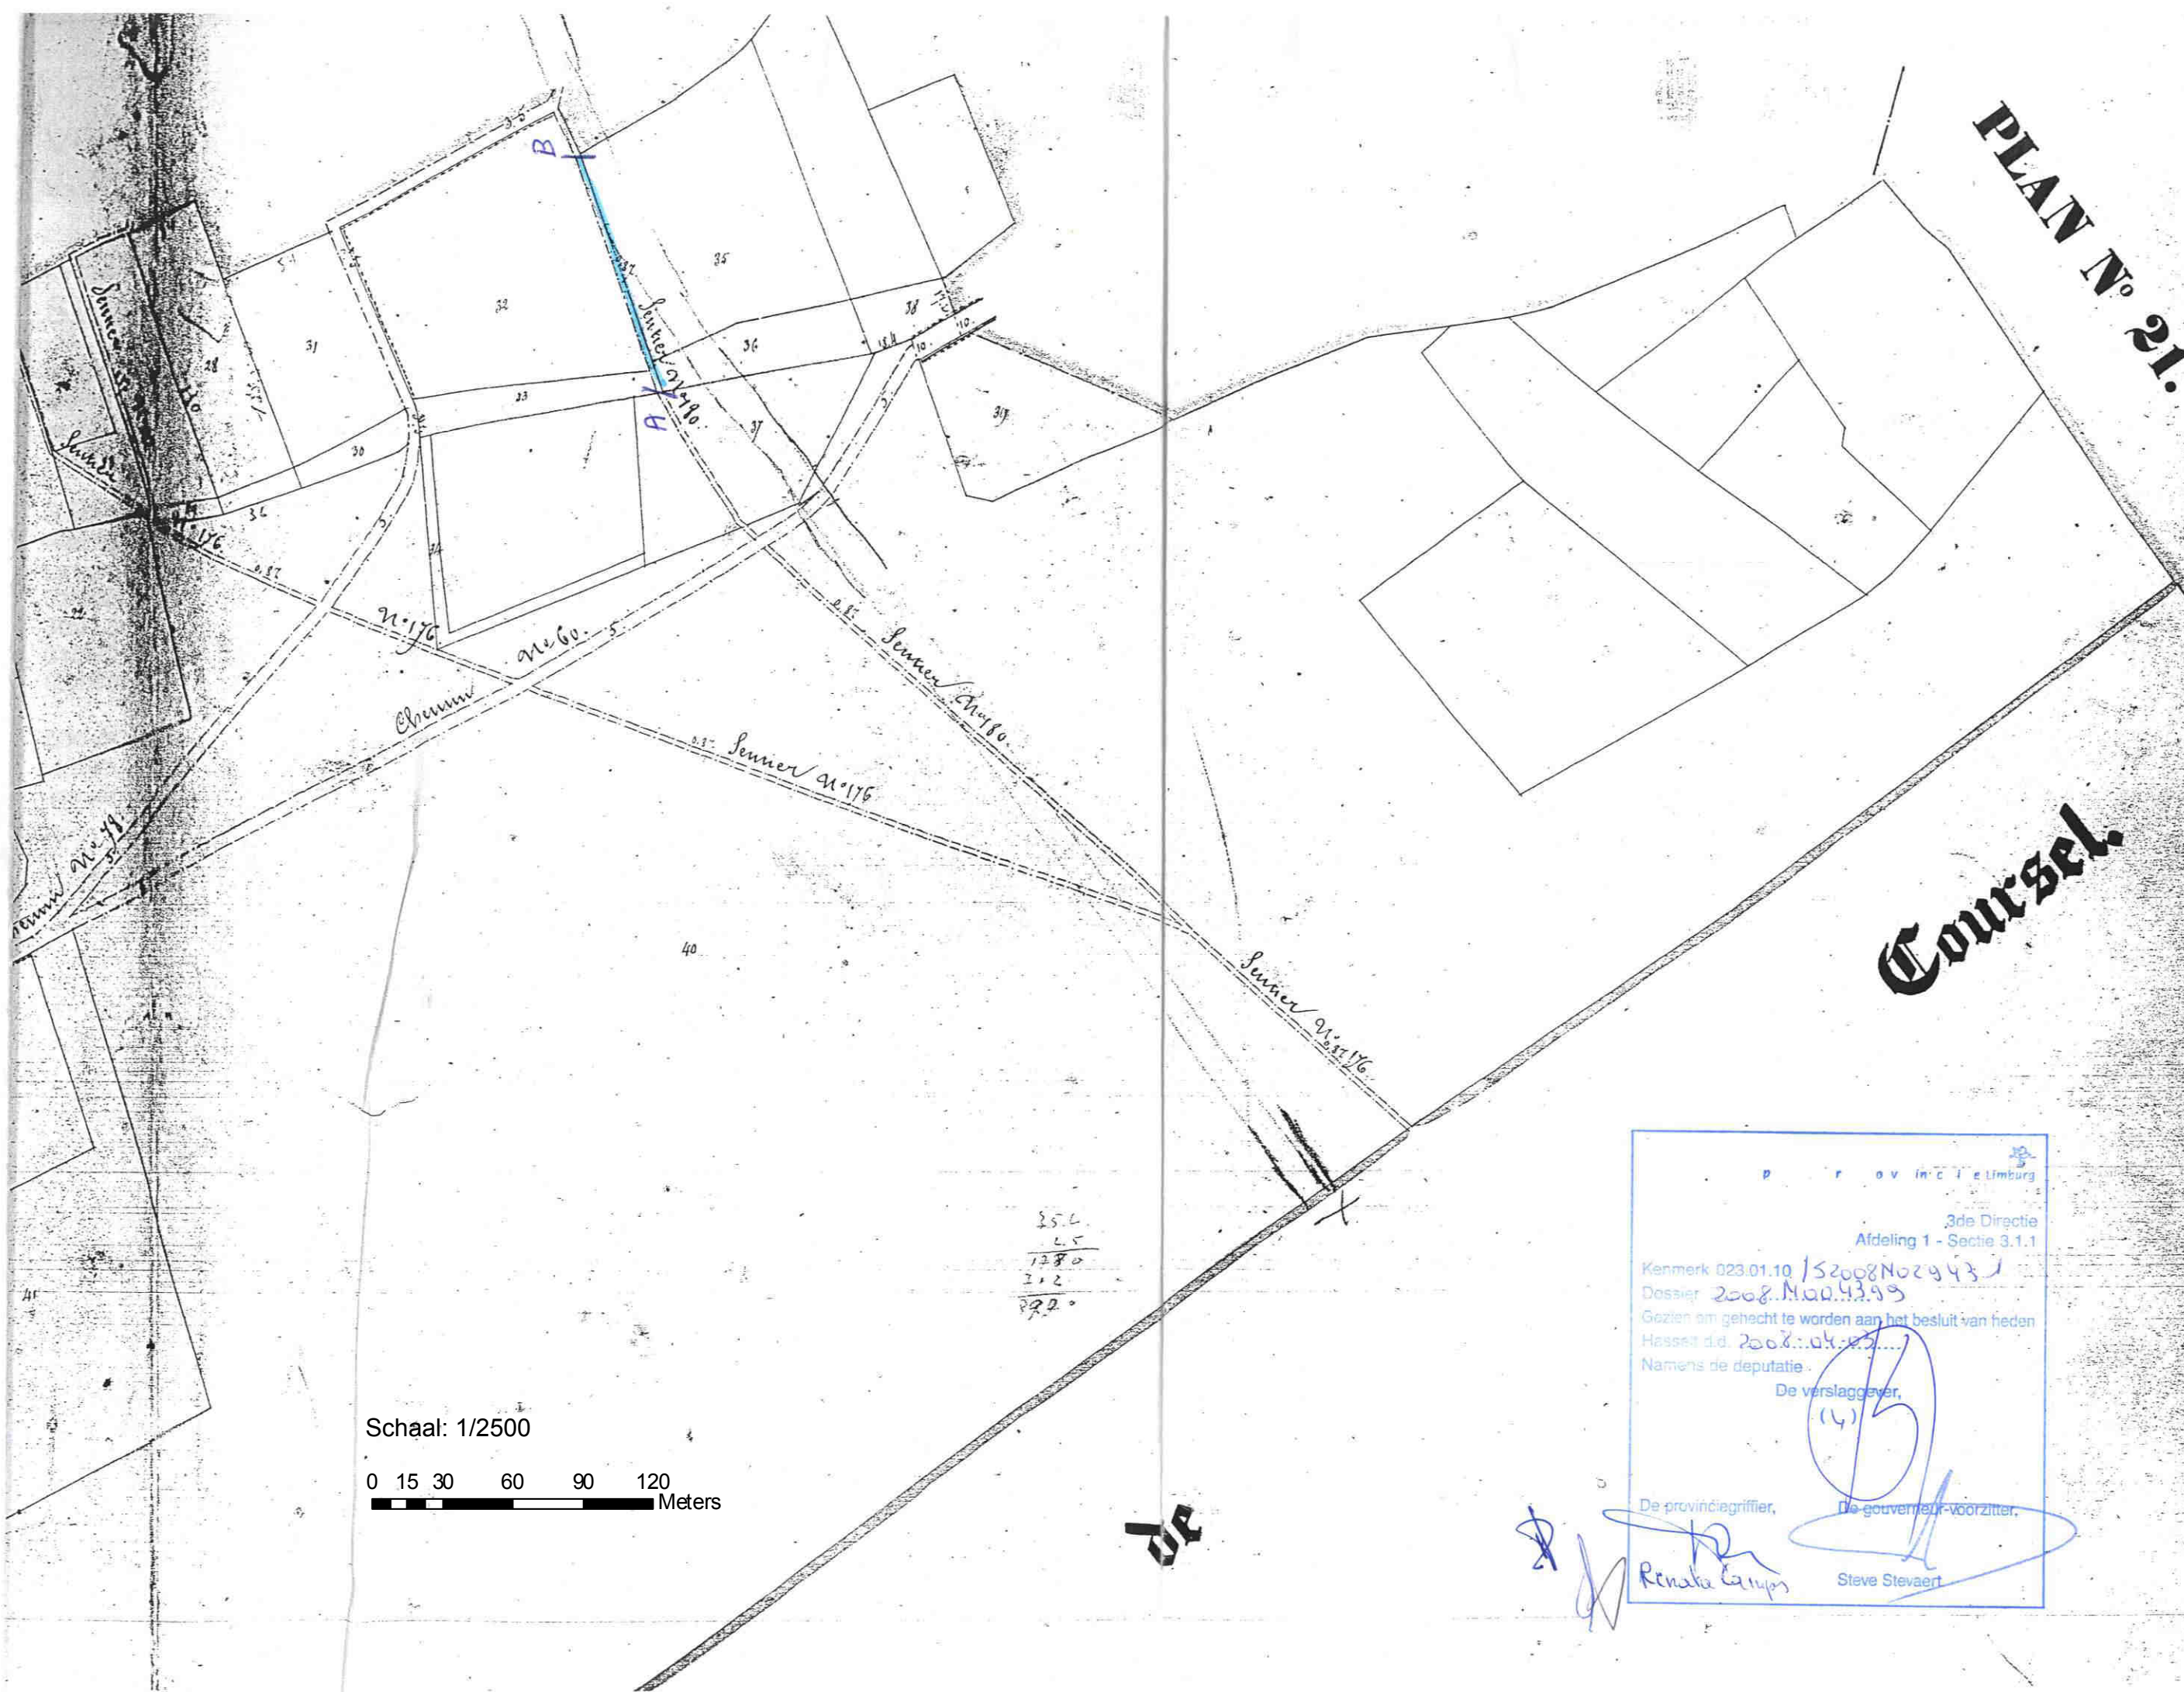

Schaal: 1/2500

0 15 30 60 90 120 Meters

25.6
2.5
128.0
2.2
132.0

Provincie Limburg
3de Directie
Afdeling 1 - Sectie 3.1.1

Kenmerk 023.01.10 / 52008N02943
Dossier 2008.N02.43.99
Gezien om gehecht te worden aan het besluit van heden
Namens de deputatie

De verslaggever,
(1)

De provinciegriffier,
Renata Camps

De gouverneur-voorzitter,
Steve Stevaert




rockweg n° 180 -> 0,87 m breed

Schaal: 1/2500

0 15 30 60 90 120 Meters

Verkaveling erfgenamen

**GEMEENTE BEVERLO
STALSESTEENWEG**

SECTIE D
nrs 739/b en 738
nr 733/c

Richard DEWIT, Max ROBERTI en
Alain MARCHAND
Landmeters
Sint-Maartenstraat 10/3
3000 Leuven
016/23.89.49 , 0457/28.33.37
02/688.12.02

30/12/2006 plan 001
verbetering 31/07/2007 plan 002
schaal 1/500

Schaal: 1/500

A scale bar with markings at 0, 2,5, 5, 10, 15, and 20 meters.

