

PROVINCIEBESTUUR VAN LIMBURG.

5 afschriften.

5A 4de Afdeling *- III Drukkerij*

2-P.T.D.

Aanwrrnr. 7108/2389

2-Gte.

1-Bundel.

M I N U U T.

DE BESTENDIGE DEPUTATIE VAN DE PROVINCIERAAD
VAN LIMBURG;

Gelet op de beslissing dd. *08-03. 1976*

waardoor de gemeenteraad van *Bilzen*
een plan aanneemt voor de afschaffing van *het*
weggedeelte nr 20 (lot I en lot II)
op het grondgebied van deze gemeente;

- - Overwegende dat het niet gaat om een voetweg
welke in de bebouwde kom van een stad of in een aaneen-
gebouwd gedeelte van een plattelandsgemeente is gelegen;

- - Gelet op het proces-verbaal van het onderzoek
de commodo et incommodo, waaruit blijkt dat er geen bezwa-
ren of opmerkingen werden ingediend;

- - Gelet op het gunstig advies van de Heer Hoofd-
ingenieur-Direkteur van de Provinciale Technische Wegen-
dienst, dd. *04.05. 1976* , nr *9461* ;

- - Gelet op de wet van 10 april 1841, gewijzigd bij
de wetten van 20 mei 1863, 9 augustus 1948 en 5 augustus
1953, alsook op de omzendbrieven van de Heer Minister van
Openbare Werken nrs. 13, 13 bis en 13 ter ;

- - Gehoord de Heer *Walms* , Lid van het
college, in zijn desbetreffend verslag;

.../...

17-5-1976

B E S L U I T :

~~De sekte van het wijk no 20~~ ^{aangeduid met lot 14 lot 2}
op het grondgebied van de gemeente Bilzen,
aangeduid in rood kleur op het hierbijgevoegd plan, is
afgeschaft en onttrokken aan het openbaar domein.

De afstand van de grond die door deze afschaffing
vrijkomt, mag gebeuren overeenkomstig artikel 29 van de wet
van 10 april 1841.

Dit besluit zal, 's zondags na ontvangst, door het
schepencollege afgekondigd worden, en ingevolge de beschik-
kingen van de wet van 20 mei 1863, gedurende acht dagen
aangeplakt blijven.

Belanghebbende derden, alsook de gemeente, kunnen
tegen dit besluit in beroep gaan bij de Koning. Dit beroep
schorst de uitvoering van dit besluit tot wanneer de
Koning uitspraak heeft gedaan. Dit beroep moet uitgeoefend
en aan de gouverneur overgemaakt worden binnen vijftien
dagen, volgend op de aanplakking van dit besluit.

Afschrift van dit besluit zal, ter uitvoering
worden overgemaakt aan het gemeentebestuur van
Bilzen

Dergelijk afschrift zal, tot naricht, gezonden
worden aan de Heer Hoofdingenieur-Direkteur van de Provin-
ciale Technische Wegendienst.

Hasselt, 13 mei 1876.

WAREN AANWEZIG DE HEREN:

Gouverneur, Voorzitter; Claessen, Groux,
Smets, Vints, Beuls. Konings. Leden en
Vanstraelen, d.d. Griffier der Provincie.

Namens de Bestendige Deputatie;
De Griffier der Provincie, WJ De Gouverneur-Voorzitter,

De Verslaggever,

3 min

III. Directie
Afdeling 5A

1 exp. P.T. w.d.
1 exp. gte.

Gezien om gehecht te worden aan ons besluit
van heden, nr. 7104/2389

Hasselt, de 13 mei 1976

De Bestendige Deputatie :

De Griffier der Provincie, De Gouverneur-Voorzitter,

De Verslaggever,

17-5-1976

3 min


Gemeente BILZEN.

Sectie : C.

Lot 1 oppervlakte: 0 A 36 ca.
(=wegoverschoot "chemin nr 20")

Lot 2 oppervlakte: 1 A 88 ca.
(=wegoverschoot "chemin nr 20").

Lot 3 oppervlakte: 0 A 27 ca.
(deel uit nr: 269^D).

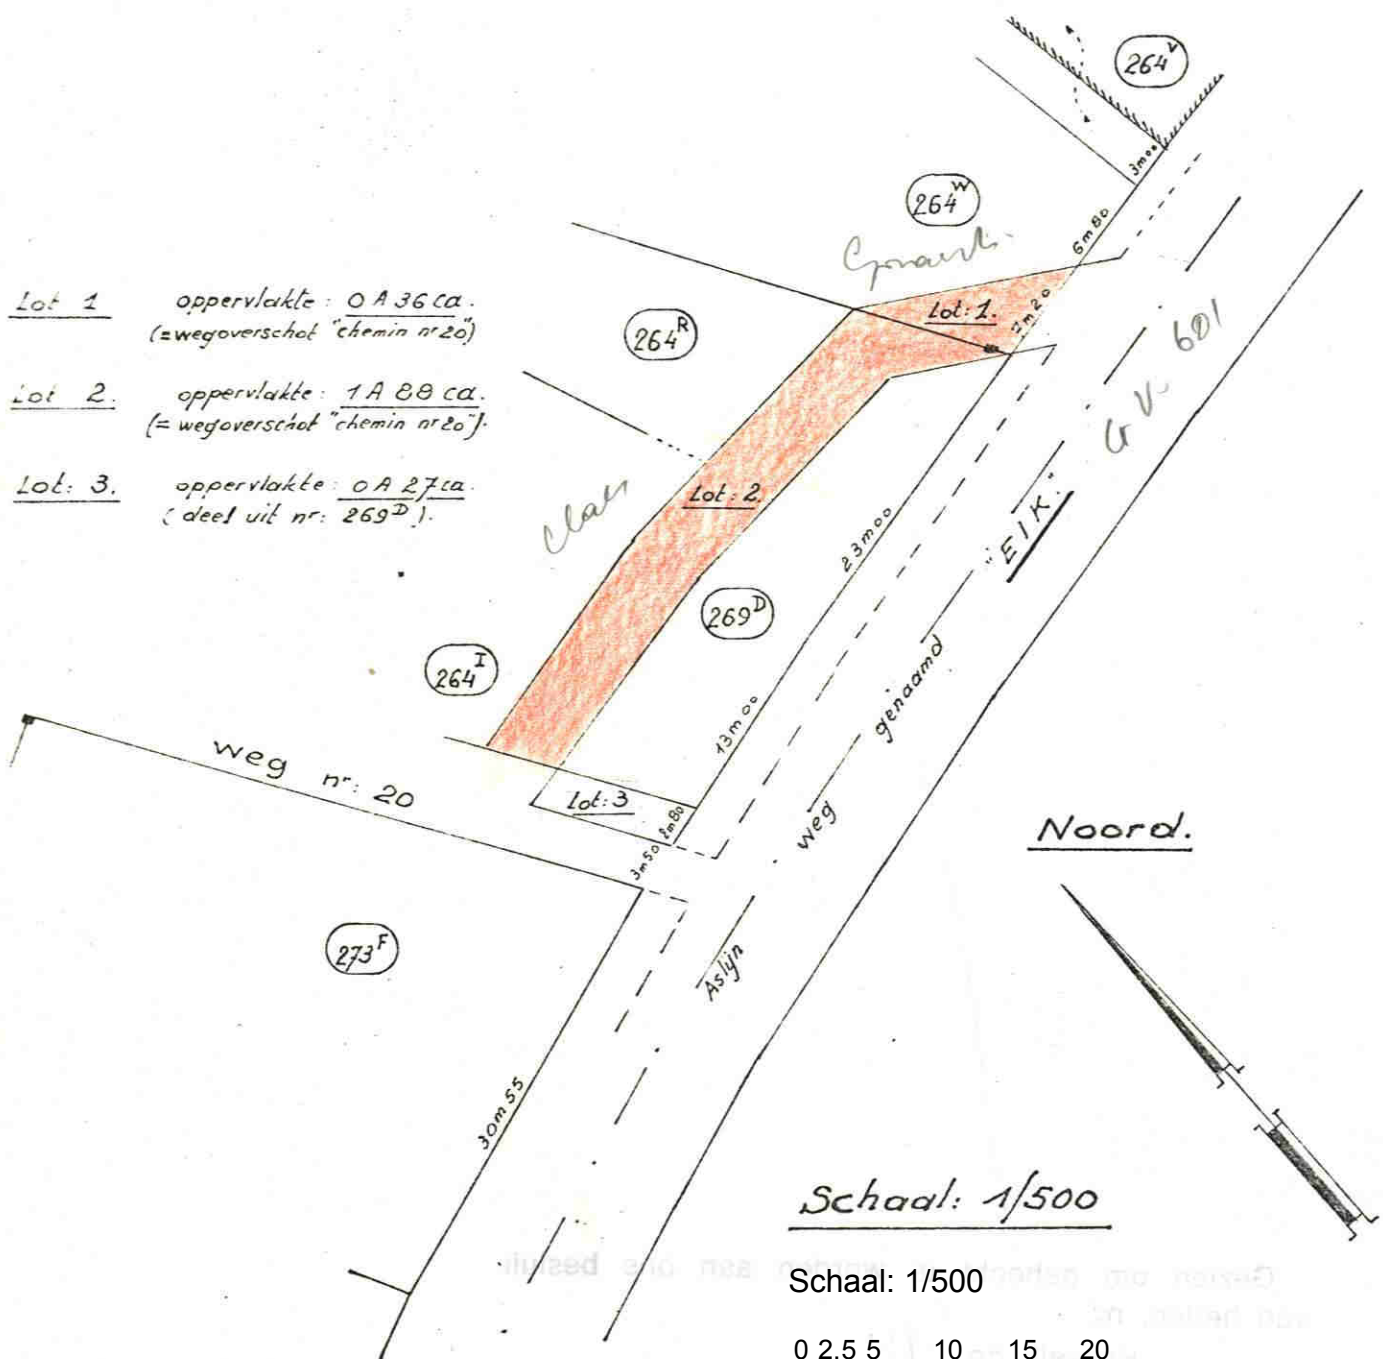

Schaal: 1/500

Schaal: 1/500

0 2,5 5 10 15 20 Meters

Opgemeten en opgemaakt door de
ondergetekende landmeter-Expert

Bilzen, 31.01.1976.