

N^o 7106.

BIJLAGEN

waarvan 1 plan3 Afschriften.

MINUUT

De Bestendige Deputatie

VAN DEN PROVINCIALEN RAAD VAN LIMBURG.

Gezien de beraadslaging van den Gemeenteraad van

Bocholtdd. 25 Februari 1933

waardoor een plan wordt

aangenomen voor de verplaatsing van een gedeelte van den buurweg n^o 9 van den atlas der buurwegen;

Gezien het plan der ligging ^{bedoeld} ~~waarop het gedeelte van de buurweg waarvan de afschaffing ontworpen is door de letters a b en een gele lijn en de lijn ter ver-
vangning daarvan te openen sectie door de letters A B C D en een rood lijn is aangeduid;~~

Gezien het proces-verbaal van onderzoek de commodo et incommodo waaruit blijkt dat tegen het onderhavige ontwerp geen bezwaar noch opmerking werd ingebracht;

Gezien het verslag van den H^r Hoofdingenieur-Bestuurder van den Provincialen Technischen Dienst, dd. 27 maart 1933, n^o 2442;

18 APR. 1933

Gehoord het verslag van den Heer
Lid van het College;

Hayen

Gezien de wet van den 10 April 1841, gewijzigd door die van den 20 Mei 1863
en artikel 76 der Gemeentewet;

BESLUIT:

De bovengemelde beraadslaging voor hetgeen betreft de aanneming des plans goed
te keuren, en den aankoop in der minne der tot uitvoering van dit plan noodige gronden
alsook den afstand der beschikbare gedeelten weg aan de aangrenzende eigenaars gelijk-
vormig art. 29 der wet van 10 April 1841, toe te staan.

Het tegenwoordig besluit zal door het Schepencollege 's Zondags na deszelfs
ontvangst afgekondigd worden, en ingevolge de schikkingen der wet van den 20 Mei
1863, gedurende acht dagen aangeplakt blijven.

Het bewijs der vervulling dezer formaliteit zal ons, na afloop van den bepaalden
tijd voor het beroep bij den Koning overgelegd worden.

Deze beroepen zullen desgevallend aan den Heer Gouverneur der Provincie moeten
toekomen binnen de vijftien dagen die de aanplakking volgen.

Afschrift des tegenwoordigen zal, ter uitvoering, aan het Gemeentebestuur van
Bocholt overgezonden worden.

Dergelijk afschrift zal tot naricht aan den H^r Hoofdingenieur-Bestuurder van den
Provincialen Technischen Dienst te Hasselt, overgezonden worden.

In zitting te Hasselt, den *10 April* 1933.

Waren tegenwoordig: de Heeren:

Gouverneur, Voorzitter; Dr. Moors, Ceelen, Hayen
Gruyters, Dr. Spaas en Boes leden en Roelants,
Griffier der Provincie.

2 minuten
De Griffier der Provincie,

He
Bo
Roelants

De Bestendige Deputatie,

De Bestendige Deputatie

De Verslaggever,

De Verslaggever

Gemeente Bochoolt.


Schaal: 1/2500

0 15 30 60 90 120 Meters

Mittheel van den atlas der Bruntwegen.

Plan de détail n° 24

Plan A.

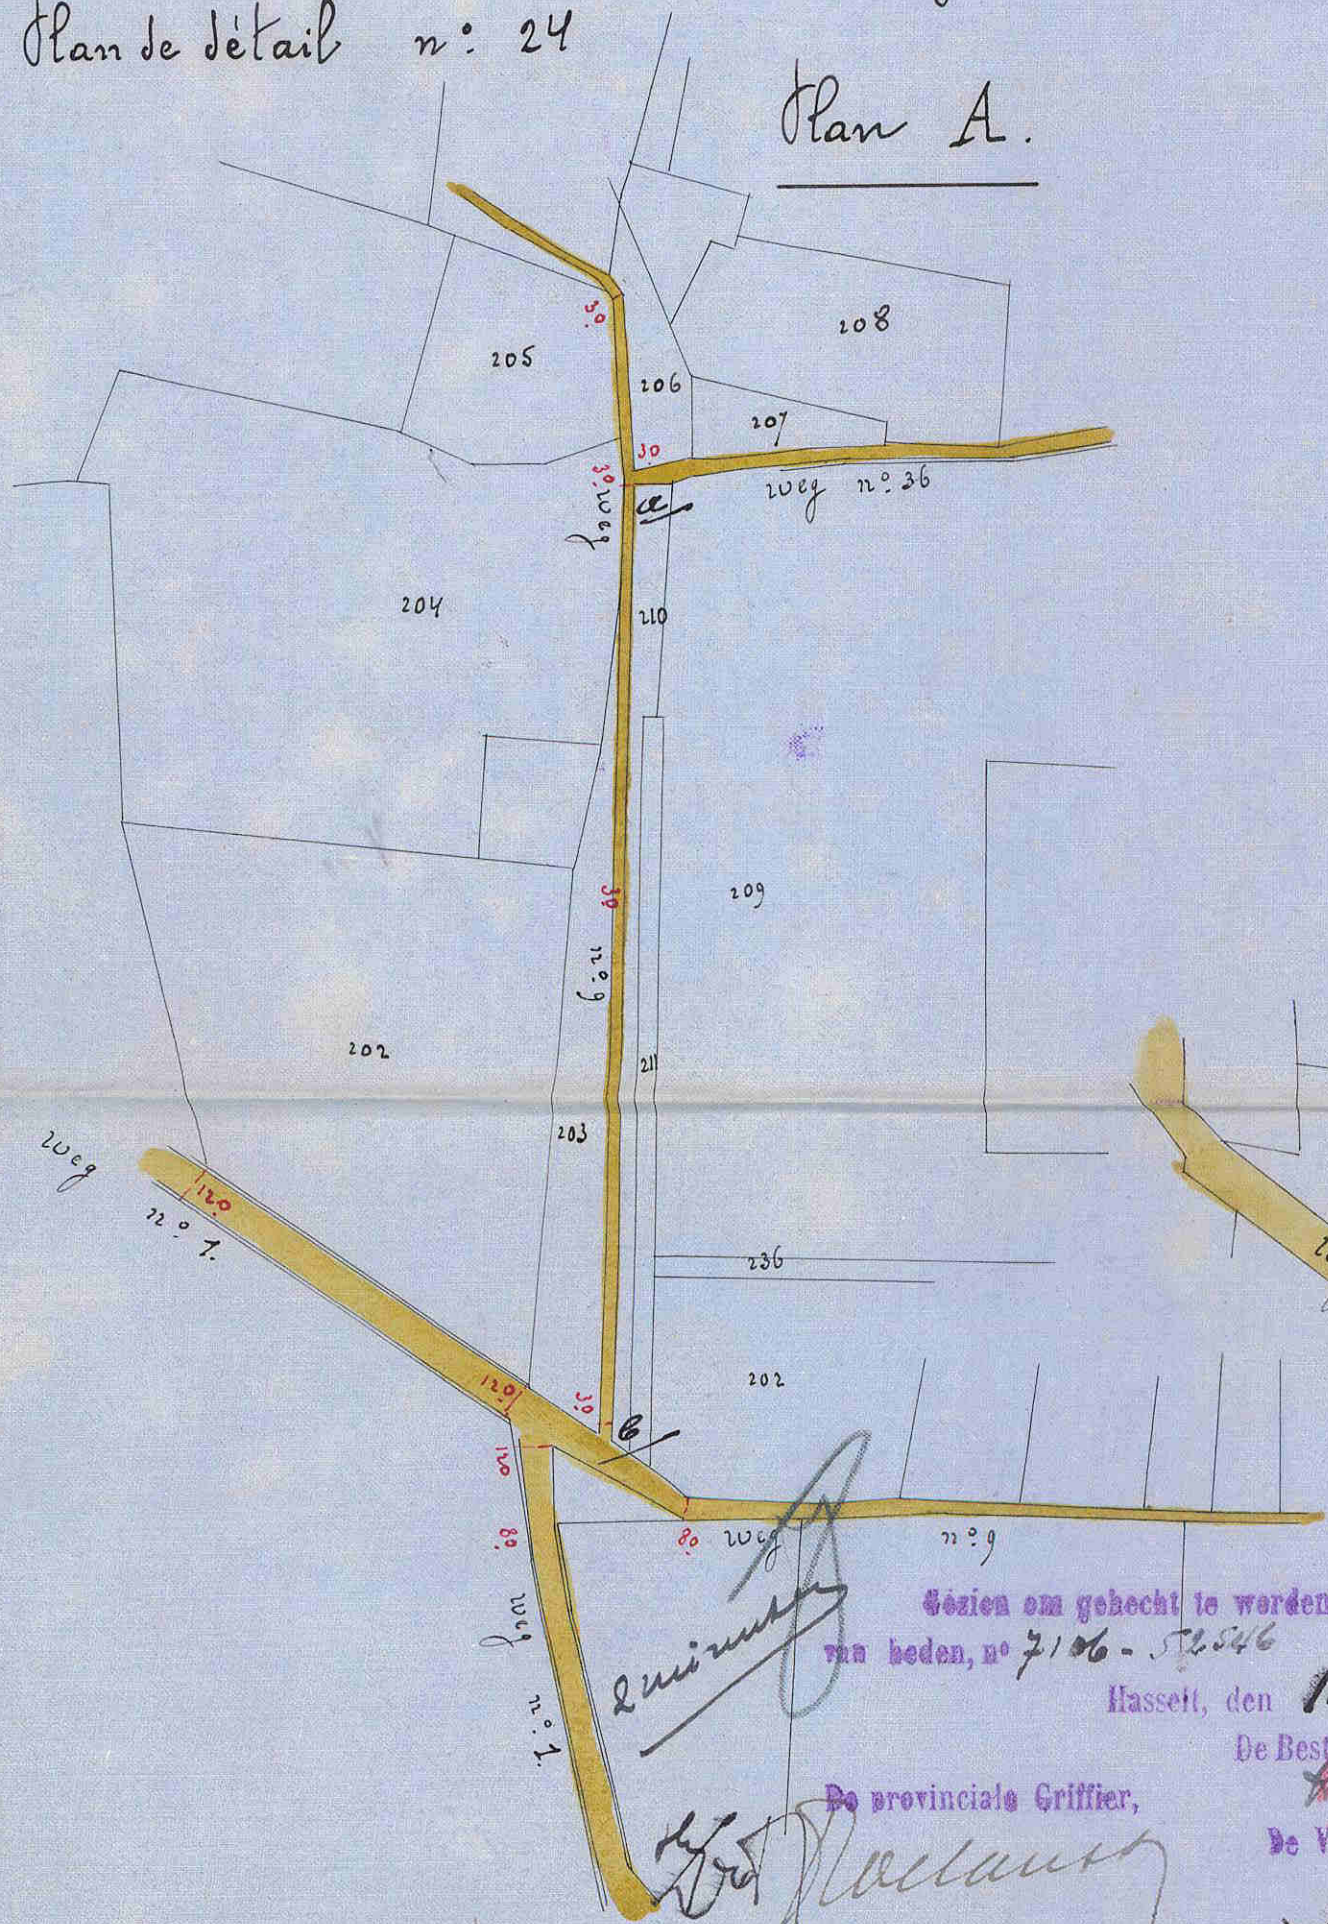

Mittheel van het Kadasteraal plan.

Plan C

Plan B.

overeenkomstig de akte van verkoop
van 24. 8. 1864
verleden voor notaris
Vadelleux.



Legende:

N.B. De weg n° 9 is reeds sedert verscheidene jaren gedeeltelijk
herlegt volgens de lijnen A B C D van plan C en in roode tint aangegeven.

Opgemaakt en echt verklaard doorden ondergetekenden beëdigde Landmeter.
Bree, den 1 December 1932. J. P. H. K.

Gezien en goedgekeurd door den gemeenteraad van Bochoolt, in zitting
van 25 Februari 1933.

Aanwezig de H. H. Langans Burgemeester, Jaeken en Achten Schepenen,
Martens, Capals, Dr. Byvoet, Thys, Achten-Tyskens, Achten-Crijns, Bloemen en
Schroë raadsleden en Verjans Secretaris.

Namens den Gemeenteraad.

De Secretaris,

De Burgemeester,

18 APR. 1933