

N^r 710610549
9 MEI 1928

Minuut

2
2

Bijlagen

waarvan

plan

3 AFSCHRIFTEN



De Bestendige Deputatie

VAN DEN PROVINCIALEN RAAD VAN LIMBURG

Gezien de beraadslaging van den gemeenteraad van Rochoolt
dd. 1 Maart 1928 een plan aannemende voor de afschaffing
van een gedeelte van buurtweg n^o 43;

Gezien het plan der ligging ;

Gezien het proces-verbaal van onderzoek *de commodo et incommodo*
waaruit blijkt dat tegen dit ontwerp geen bezwaren noch
opmerkingen werden ingediend.

~~Gezien het advies van den Arrondissements-Commissaris ;~~

Gezien het verslag van den H. Hoofd-Ingenieur Bestuurder van den *provin-*
cialen Technische Dienst,
~~urbanisten en buurtwegdienst der provincie~~, dd. 12 April 1928,
n^r 2433 ;

2 minuten

Gehoord het verslag van den H.
lid van het Collegie ;

Gruyters,

Gezien de wet van den 10 April 1841 gewijzigd door die van den
20 Mei 1863 en artikel 76 der gemeentewet ;

BESLUIT :

De bovengemelde beraadslaging voor hetgeen betreft de aanneming des
plans goed te keuren, en ~~den aankoop in der minne der tot uitvoering van dit
plan noodige gronden alsook~~ den afstand der beschikbare gedeelten weg aan de
aangrenzende eigenaren gelijkvormig art. 29 der wet van 10 April 1841, toe
te staan.

Het tegenwoordig besluit zal door het schepencollegie 's Zondags na
deszelfs ontvangst afgekondigd worden, en ingevolge de schikkingen der wet
van den 20 Mei 1863, gedurende acht dagen aangeplakt blijven.

Het bewijs der vervulling dezer formaliteit zal ons, na verloop van den
bepaalden tijd voor het beroep bij den koning overgelegd worden.

Deze beroepen zullen desgevallend *aan den Heer Gouverneur der*
provincie moeten toekomen binnen de vijftien dagen die de aanplakking volgen.

Afschrift des tegenwoordigen zal, ter uitvoering aan den ~~H. Arrondis-~~
~~sements-Commissaris~~ *bestuur* van *Bocholt* verzonden worden.

Dergelijk afschrift zal tot naricht aan den H. Hoofd-Ingenieur Bertuurder
van den ~~urbanisten en buurtweg dienst der provincie te Hasselt,~~ *provinciale Technische Dienst*
worden.

In zitting te Hasselt, den *7* *Mei* *april* 1928

Waren tegenwoordig : de HH.

*Gouverneur, Voorzitter ; Dr. Moors, Ceelen, Palmers,
Hayen, Gruyters en Dr. Spaas, leden en Roelants,
Griffier der Provincie,*

De Griffier der provincie,

De Bestendige Deputatie.


De Verslaggever,

Witttreksel uit den atlas der brustwegen der gemeente Bocholt
 Opheffing van het deel AB van weg n^o 43 en verkoop van
 denzelve aan de aangrenzende eigenaars:

1. [redacted] koopt het deel dat niet gekleurd is.
2. [redacted] koopt het deel in roze kleur aangegeven.
3. [redacted] het deel groen gekleurd.
4. [redacted] datgene welk in blauw is geteekend.
5. [redacted] dat in violet kleur aangegeven (a b c d e f)
6. [redacted] het deel er tegenover in gramine kleur aangegeven.

Legende

De roode lijnen geven de tegenwoordige
 ligging aan ter plaatse.
 De zwarte lijnen geven aan het gelijkvor-
 mig afsnede van den atlas der brust-
 wegen der gemeente Bocholt.

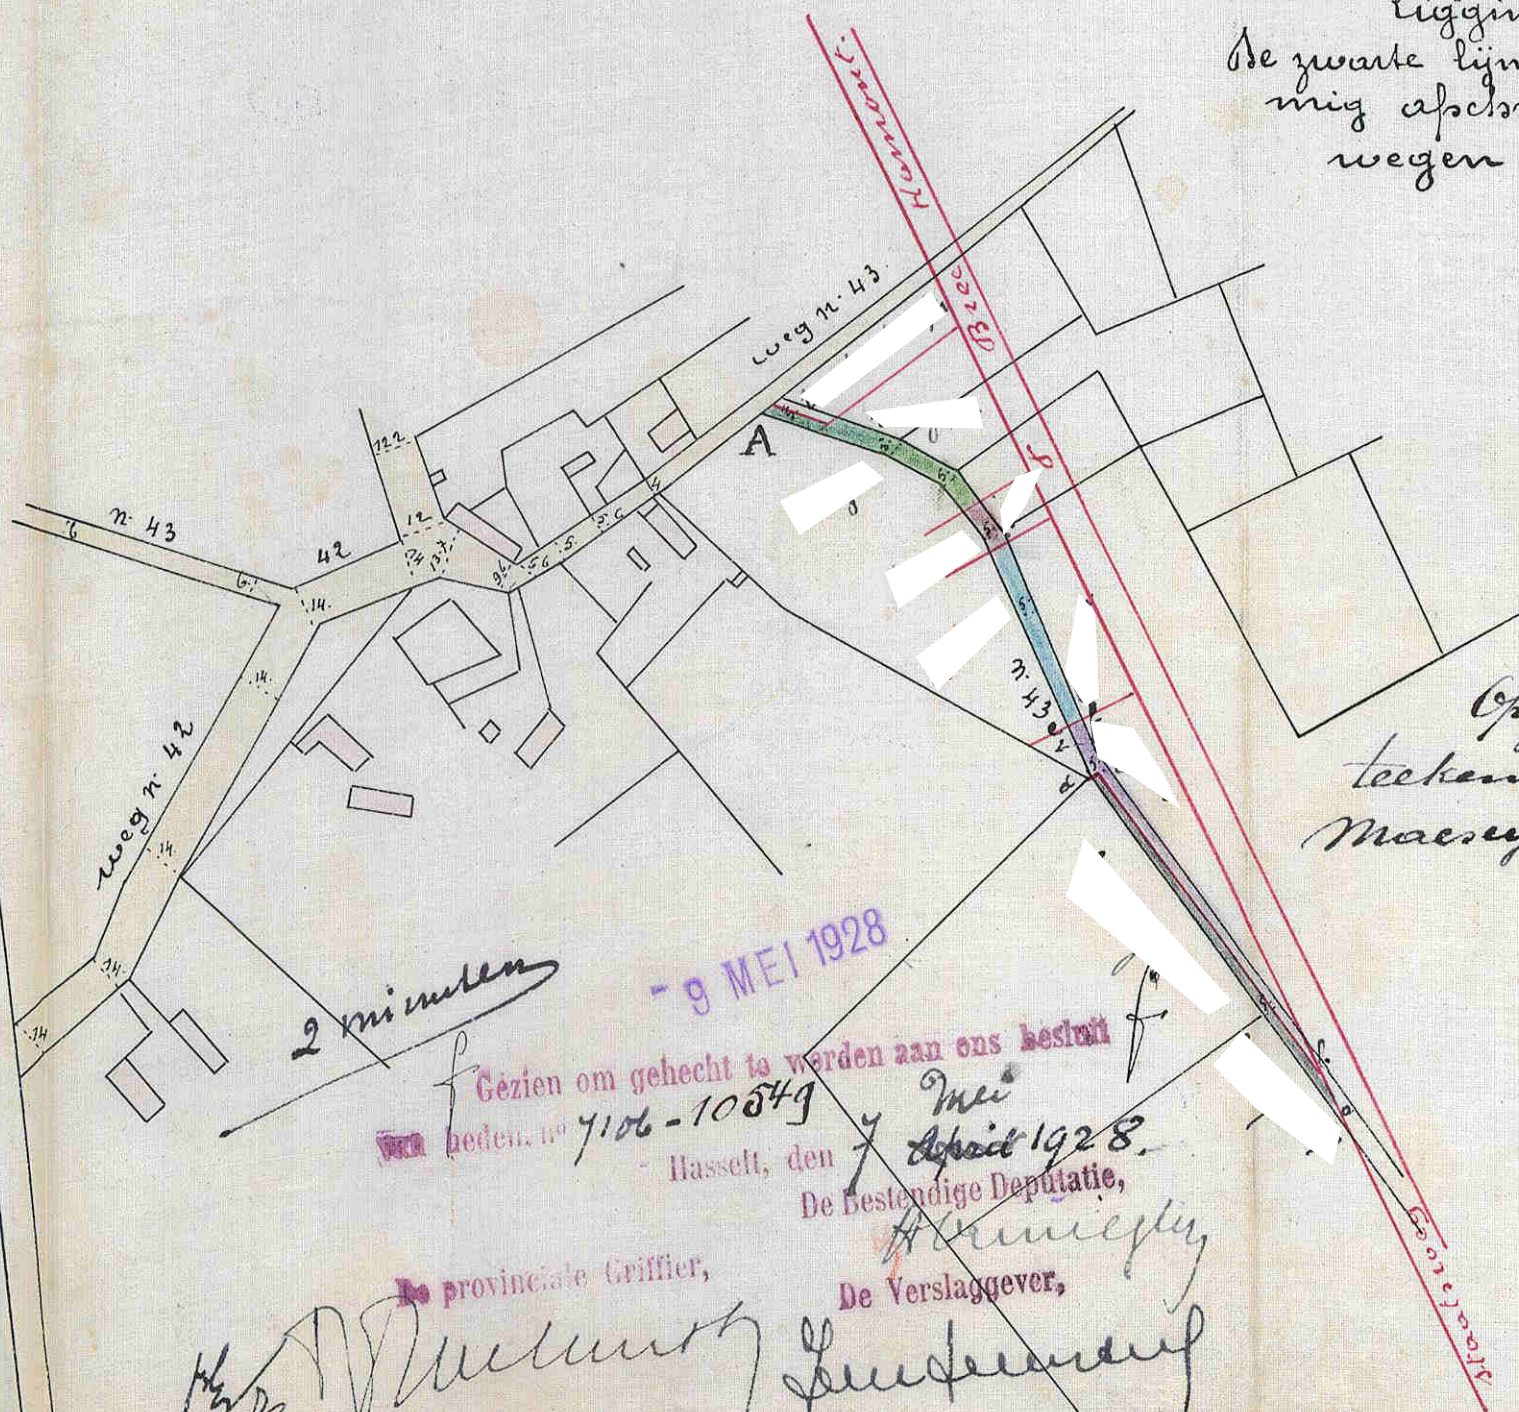

Opgemaakt door vroeger
 tekenende gezwooren landmeter
 Maesjck. den 5 Maart 1928

Gillhoor

Schaal 1:2500.

Schaal: 1/2500

0 15 30 60 90 120
 Meters

Goedgekeurd door den gemeenteraad van Boeslath in zitting van 1. December 1928
aanwezig de heren Landraad Burgemeester, Truijnen en Boerman, de Heeren Markant, Jaehne,
Capals, Nysen, Achtien Capleut, D. Byvoet, Kluyt & Achten bythens raadsliden en Verjans secretaris
Vanwege den gemeenteraad.

De Secretaris
J. Verjans



De Burgemeester