

PROVINCIEBESTUUR VAN LIMBURG.
 III° DIRECTIE - 5e Afdeling A
 Aanwr. nr. 7106/8695

5 afschriften.

2-P.T.D.

2-Gte.

I-Bundel.

24-10-1980

M I N U U T.

DE BESTENDIGE DEPUTATIE VAN DE PROVINCIERAAD
 VAN LIMBURG;

Gelet op de beslissing dd. 01.04.1980 ,
 waardoor de gemeenteraad van Maasmeulen
 een plan aanneemt voor de afschaffing van een gedeelte
 van de weg nr. 41
 op het grondgebied van deze gemeente;

Overwegende dat het niet gaat om een voetweg
 welke in de bebouwde kom van een stad of in een aaneen-
 gebouwd gedeelte van een plattelandsgemeente is gelegen;

Gelet op het proces-verbaal van het onderzoek
 de commodo et incommodo, waaruit blijkt dat er geen be-
 zwaren of opmerkingen werden ingediend;

Gelet op het gunstig advies van de Heer Hoofd-
 ingenieur-Directeur van de Provinciale Technische Wegen-
 dienst, dd. 10.07.1980 , nr. 2387 ;

Gelet op de wet van 10 april 1841, gewijzigd bij
 de wetten van 20 mei 1863, 9 augustus 1948 en 5 augustus
 1953, alsook op de omzendbrieven van de Heer Minister van
 Openbare Werken nrs. 13, 13bis en 13 ter;

Gehoord de Heer *Pink* , Lid van het
 college, in zijn desbetreffend verslag;

.../...

B E S L U I T :

op het grondgebied van de gemeente *Maasmechelen*,
aangeduid in *rode* kleur op het hierbijgevoegd plan, is
afgeschaft en onttrokken aan het openbaar domein.

De afstand van de grond die door deze afschaffing
vrijkomt, mag gebeuren overeenkomstig artikel 29 van de wet
van 10 april 1841.

Dit besluit zal, 's zondags na ontvangst, door het
schepencollegie afgekondigd worden, en ingevolge de beschik-
kingen van de wet van 20 mei 1863, gedurende acht dagen
aangeplakt blijven.

Belanghebbende derden, alsook de gemeente, kunnen
tegen dit besluit in beroep gaan bij de Koning. Dit beroep
schorst de uitvoering van dit besluit tot wanneer de
Koning uitspraak heeft gedaan. Dit beroep moet uitgeoefend
en aan de gouverneur overgemaakt worden binnen vijftien
dagen, volgend op de aanplakking van dit besluit.

Afschrift van dit besluit zal, ter uitvoering
worden overgemaakt aan het gemeentebestuur van

Maasmechelen

Dergelijk afschrift zal, tot naricht, gezonden
worden aan de Heer Hoofdingenieur-Directeur van de Provin-
ciale Technische Wegendienst.

Hasselt, *23 oktober 1980*

WAREN AANWEZIG DE HEREN : Gouverneur, Voorzitter; Smets, Vints, Mannaerts, Didden,
Mevrouw Houben-Bertrand, de Bellefroid, Leden en
Smeets, Provinciegriffier.

Namens de Bestendige Deputatie;

De Griffier der Provincie,

De Gouverneur-Voorzitter,

24
De Verslaggever,

GEMEENTE MAASMECHELEN

AFDELING : BOORSEM 7°

Sectie: B

Schaal: 1/2500

Schaal: 1 / 2500.

0 15 30 60 90 120 Meters



24-10-1980

AFSCHAFFING VOETWEG NR.: 41.

OPGEMAAKT DOOR DE TECHNISCHE DIENST - MAASMECHELEN
Getekend : L.G. 8.1.1979

OPGEMAAKT DOOR DE BEEDIGDE LANDMETER
TE MAASMECHELEN F. NELISSEN

F. Nelissen

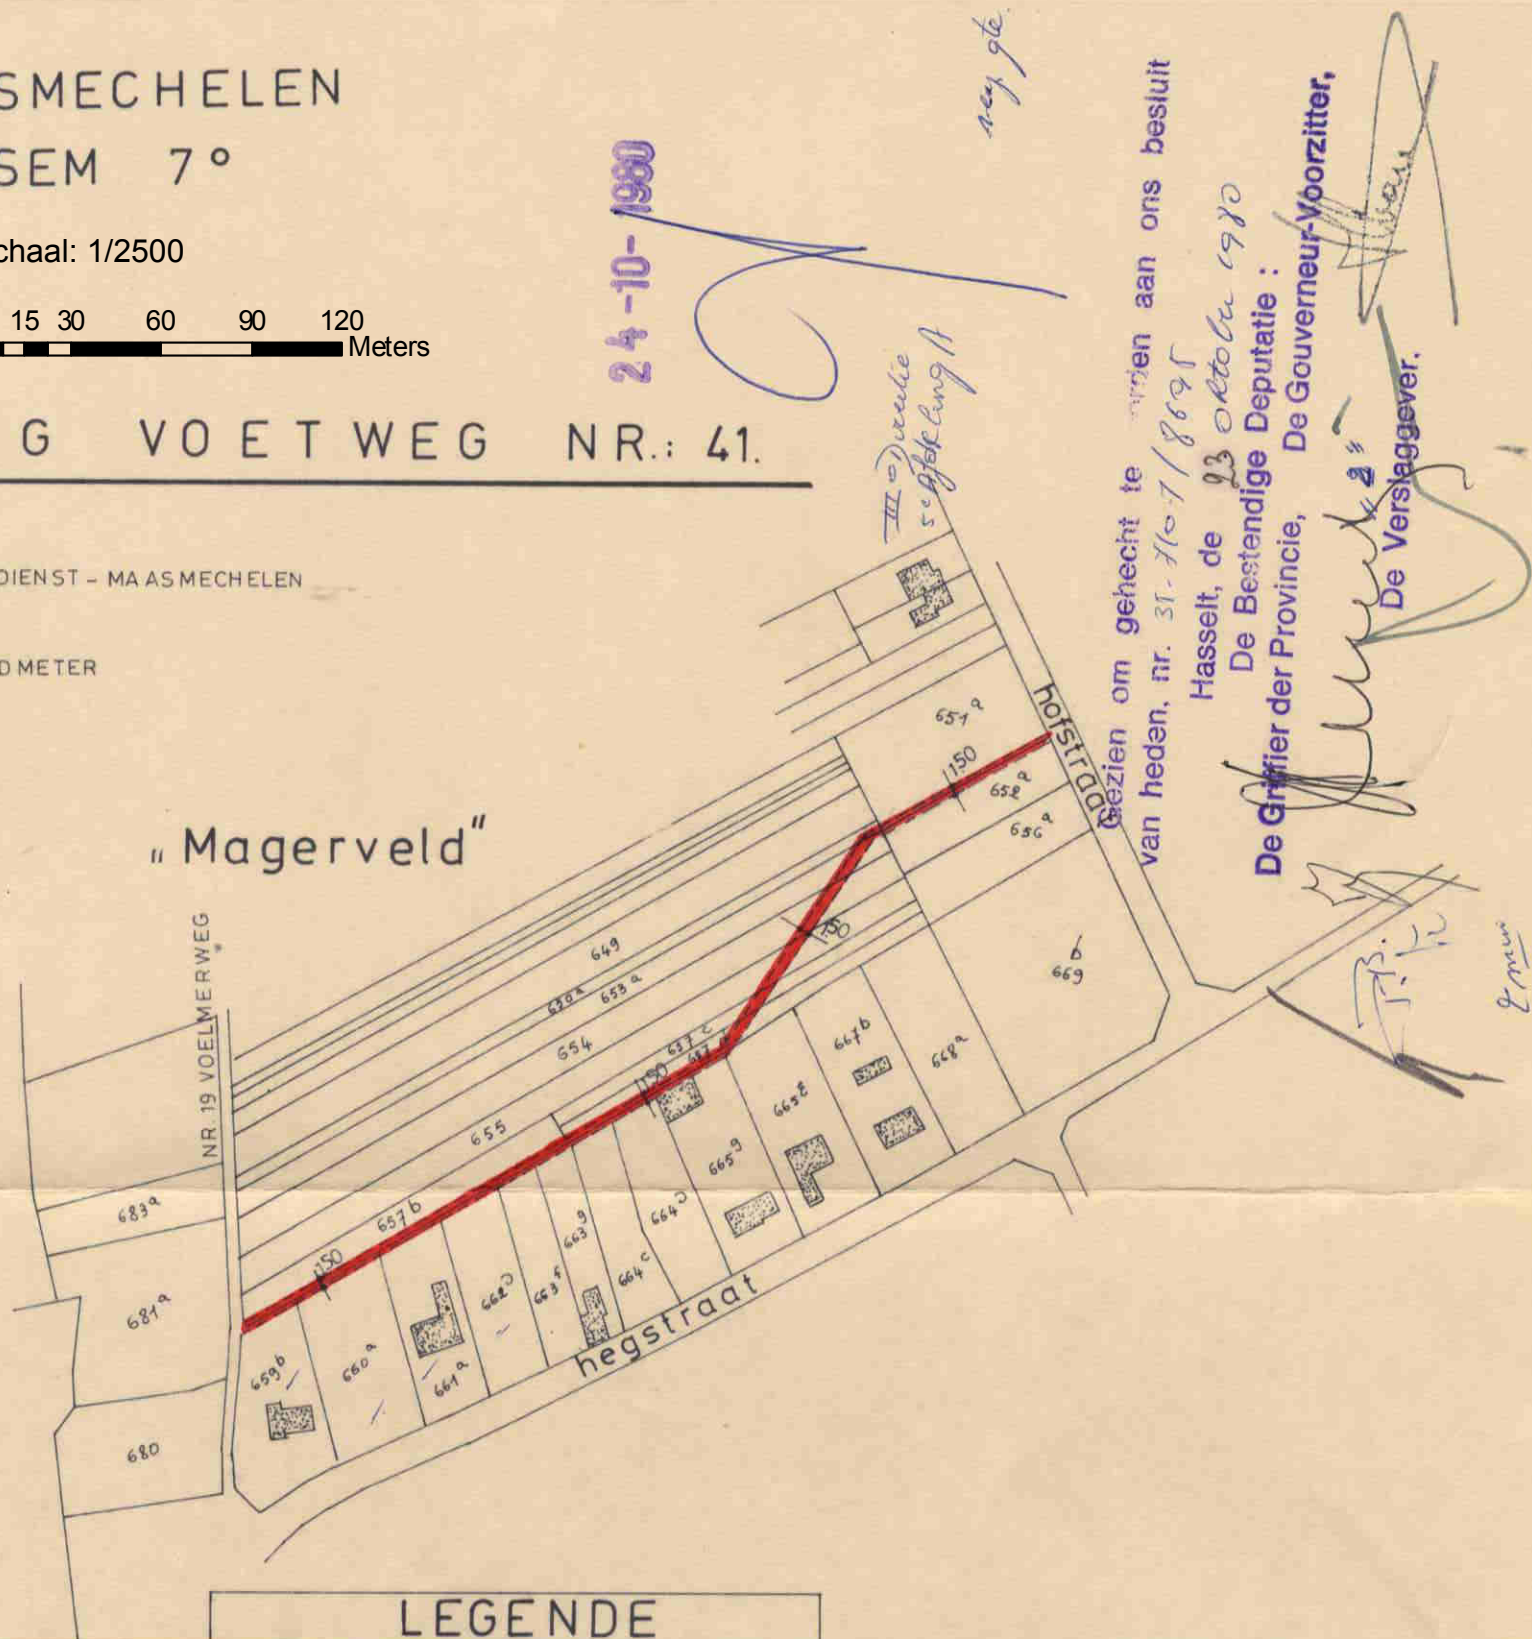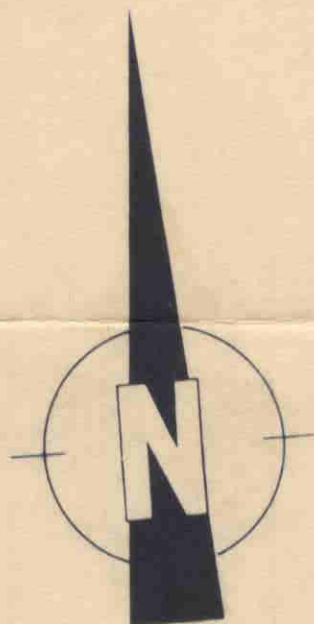

LEGENDE

PERC.	EIGENAAR	ADRES	OPP.:	PERC.	EIGENAAR	ADRES	OPP.:
659 ^b			17ca	665 ^g			20 ca
660 ^a			23ca	657 ^b			96ca
661 ^a			17ca	657 ^c			12 ca
662 ^d			17ca	657 ^d			65 ca
663 ^f			11ca	655			27 ca
663 ^g			11ca	654			34 ca
664 ^c			12ca	653 ^a			25 ca
664 ^d			14ca	652 ^a			46 ca
665 ^e			1ca	651 ^a			46 ca
				650 ^a			7 ca