

N^r 7106.

X Bijlagen

waarvan 1 plan

n^o 512561718
25/2/33

De Bestendige Deputatie

VAN DEN PROVINCIALEN RAAD VAN LIMBURG,

Gezien de beraadslaging van den Gemeenteraad van BREE,
dd. 22 Oktober 1932 een plan aannemende voor de vereeniging van den
buurtweg n^o 21 van den atlas der buurtwegen.

Gezien het plan der ligging; waarop de nieuwe grenzen van voormelden
buurtweg bij middel van een blauwe lijn zijn aangeduid.

Gezien het proces-verbaal van onderzoek de *commodo et incommodo*
waaruit blijkt dat tegen het onderhavig ontwerp geen bezwaren noch op-
merkingen werden ingediend.

Gezien het verslag van den H^r Hoofdingenieur-Bestuurder van den
Provincialen Technischen dienst, d.d. 25 Januari 1933, n^o 738

Gehoord het verslag van den Heer
College ;

Hayen

, Lid van het

Gezien de wet van den 10 April 1841 gewijzigd door die van den 20 Mei 1863 en artikel 76 der gemeentewet ;

BESLUIT :

De bovengemelde beraadslaging voor hetgeen betreft de aanneming des plans goed te keuren, ~~en den aankoop in der minne der tot uitvoering van dit plan noodige gronden alsook~~ den afstand der beschikbare gedeelten weg aan de aangrenzende eigenaars gelijkvormig art. 29 der wet van 10 April 1841, toe te staan.

Het tegenwoordig besluit zal door het Schepencollege 's Zondags na deszelfs ontvangst afgekondigd worden, en ingevolge de schikkingen der wet van den 20 Mei 1863, gedurende acht dagen aangeplakt blijven.

Het bewijs der vervulling dezer formaliteit zal ons, na afloop van den bepaalden tijd voor het beroep bij den Koning overgelegd worden.

Deze beroepen zullen desgevallend *aan den Heer Gouverneur der Provincie* moeten toekomen binnen de vijftien dagen die de aanplakking volgen.

Afschrift des tegenwoordigen zal, ter uitvoering, aan het Gemeentebestuur van *Bree* overgezonden worden.

Dergelijk afschrift zal tot naricht aan den H^r Hoofdingenieur-Bestuurder van den Provincialen Technischen dienst te Hasselt, overgezonden worden.

In zitting te Hasselt, den *20^{de} Februari* 1933.

Waren tegenwoordig de Heeren : *Gouverneur*-Voorzitter ; D^r Moors, Ceelen, ~~Palmers~~, Hayen, Gruyters, ~~en~~ D^r Spaas, ^{*en Moes*} leden, en Roelants, Griffier der Provincie.

De Griffier der Provincie,
(Get.) ROELANTS.

De Bestendige Deputatie,
(Get.) *H. Vermeulen*.



Voor eensluidend afschrift :

De Griffier der Provincie,


Roelants

B

Gemeente Bree.


Uittreksel van den Atlas der Buurtwegen plan n: 11.

De verandering (aangegeven in rood
puntenlijn A.B.C.) tusschen den weg
n: 21 en het perceel n: 15 is reeds op
het kadastrale plan veranderd
in het jaar 1850

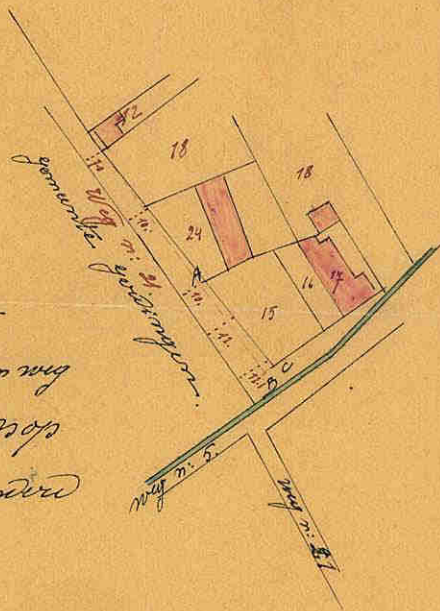

GEMEENTE BREE

PLAN VAN WIJZIGING EN VERENGING VANDEN WEG N^o 21.

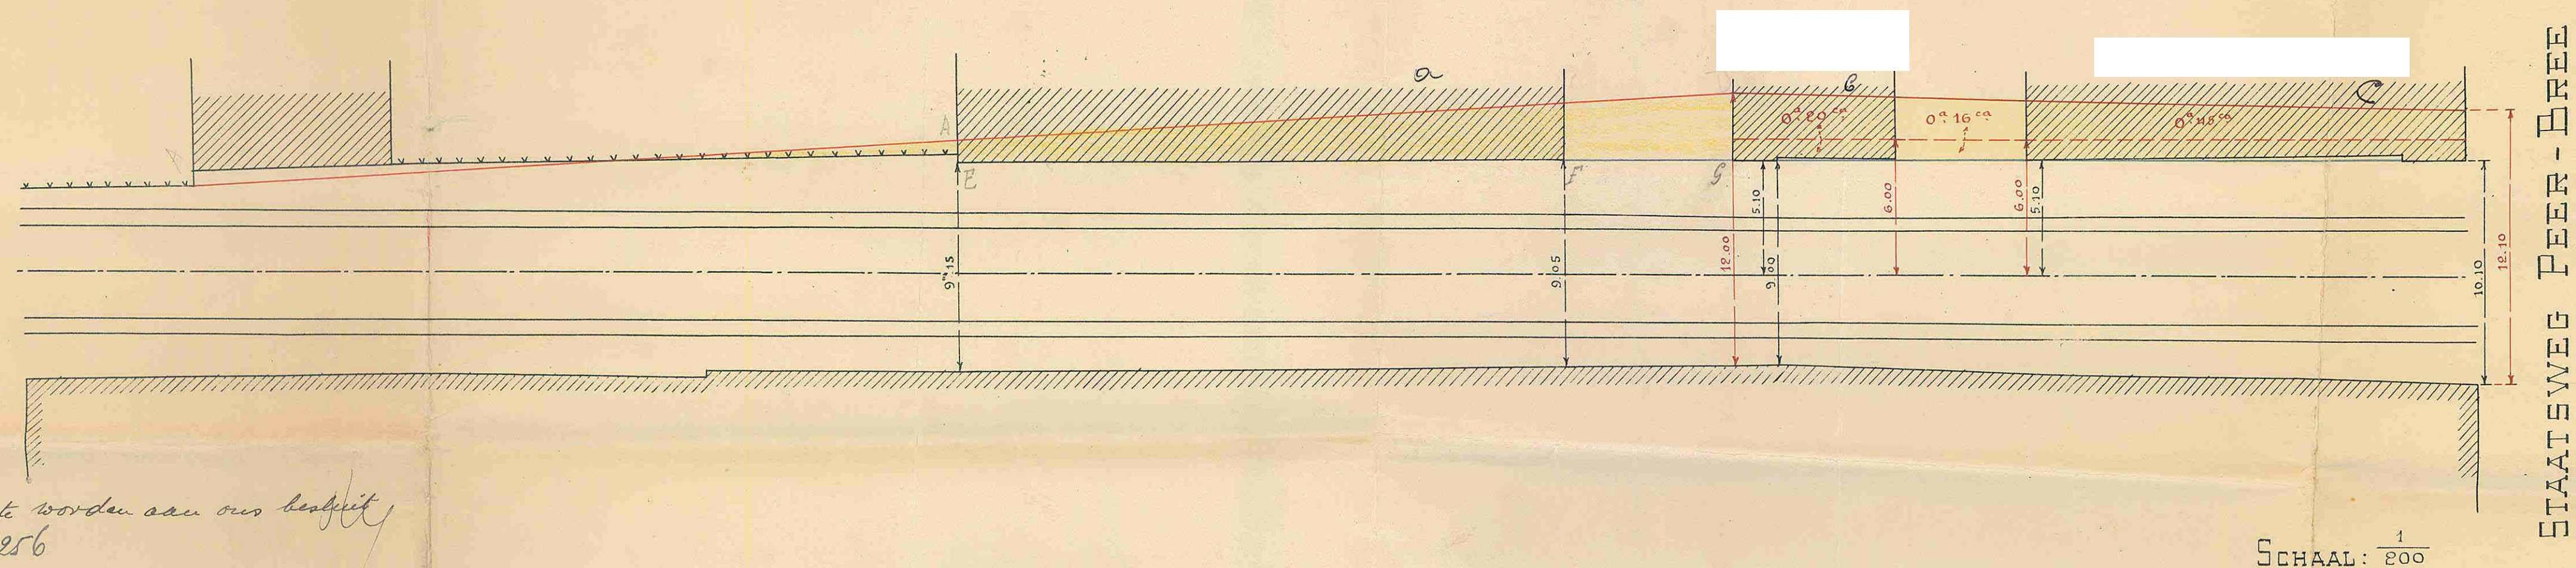

- TEGENWOORDIGE GRENSLIJN TUSSEN EIGENDOMMEN EN WEG
- LIMET VOLGENS HET ATLAS DER BUURT WEGEN
- - - TEGENWOORDIGE GRENSLIJN VANDEN EIGENDOM INGEVOLGE VERKOOP 2 DAGST 1926.
- NIEUWE GRENSLIJN DOOR DE GEMEENTE VOORGESTELD
- VERSCHIL AAN WEGENIS TE ONTTREKKEN

Opgemaakt door ondergetekende
gezworen landmeter.

J. W. Boers

Schaal: 1/200

0 1.5 3 6 9 12 Meters

2 minuten
24 FEB. 1933.

Opzien door den Gemeenteraad van Bree in zitting van
22 October 1932.


Voorzitter der Raad
de Schepers,
Schepers

De Gemeenteraad,
Annis



24 FEB. 1933.