

N^r 7106./57673

Bijlagen (verkoopbelofte)

waarvan $\frac{1}{1}$ plan

3 Afschriften.

MINUUT

De Bestendige Deputatie

VAN DEN PROVINCIALEN RAAD VAN LIMBURG.

16 MEI 1936

Gezien de beraadslaging van den Gemeenteraad van

Bree

dd. 17 Januari 1936

waardoor een plan wordt

aangenomen voor de verbreding en rechtmaking
van den buurtweg n^o 1;Gezien het overgelegd plan; waarop de nieuwe grenzen
van voormelden buurtweg bij middel
van volle roode lijnen zijn aangeduid;Gezien het proces-verbaal van onderzoek de commodo et incomodo waaruit
blijkt dat tegen het onderhavig ontwerp geen
bezwaar noch opmerking werd inge-
diend;Gezien het verslag van den H^r Hoofdingenieur-Directeur van den Provincialen
Technischen Dienst, dd. 6 maart 1936, n^o 2653;

5 minuten

Gehoord het verslag van den Heer *Hayen*. Lid van het College;

Gezien de wet van den 10 April 1841, gewijzigd door die van den 20 Mei 1863 en artikel 76 der Gemeentewet;

BESLUIT:

De bovengemelde beraadslaging voor hetgeen betreft de aanneming des plans, goed te keuren, en den aankoop in der minne der tot uitvoering van dit plan noodige gronden alsook ~~den afstand der beschikbare gedeelten weg aan de aangrenzende eigenaars~~ gelijkvormig art. 29 der wet van 10 April 1841, toe te staan.

De aankoop van bedoelde gronden geschiedt ten algemeenen nutte.

Het tegenwoordig besluit zal door het Schepencollege 's Zondags na deszelfs ontvangst afgekondigd worden, en ingevolge de schikkingen der wet van den 20 Mei 1863, gedurende acht dagen aangeplakt blijven.

Het bewijs der vervulling dezer formaliteit zal ons, na afloop van den bepaalden tijd voor het beroep bij den Koning overgelegd worden.

Deze beroepen zullen desgevallend aan den Heer Gouverneur der Provincie moeten toekomen binnen de vijftien dagen die de aanplakking volgen.

Afschrift des tegenwoordigen zal, ter uitvoering, aan het Gemeentebestuur van *Bree* overgezonden worden.

Dergelijk afschrift zal tot naricht aan den Heer Hoofdingenieur-Besfuurder van den Provincialen Technischen Dienst te Hasselt, overgezonden worden.

In vergadering te Hasselt, den *11 Mei* 193 *6*

Waren tegenwoordig : de Heeren :

5 minuten
Gouverneur, Voorzitter;
Hayen, ~~Gronst~~, Dr. Spaas, Boes en Dr. Poelmans, Leden
en Roelants, Griffier der Provincie.

De Griffier der Provincie,
Roelants

De Bestendige Deputatie,
Amme

De Verslaggever,
Hayen

Gezien en goedgekeurd door den Gemeenteraad van BREE
in vergadering van 17 Januari 1936.


Aanwezig de Heeren: Vandermeulen, Burgemeester-Voorzitter,
Smits en Martens, schepenen, VanGertruyden, Hillen, Vaes,
Janssens, VandenBosch en Frencken, leden van den Raad, en
Vermeulen, secretaris.

Vanwege den Gemeenteraad:

Op Bevel:

De Secretaris,

[Handwritten signature]

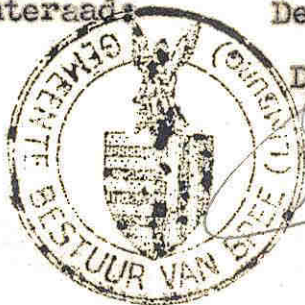

De Gemeenteraad:

De Burgemeester,

[Handwritten signature]

18 MEI 1936

[Handwritten mark]
Gemen om gelaicht te worden aan ons besluit
van laden, n° 7166/71070/53683

Masselt, den 11 Mei 1936.

De Bestendige Deputatie,

De provinciale Griffier,

[Handwritten signature]

De Verslaggever,

[Handwritten signature]

5 minuten

Arrondissement D'Acseyck.


Gemeente Bree.

— Ontwerp —
voor de verbetering van den weg n:1 genaamd
"Stift."

Grundplan.
Innenmingsplan.

Schaal: 0.002 p.m.

Schaal: 1/500

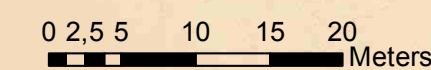

Hasselt, den 17. Juni 1935.

De Arrondissement Buurtweg Commissaris,

Gezien en voorgesteld door den ondergetekenden
Hoofd-Ingenieur, Bestuurder der Bruntwegen,
Hasselt, den 25 Juli 1855

