

N^o 7106 - 33118.

BIJLAGEN

PLAN



DE BESTENDIGE DEPUTATIE

VAN DEN PROVINCIALEN RAAD VAN LIMBURG,

179³¹
2-4-06

Gezien de beraadslaging van den gemeenteraad van *Diepenbeek*
dd. *24 Maart 1906* een plan aannemende voor *de verbrediging*
en de rechtmaking der buurtwegen N^{os} 16 en 17;

Gezien het plan der ligging;

Gezien het proces-verbaal van onderzoek *de commodo et incommodo*
waaruit blijkt dat *het ontwerp aan geen verzet noch*
opmerking aanleiding heeft gegeven;

Gezien het advies van den H. Arrondissements-Commissaris;

Gezien het verslag van den H. provincialen Opziener der buurtwegen
en waterloopen, dd. *24 Maart 1906*, n^o *25643;*

Gehoord het verslag van den H. *de Creeft*,
lid van ons College;

Gezien de wet van den 20 Mei 1863 en artikel 76 der gemeentewet;

BESLUIT:

De bovengemelde beraadslaging voor hetgeen betreft de aanneming des plans goed te keuren, en den aankoop in der minne der tot uitvoering van dit plan noodige gronden toe te staan onder de volgende voorwaarden:

Het tegenwoordige zal door het schepencollege 's Zondags na deszelfs ontvangst afgekondigd worden, en, ingevolge de schikkingen der wet van den 20 Mei 1863, gedurende acht dagen aangeplakt blijven.

Het bewijs der vervulling dezer formaliteit zal ons, na verloop van den bepaalden tijd voor het beroep, overgelegd worden.

Afschrift des tegenwoordigen zal, ter uitvoering, aan den H. Arrondissements-Commissaris van *Hasselt. Maesjck* verzonden worden.

Dergelijk afschrift zal tot naricht aan den H. provincialen Opziener der buurtwegen en waterloopen, te Hasselt, overgezonden worden.

In zitting, te Hasselt, den *30 Maart* 1906.

Waren tegenwoordig: de HH. Gouverneur, Voorzitter; *Slegers*, Ridder *de Caritat* de Borman, Gielen, Willems, de Creeft en ~~Moors~~, leden en Roelants, provinciale Griffier.

De provinciale Griffier,
(Get.) Armand Roelants.


De bestendige Deputatie,
(Get.) Baron H. de Pitteurs Hiegaerts.

Voor gelijkvormig afschrift:

De provinciale Griffier,



Plan, extrait de l'atlas des chemins vicinaux,
indiquant les emprises à faire pour l'élargissement et la
rectification des Chemins n° 16, 17, à Diepenbeek.

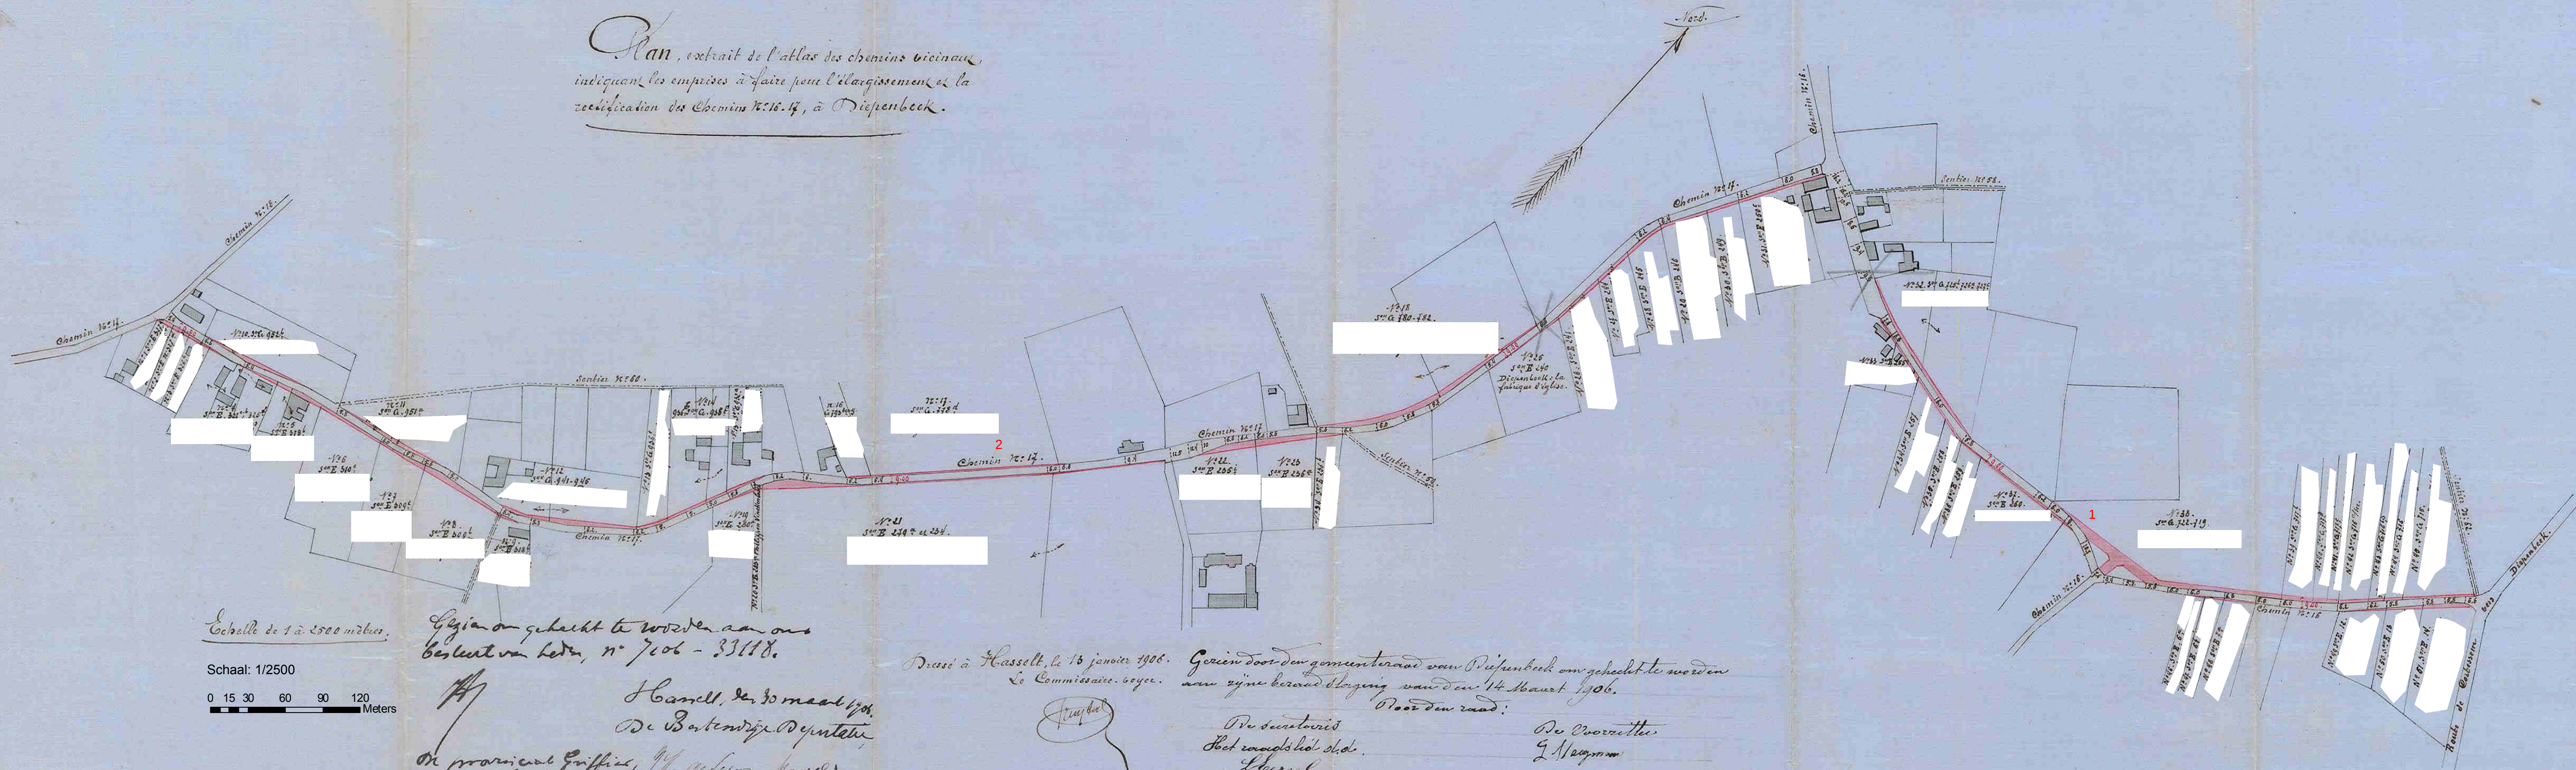

Echelle de 1 à 2500 mètres.

Schaal: 1/2500
0 15 30 60 90 120 Meters

Gegien om geacht te worden aan ons
besluit van het n° 7106 - 33118.

Hasselt, den 30 maart 1906.
De Bovenrijse Dynter,
De provinciale Griffier, M. M. M. M. M.
De verlaggever,
H. de Groot

Dressé à Hasselt, le 13 janvier 1906. Gezien door den gemeenteraad van Diepenbeek om geacht te worden
Le Commissaire Goyer. aan zijne beveling van den 14 Maart 1906.
Door den raad:

De secretaris
Het raadslied. d. d.
L. de Groot
De Voorzitter
J. M. M. M.