

N^o 7106

Bijlagen

waarvan 1 plan

3 Afschriften.

MINUUT.



De Bestendige Deputatie

VAN DEN PROVINCIALEN RAAD VAN LIMBURG.

Gezien de beraadslaging van den Gemeenteraad van *Bael*

dd. *9 november 1928*

waardoor een plan

wordt aangenomen voor *de verplaatsing van een gedeelte van voetpad nr 26;*

Gezien het plan der ligging ;

Gezien het proces-verbaal van onderzoek de *commodo et incommodo*

waaruit blijkt dat *tegen het onderhaagig ontwerp ver-*
schillende klachten ingediend werden, aanvoerende
dat de schoolkinderen, die nu den veldweg kunnen
volgen, verplicht zouden zijn den grooten weg te gebrui-
ken, hetgeen voor welken het verkeer voor hen steeds
gevaar oplevert;

Gezien het verslag van den H^r Hoofdingenieur-Bestuurder van den

Provinciaal Technischen dienst, d.d. *16 januari 1929*

waaruit blijkt dat bedoelde klachten onge-
grond zijn ;

Gehoord het verslag van den Heer
lid van het College ;

Gruyters,

Gezien de wet van den 10 April 1841 gewijzigd door die van den
20 Mei 1863 en artikel 76 der Gemeentewet ;

BESLUIT :

De bovengemelde beraadslaging voor hetgeen betreft de aanneming des
plans goed te keuren, ~~en den aankoop in der minne der tot uitvoering van~~
dit plan noodige gronden alsook den afstand der beschikbare gedeelten weg
aan de aangrenzende eigenaars gelijkvormig art 29 der wet van 10 April 1841,
~~te staan.~~

Het tegenwoordig besluit zal door het Schepencollege 's Zondags na
deszelfs ontvangst afgekondigd worden, en ingevolge de schikkingen der wet
van den 20 Mei 1863, gedurende acht dagen aangeplakt blijven.

Het bewijs der vervulling dezer formaliteit zal ons, na afloop van den
bepaalden tijd voor het beroep bij den Koning overgelegd worden.

Deze beroepen zullen desgevallend *aan den Heer Gouverneur der Provincie*
moeten toekomen binnen de vijftien dagen die de aanplakking volgen.

Afschrift des tegenwoordigen zal, ter uitvoering, aan het Gemeentebestuur
van *Exel* overgezonden worden.

Dergelijk afschrift zal tot bericht aan den H^r Hoofdingenieur-Bestuurder
van den Provincialen Technischen dienst te Hasselt, overgezonden worden.

In zitting te Hasselt, den *25 Maart* 1929

Waren tegenwoordig : de Heeren :

Gouverneur, Voorzitter ; Dr. Moors, Ceelen, Palmers,
Hayen, Gruyters en Dr. Spaas, leden en Roelants,
Griffier der Provincie,

H. W. M. M.
De Griffier der Provincie,

De Bestendige Deputatie,

De Verslaggever,

Gemeente Exel.


Uittreksel van den Atlas der Buurtwegen
dienende om gevoegd te worden bij eene aanvraag tot
herleiding van het gedeelte ABC van Pad N^o 26,
volgens eene nieuwe richting ADC.~

Gezien en goedgekeurd door den gemeenteraad
van Exel in zitting van 9 November 1928
Vannacht den Raad
Ja Gemeenteraad



[Handwritten signature]

De secretaris
H. Indet

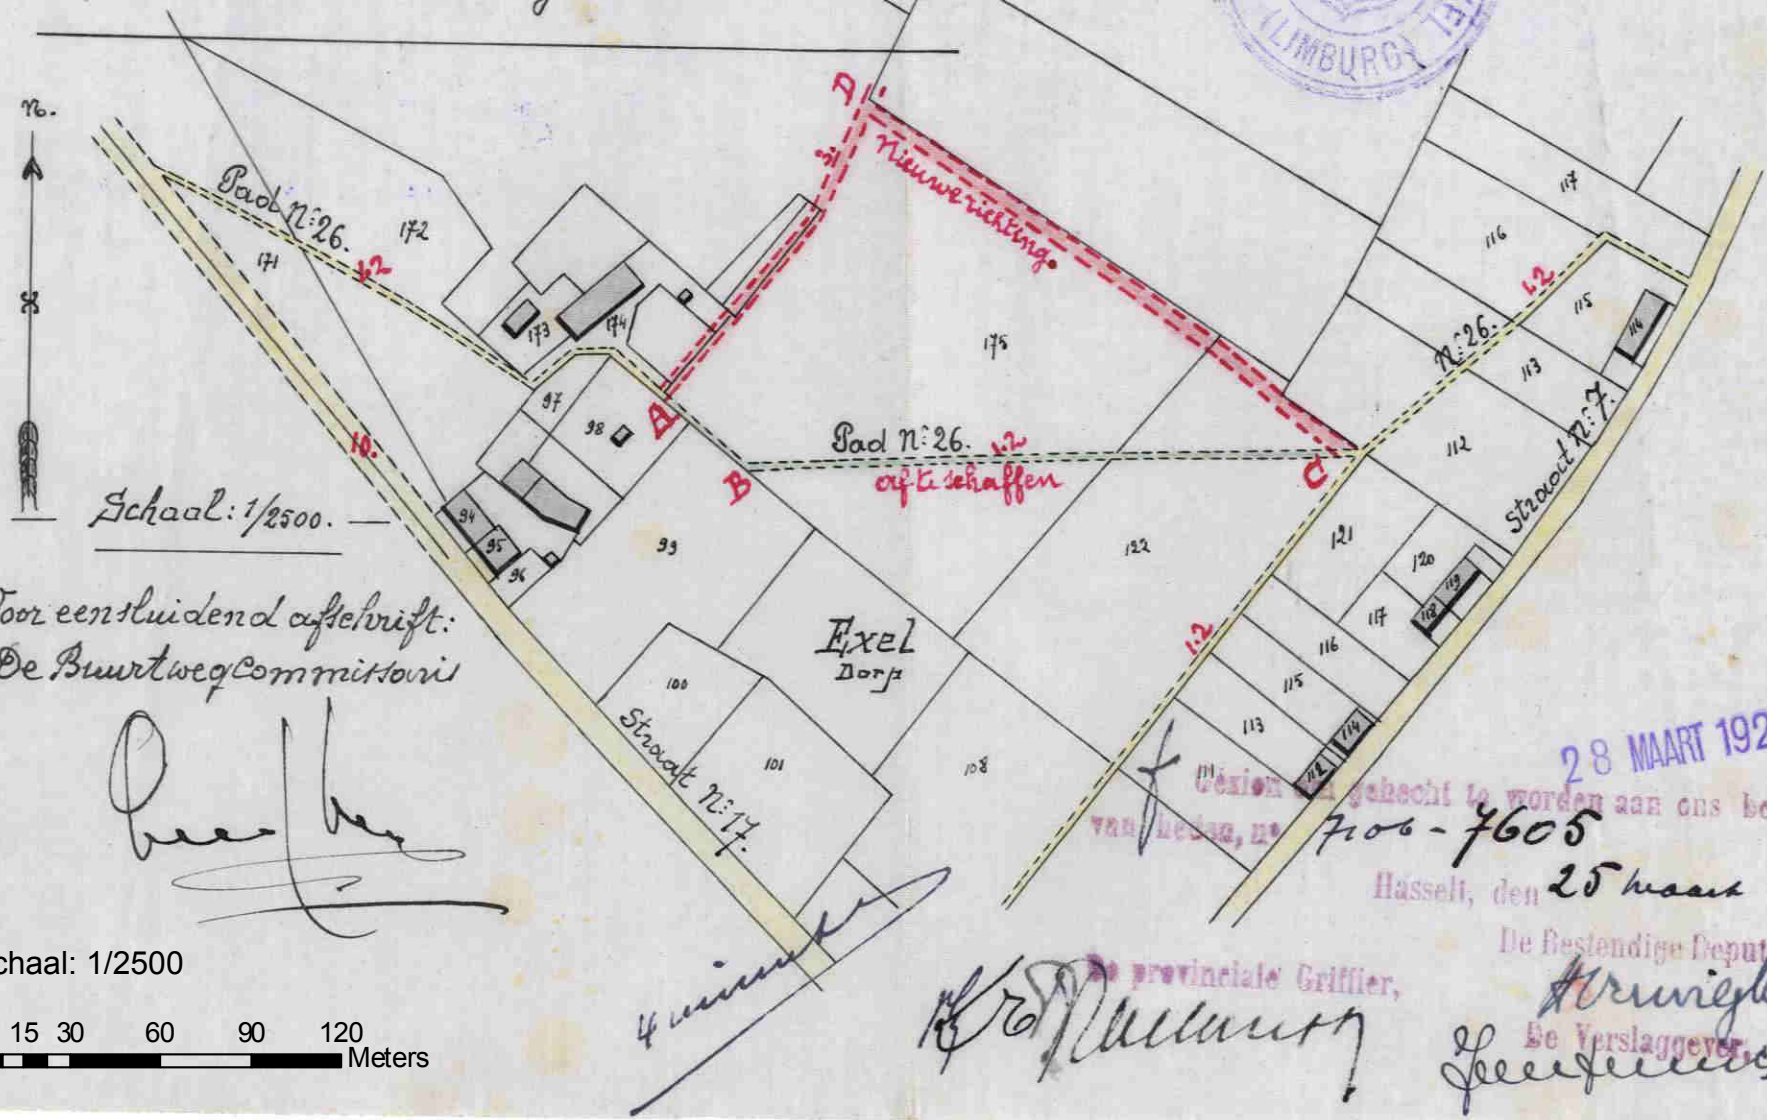


Schaal: 1/2500.

Door eensluitend afschrift:
De Buurtweg Commissaris

[Handwritten signature]

Schaal: 1/2500

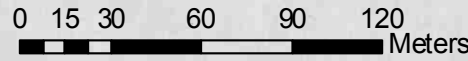

28 MAART 1929
Gedien en gakecht te worden aan ons besluit
van hetz, n^o 7106-7605
Hasselt, den 25 maart 1929
De Bestendige Deputatie,
H. W. M. M. M.
De Verslaggever,
H. W. M. M. M.