



p r o v i n c i e Limburg

3de Directie Infrastructuur, Ruimtelijke Ordening en Leefmilieu

De Bestendige Deputatie van de Provincieraad van Limburg

Afdeling 3.1 Infrastructuur

Gelet op het besluit van de gemeenteraad van Genk dd. 22-11-1994 houdende het voorstel tot afschaffing van een gedeelte van buurtweg nr. 166 aangeduid in gele kleur op het aan dit besluit gehechte uittreksel uit de atlas van de buurtwegen;

Gelet op de wet van 10 april 1841 over de buurtwegen, inzonderheid artikel 28;

Overwegende dat tijdens het openbaar onderzoek van 23-09-1994 tot 08-10-194 geen bezwaren of opmerkingen werden ingediend;

Gelet op het onderzoek door de afdeling 3.5 - Technische Wegendienst;

Gelet op de voorgelegde plannen :

- een kadasterplan
- een uittreksel uit de atlas der buurtwegen
- een uittreksel uit de stafkaart (schaal 1/10.000e)
- een opmetingsplan

Gehoord het verslag van J.P. LAVIGNE, lid van het College;

Besluit:

Artikel 1.- Het gedeelte van buurtweg nr. 166 aangeduid in gele kleur op het uittreksel uit de atlas van de buurtwegen IS AFGESCHAFT EN ONTTROKKEN AAN HET OPENBAAR DOMEIN.

Artikel 2.- Overeenkomstig artikel 29 van de wet van 10 april 1841 over de buurtwegen kan de gemeenteraad, na schatting door een deskundige, beslissen tot verkoop van de aan het openbaar domein onttrokken gronden, of tot het vorderen, vanwege de eigenaars van de gronden, van de meerwaarde die voor hen ontstaat ten gevolge van deze afschaffing en onttrekking aan het openbaar domein.

Kenmerk
023.01.20/1495
Dossier
841.1/710.16.01
Bijlagen

Artikel 3.- Overeenkomstig artikel 28, derde lid van de bovenvermelde wet over de buurtwegen is het College van Burgemeester en Schepenen belast met de bekendmaking van dit besluit.

De gemeente en de belanghebbende derden kunnen, binnen 15 dagen te rekenen vanaf de eerste dag van de bekendmaking, een beroep instellen tegen dit besluit. Het beroep moet worden gericht aan de Gouverneur van de provincie Limburg, die het beroepschrift en het volledig dossier voor verder gevolg zal doorzenden aan de gemeenschapsminister van Openbare Werken, Ruimtelijke Ordening en Binnenlandse Aangelegenheden, Galileilaan 5, bus 4 te 1030 Brussel.

Door het indienen van een beroep wordt onderhavige beslissing opgeschort.

Artikel 4.- Het kadasterplan, het uittreksel uit de atlas van de buurtwegen, situatieplan en het opmetingsplan worden als een integrerend deel gehecht aan dit besluit.

Artikel 5.- Dit besluit wordt ter kennisneming gestuurd aan het College van Burgemeester en Schepenen van de gemeente Genk

Aanwezig: Gouverneur-Voorzitter; Dufaux, Schiepers, mevrouw Brepoels, Sleyden, Lavigne, Vanvelthoven, Leden; Martens, Provinciegriffier

Hasselt,

1- 2 FEB. 1995

De Verslaggever,

(3)

De Provinciegriffier,

Nota : 1

Minuut : 4

Afschriften : 2 x 1 besluit

2 x 2 plannen

1 zendbrief

De Gouverneur-Voorzitter,

- 6 FEB. 1995

Kenmerk
023.01.20/1495
Dossier
841.1/710.16.01
Bijlagen

PROVINCIE LIMBURG

3de Directie - afdeling 3.1 - sectie 3.1.2

Gezien om gehecht te worden aan het besluit van
heden, kenmerk: 023.01.20/1494

dossier: 841.1/10.16.01

Hasselt, - 2 FEB. 1995

Namens de Bestendige Deputatie:

De Verslaggever,

(3)

Gez. 1ste
dossier

Handwritten signature and initials.

De Provinciegriffier,

Handwritten signature of the Provinciegriffier.


De Gouverneur-Voorzitter,

Handwritten signature of the Gouverneur-Voorzitter.

Handwritten signature and stamp.

- 6 FEB. 1995

- Grens verkaveling
- eigendom verkavelaar
- eigendom gemeente Genk
- af te schaffen buurtweg

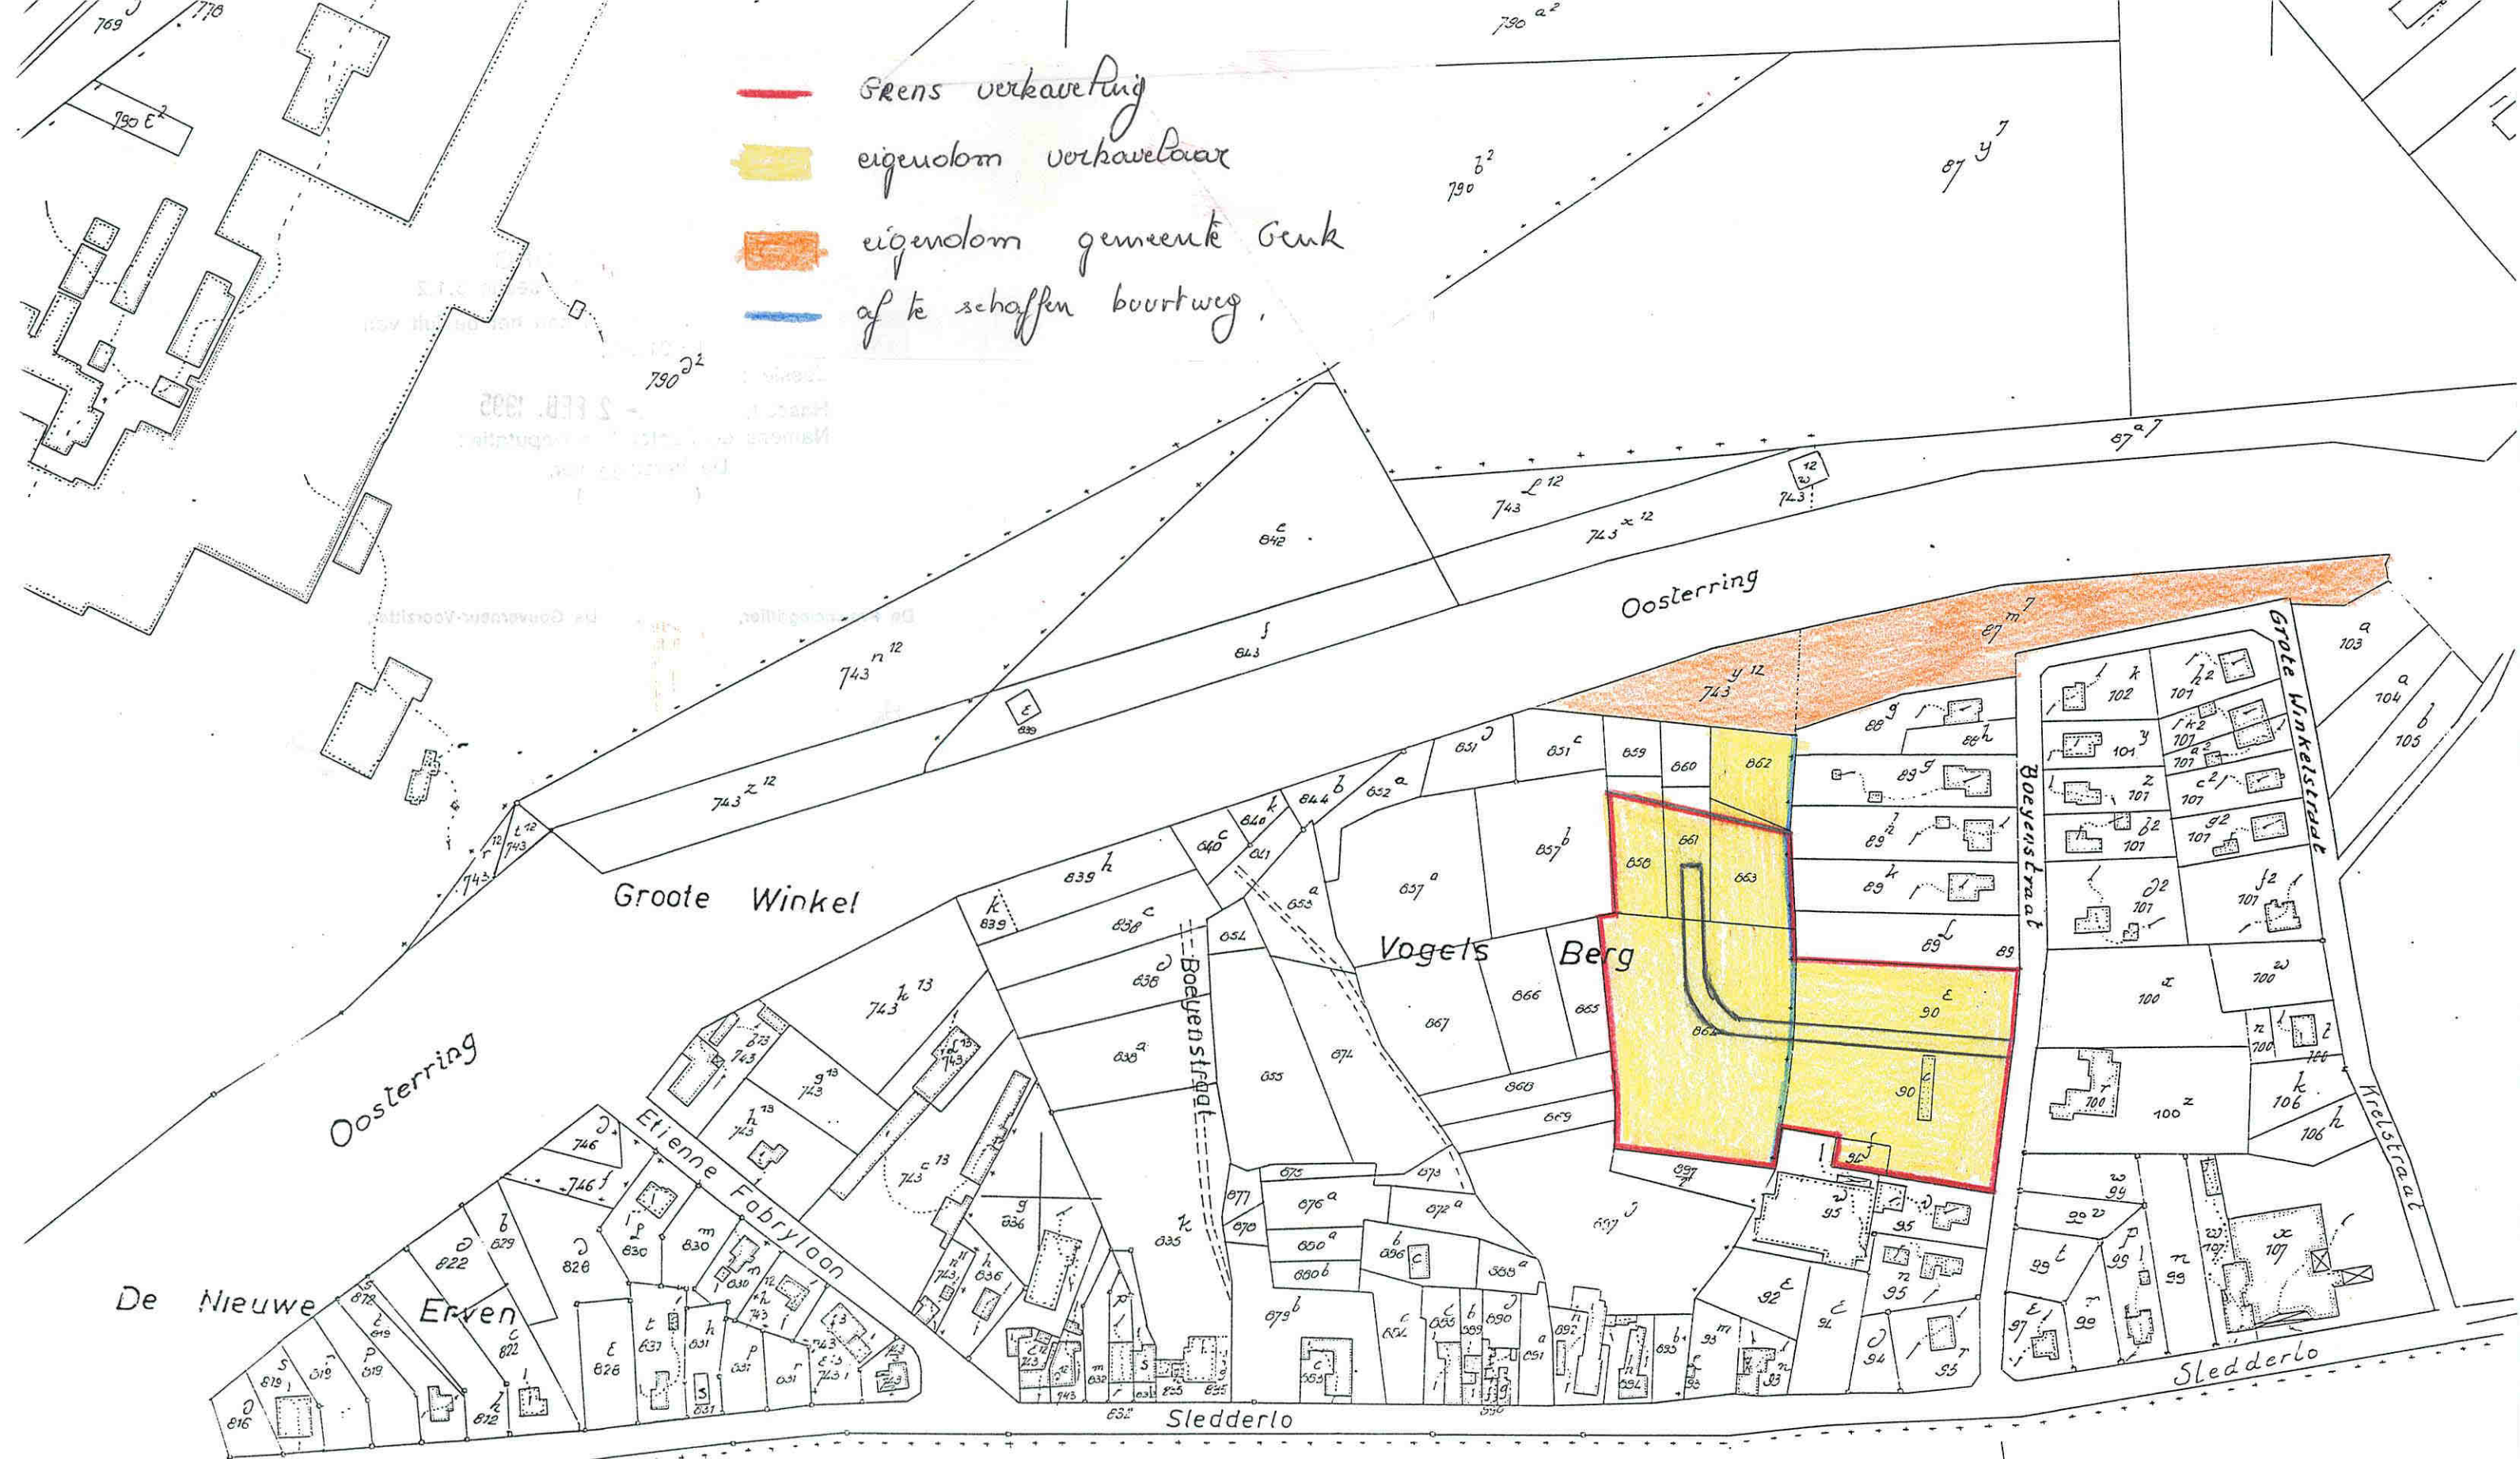

Schaal: 1/2500

0 15 30 60 90 120 Meters

19
D
Sle

blad

Sectie


D

2e

blad

Provincie Limburg

Gemeente Genk

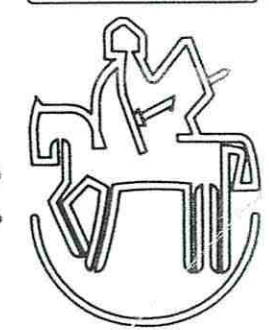

Af te schaffen buurtweg nr 166 gelegen tussen
Oosterring en Sledderlo aan de Boeyenstraat

GRONDPLAN

SCHAAL: 1/500

GEZIEN EN VOORLOPIG GOEDGEKEURD DOOR DE GEMEENTERAAD VAN GENK IN ZIJN
VERGADERING VAN

NAMENS DE RAAD:

DE VOORZITTER,
J. GABRIËLS

DE SECRETARIS,
R. HAECK

HET COLLEGE VAN BURGEMEESTER EN SCHEPENEN BEVESTIGT DAT DIT PLAN
OP HET GEMEENTEHUIS TER INZAKE WERDEN NEERGELEGD VAN 23 SEP. 1994
TOT EN MET 08 OKT. 1994

NAMENS HET COLLEGE:

DE VOORZITTER,
J. GABRIËLS

DE SECRETARIS,
R. HAECK

GEZIEN EN DEFINITIEF GOEDGEKEURD DOOR DE GEMEENTERAAD VAN GENK IN ZIJN
VERGADERING VAN 22 NOV. 1994

NAMENS DE RAAD:

DE VOORZITTER,
J. GABRIËLS

DE SECRETARIS,
R. HAECK

Opgemaakt door de Technische Dienst van de Gemeente Genk

Genk: 2-9-94

Aangepast op:

PLAN NR: 86-B-7

FILE:

Opgemeten door
Ontworpen door
Getekend door
Nagezien door
De Hoofdingenieur-Directeur


L. Blijns

A. NIJS

I. CARLENS


Schaal: 1/500

0 2,5 5 10 15 20 Meters

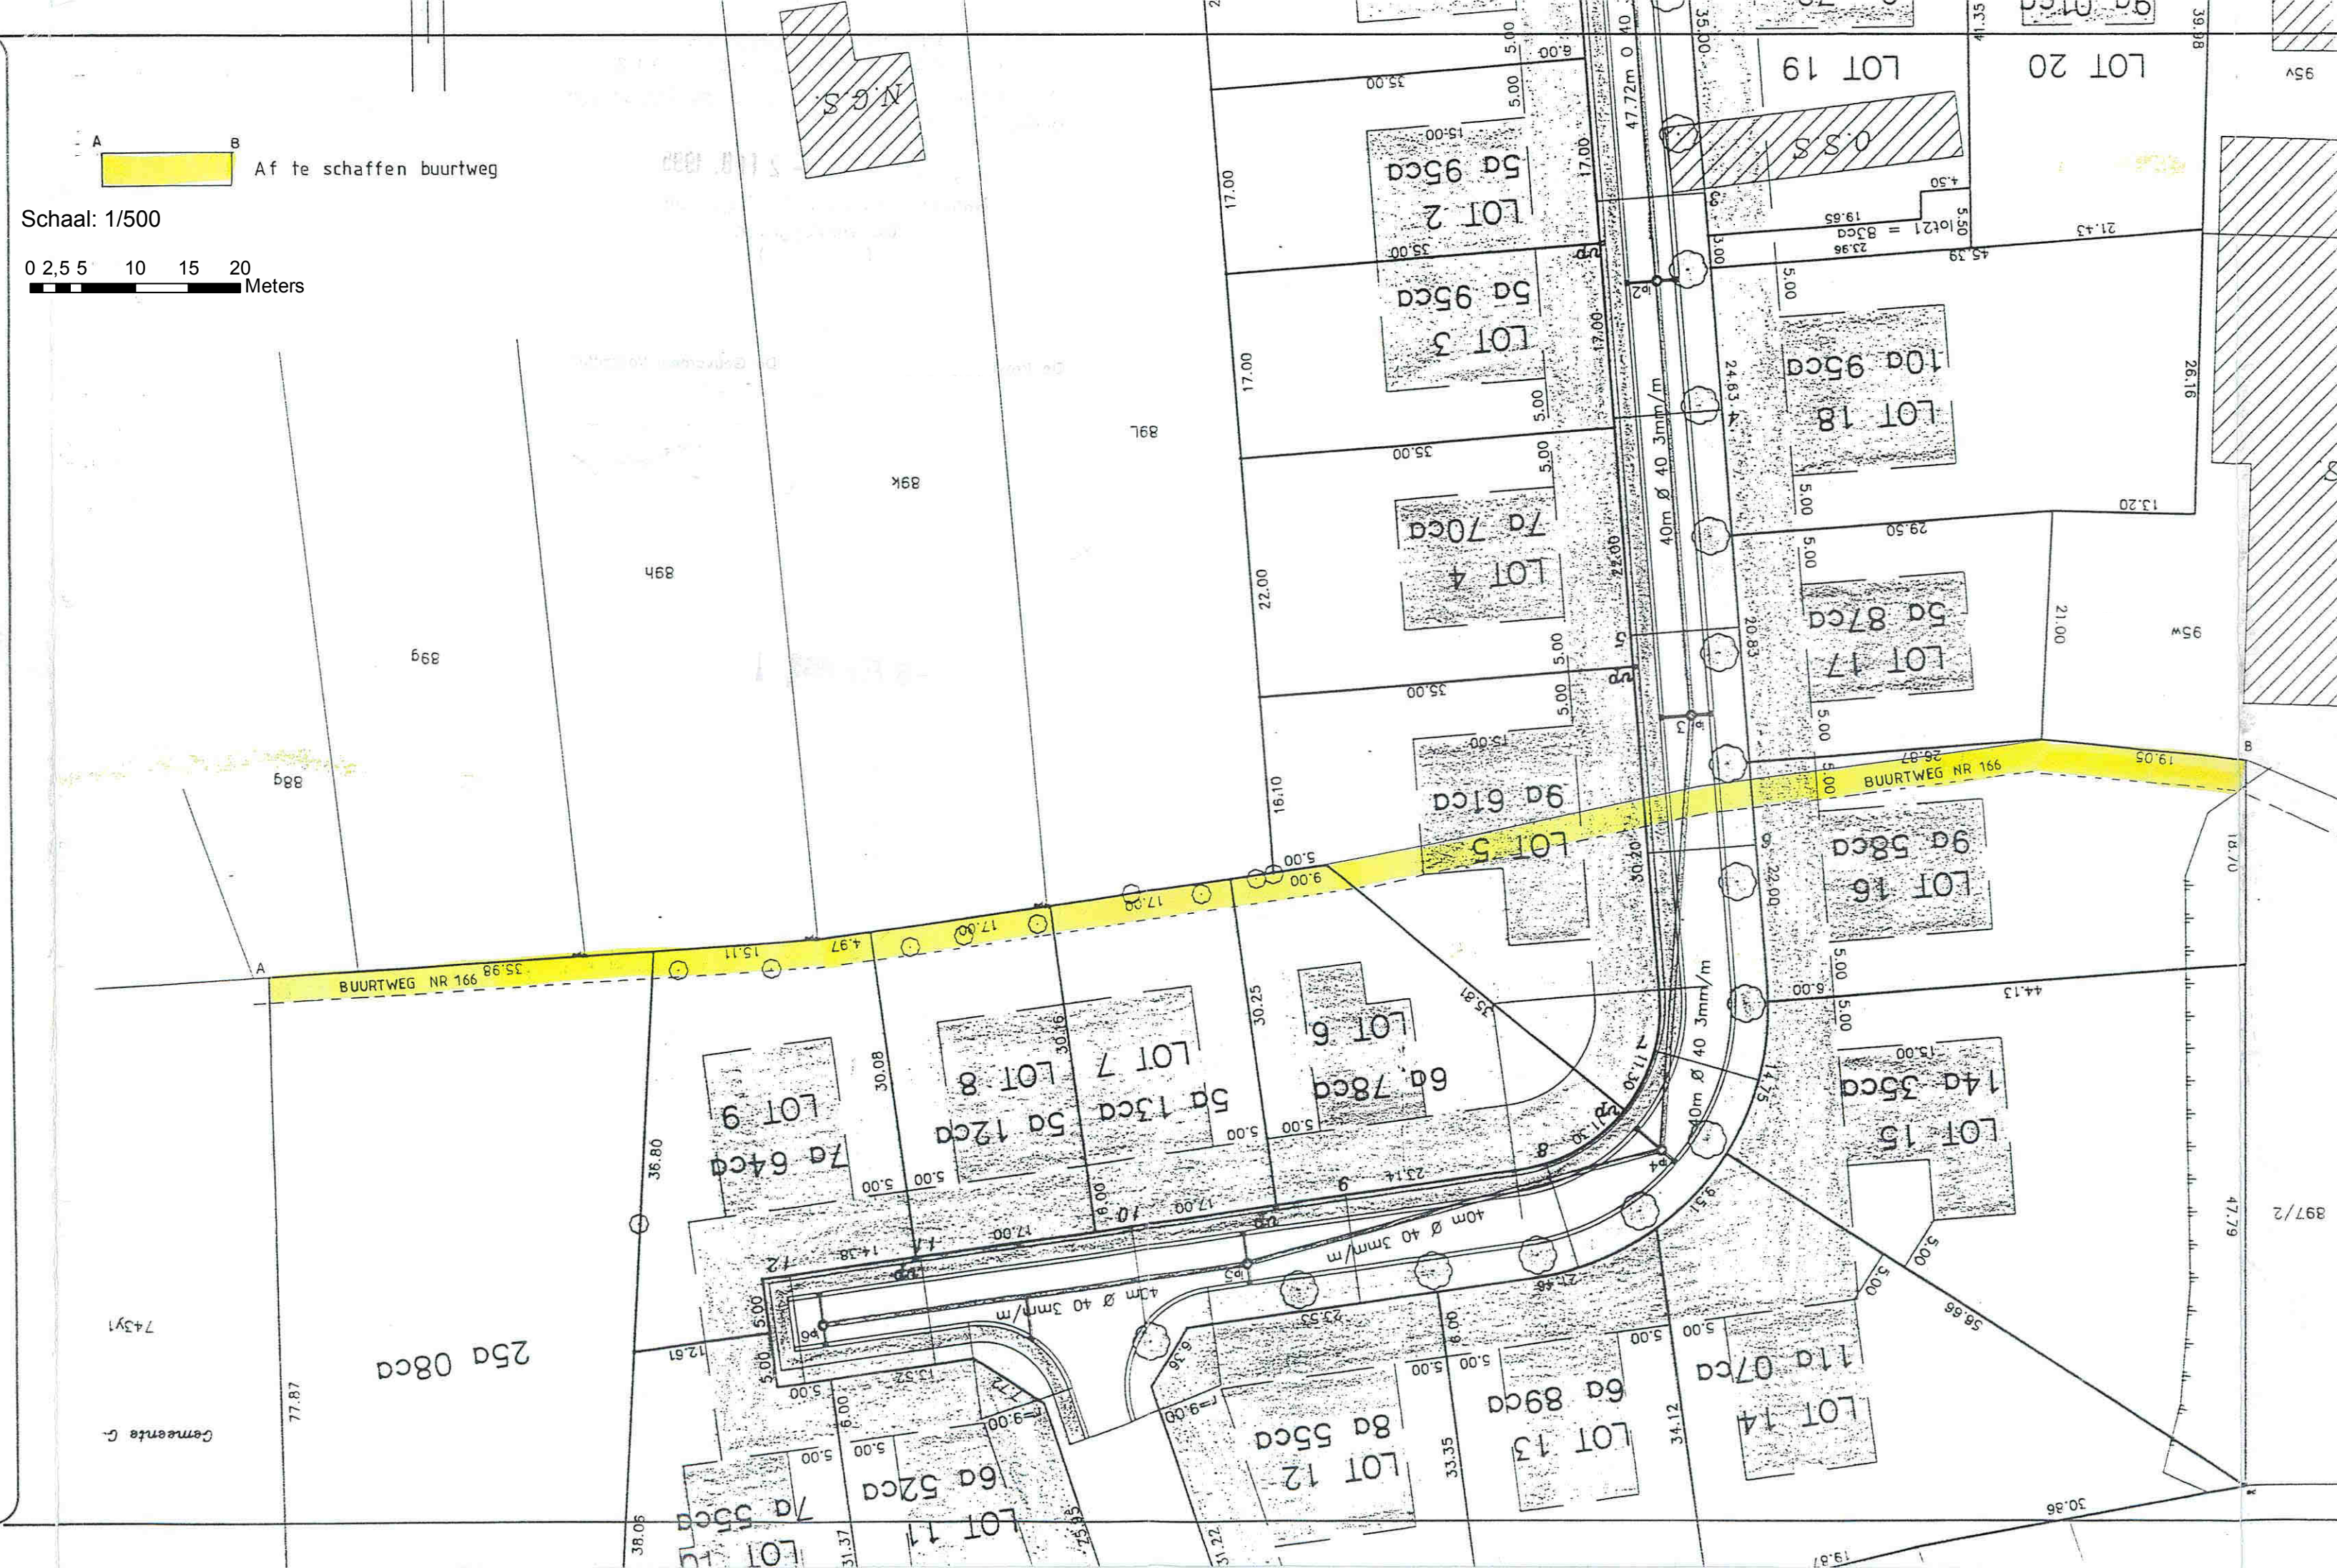


KADASTRAAL UTTREKSEL

Schaal 1/2500

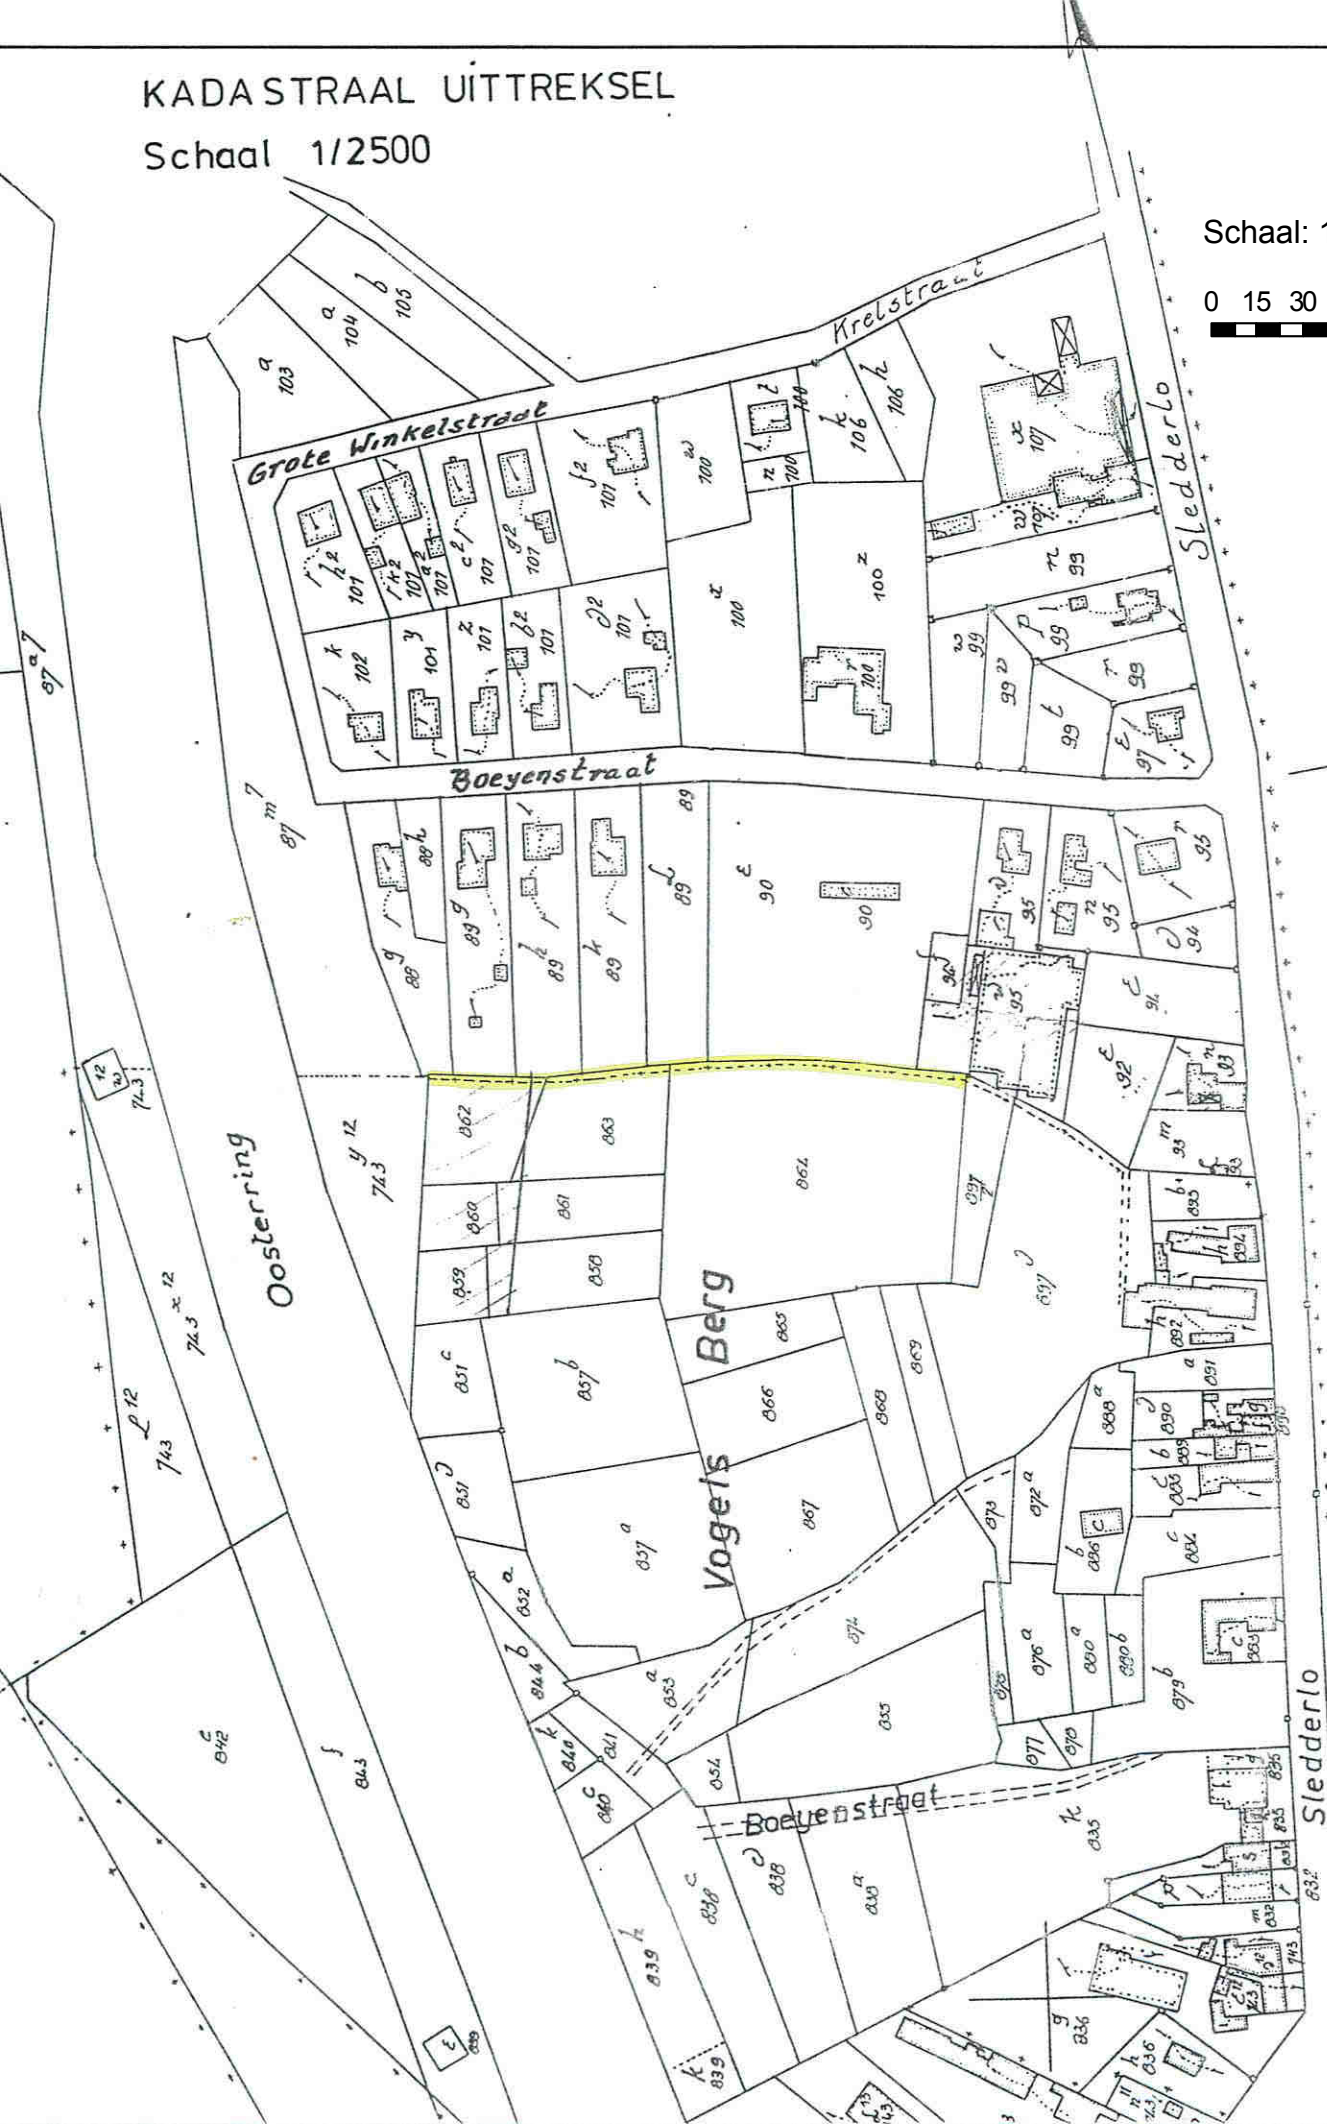

Schaal: 1/2500

0 15 30 60 90 120 Meters

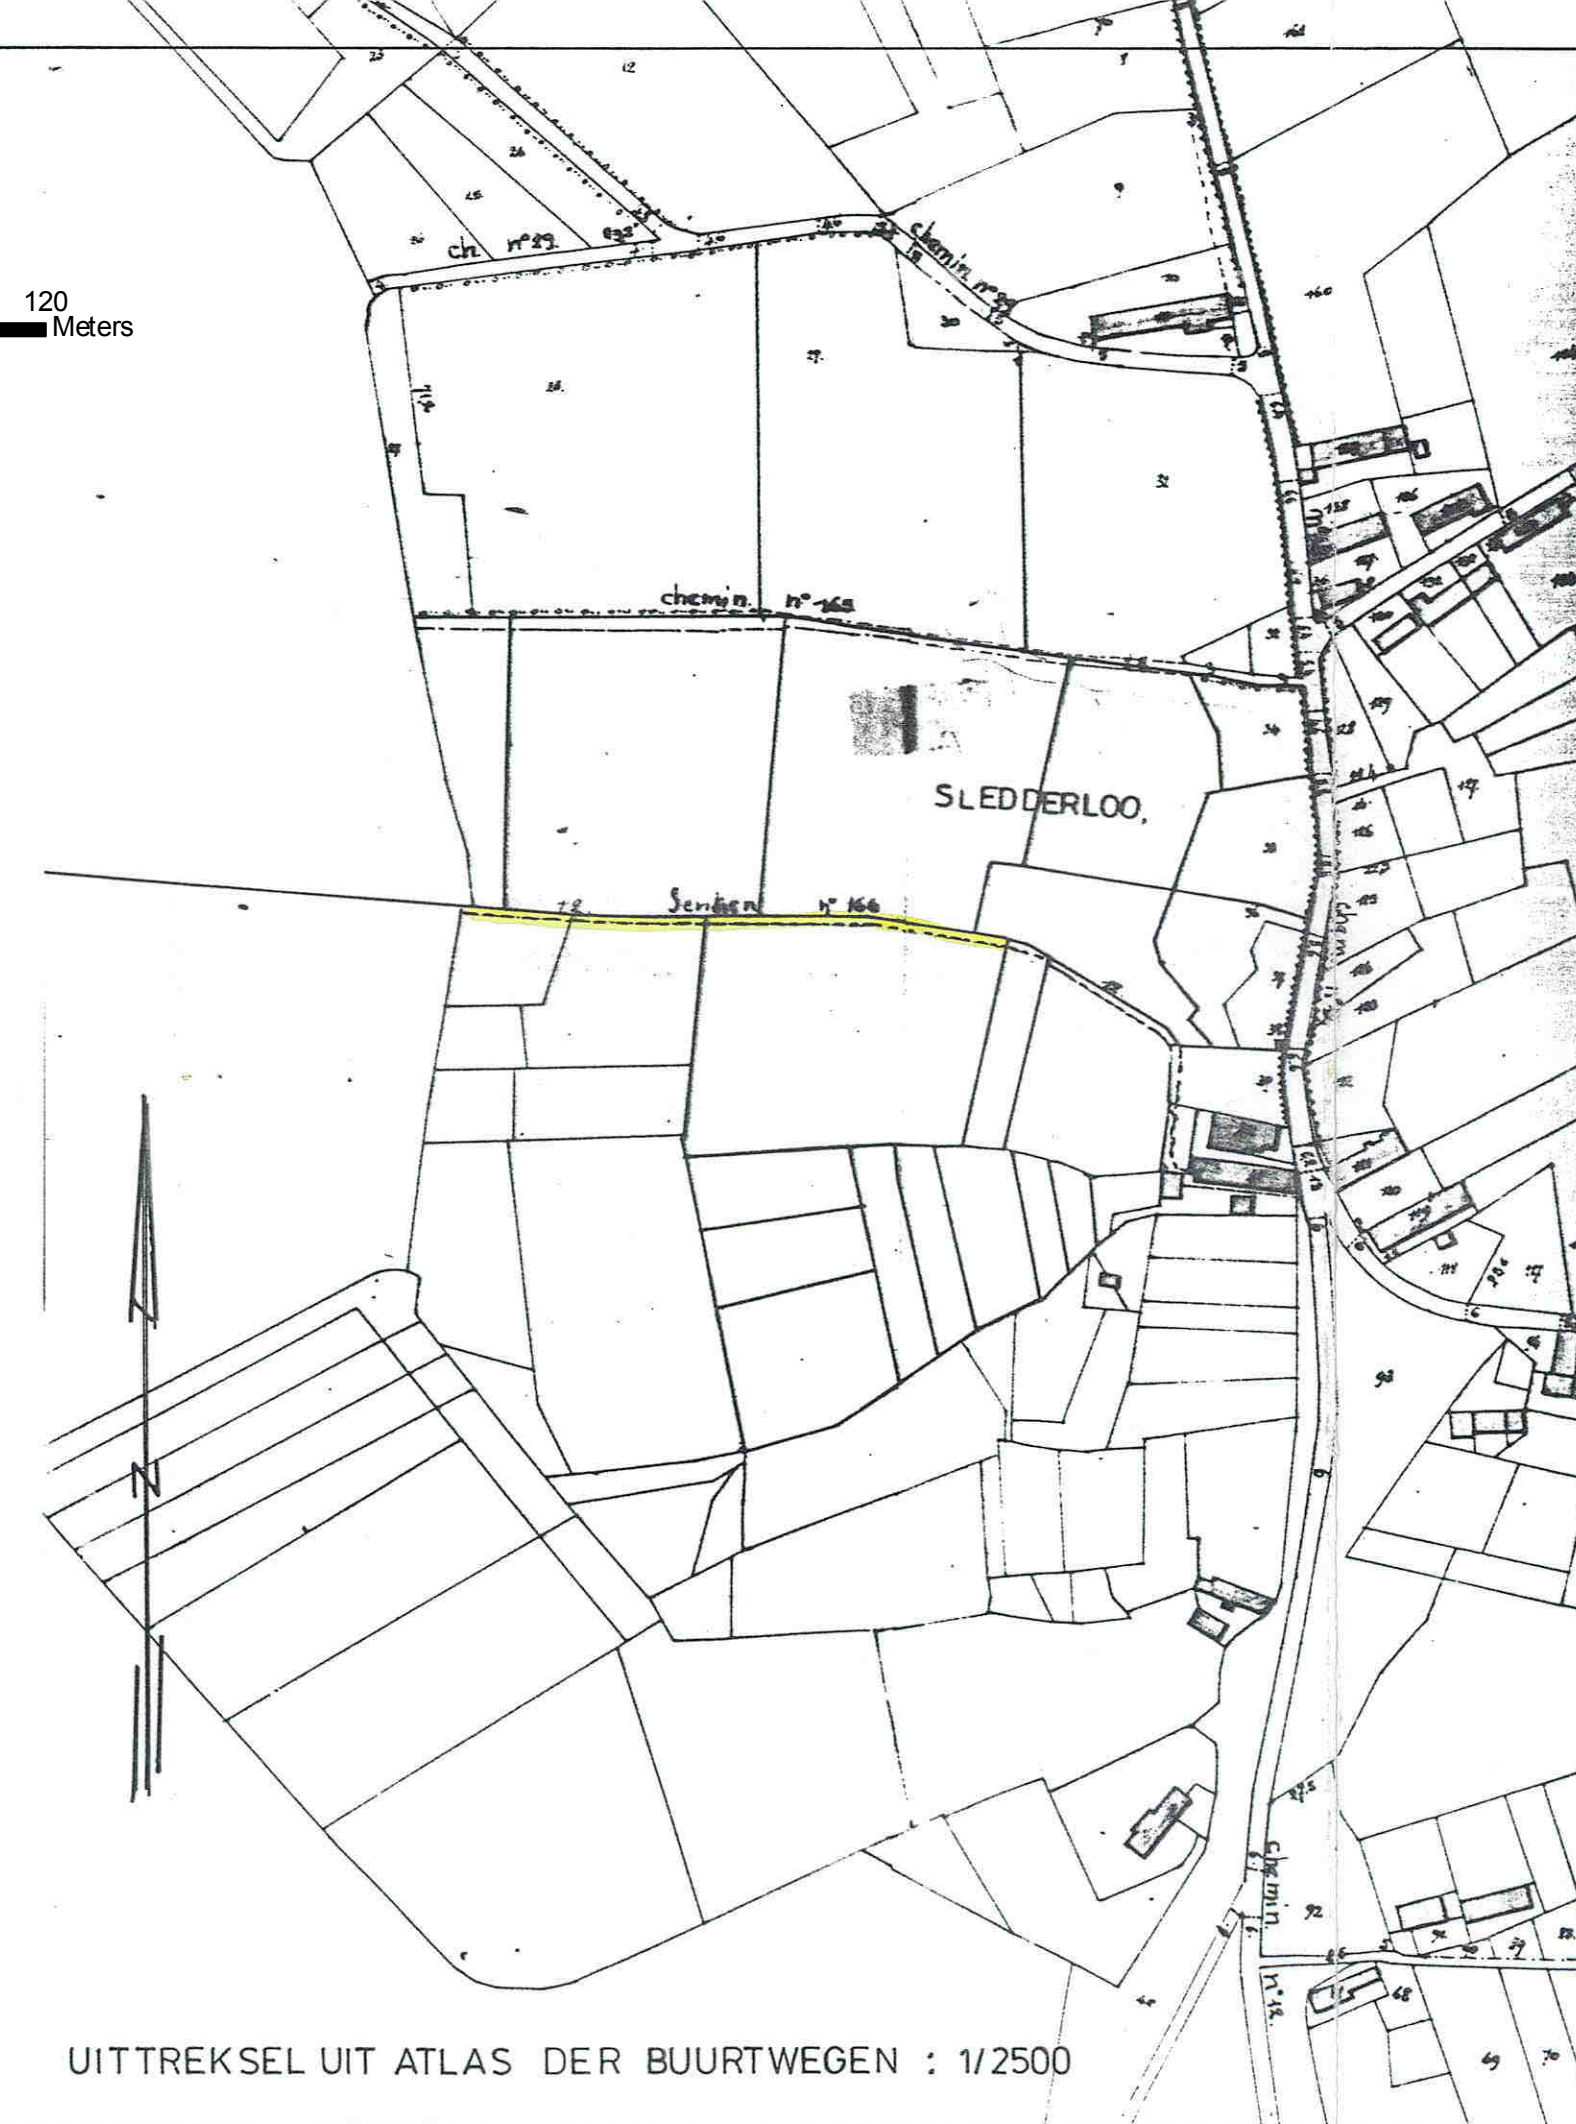

UITTREKSEL UIT ATLAS DER BUURTWEGEN : 1/2500



Schaal: 1/10 000

0 75 150 300 450 600 Meters

UITTREKSEL STAFKAART

Schaal: 1/10000