

PROVINCIEBESTUUR VAN LIMBURG

4e Afdeling,

Aanwr. nr. 7106. /16234

DE BESTENDIGE DEPUTATIE VAN DE PROVINCIERAAD VAN LIMBURG,

Gelet op de beslissing dd. 28 september 1973

waardoor de gemeenteraad van Genk
een plan aanneemt voor de afschaffing van gedeelten van buurtweg nr. 44
op het grondgebied van deze gemeente ;

Gelet op het proces-verbaal van het onderzoek de commodo et incommodo,
waaruit blijkt, dat er geen bezwaren of opmerkingen werden ingediend ;

Gelet op het gunstig advies van de Heer Hoofdingenieur-Direkteur van de
Provinciale Technische Wegendienst, dd. 13 november 1973, nr. 6022;

Gelet op de wet van 10 april 1841, gewijzigd bij de wetten van 20 mei 1863,
9 augustus 1948 en 5 augustus 1953, alsook op de omzendbrieven van de Heer Minister
van Openbare Werken nrs. 13, 13bis en 13ter ;

Gehoord de Heer Claessen , Lid van het College, in zijn desbetreffend
verslag ;

B E S L U I T :

De sekties van de buurtweg nr. 44
op het grondgebied van de gemeente Genk
aangeduid in gele kleur op het hierbijgevoegd plan, ^{zijn} ~~is~~ afgeschaft en onttrokken
aan het openbaar domein.

De afstand van de grond die door deze afschaffing vrijkomt, mag gebeuren
overeenkomstig artikel 29 van de wet van 10 april 1841.

./..

Dit besluit zal, 's zondags na ontvangst, door het schepencollege afgekondigd worden, en ingevolge de beschikkingen van de wet van 20 mei 1863, gedurende acht dagen aangeplakt blijven.

Belanghebbende derden, alsook de gemeente, kunnen tegen dit besluit in beroep gaan bij de Koning. Dit beroep schorst de uitvoering van dit besluit tot wanneer de Koning uitspraak heeft gedaan. Dit beroep moet uitgeoefend en aan de gouverneur overgemaakt worden binnen vijftien dagen, volgend op de aanplakking van dit besluit.

Afschrift van dit besluit zal, ter uitvoering worden overgemaakt aan het gemeentebestuur van **Genk**.

Dergelijk afschrift zal, tot naricht, gezonden worden aan de Heer Hoofdingenieur-Direkteur van de Provinciale Technische Wegendienst.

Hasselt, **29 november 1973.**

AANWEZIG DE HEREN : Gouverneur, Voorzitter; Claessen, Croux, Smets, Vints, Beuls, Konings, Leden en ~~K. Van Bockryck~~, Griffier der Provincie.
Smets,

DE BESTENDIGE DEPUTATIE :

De Griffier der Provincie,
get.) ~~K. VAN BOCKRYCK~~. **A. SIMEETS.**

De Gouverneur-Voorzitter,
get.) L. ROPPE.

VOOR EENSLUIDEND AFSCHRIJF :

De Eerste Adviseur,


J. CEELLEN.



PROVINCIE LIMBURG-GEMEENTE GENK

VLAKVELD.

Afschaffing buurtweg (gedeelte) nr 44.
tussen nieuwstraat en hoogstraat.

UITTREKSEL UIT ATLAS DER BUURTWEGEN
UITTREKSEL UIT HET KADASTER.

PLAN N°	OPGEMAAKT DOOR DE TECHNISCHE DIENST DER GEMEENTE GENK.		SCHAAL 1/2500
DATUM 17-8-1973	OPGEMETEN DOOR	GETEKEND DOOR L.F.	NAGEZIEN DOOR
DE EA. INGENIEUR.-DIENSTHOOFD. H. SIFFER		DE HOOFDINGENIEUR-DIREKTEUR. E. FRANCOIS.	

GEZIEN EN GOEDGEKEURD DOOR DE GEMEENTERAAD VAN GENK IN ZIJN
VERGADERING VAN 28 September 1973
NAMENS DE RAAD

BIJ BEVEL: DE SEKRETARIS, DE VOORZITTER,

EH.


Gezien om genecht te worden aan ons besluit van
heden, nr. 7106/16234

Hasselt, de 29 november 1973.
De Bestendige Deputatie,
Get.) L. ROPPE.





Voor eensluidend afschrift:
DE EERSTE ADVISEUR

J. CEELLEN.

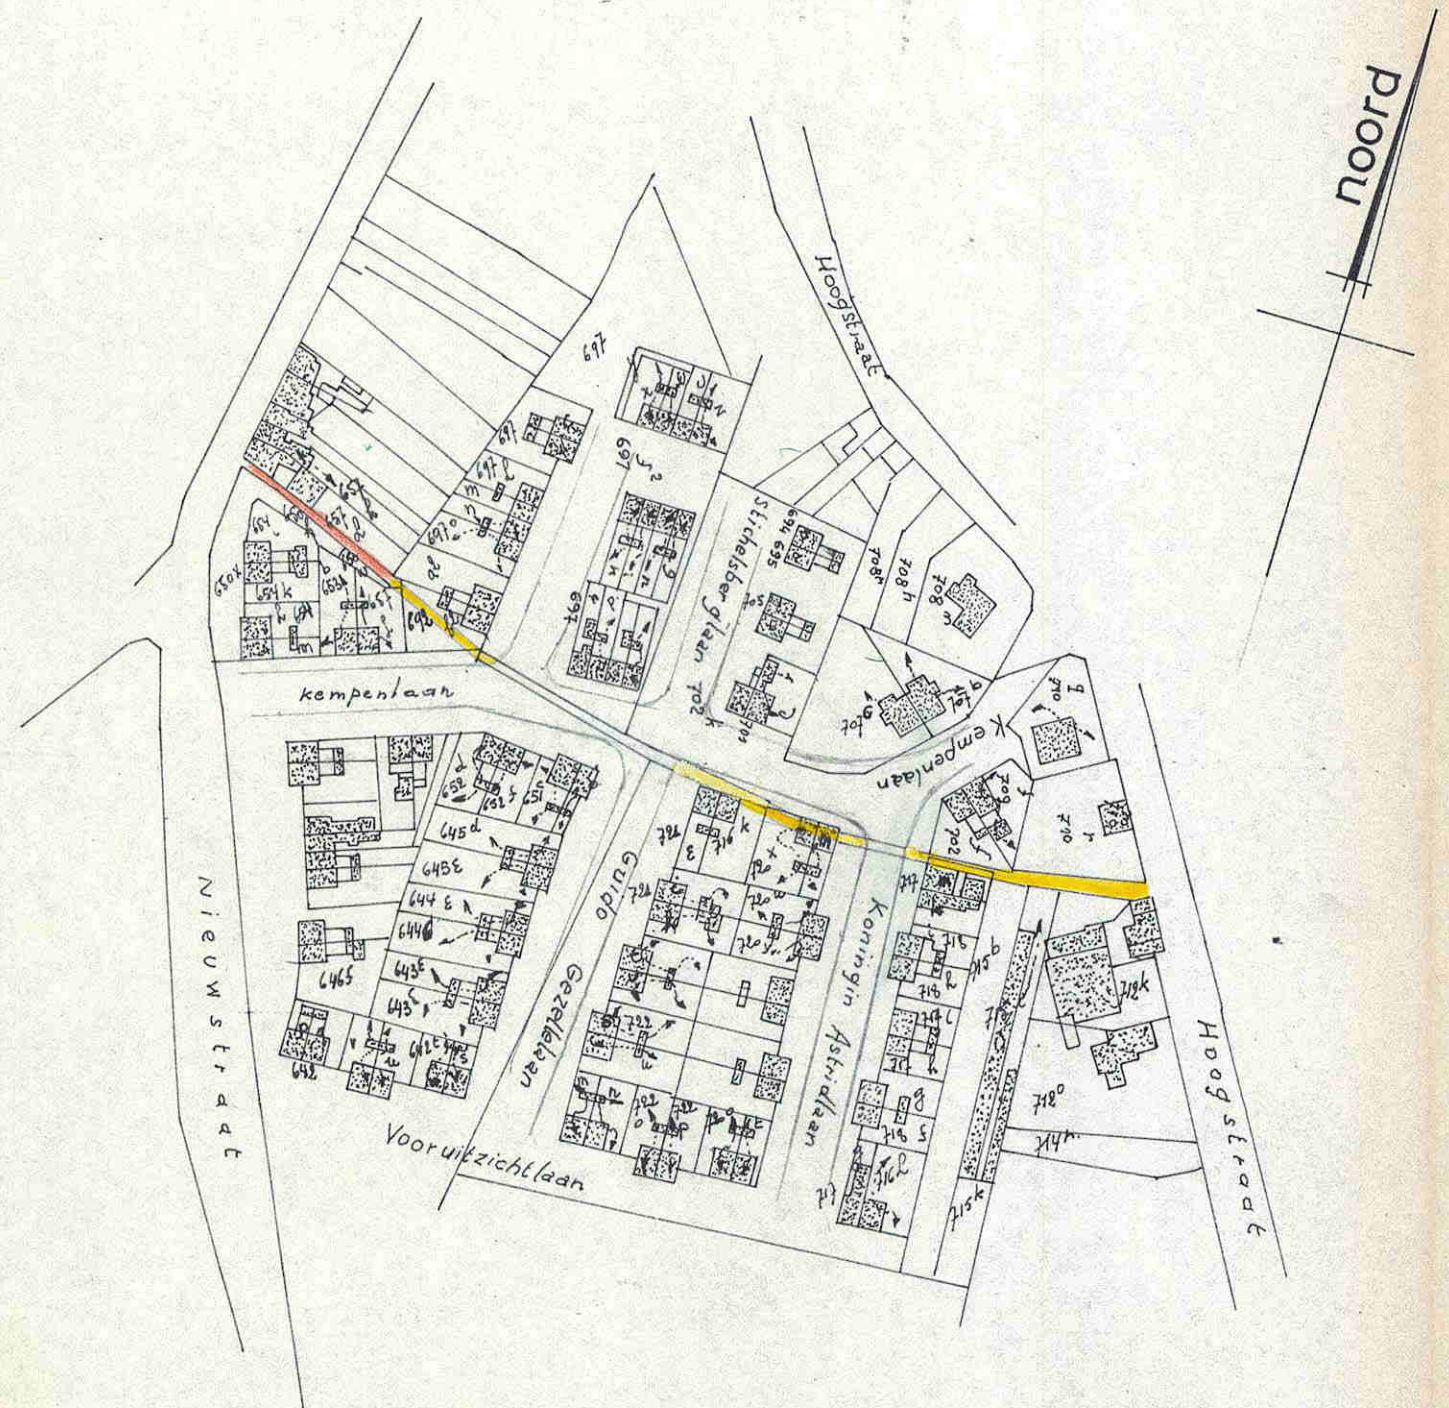

UITTREKSEL UIT HET KADASTER.
schaal 1/2500

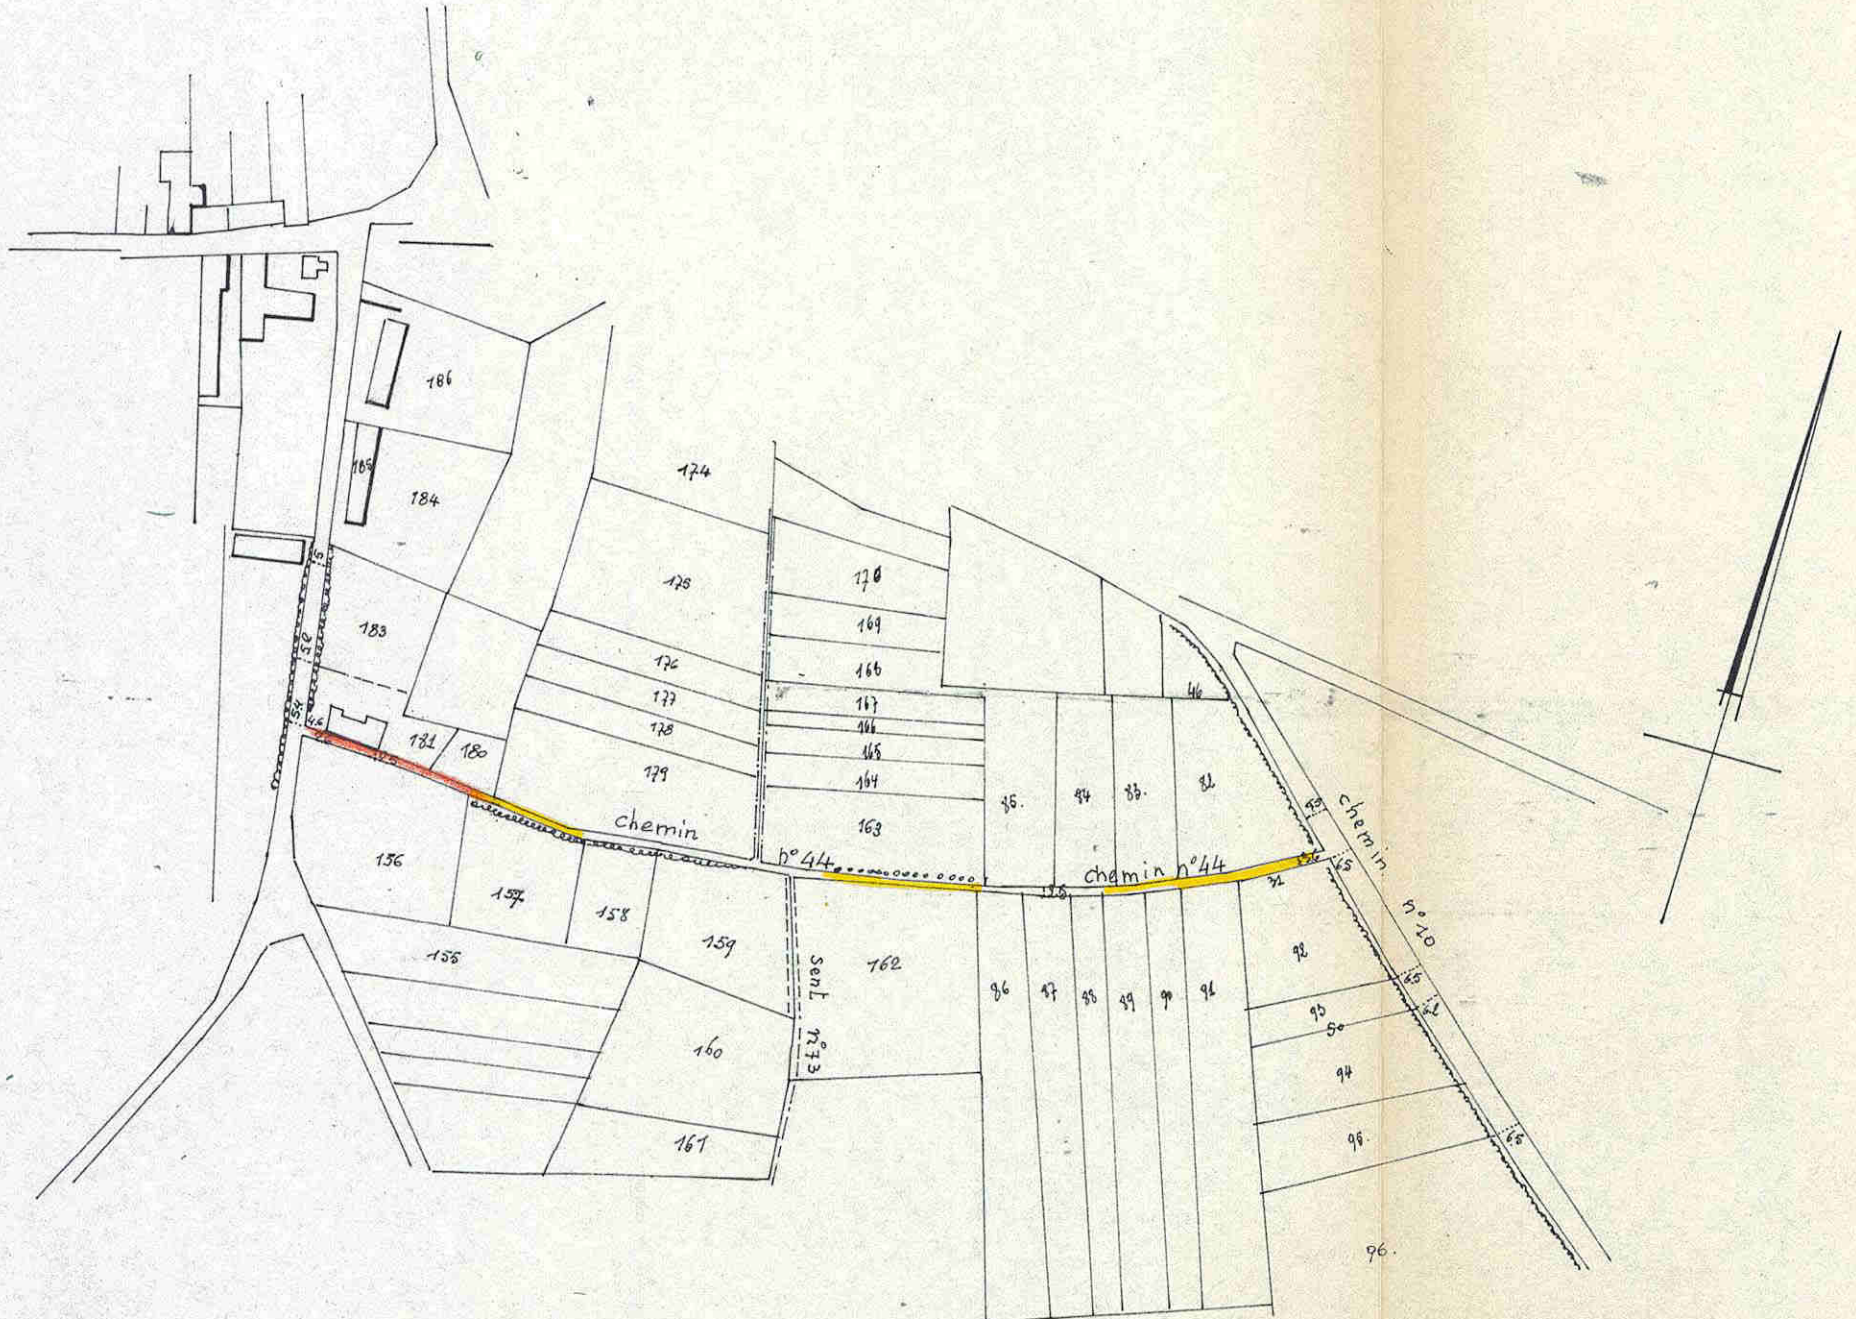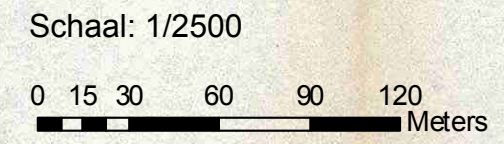

UITTREKSEL UIT DE ATLAS DER BUURTWEGEN
schaal 1/2500

