

M.L.
4e Afdeling
Aanwnr. 7106/281.

DE BESTENDIGE DEPUTATIE VAN DE PROVINCIERAAD VAN LIMBURG.

Gelet op de beraadslaging dd. 26 november 1965 waardoor de gemeenteraad van Genk een plan aanneemt voor de afschaffing van een gedeelte van de buurtweg n° I genaamd Delweg op het grondgebied van deze gemeente;

Gelet op het overgelegd ~~plan~~ plan waarop de af te schaffen sectie weg in rode kleur is aangeduid;

Gelet op het proces-verbaal van het ingestelde onderzoek de commodo et incommodo, waaruit blijkt dat er geen bezwaren of opmerkingen werden ingediend;

Gelet op het gunstig advies van de Heer Hoofdingenieur-Directeur van de Provinciale Technische Dienst, dd. 7 januari 1966;

Gelet op de wet van 10 april 1841, gewijzigd bij de wet van 20 mei 1863 en op artikel 76 van de gemeentewet;

Gehoord de Heer Claessen, Lid van het college, in zijn desbetreffend verslag;

B E S L U I T :

De sectie van de buurtweg n° I genaamd Delweg op het grondgebied van de gemeente Genk, aangeduid in rode kleur op het hierbijgevoegd plan, is afgeschaft.

De afstand van de grond die door deze afschaffing vrijkomt, mag gebeuren overeenkomstig artikel 29 van de wet van 10 april 1841.

Dit besluit zal, 's zondags na ontvangst, door het schepencollege afgekondigd worden, en ingevolge de beschikkingen van de wet van 20 mei 1863, gedurende acht dagen aangeplakt blijven.

Belanghebbende derden, alsook de gemeente, kunnen tegen dit besluit in beroep gaan bij de Koning.

Dit beroep schorst de uitvoering van dit besluit tot wanneer de Koning uitspraak heeft gedaan. Dit beroep moet uitgeoefend en aan de gouverneur overgemaakt worden binnen vijftien dagen, volgend op de aanplakking van dit besluit.

Afschrift van dit besluit zal, ter uitvoering, worden overgemaakt aan het gemeentebestuur van Genk.

Dergelijk afschrift zal, tot bericht, toegezonden worden aan de Heer Hoofdingenieur-Directeur van de Provinciale Technische Dienst.

Aldus besloten te ~~Hasselt~~ Hasselt, de 13 januari 1966.

Waren aanwezig de Heren : Gouverneur Voorzitter, Gruyters, Nartus, Claessen,
Dr. Léonard, Reggers, Knapen, Leden en K. Van Bockryck,
Griffier der Provincie.

DE BESTENDIGE DEPUTATIE,

De Griffier der Provincie,
get.) K. VAN BOCKRYCK.

De Gouverneur-Voorzitter,
get.) L. ROPPE.

Voor eensluidend afschrift:
De Griffier der Provincie,




K. VAN BOCKRYCK.

blad

UITTREKSEL UIT HET KADASTER.

17-1-1966 2 exp. { 1 P.T.D.
1 Gte


Gedien om gelycht te worden aan ons besluit
van heden, nr 7107/281

Het d. 13-1-1966


3 minuten

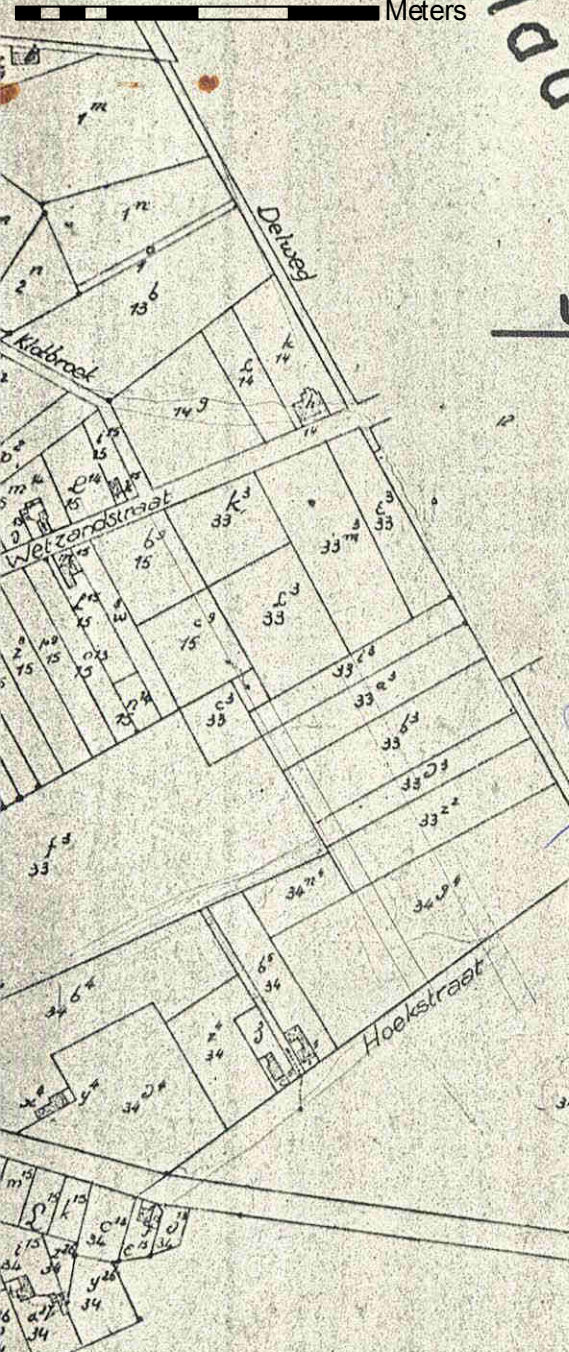

GEZIEN en GOEDGEKEURD

door de Gemeenteraad van Genk, in zijn
vergadering van de 26.11.1965

NAMENS DE RAAD:

Bij bevel:
De Secretaris,

De Voorzitter,




3e deel

blad

Schaal: 1/2500

0 15 30 60 90 120
Meters

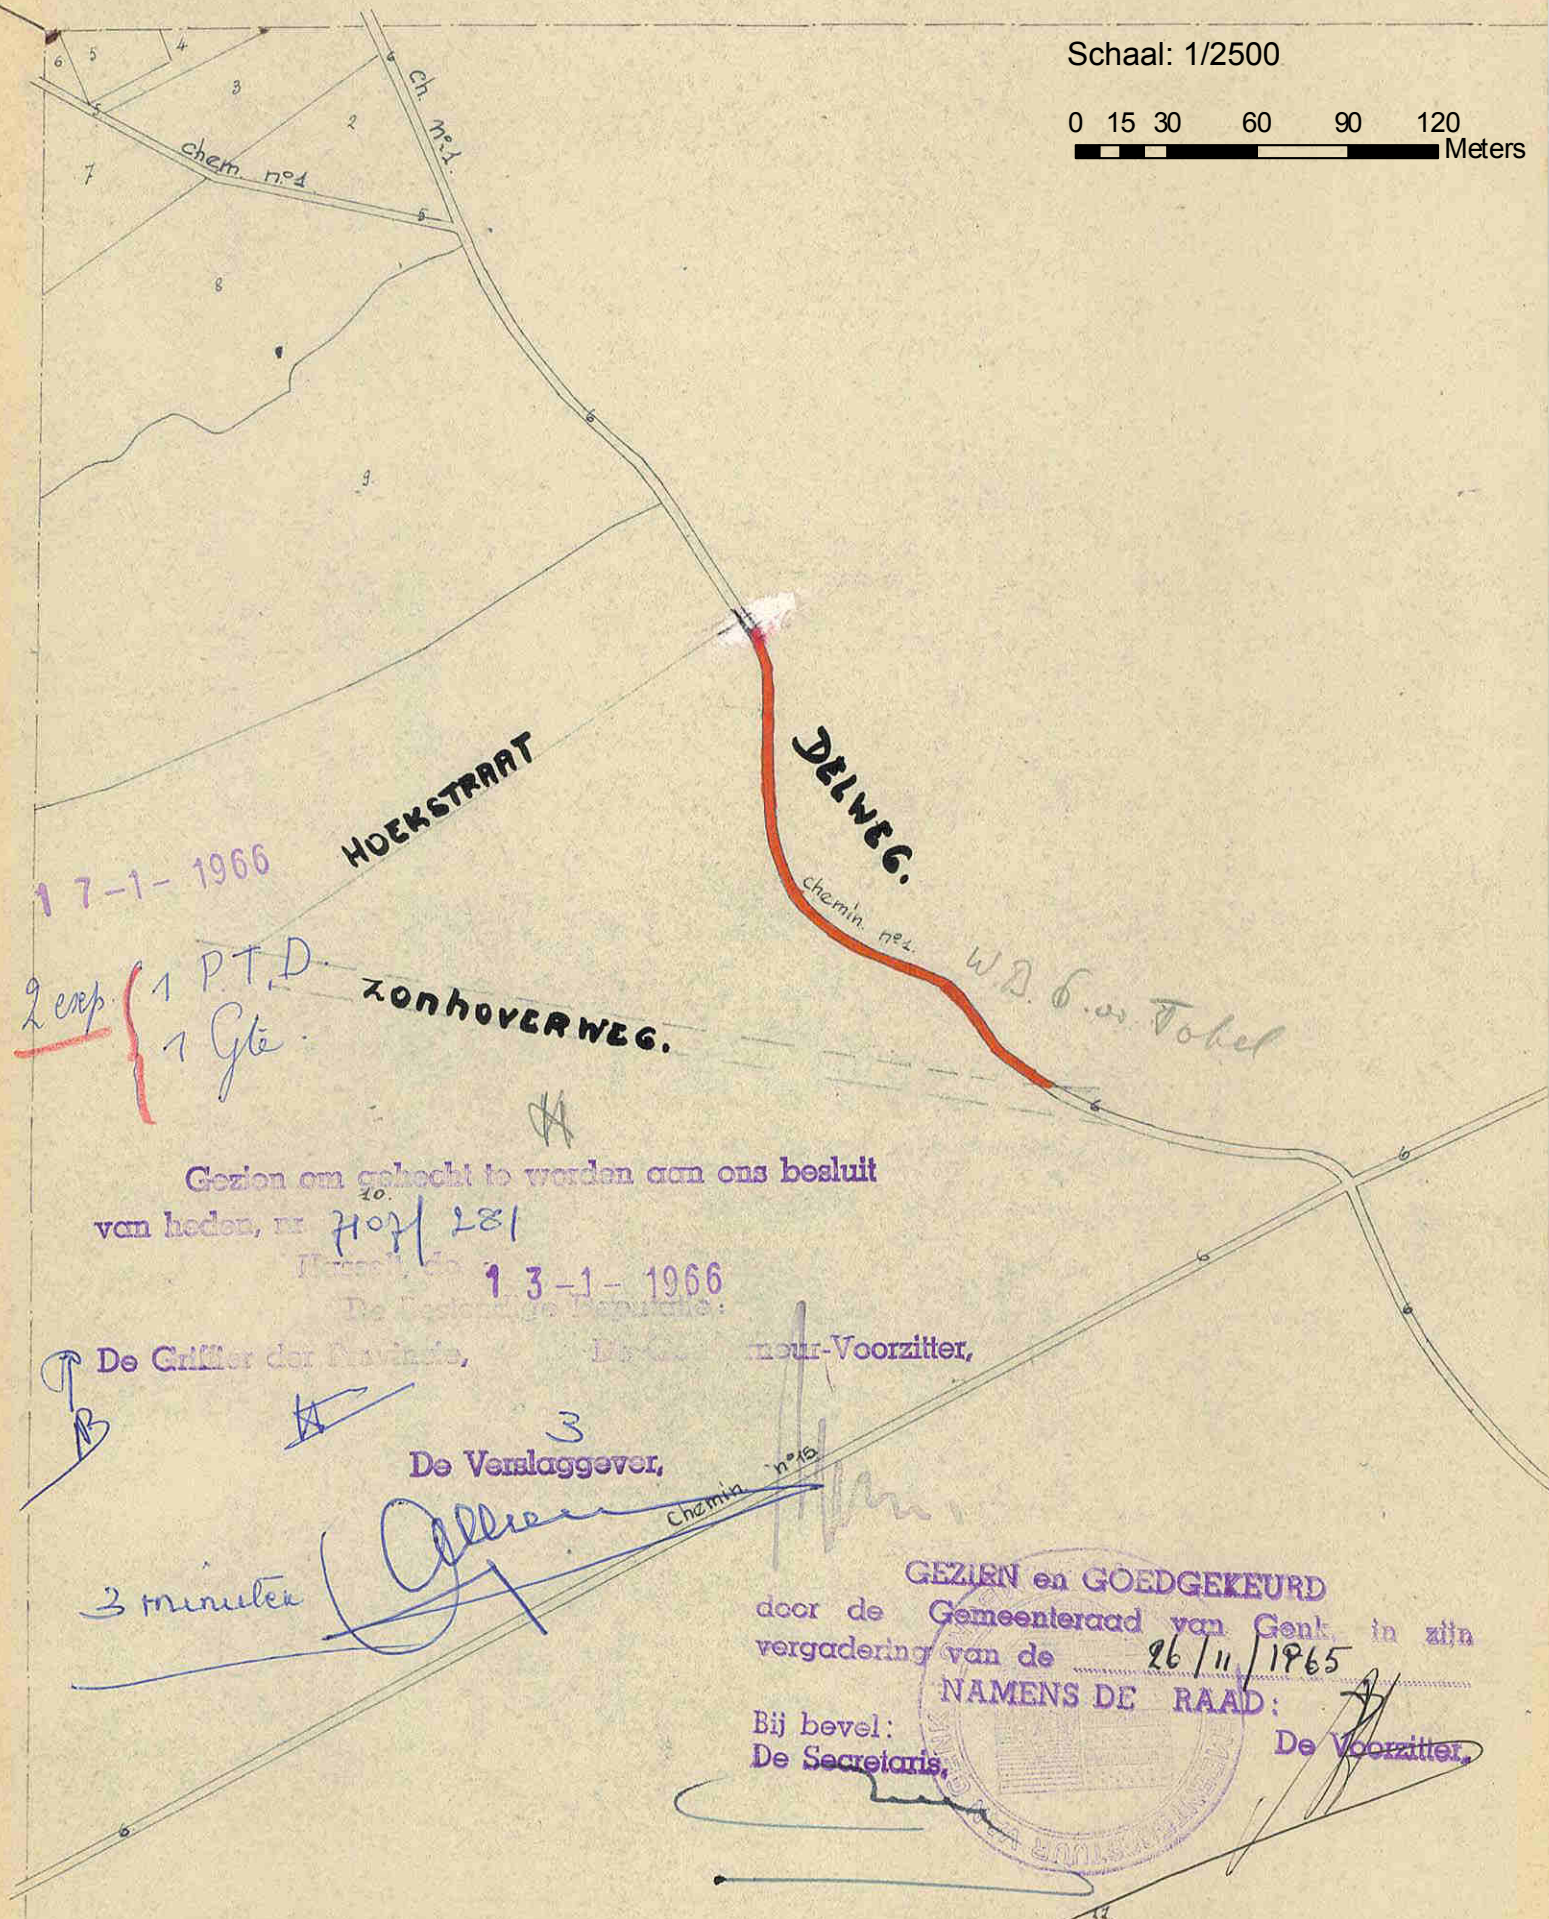

UITTREKSEL UIT DE ATLAS.