

PROVINCIAAL BESTUUR
VAN LIMBURG

4e AFDELING.

Aanw^r N^o ..7106/969

VOORWERP :

Genk

buurtweg Nr.6

ged.afschaffing

..... ~~BEILAGE~~

MINUUT

HASSELT,

DE BESTENDIGE DEPUTATIE

VAN DE PROVINCIERAAD VAN LIMBURG,

Gelet op de beraadslaging van de Gemeenteraad van GENK, d.d. 8 Juli 1955, waardoor een plan wordt aangenomen voor de gedeeltelijke afschaffing van de buurtweg Nr. 6 op het grondgebied van voornoemde gemeente;

Gelet op bedoeld plan, waarop de sectie weg, waarvan de afschaffing ontworpen wordt, bij middel van een rode kleur wordt aangeduid;

Gelet op het proces-verbaal van het onderzoek " de comodo et incommodo ", waaruit blijkt dat tegen het onderhavig ontwerp geen bezwaren of opmerkingen werden ingediend;

Gelet op het verslag van de Heer Hoofdingenieur-Directeur van de Provinciale Technische Dienst, d.d. 20 September 1955, Nr. 12407;

Gelet eveneens op het gunstig advies van het Bestuur voor Stedebouw in Limburg, d.d. 27 Januari 1956;

Gelet op artikel 76-7° der Gemeentewet alsmede op de wet van 1 Februari 1844;

Gehoord het verslag van de Heer *Knapen* Lid van het College;

IS VAN GEVOELEN :

dat voormelde beraadslaging van de Gemeenteraad van GENK, d.d. 8 Juli 1955 en het er aangehecht plan kunnen goedgekeurd worden.

Datum van opstelling : 9-2-1956

Datum der afgifte :
aan de Hr Afdelingsoverste : 9 d°
aan de Hr Griffier der Provincie : 9-
aan de Hr Gouverneur :
aan het Expeditiebureau :

Datum van verzending :

23 FEB 1956

Aanwezig de Heren :

Gouverneur, Voorzitter; Gruyters, Nartus
Claessen, Dr. Léonard; Reggers, Knapen, Leden
en Van Bockryck, Griffier der Provincie.

Hasselt, de 10 Februari 1956.

2 MINUTEN.

De Bestendige Deputatie,

De Griffier der Provincie,

De Verslaggever,

KONINKRIJK BELGIE

MINISTERIE VAN OPENBARE WERKEN
en van WEDEROPBOUW.

=====

BOUDEWIJN, KONING DER BELGEN,
Aan allen, tegenwoordigen en toekomenden, HEIL.

Gelet op de beslissing van de Gemeenteraad van GENK (provincie Limburg) gedagtekend 8 Juli 1955, waarbij een plan is aangenomen voor de afschaffing van een deel van de buurtweg nr.6;

Gelet op het bedoeld plan, waarop met rode tint het af te schaffen deel van bewuste buurtweg is aangeduid ;

Gelet op het getuigschrift, waaruit blijkt dat het bedoelde plan aan de formaliteiten van het bij de Wet voorgeschreven onderzoek is onderworpen ;

Gelet op de stukken van dat onderzoek ;

Gelet op het advies van de Bestendige Deputatie van de Provinciale Raad van Limburg van 20 Februari 1956.

Gelet op de wet van 10 April 1841 op de buurtwegen, gewijzigd bij de Wetten van 20 Mei 1863, 19 Maart 1866 en 9 Augustus 1948 ;

Gelet op de wet van 1 Februari 1844 en de politie der wegen gewijzigd bij de wetten van 15 Augustus 1897 en 28 Mei 1914 ;

Gelet op de gemeentewet , art. 76 ;

Op de voordracht van Onze Minister van Openbare Werken en van Wederopbouw ;

HEBBEN WIJ BESLOTEN EN BESLUITEN WIJ :

Artikel 1. - De voormelde beslissing, alsmede het hierbij gevoegd plan , worden goedgekeurd .

Artikel 2. - Onze Minister van Openbare Werken en van Wederopbouw is belast met de uitvoering van dit besluit.

Gegeven te BRUSSEL, de 20 - 3 - 1956 (get) *M. Baudouin*.

Van Koningswege :
De Minister van Openbare Werken
en van Wederopbouw
O. VANAUDENHOVE.

Voor eensluidend afschrift
De Inspecteur-Generaal,
(get) Onleesbaar.

Voor eensluidend afschrift
De Adjunct-Directeur,



M. b. n. om ... worden bij
het besluit van

nr. A 7041/62
Brussel, de 20-3-1956

De Minister van Openbare Werken
van Wederopbouw,

(9) C. Van Andenhove



VOOR EENSLUIDEND AFCHRIJF,
De Inspecteur-Gen. ad.

GEMEENTE GENK.

UITTREKSEL UIT HET ATLAS VAN BUURTWEGEN (sch/I/2500).

VOORSTEL TOT AFSCHAFFEN VAN BUURTWEG NR.6 OP
HET ZAVELPLEIN, SECTIE BEGREPEN TUSSEN DE BUURT-
WEGEN NR. 39 en NR. 151.


Breedte van de weg : 6m00.

GEZIEN EN GOEDGEKEURD


door den Gemeenteraad van Genk, in
zijn vergadering van den 8^e Juli 1955
NAMENS DEN RAAD.

Bij bevel : De Voorzitter,
De Secretaris, wv

W. Willems

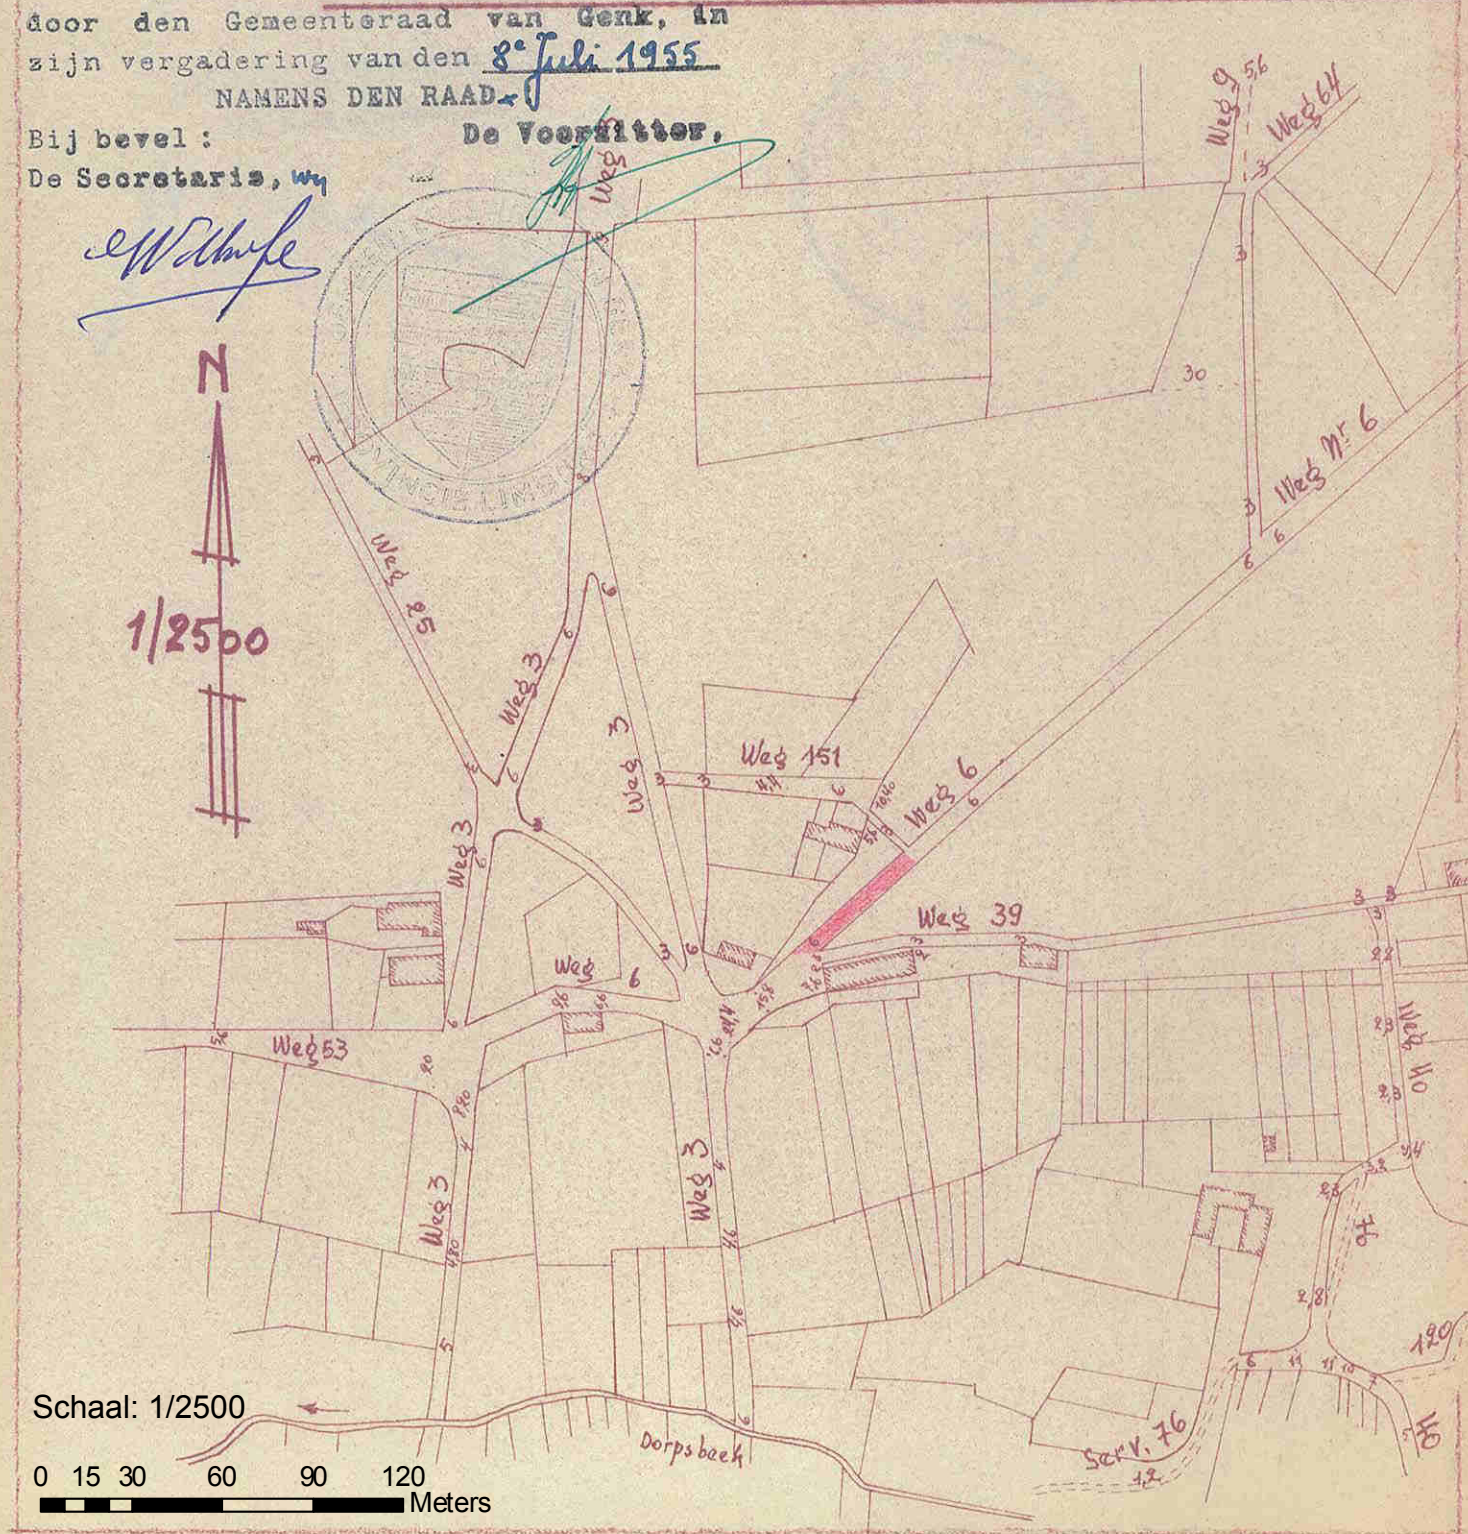

Schaal: 1/2500
0 15 30 60 90 120 Meters

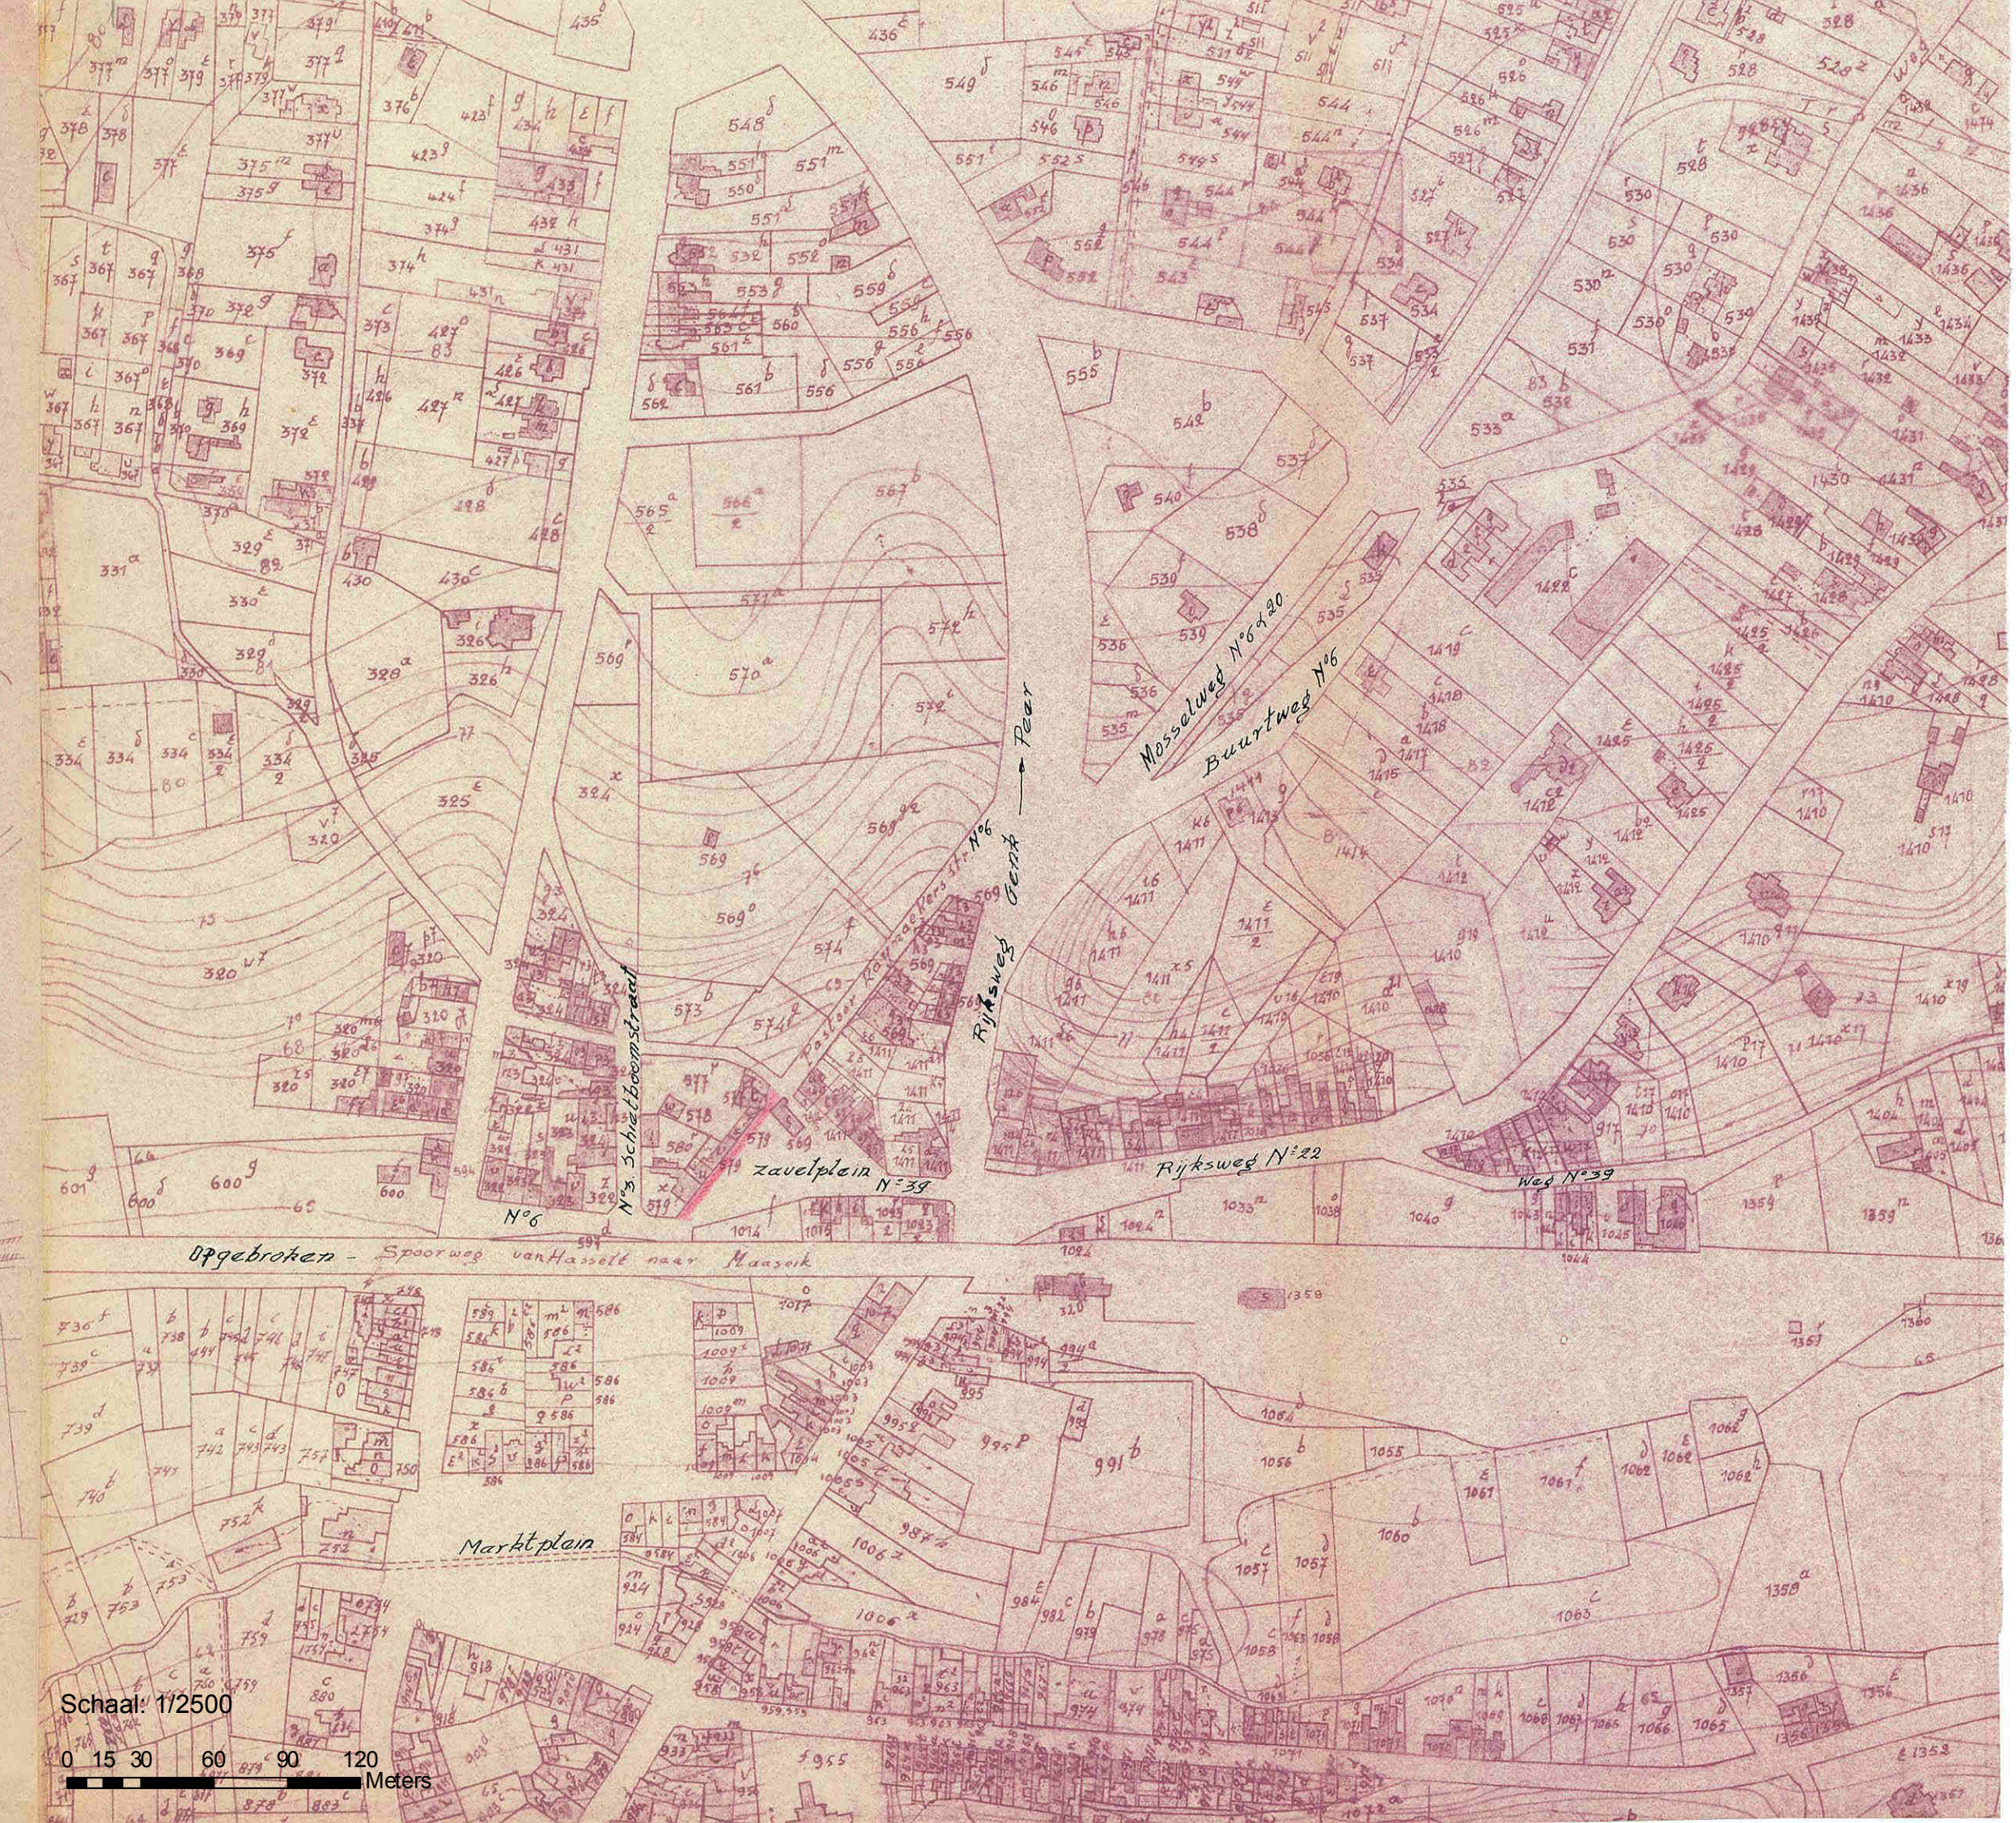

Schaal: 1/2500
0 15 30 60 90 120 Meters