



p r o v i n c i e Limburg

3de Directie Infrastructuur, Ruimtelijke Ordening en Leefmilieu

De Bestendige Deputatie van de Provincieraad van Limburg

Afdeling 3.1 Infrastructuur

Gelet op het besluit van de gemeenteraad van Bree dd. 24-08-1995 houdende het voorstel tot gedeeltelijke afschaffing van buurtweg nr. 35 en voetpad nr. 59 zoals aangeduid in gele kleur op het aan dit besluit gehechte uittreksel uit de atlas van de buurtwegen en houdende verlenging van buurtweg nr. 36 (eveneens een herlegging van buurtweg nr. 35) zoals aangeduid in rode kleur op het opmetingsplan van Houben en Essers dd. 11-04-1995;

Gelet op de wet van 10 april 1841 over de buurtwegen, inzonderheid artikel 28;

Overwegende dat tijdens het openbaar onderzoek van 12-06-1995 tot 28-06-1995 één bezwaarschrift werd ingediend door de buurtbewoners;

Overwegende dat dit bezwaar door de gemeenteraad ongegrond verklaard werd om reden dat de breedte van de uit te breiden buurtweg dezelfde is als de breedte van de af te schaffen gedeelten.

Gelet op het onderzoek door de afdeling 3.5 - Technische Wegendienst;

Gelet op de voorgelegde plannen :

- een uittreksel uit de atlas der buurtwegen;
- een opmetingsplan.

Gehoord het verslag van J.P. LAVIGNE, lid van het College;

Besluit:

Artikel 1.- De gedeelten van buurtweg nr. 35 en voetpad nr. 59 aangeduid in gele kleur op het uittreksel uit de atlas van de buurtwegen ZIJN AFGESCHAFT EN ONTTROKKEN AAN HET OPENBAAR DOMEIN en buurtweg nr. 35 wordt verlegd zoals aangeduid in rode kleur op het opmetingsplan van Houben en Essers dd. 11-04-1995.

Artikel 2.- Overeenkomstig artikel 29 van de wet van 10 april 1841 over de buurtwegen kan de gemeenteraad, na schatting door een deskundige, beslissen tot verkoop van de aan het openbaar domein onttrokken gronden, of tot het vorderen, vanwege de eigenaars van de gronden, van de meerwaarde die voor hen ontstaat ten gevolge van deze afschaffing en onttrekking aan het openbaar domein.

Kenmerk
023.01.20/1338
Dossier
841.1/720.04.01
Bijlagen

Artikel 3.- Overeenkomstig artikel 28, derde lid van de bovenvermelde wet over de buurtwegen is het College van Burgemeester en Schepenen belast met de bekendmaking van dit besluit.

De gemeente en de belanghebbende derden kunnen, binnen 15 dagen te rekenen vanaf de eerste dag van de bekendmaking, een beroep instellen tegen dit besluit. Het beroep moet worden gericht aan de Gouverneur van de provincie Limburg, die het beroepschrift en het volledig dossier voor verder gevolg zal doorzenden aan de gemeenschapsminister van Openbare Werken, Ruimtelijke Ordening en Binnenlandse Aangelegenheden, Galileilaan 5, bus 4 te 1030 Brussel.

Door het indienen van een beroep wordt onderhavige beslissing opgeschort.

Artikel 4.- Het uittreksel uit de atlas van de buurtwegen en het opmetingsplan worden als een integrerend deel gehecht aan dit besluit.

Artikel 5.- Deze beslissing tot verlegging van bovenvermelde buurtweg ontheft de aanvrager niet tot het bekomen van alle andere vereiste toelatingen en vergunningen, inzonderheid de bouwvergunning. Indien een vereiste toelating of vergunning wordt geweigerd, dan zal de aanvrager de voortijdige gerealiseerde verlegging op zijn kosten ongedaan maken volgens de aanwijzingen van de afdeling 3.5 - Technische Wegendienst.

Artikel 6.- Dit besluit wordt ter kennisneming gestuurd aan het College van Burgemeester en Schepenen van de stad Bree

Aanwezig: Gouverneur-Voorzitter; Dufaux, Schiepers, mevrouw Brepoels, Sleypen, Lavigne, Vrijs, Leden; Martens, Provinciegriffier

Hasselt,

12 OKT. 1995

De Verslaggever,
(3)

De Provinciegriffier,

Nota : 1

Minuut : 4

Afschriften : 2 x 1 besluit

2 x 2 plannen

1 zendbrief

Kenmerk

023.01.20/1338

Dossier

841.1/720.04.01

Bijlagen

De Gouverneur-Voorzitter,

19 OKT. 1995

1 exemplaar gemeente

PROVINCIE LIMBURG

3de Directie - afdeling 3.1 - sectie 3.1.2

Gezien om gehecht te worden aan het besluit van
heden, kenmerk: 023.01.20/1338

dossier: 841.1/720.04.01

Hasselt,

12 OKT. 1995

Namens de Bestendige Deputatie:

De Verslaggever,

(3)



De Provinciegriffier,



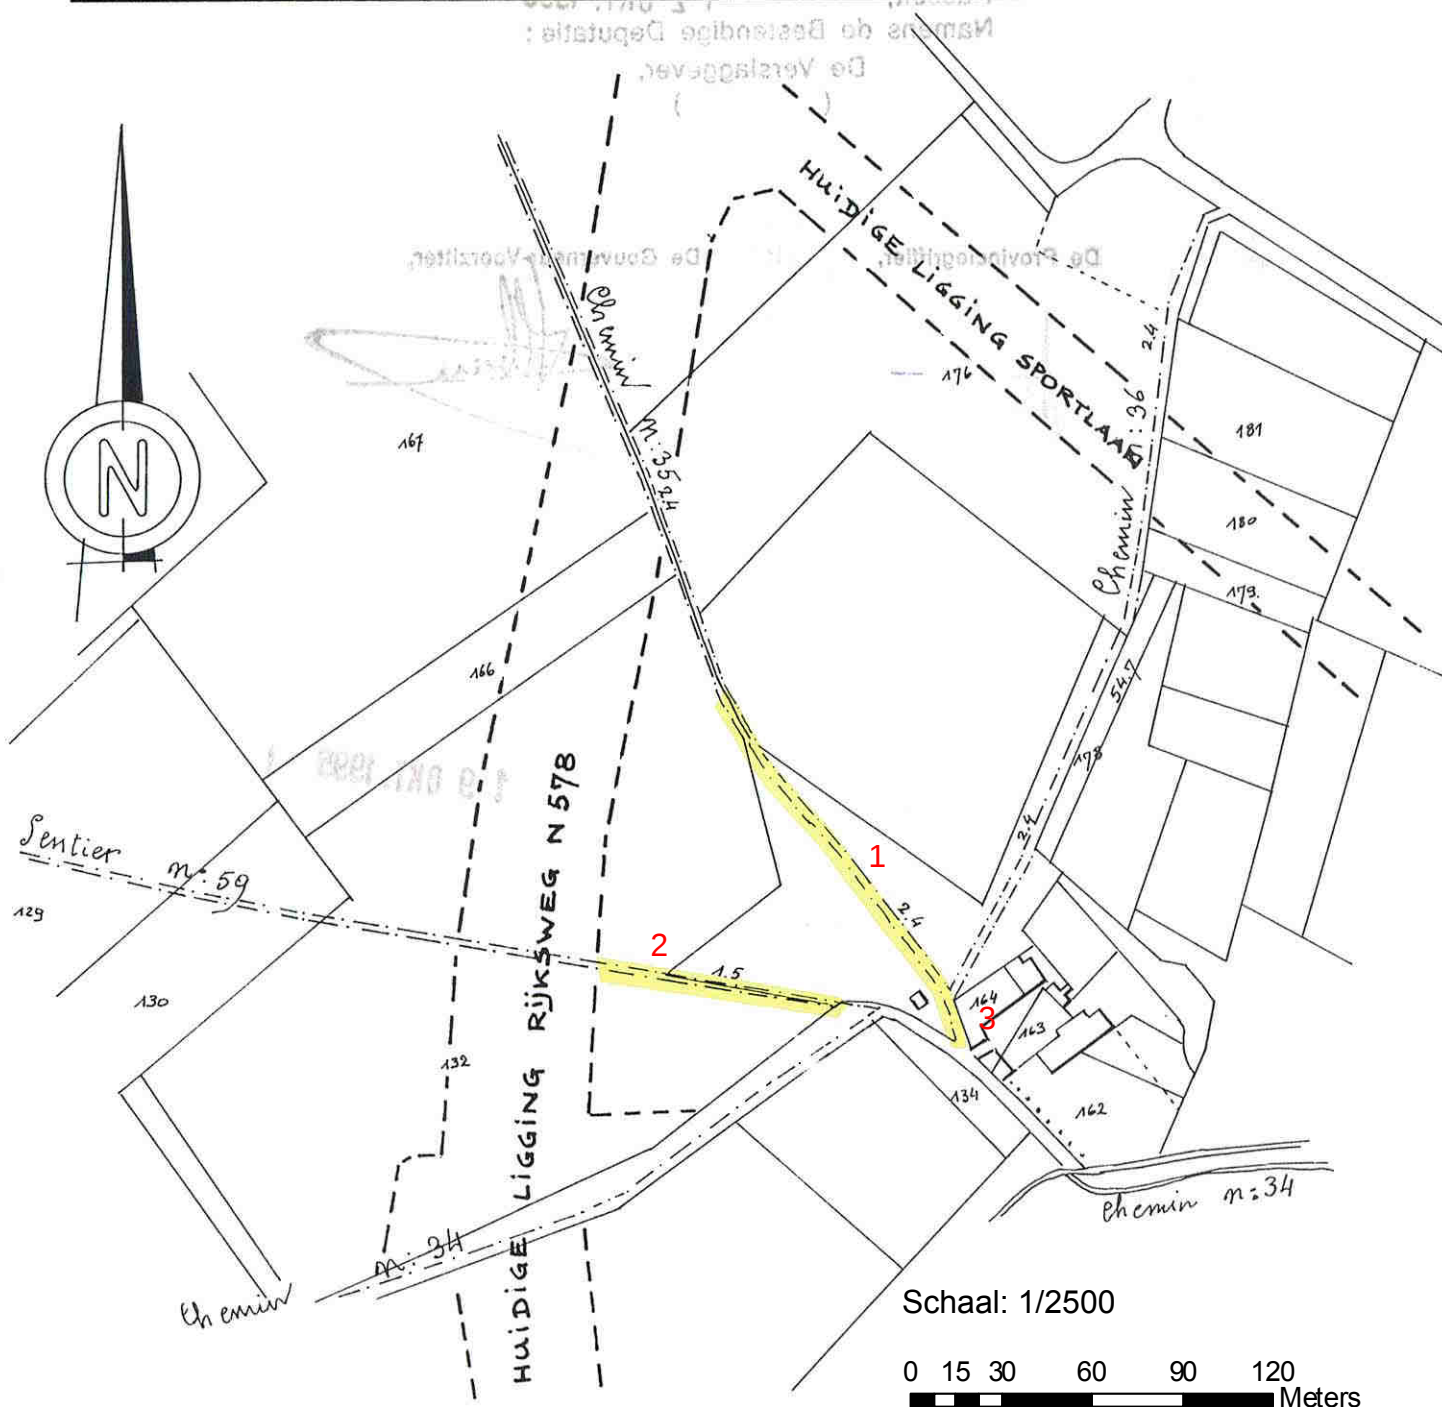
De Gouverneur-Voorzitter,



STAD BREE 2^e Afd.

Sectie A

UITTREKSEL VAN DE ATLAS DER BUURTWEGEN



SCHAAL: 1/2500

Bree, 11-4-1995
Aangepast:

Dossier 9869/95

Voor eensluidend afschrift
De beëdigde Landmeter-expert

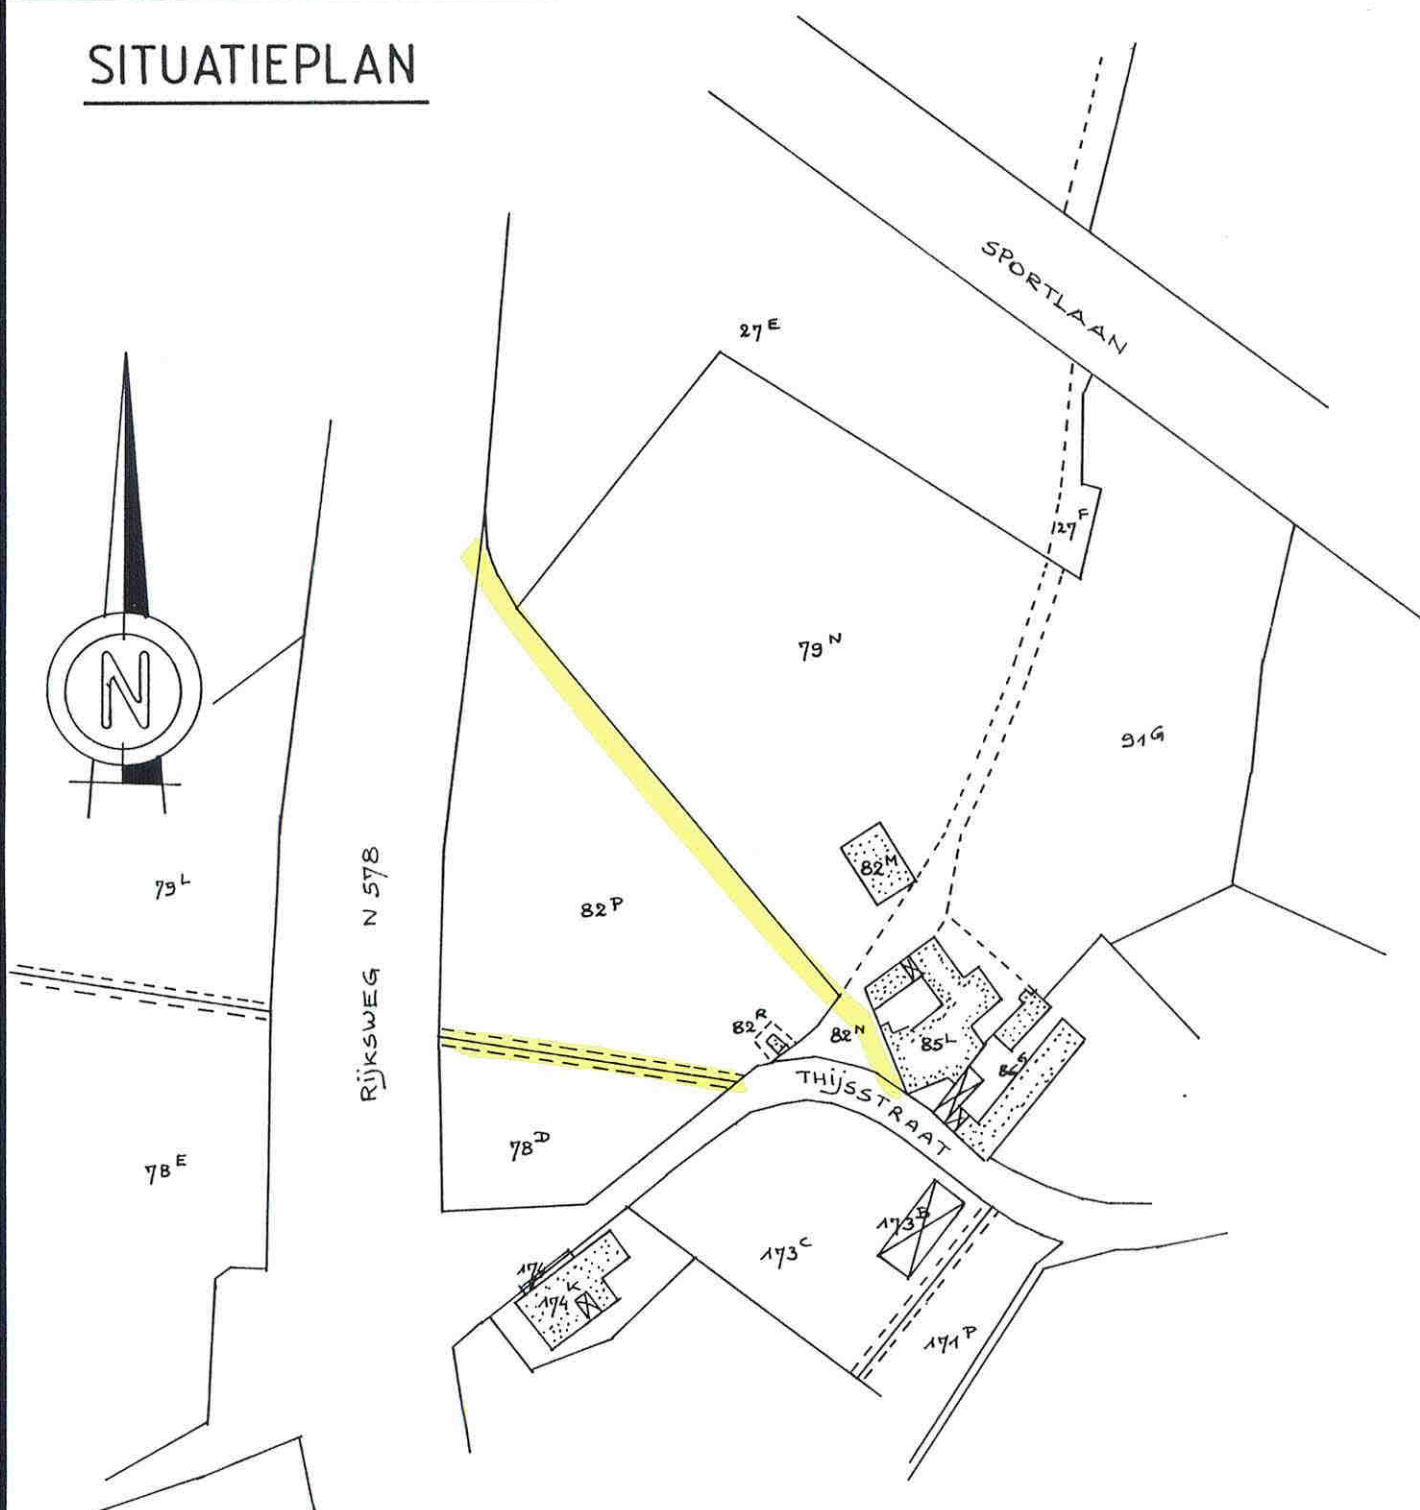

E. Essers

LHE
Landmeters
Houben & Essers
Gerdingerspoort 6
3960 Bree
Tel. 089/46.42.42
Fax. 089/47.30.30

STAD BREE 2^e Afd.

Sectie A

SITUATIEPLAN



SCHAAL: 1/2000

Schaal: 1/2000

Bree,
Aangepast:

0 15 30 60 90 120
Meters

Dossier 9869/95

LHE
Landmeters
Houben & Essers
Gerdingerpoort 6
3960 Bree
Tel. 089/46.42.42
Fax. 089/47.30.30

STAD BREE 2de AFDELING

Sectie A, DELEN VAN VOETPAD NR. 59 EN VAN BUURTWEGEN NRS. 35 en 36

LEESWIJZER:

Op te heffen deel van Voetpad nr. 59

Op te heffen deel van Buurtweg nr. 35

Te vestigen uitbreiding van Buurtweg nr. 36



BOOM
GEBOUW
DRAADAFSLUITING
BETONBOORDJE
LOODS

1 exemplaar gemeente

PROVINCIE LIMBURG

3de Directie - afdeling 3.1 - sectie 3.1.2

Gezien om gehecht te worden aan het besluit van heden, kenmerk: 023.01.20/1338

dossier: 841.1/20-4-91

Hasselt, 12 OKT. 1995

Namens de Bestendige Deputatie:

De Verslaggever,

(3)

De Provinciegriffier,

De Gouverneur-Voorzitter,

19 OKT. 1995

Schaal: 1/500

0 2,5 5 10 15 20 Meters

SCHAAL : 1/500

Bree : 11/04/1995

Dossier : 9869/B/1995

De beëdigde Landmeter-Expert

LHE

Landmeters

Houben & Essers

Gerdingerspoort 6

3960 Bree

Tel. 089/46.42.42

Fax. 089/47.30.30

E. Essers

