



Provincie Limburg

3de Directie - Afdeling 5

Technische Aangelegenheden

22-08-1986

(5 afschriften maken a.u.b.)

2 PTD.
2 fte
1 domein

Minuut

AFSCHAFFING VAN BUURTWEGEN

DE BESTENDIGE DEPUTATIE VAN DE PROVINCIERAAD VAN LIMBURG

Kenmerk: 305 1/5193

Dossier: 841.1/4090

Datum:

Bijlagen: 3

Gelet op de beslissing van de Gemeenteraad van Bree
dd. 26.06.86, waarbij voorgesteld wordt over te gaan tot de afschaffing van

de weg nr. 29
aangeduid in gele kleur op de aan onderhavig besluit gehechte plannen;

Gelet op de toepasselijke reglementering, nl. de Wet van 10 april 1841 over de buurtwegen, inzonderheid op artikel 28;

Gelet op het Proces-Verbaal van sluiting van het openbaar onderzoek «de commodo et incommodo», waaruit blijkt dat geen bezwaren of opmerkingen werden ingediend ~~(1)~~

~~Overwegende dat de bezwaren werden weerlegd in bovengenoemd gemeenteraadsbesluit; (1)~~

Gelet op het gunstig advies van de Hoofdingenieur-Directeur van de Provinciale Technische Wegendienst, dd. 06.08.86, nr. 0270/841.1/2532/1986;

Gehoord het verslag van Mevr. Houben-Bertrand, Lid van ons College;

BESLUIT:

Artikel 1. - De schik van de weg nr. 29,
aangeduid in gele kleur op de aan onderhavig besluit gehechte plannen IS-ZHN ~~(1)~~
AFGESCHAFT EN ONTTROKKEN AAN HET OPENBAAR DOMEIN.

Overeenkomstig artikel 29 van bovengenoemde Wet over de buurtwegen kan de gemeenteraad, na schatting door een deskundige, beslissing tot verkoop van de aan het openbaar domein onttrokken gronden, of tot het vorderen, vanwege de eigenaars van de gronden, van de meerwaarde die voor hen ontstaat tengevolge van deze afschaffing en onttrekking aan het openbaar domein.

Artikel 2. - Het College van Burgemeester en Schepenen is belast met de bekendmaking van onderhavig besluit overeenkomstig de bepalingen van artikel 28, derde lid, van bovengenoemde Wet van 10.04.1841.

De Gemeente en de belanghebbende derden kunnen, binnen de 15 dagen te rekenen vanaf de eerste dag van de bekendmaking, beroep instellen tegen onderhavig besluit. Het beroep moet worden gericht aan de Gouverneur van de Provincie Limburg, die het beroepschrift en het volledig dossier voor verder gevolg zal doorzenden aan het
Huis van de Vlaamse Gemeenschap - A.R.O.L. - Belliardstraat 14-18

Door het indienen van beroep wordt onderhavige beslissing opgeschorst. 1040 Brussel

Artikel 3. - Onderhavig besluit zal voor verder gevolg worden gezonden:

- aan het College van Burgemeester en Schepenen van de belanghebbende gemeente;
- aan de Hoofdingenieur-Directeur van de Provinciale Technische Weggendienst.

Hasselt,

21-08-1986

Aanwezig: Gouverneur, Voorzitter; Mannaerts,
Mevrouw Houben-Bertrand, Martin,
~~Dufaux~~, Swennen, ~~Neven~~, Leden
en Martens, Provinciegriffier.

Namens de Bestendige Deputatie:

(6 minuten)

De Griffier der Provincie,

De Gouverneur-Voorzitter,

(4)
De Verslaggever,

h

PROVINCIEBESTUUR VAN LIMBURG
IIIde DIRECTIE - 5de AFDELING A

Artien om goedgekeurd te worden aan het beslo.
van heten, nr 205.1/5793-841.1/79.0
Hasselt, de

21-08-1986
De Beslissende Deputatie:

De Griffier der Provincie, De Gouverneur-Voorzitt.

(4)
De Verantwoordelijke,

[Handwritten signature]

22-08-1986

10x gte / (in
10x pwt / doner)

Gemeente BREE 2 Afd.

Sectie A "De Pas"

VITTEKSEL UIT ATLAS 'BUURTWEGEN'.

Deel van Buurtweg Nr. 39.



SCHAAL: 1/2.500 BREE, 03-06-1985

VOOR EENSLUIDEND AFSCHRIFT


De beëdigde Meetkundige-
Schatter van Onroerende Goederen

E. ESSERS

Schaal: 1/2500

0 15 30 60 90 120
Meters

Doss. 6318/85

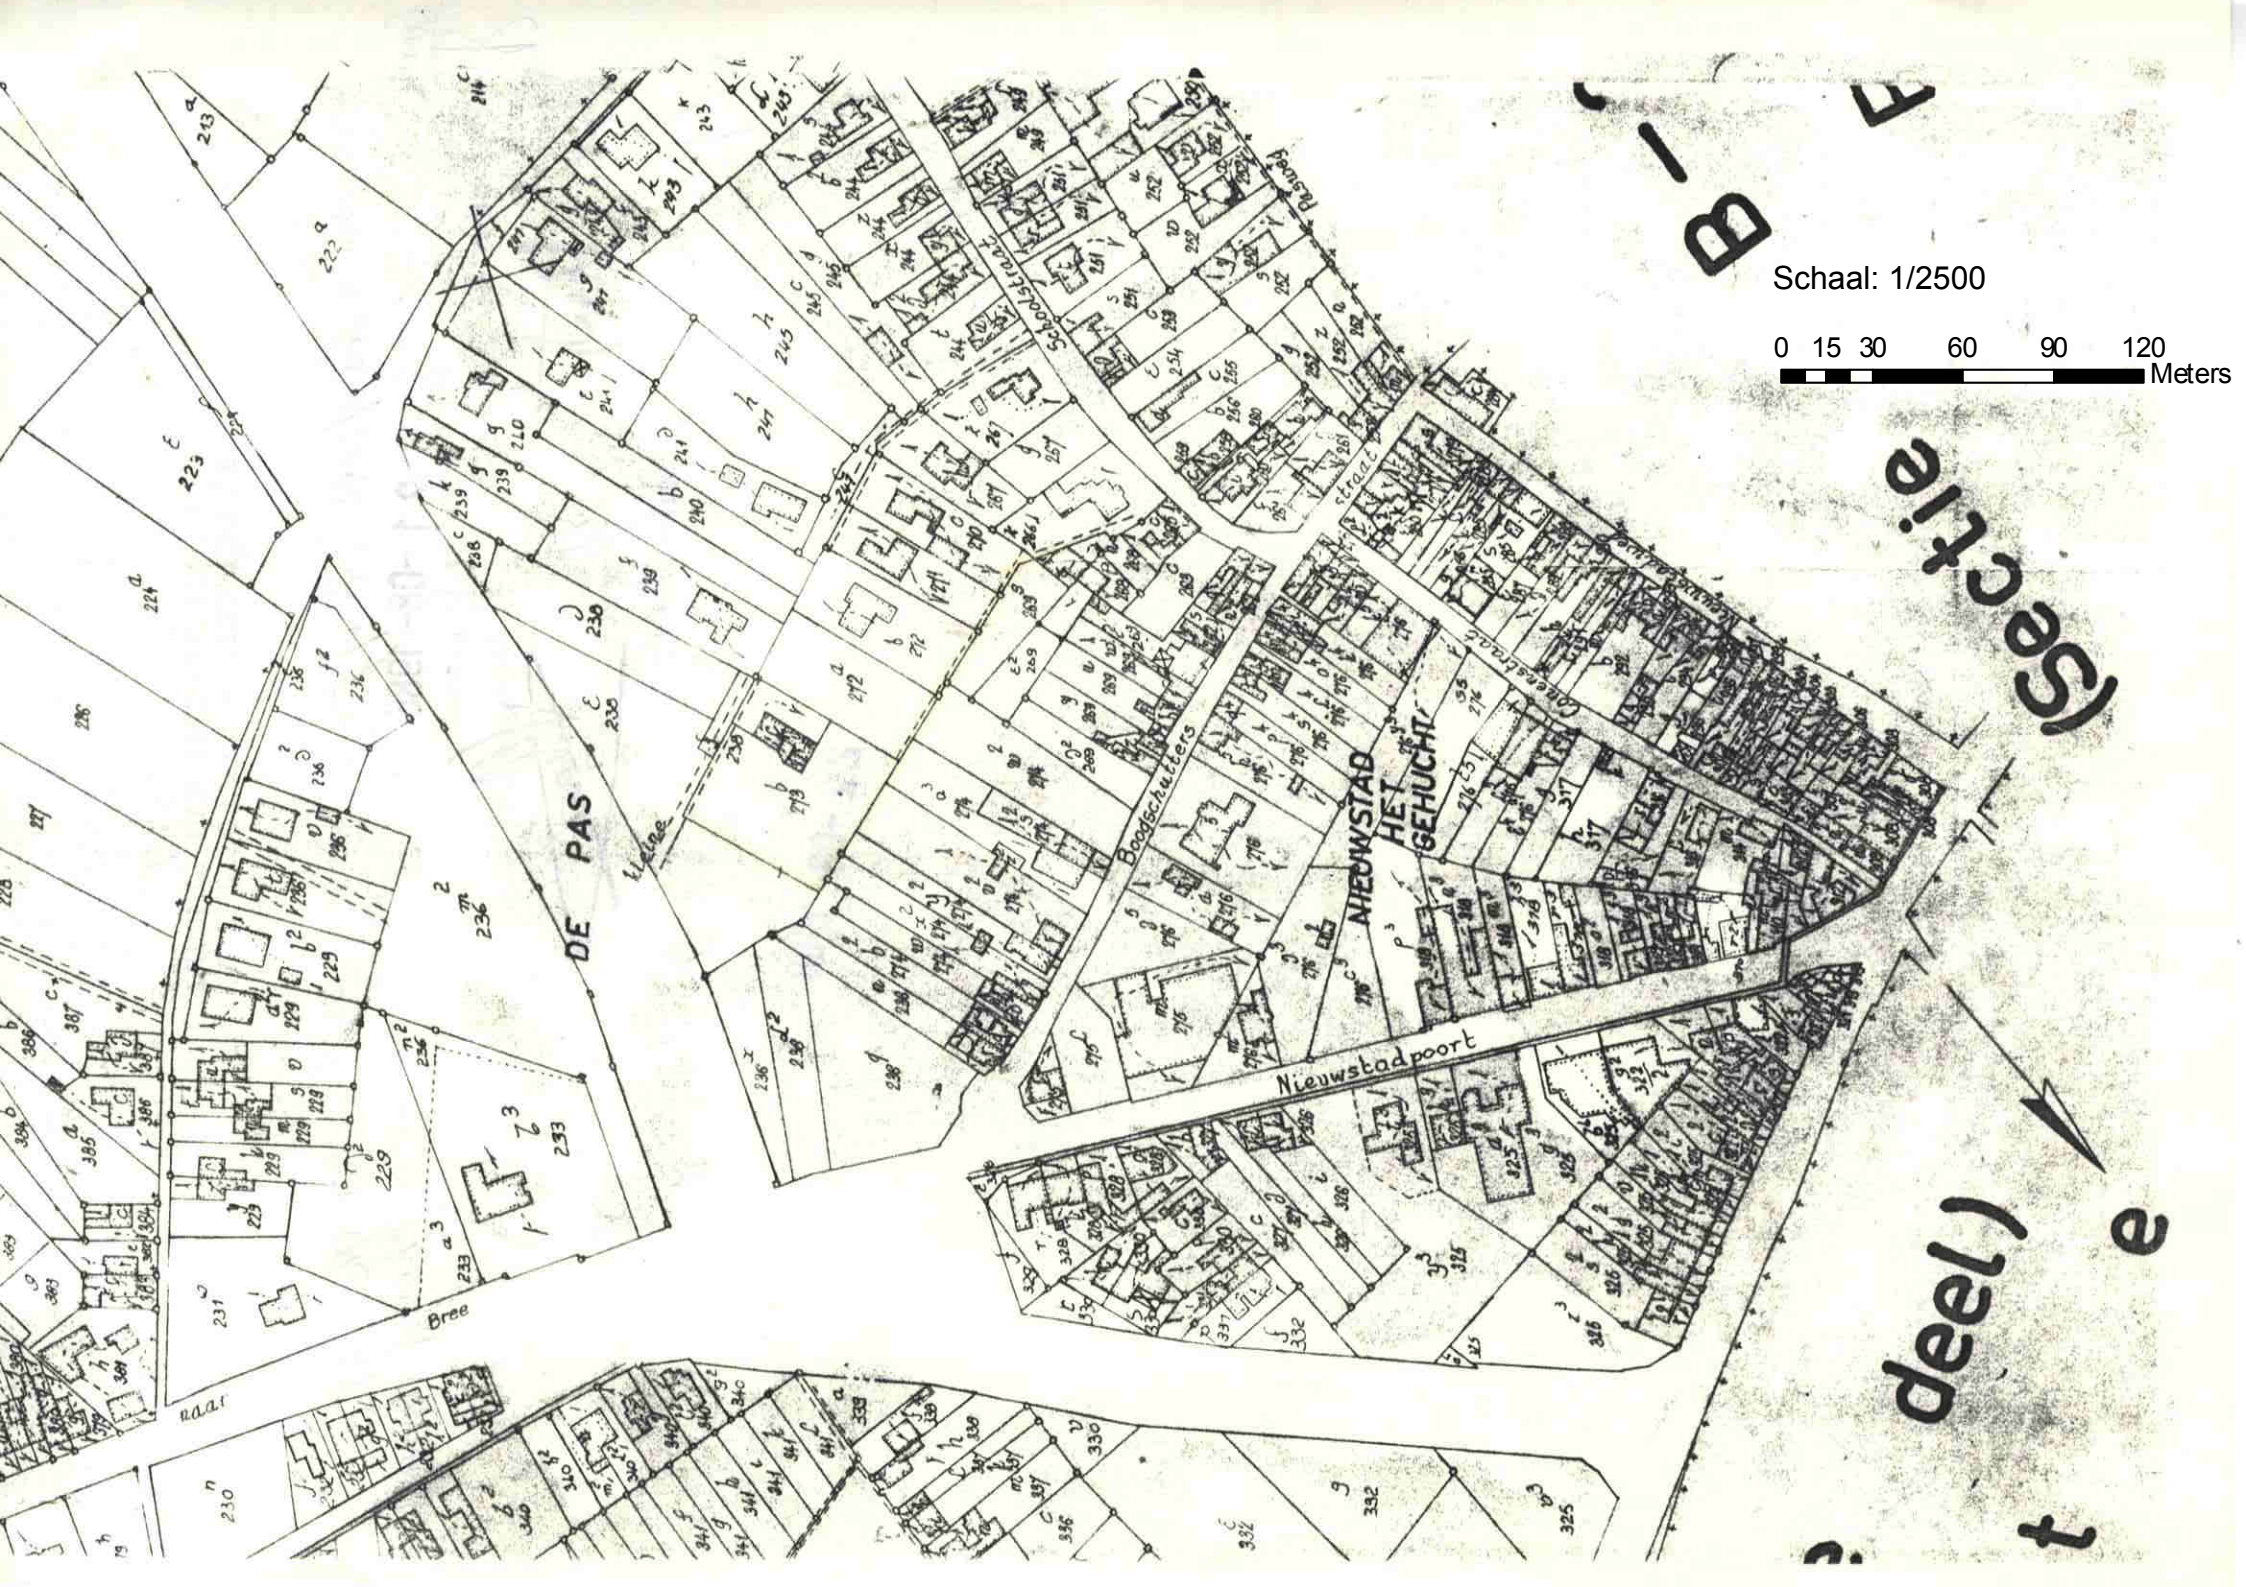

Schaal: 1/2500



Geestie

deel

e

Gemeente BREE 2 Afd.


Sectie A "De Pas,"

SITUATIE TEKENING

Deel van Buurtweg Nr. 39.

LEESWIJZER:

-  TE BEHOUDEN DEEL VAN BUURTWEG Nr. 39
-  AF TE SCHAFFENDEEL VAN BUURTWEG Nr. 39.

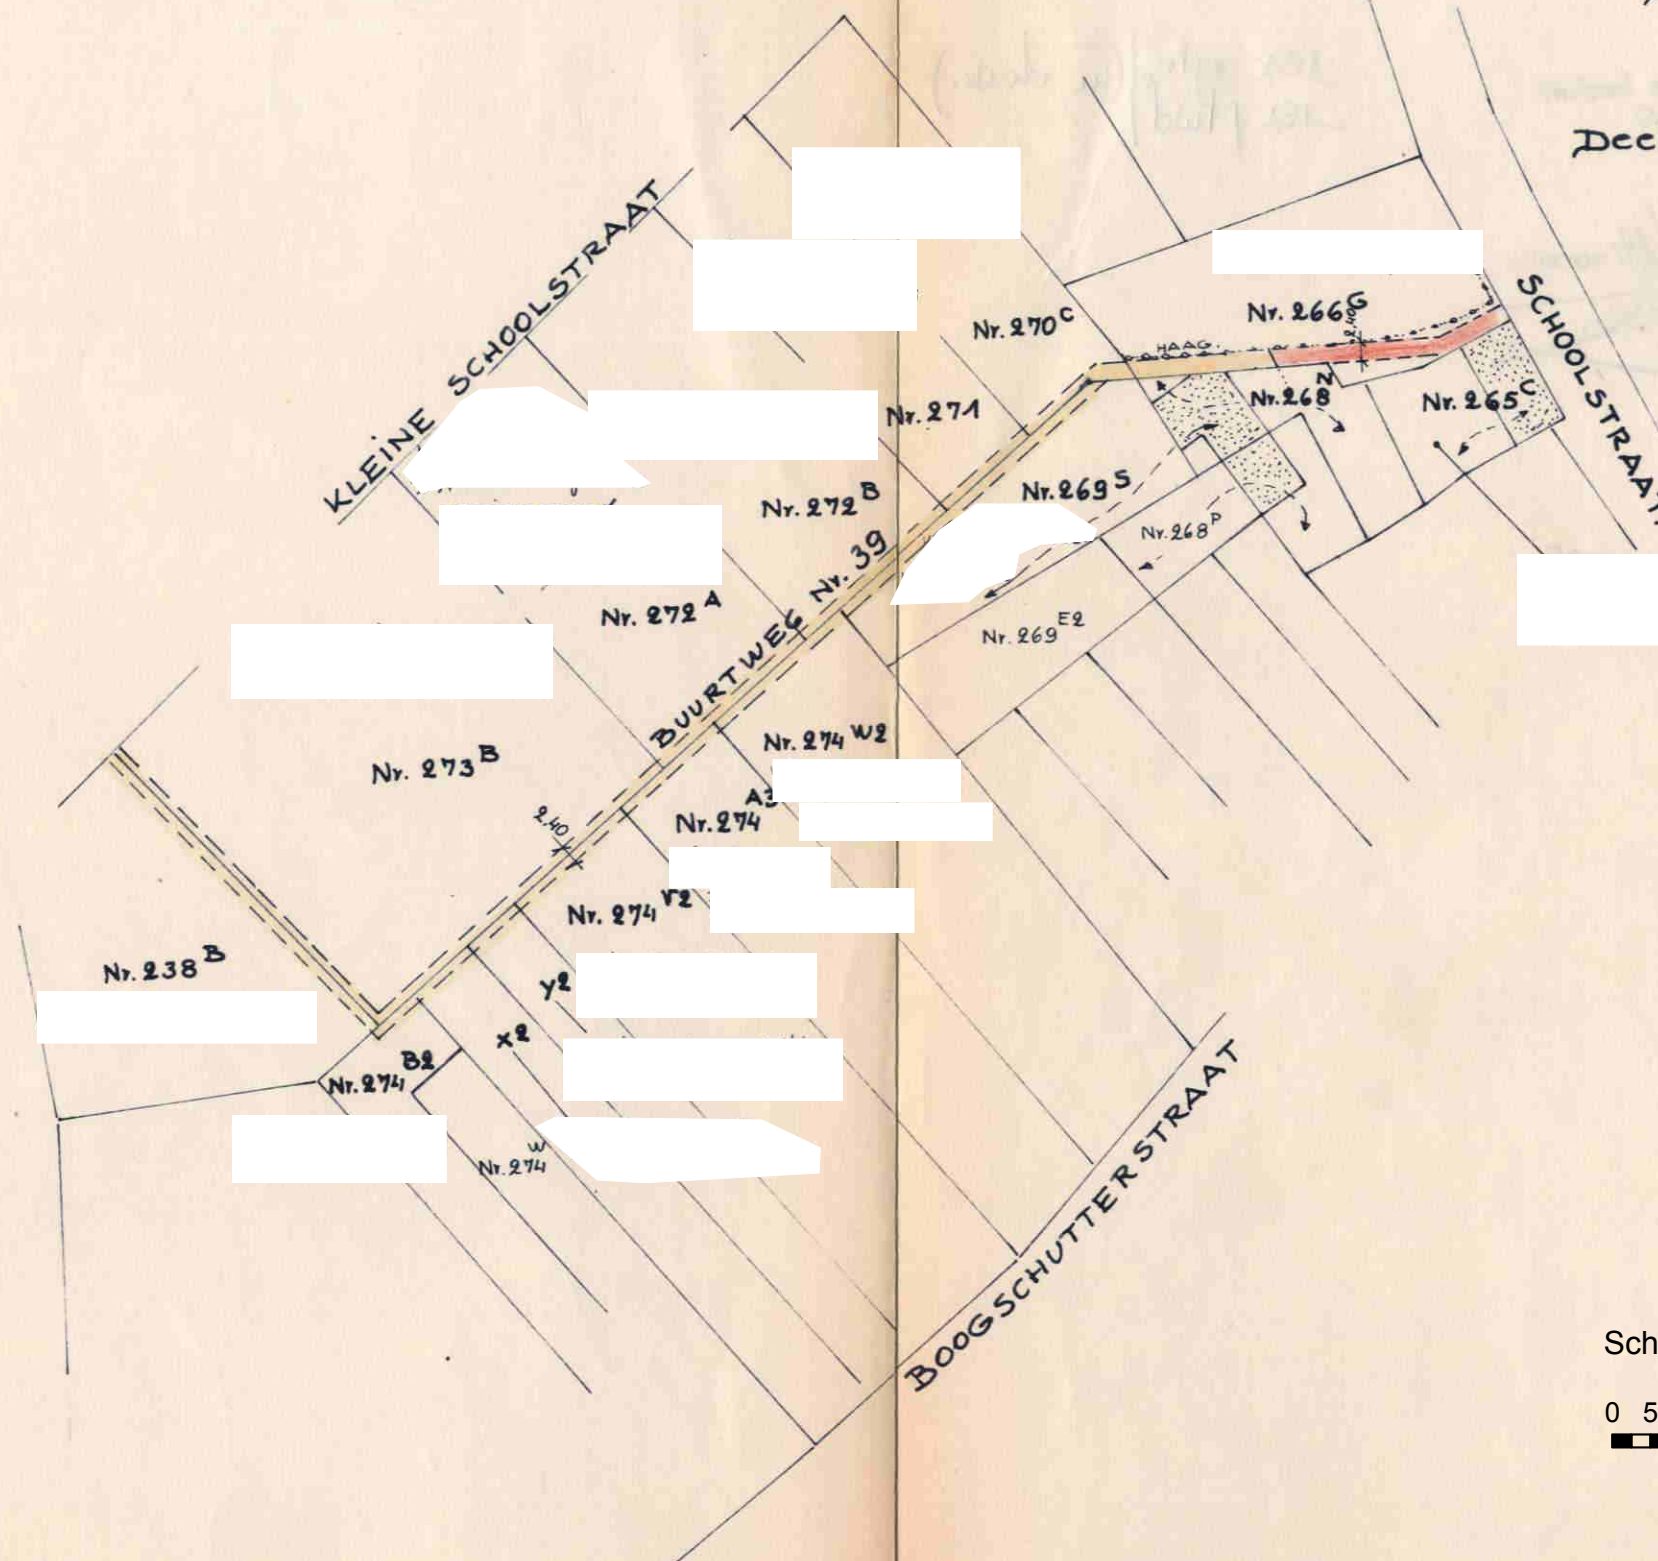

Schaal: 1/1000

0 5 10 20 30 40
Meters

SCHAAL: 1/1.000

BREE, 03-06-1985

LANDMETERSBUREEL
HOUBEN & ESSERS
Gerdingerpoort, 6
3690 BREE
Tel. 011/46.42.42

De beëdigde Meetkundige
Schatter van Onroerende Goederen
E. ESSERS

