

PROVINCIAAL BESTUUR
VAN LIMBURG

4^e AFDELING.

Aanw^r N^o 7.106/1353

VOORWERP :

Hasselt

Weg Nr. 13
Biesenstraat
Ged. afschaffing

..... BIJLAGE

MINUUT

HASSELT.

DE BESTENDIGE DEPUTATIE
VAN DE PROVINCIERAAD VAN LIMBURG,

Gelet op de beraadslaging van de Gemeenteraad van HAS-
SELT, d.d. 13 December 1952, waardoor een plan wordt aan-
genomen voor de gedeeltelijke afschaffing van de buurt-
weg Nr. 13 " Biezenstraat " genaamd;

Gelet op bedoeld plan, waarop de af te schaffen sectie
straat bij middel ener roze tint is aangeduid;

Gelet op het proces-verbaal van onderzoek " de commodo
et incommodo ", waaruit blijkt dat tegen het onderhavig
ontwerp geen bezwaren noch opmerkingen werden ingediend;
Gelet op het gunstig advies van de Heren Hoofdingenieur-
Directeur van de Provinciale Technische Dienst, d.d. 7
Januari 1953, Nr. 153, en van het Bestuur voor Stedebouw
in Limburg, d.d. 27 Februari 1953, Nr. I/058/7;

Gelet op artikel 76-7^o der Gemeentewet alsmede op de
wet van 1 Februari 1844;

Gehoord het verslag van de Heer *Henrotte*, Lid van het
College;

IS VAN GEVOELEN :

dat voormelde beraadslaging, met het eraangehecht plan,
kan goedgekeurd worden.

Aanwezige Heren: Voorzitter; Gruyters, Boes,
Dr. Bollen, Henrotte, *[handwritten]*, Claessen,
Leden en Van Beckryck, Griffier der Provincie.

Hasselt, de 16 Maart 1953.
De Griffier der Provincie, De Bestendige Deputatie,

Datum van opstelling: 5-3-1953

Datum der afgifte: aan de Hr Afdelingsoverste: 5 d^o

aan de Hr Griffier der Provincie:

aan de Hr Gouverneur:

aan het Expeditiebureau:

Datum van verzending:

31 MAART 1953

De Verslaggever,

KONINKRIJK BELGIE

ROYAUME DE BELGIQUE

MINISTERIE VAN OPENBARE WERKEN
EN VAN WEDEROPBOUWMINISTÈRE DES TRAVAUX PUBLICS ET
DE LA RECONSTRUCTION

22 AUG 1953

BOUDEWIJN, KONING DER BELGEN,

BAUDOUIN, ROI DES BELGES,

Aan allen, tegenwoordigen en toekomstenden
HEIL.

A tous, présents et à venir, SALUT

Gelet op de beslissing van
de Gemeenteraad van HASSELT (provin-
cie Limburg) gedagtekend 13 December
1952 waarbij een plan is aangenomen
voor de afschaffing van een deel van
de buurtweg nr 13 (Biezemstraat);

Vu la délibération du
conseil communal de HASSELT (pro-
vince de Limbourg) du 13 décembre
1952 adoptant un plan pour la sup-
pression d'une partie du chemin vi-
cinal n° 13 (Biezemstraat);

Gelet op het bedoeld plan, waar-
op met een rode tint het af te schaf-
fen deel van bewuste buurtweg is aan-
geduid;

Vu le plan dont il s'agit, in-
diquant par une teinte rouge la
partie à supprimer dudit chemin
vicinal;

Gelet op het getuigschrift waar-
uit blijkt dat het bedoeld plan aan
de formaliteiten van het bij de wet
voorgeschreven onderzoek werd onderwor-
pen;

Vu le certificat constatant
que ledit plan a été soumis aux
formalités d'enquête prescrites
par la loi;

Gelet op de stukken van dit onder-
zoek;

Vu les pièces de cette enquê-
te;

Gelet op het advies van de Besten-
dige Deputatie van de Provinciale Raad
van Limburg van 16 Maart 1953;

Vu l'avis de la Députation
permanente du Conseil provincial du
Limbourg du 16 mars 1953;

Gelet op de wet van 1 Februari
1844 op de politie der wegen, gewijzigd
bij de wetten van 15 Augustus 1897, 28
Mei 1914 en 9 Augustus 1948;

Vu la loi du 1er février 1844
sur la police de la voirie, modi-
fiée par les lois des 15 août 1897,
28 mai 1914 et 9 août 1948;

Gelet op de gemeentewet, art. 76;

Vu la loi communale, art. 76;



Handwritten signature

ROYAUME DE BELGIQUE

KONINKRIJK BELGIË

MINISTÈRE DES TRAVAUX PUBLICS ET
DE LA RECONSTRUCTION
Op de voordracht van onze Mi-
nister van Openbare Werken en van
Wederopbouw,

MINISTÈRE VAN OPENBARE WERKEN
EN VAN WEDEROPBOUW
Sur la proposition de Notre
Ministre des Travaux Publics et de
la Reconstruction,


HEBBERN WIJ BESLOTEN EN BESLUITEN WIJ :

NOUS AVONS ARRÊTÉ ET ARRÊTONS :


Artikel 1.- De voormelde beslissing,
alsmede het hierbij gevoegd plan, wor-
den goedgekeurd.

Article 1er.- La délibération sus-
mentionnée est approuvée, ainsi que
le plan ci-annexé.

Art. 2.- Onze Minister van Openbare
Werken en van Wederopbouw is belast met
de uitvoering van dit besluit.

Art. 2.- Notre Ministre des Tra-
vaux Publics et de la Reconstruc-
tion est chargé de l'exécution du
présent arrêté.

Gegeven te Brussel, de 20-7-1953

Donné à Bruxelles, le 29-7-1953

s. Baudouin

VAN KONINGSWEGE :

De Minister van Openbare Werken
en van Wederopbouw,

PAR LE ROI :

Le Ministre des Travaux Publics
et de la Reconstruction,

O. BEHOEGNE



VOOR EENSCHLUIJEND

DE DIRECTEUR GÉNÉRAL

Het Bureauhoofd

Chetav



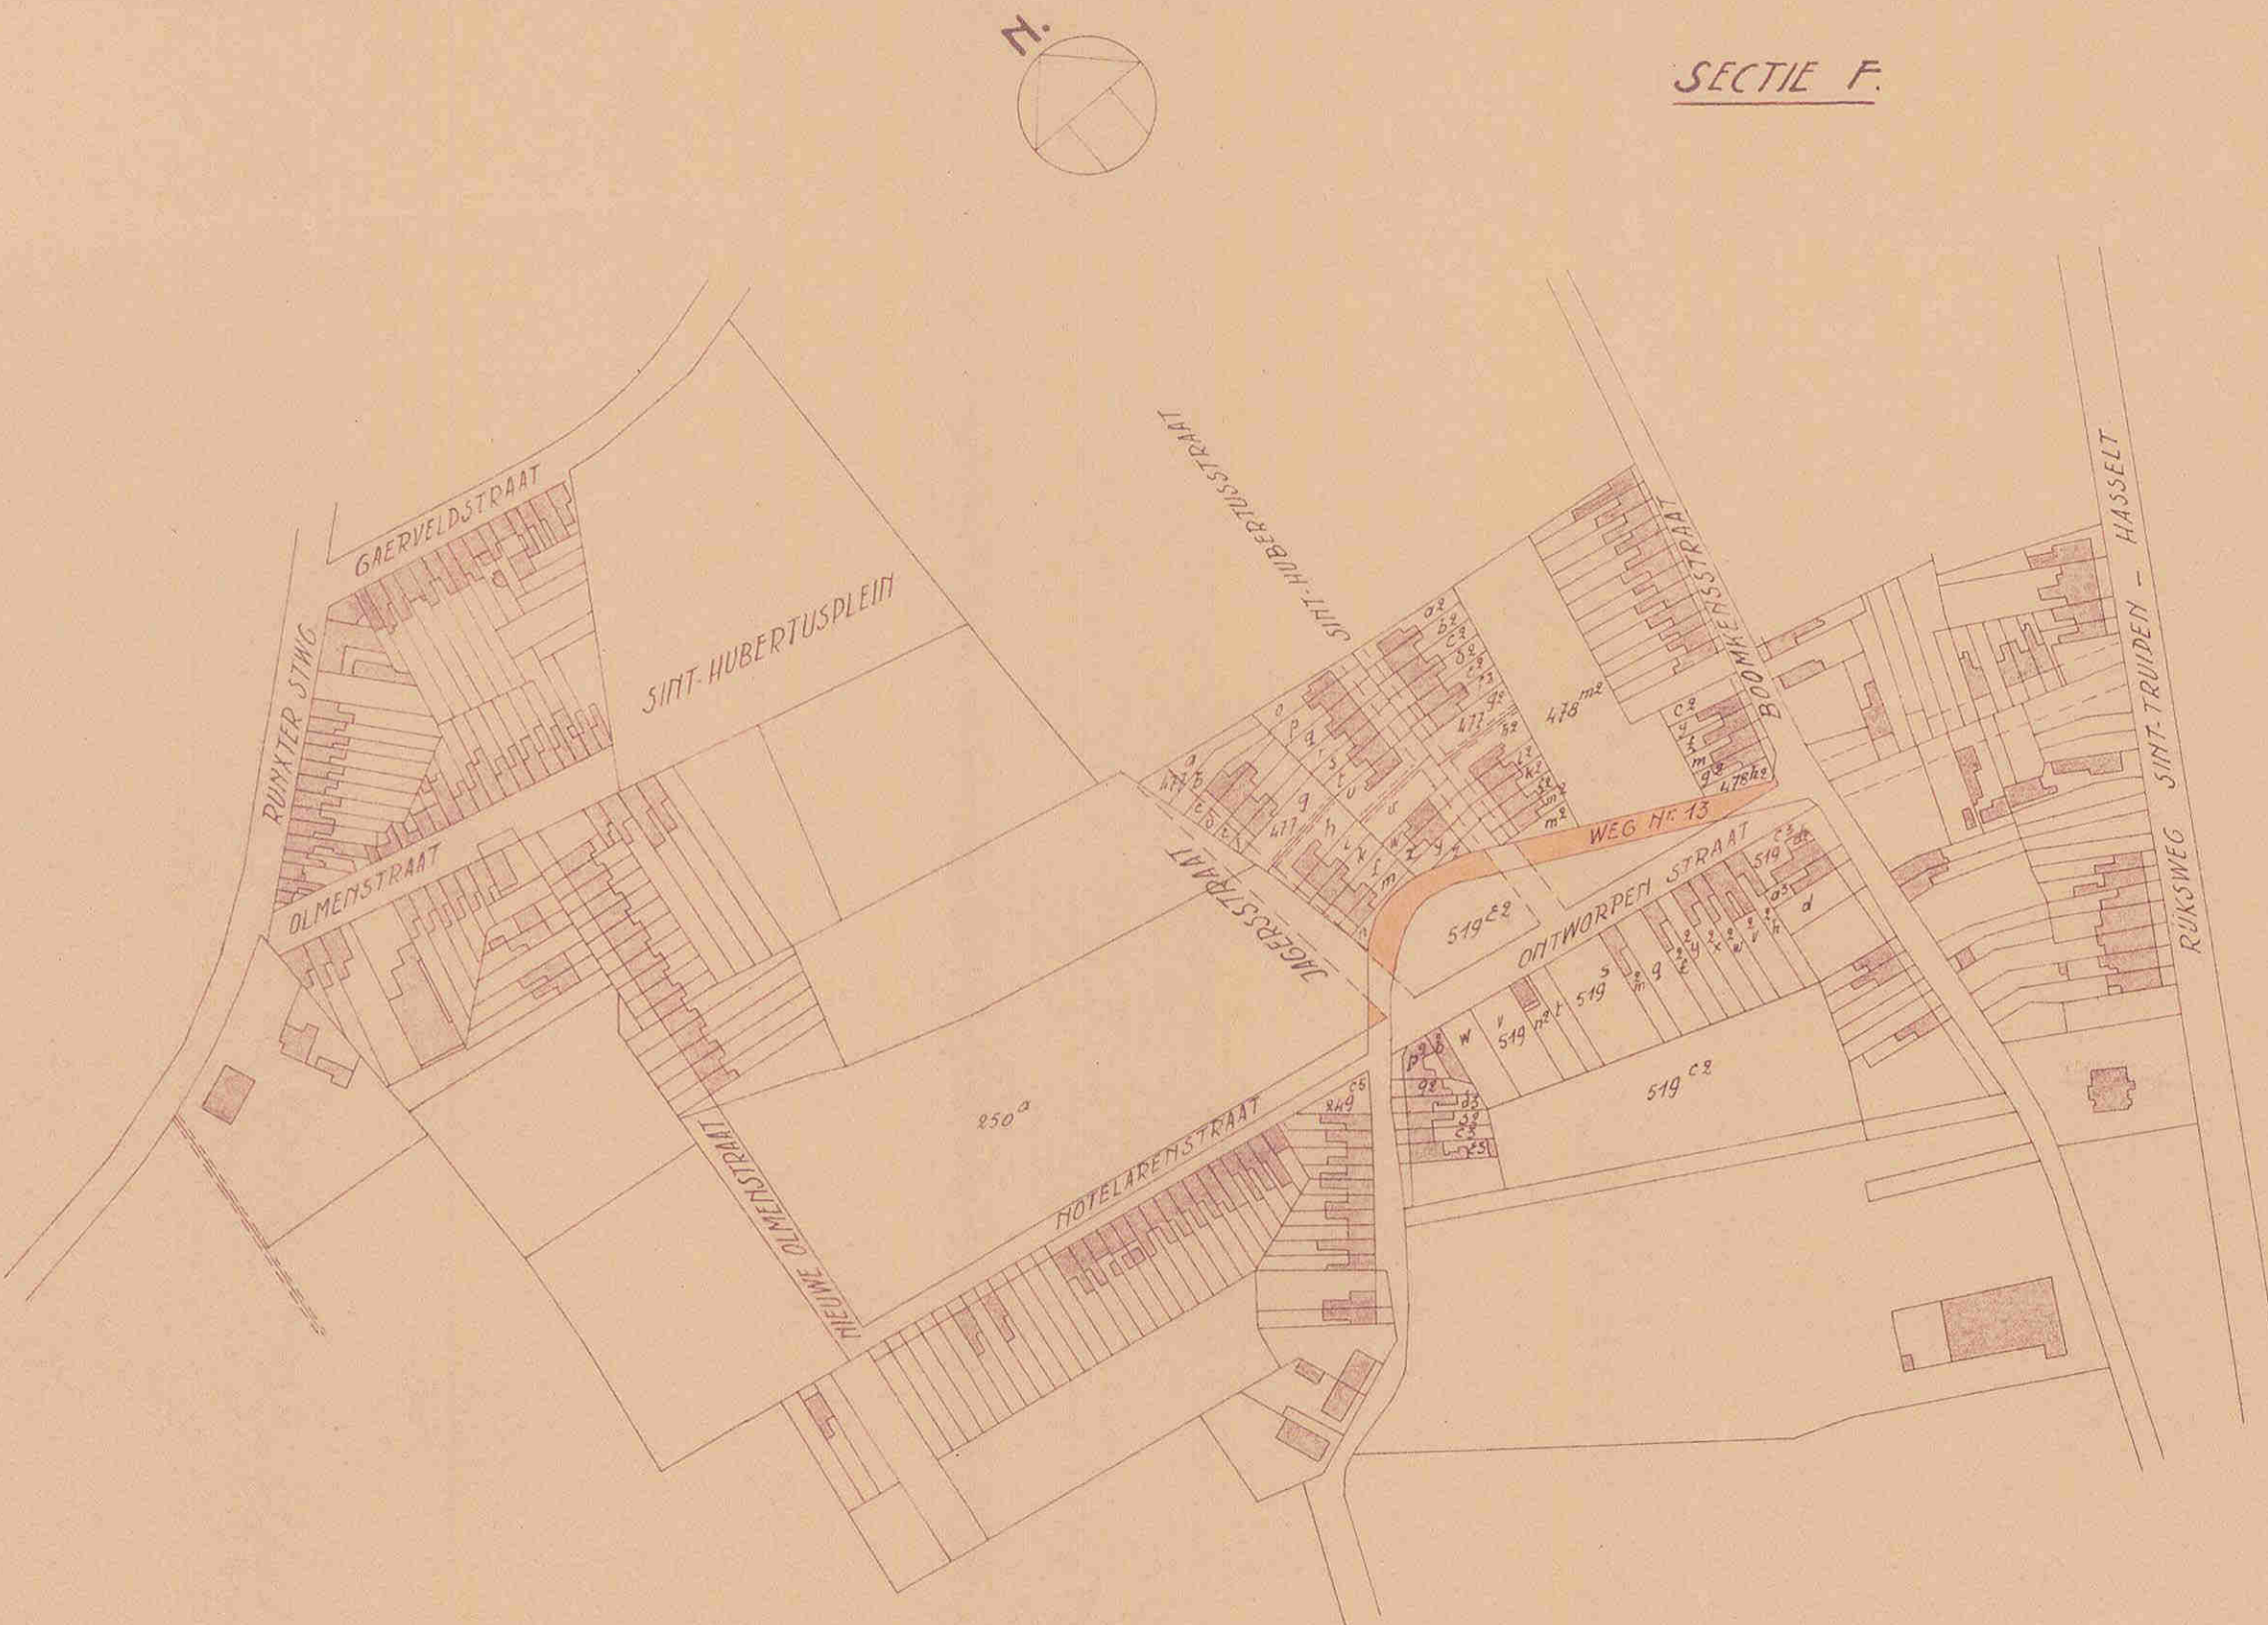

SECTIE F.

Schaal: 1/2500

0 15 30 60 90 120 Meters

Schaal: 1/2500.-

STAD HASSELT

GEDEELTELIJKE AFSCHAFFING VAN BUURTWEG N° 13,
GENAAMD BIEZEMSTRAAT

Voorlopig vastgesteld door de Gemeenteraad in zitting van 19 Sept 1952
DOOR DE RAAD

De Gemeentesecretaris,

[Handwritten signature]

De Burgemeester,

[Handwritten signature]




Neergelegd voor onderzoek van 6 October tot 20 October 1952

De Gemeentesecretaris,

[Handwritten signature]

De Burgemeester en Schepenen,

[Handwritten signature]

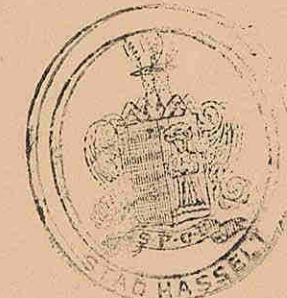

Definitief vastgesteld door de Gemeenteraad in zitting van 13 Dec. 1952
DOOR DE RAAD

De Gemeentesecretaris,

[Handwritten signature]

De Burgemeester,

[Handwritten signature]



DIRECTEUR VAN DE STEDEBOUW

Mij bekend om gevoegd te worden
bij het besluit van heden:

Nr. A 7058.36

Brussel, de 20-7-1953

De Minister van Openbare W.
en van Wederopbouw

(g) *[Handwritten signature]*

VOOR EENSLUIDEND AFSCHRIJF

DE DIRECTEUR GENERAAL
het bureauhoofd.

[Handwritten signature]



Af te schaffen wegdeel.