

Ann. N° 7106/26003.

3/2 BIJLAGEN

1 PLANS

2 expéditions

DE BESTENDIGE DEPUTATIE
VAN DEN PROVINCIALEN RAAD VAN LIMBURG,

Gezien de beraadslaging van den gemeenteraad van *Hasselt*
dd. *29 september 1905* een plan aannemende voor *de herleiding*
van een gedeelte van den voelweg n° 72, van
den allar der buurtwegen;

Gezien het plan der ligging;

Gezien het proces-verbaal van onderzoek *de commodo et incommodo*
waaruit blijkt dat *dit ontwerp aan geen verzet*
noch opmerking aan leiding heeft gegeven;

~~Gezien het advies van den H. Arrondissements-Commissaris;~~

Gezien het verslag van den H. provincialen Opziener der buurt-
wegen en waterloopen, dd. *3 november 1905*, n° *15168*;

Gehoord het verslag van den H. *de Creeft*
lid van ons College;

Gezien de wet van den 20 Mei 1863 en artikel 76 der gemeen-
tewet;

BESLUIT:

De bovengemelde beraadslaging voor hetgeen betreft de aanneming
des plans goed te keuren, en den aankoop in der minne der tot
uitvoering van dit plan noodige gronden, toe te staan onder de volgende—
voorwaarden:—

Het tegenwoordige zal door het schepencollege 's Zondags na
deszelfs ontvangst afgekondigd worden, en, ingevolge de schikkingen
der wet van den 20 Mei 1863, gedurende acht dagen aangeplakt
blijven.

Het bewijs der vervulling dezer formaliteit zal ons, na verloop
van den bepaalden tijd voor het beroep, overgelegd worden.

Afschrift des tegenwoordigen zal, ter uitvoering, aan *het*
Gemeentebestuur
~~de Arrondissements-Commissaris van Hasselt~~
verzonden worden.

Dergelijk afschrift zal tot naricht aan den H. provincialen Opziener
der buurtwegen en waterloopen, te Hasselt, overgezonden worden.

In zitting, te Hasselt, den *10* *april* *1865*.

Waren tegenwoordig de HH.

*Aanwezig: de Heeren Gouverneur, voorzitter;
Ridder de Borman, Gielen, Willems, de Creeft, Moors
en de Caritat, leden, en Roelants, provinciale Griffier.*

De provinciale Griffier,

[Handwritten signature]

De bestendige Deputatie,

[Handwritten signature]

De Verslaggever,

[Handwritten signature]



Figuurlijk plan

(volgens een uittreksel uit het kadastraal plan)


van eenen weg, op het algemeen plan der buurtwegen aangeeteekend,
als Voetweg N^o 7^{1/2} en op het afzonderlijk plan als weg N^o 5, waarvan
men verlangt de richting AB te vervangen door ACB, in rooden
inkt aangeduid.

Van en aangaande

Casselt, den 29 September 1905

Par le Comité de Commune
Le bourgmestre L. Exen

Chassart Ad. J. J. J.

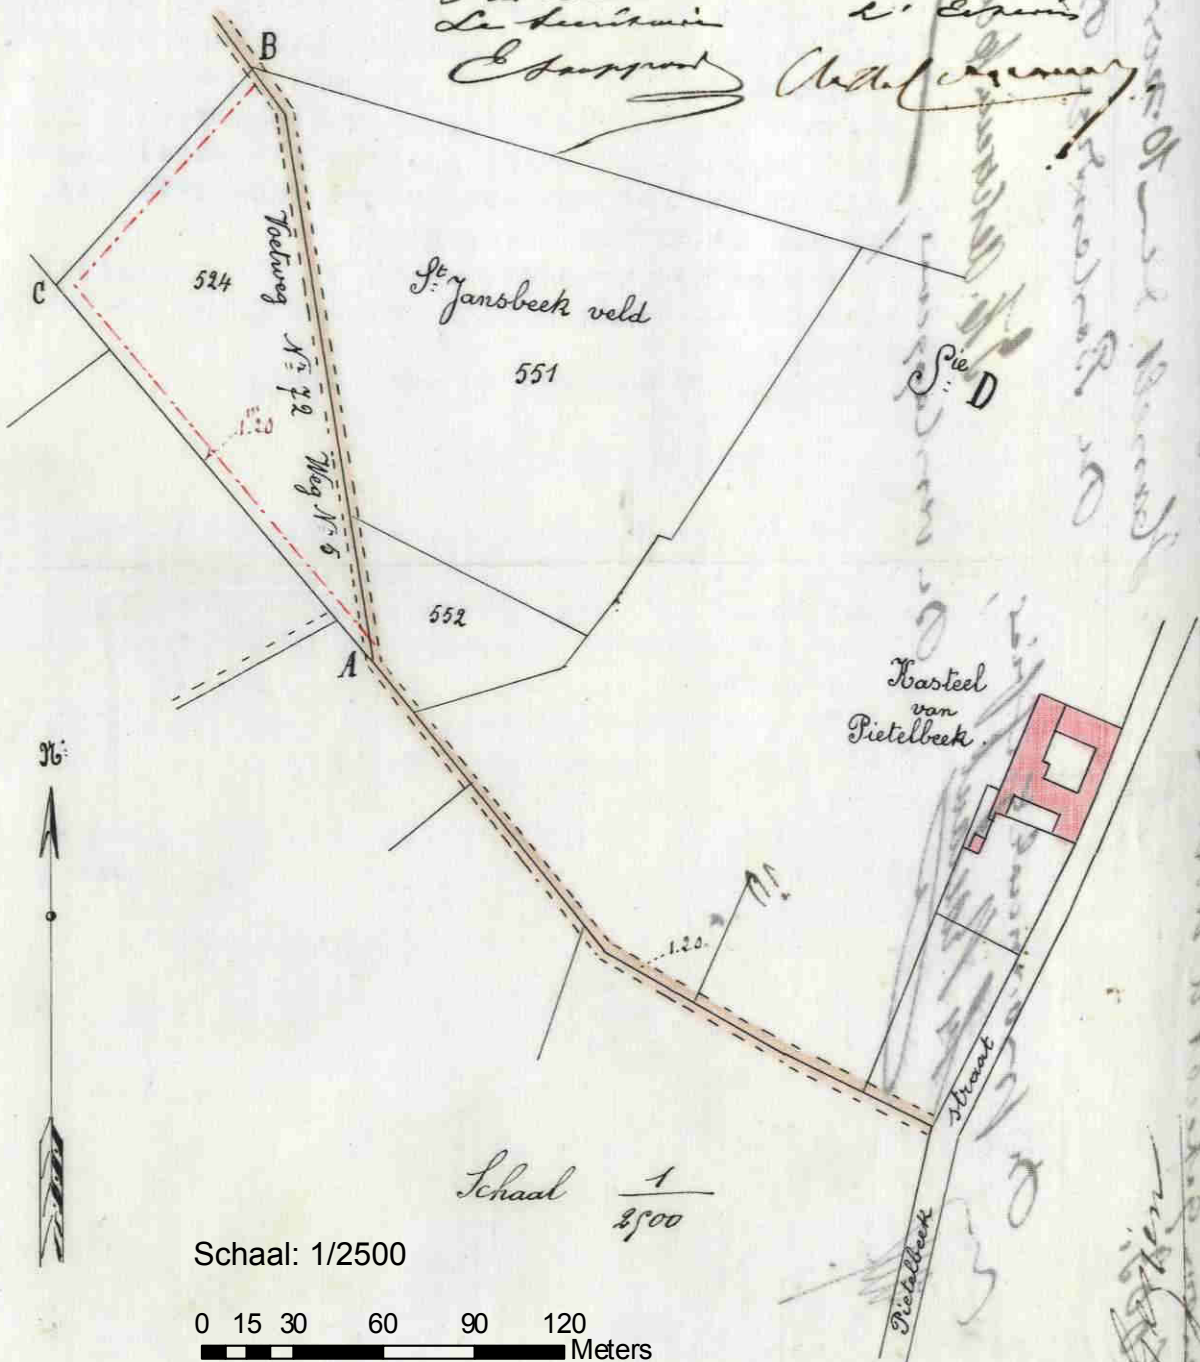

Schaal $\frac{1}{2500}$

Schaal: 1/2500

0 15 30 60 90 120 Meters

De getrouwen Landmeter,

Casselt, den 29 Augustus 1905.

A. J. J.