

Nr 7106.

15248

MINUUT $\frac{1}{1}$ Bijlagen (plan).

waarvan plan

 $\frac{4}{3}$ Afschriften.2 t. D.
2 p.

De Bestendige Deputatie

VAN DE PROVINCIERAAD VAN LIMBURG,

Gezien de beraadslaging van de Gemeenteraad van Basselt;
d. d. 11 mei 1962, waardoor een plan wordt aangenomen
voor de afschaffing van een sectie van de buurt-
weg nr. 47, op het grondgebied van voornoemde
stad;

Gezien het overgelegd plan aanduidende, in rode kleur, de
af te schaffen sectie van de weg nr. 47;

Gezien het proces-verbaal van onderzoek de comodo et incommodo, waaruit
blijkt dat er tijdens dit onderzoek geen opmerkingen
noch bezwaren werden ingediend;

gunstig advies
Gezien het ~~verslag~~ van de H^r Hoofdingenieur-Directeur van de Provinciale
Technische Dienst, d. d. 3 juli 1962, nr. 3141;

24 JULI 1962

Gelet op de wet van de 10 April 1841, gewijzigd door die van de 20 Mei 1863
en artikel 76 der gemeentewet;

Gehoord het verslag van de Heer
het College;

Classey

, Lid van

BESLUIT:

De bovengemelde beraadslaging voor hetgeen betreft de aanneming van het plan
goed te keuren, en ~~de aankoop in der minne der tot uitvoering van dit plan nodige~~
~~gronden alsook~~ de afstand der beschikbare gedeelten weg aan de aangrenzende eigen-
aars gelijkvormig art. 29 der wet van 10 April 1841, toe te staan.

~~Die aanwerving van bedoelde gronden geschiedt ten algemene nutte.~~

Het tegenwoordig besluit zal door het Schepencollege 's Zondags na deszelfs
ontvangst afgekondigd worden, en ingevolge de schikkingen der wet van de 20 Mei
1863, gedurende acht dagen aangeplakt blijven.

Het bewijs der vervulling dezer formaliteit zal ons, na afloop van de bepaalde
tijd voor het beroep bij de Koning overgelegd worden.

Deze beroepen zullen desgevallend **aan de Heer Gouverneur der Provincie**
moeten toekomen binnen de vijftien dagen die de aanplakking volgen

Afschrift van tegenwoordig Besluit zal, ter uitvoering, aan het Gemeente-
bestuur van Hasselt overgezonden worden.

Dergelijk afschrift zal tot naricht aan de H^r Hoofdingenieur-Directeur van
de Provinciale Technische Dienst te Hasselt, overgezonden worden.

In vergadering te Hasselt, de *19 juli*

1908.

Waren tegenwoordig de Heren:

2 Minuten.

Gouverneur, Voorzitter; Gruyters, Nartus,
Classey, Dr. Léonard, Reggers, ~~Knapen~~,
Leden en Van Bockryck, Griffier der Pro-
vincie.


[Signature] De Griffier der Provincie,

[Signature] De Bestendige Duputatie,

[Signature]
De Verslaggever,

SECTIE C.

GENKERSTEENWEG

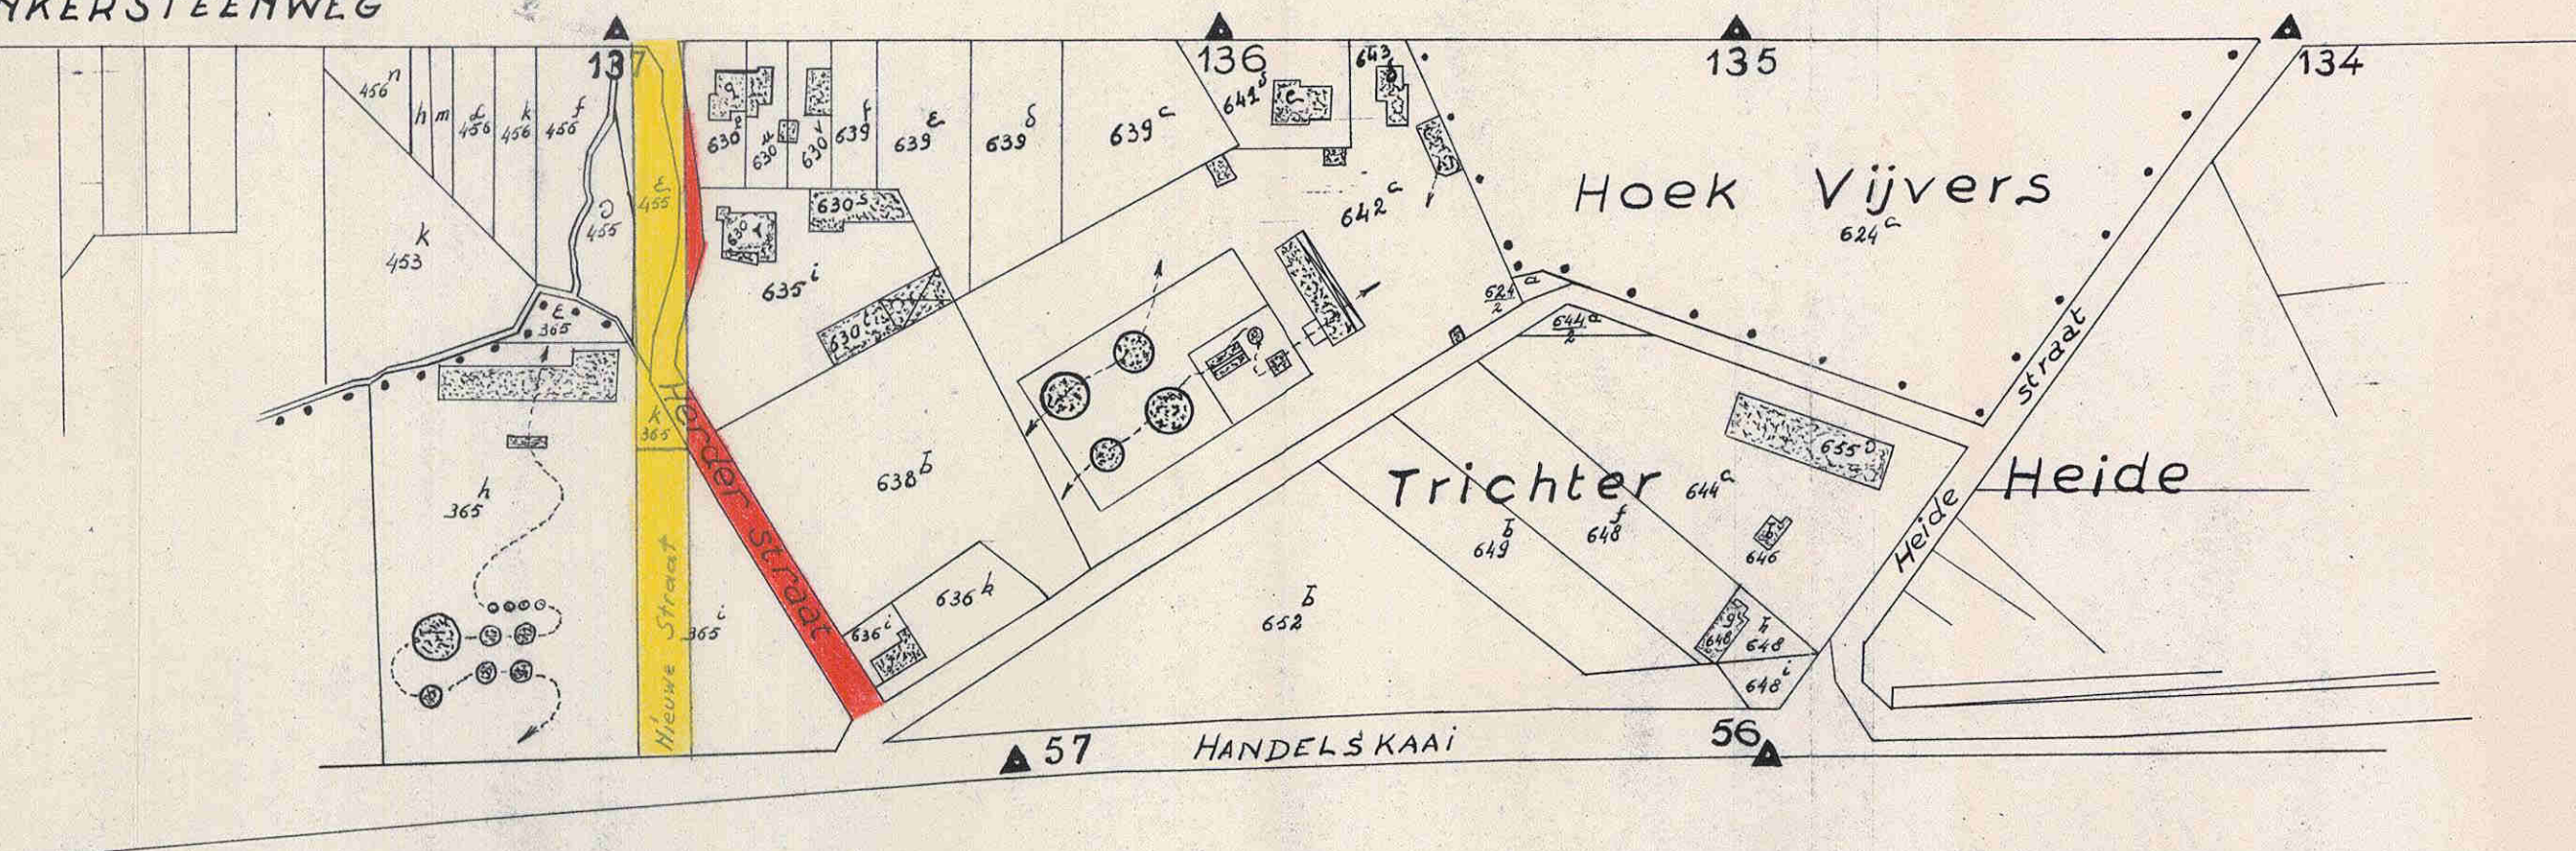


Albertkanaal

HANDELSKAAI

Schaal: 1/2000.-

Schaal: 1/2000

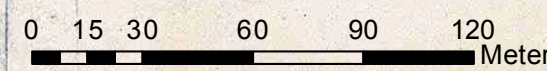

AF te schaffen wegdeel.

STAD HASSELT

GEDEELTELIJKE AFSCHAFFING VAN BUURTWEG N° 47
GENAAMD HERDERSTRAAT


Voorlopig vastgesteld door de Gemeenteraad in zitting van 9/4/1962.-
DOOR DE RAAD:

De Gemeentesecretaris,

[Handwritten signature]

De Burgemeester,

[Handwritten signature]

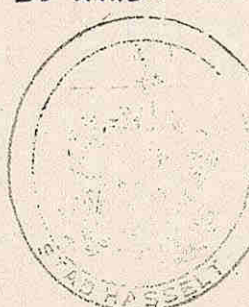


Neergelegd voor onderzoek van 25/4/62 tot 9/5/1962.-
Op bevel:
De Gemeentesecretaris,

[Handwritten signature]

De Burgemeester en Schepenen,

[Handwritten signature]

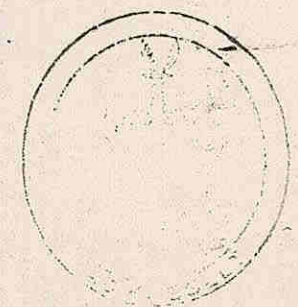

Definitief vastgesteld door de Gemeenteraad in zitting van 11/5/1962.-
DOOR DE RAAD:

De Gemeentesecretaris,

[Handwritten signature]

De Burgemeester,

[Handwritten signature]



Goedgekeurd bij K.B. van

Gezien om gehecht te worden aan ons besluit
van heden, nr. 7106/5248.

Hasselt, de 19 Juli 1962.

De Bestandige Deputatie:

De Griffier der Provincie,

De Gouverneur-voorzitter,

2 minuten.

[Handwritten signature]

De Verslaggever,

[Handwritten signature]