

Nr 7106.

BIJLAGEN

waarvan $\frac{1}{7}$ plan3 Afschriften.

MINUUT

10 MEI 1935

De Bestendige Deputatie

VAN DEN PROVINCIALEN RAAD VAN LIMBURG.

Gezien de beraadslaging van den Gemeenteraad van Herck-de-Stad
 dd. 8 maart 1935, waardoor een plan wordt
 aangenomen voor de verbrediging en rechtmaking
van den beentweg w. 3;

Gezien het plan der ligging; overgelegd plan waarop de
nieuwe grenzen van voormelden beentweg
bij middel van volle roode lijnen zijn
aangeduid;

Gezien het proces-verbaal van onderzoek de commodo et incommodo waaruit
 blijkt dat geen te onderkavig ontwerp geen
bezwaren noch opmerkingen werden
ingediend;

Gezien het verslag van den H^r Hoofdingenieur-Bestuurder van den Provincialen
 Technischen Dienst, dd. 19 April 1935, w. 4019;

5 minuten

Gehoord het verslag van den Heer
Lid van het College;

Gruyters

Gezien de wet van den 10 April 1841, gewijzigd door die van den 20 Mei 1863
en artikel 76 der Gemeentewet;

BESLUIT :

De bovengemelde beraadslaging voor hetgeen betreft de aanneming des plans goed
te keuren, en den aankoop in der minne der tot uitvoering van dit plan noodige gronden
alsook den afstand der beschikbare gedeelten weg aan de aangrenzende eigenaars gelijk-
vormig art. 29 der wet van 10 April 1841, toe te staan.

Het tegenwoordig besluit zal door het Schepencollege 's Zondags na deszelfs
ontvangst afgekondigd worden, en ingevolge de schikkingen der wet van den 20 Mei
1863, gedurende acht dagen aangeplakt blijven.

Het bewijs der vervulling dezer formaliteit zal ons, na afloop van den bepaalden
tijd voor het beroep bij den Koning overgelegd worden.

Deze beroepen zullen desgevallend **aan den Heer Gouverneur der Provincie** moeten
toekomen binnen de vijftien dagen die de aanplakking volgen.

Afschrift des tegenwoordigen zal, ter uitvoering, aan het Gemeentebestuur van
kerck. d. Stad overgezonden worden.

Dergelijk afschrift zal tot naricht aan den H^r Hoofdingenieur-Bestuurder van den
Provincialen Technischen Dienst te Hasselt, overgezonden worden.

In zitting te Hasselt, den *6 Mei* 1935.

Waren tegenwoordig : de Heeren :
**Gouverneur, Voorzitter; Dr. Moors,
Hayen, Gruyters, Dr. Spaas, Boes en Dr. Poelmans, leden
en Roelants, Griffier der Provincie.**

5 minuten

De Griffier der Provincie,
Roelants

De Bestendige Deputatie,
*de Gouverneur. Voorzitter,
Hummie,*

De Verslaggever,
Gruyters

Provincie Limburg.
Arrondissement Hasselt.
Gemeente Herck-de-Stad.

Ontwerp
voor de verbetering van den weg
n^o 3 naar de "Grote Ruit," van land.
Bouwbelang.


Innemingsplan.
Grondplan.

Schaal: 0.002 p.m.
Schaal: 1/500
0 2.5 5 10 15 20 Meters

Geniet en opgesteld door den onderge-
teekenden Arrondissement Buurtweg Kom-
missaris.
Hasselt, den 4 December 1935.

Geniet en voorgesteld door den onderge-
teekenden Hoofdingenieur Bestuurder
der Buurtwegen.

Hasselt, den 19 April 1935.
Gezien en goedgekeurd door den gemeenteraad van
Herck-de-Stad in vergadering van 20 April 1935.
Op bevel
De Sekretaris,
De Burgemeester,

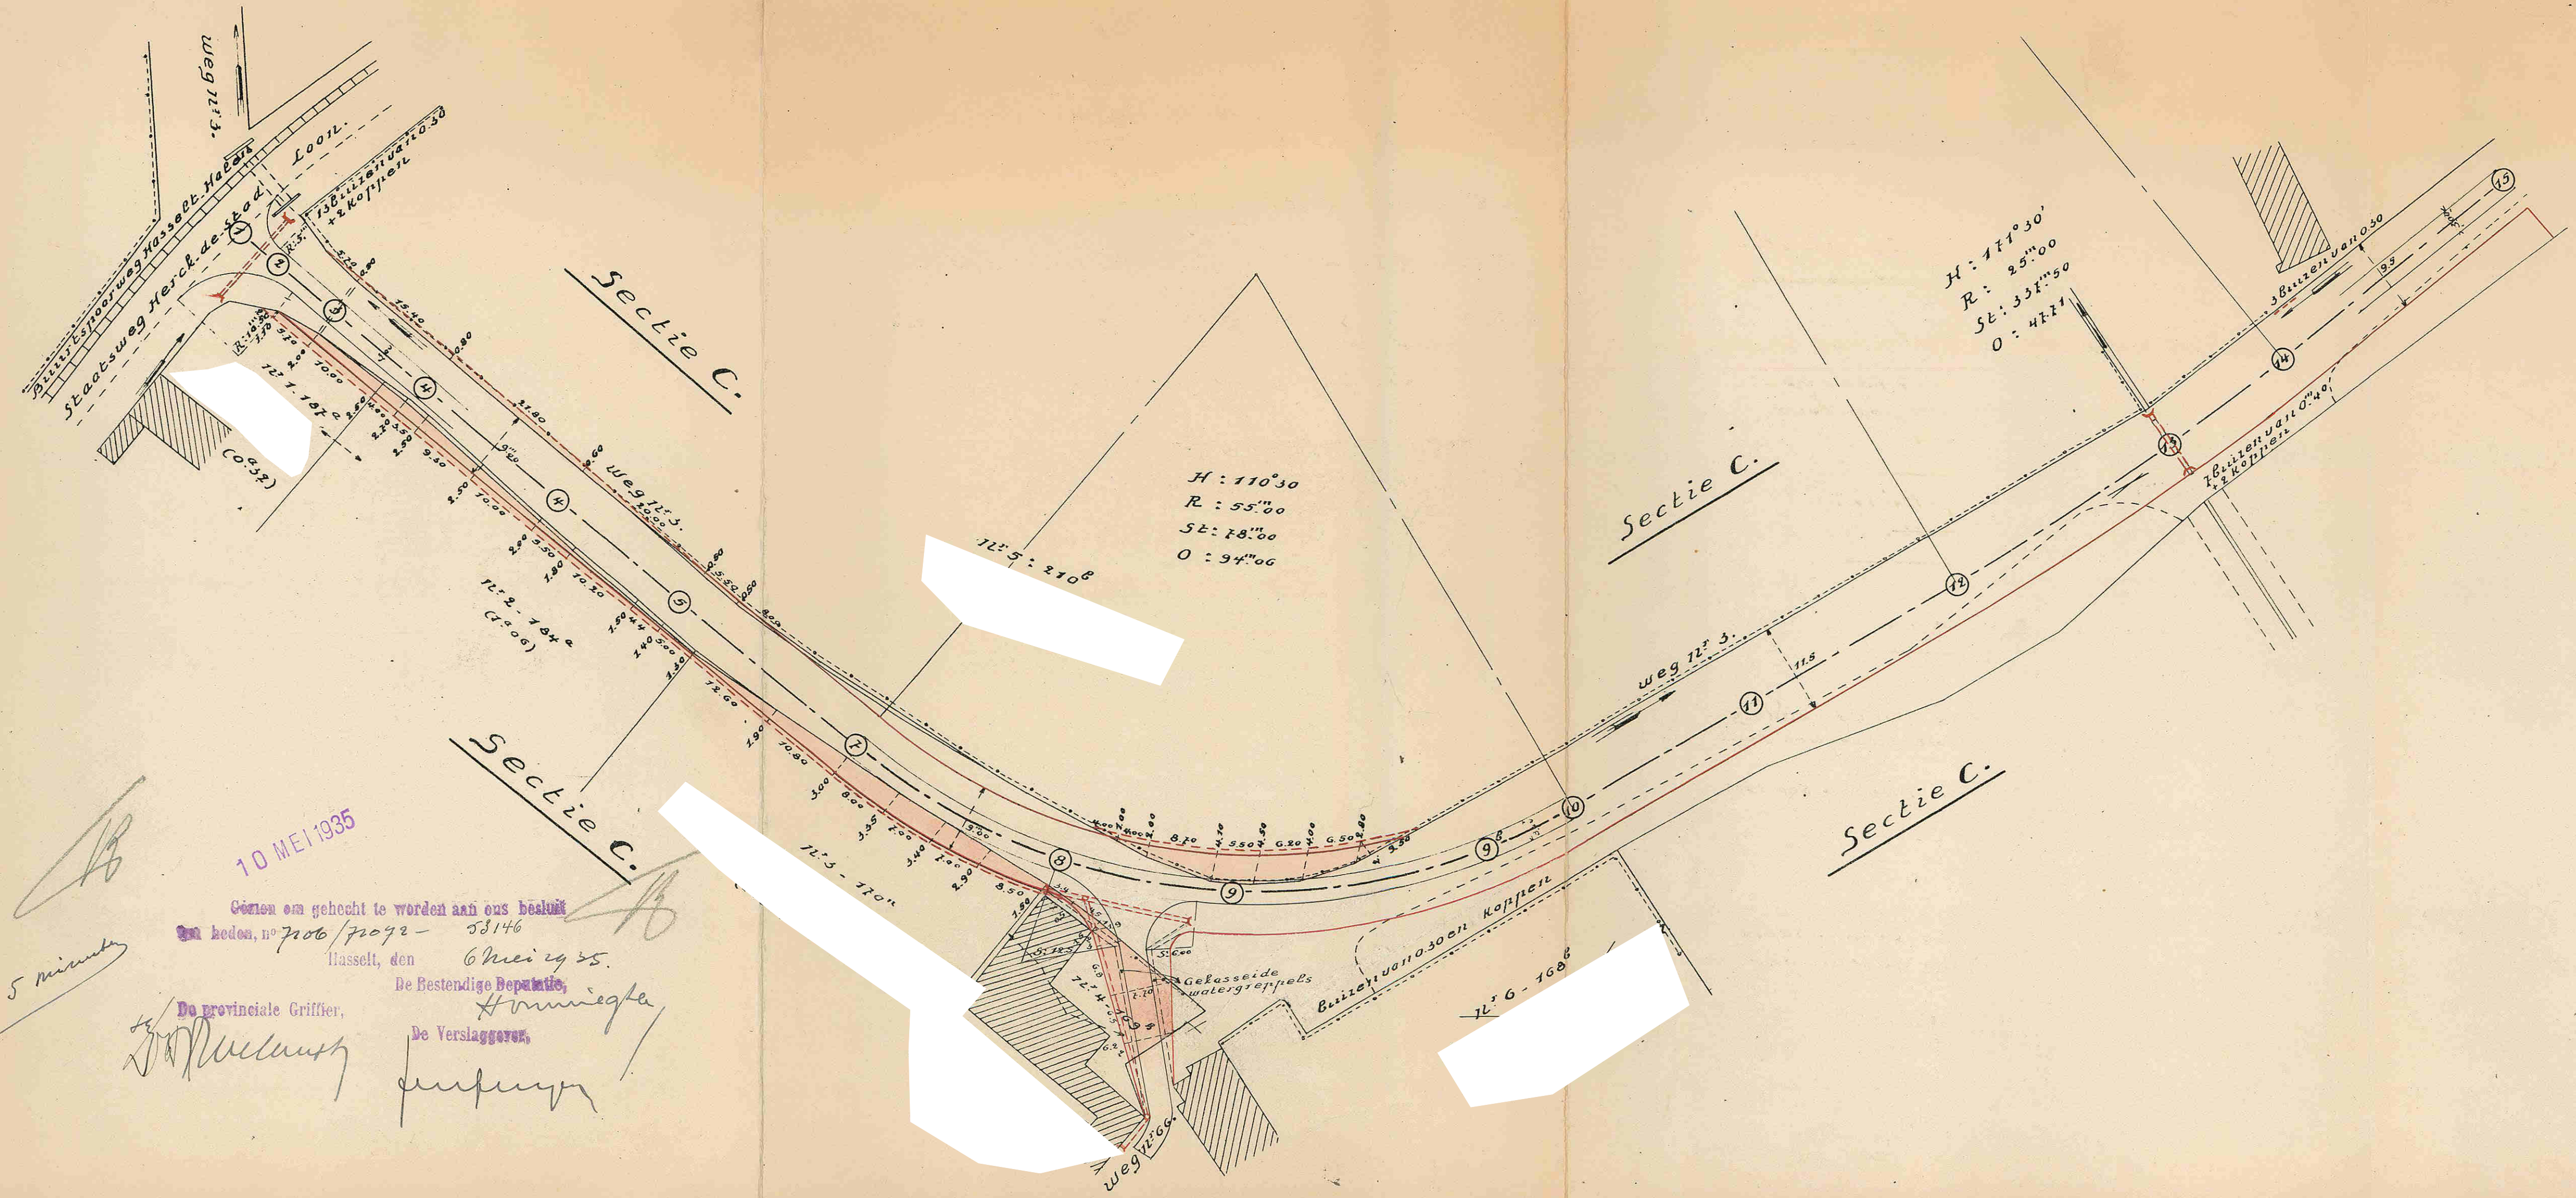

10 MEI 1935
Gezien om gehecht te worden aan ons besluit
n^o 106/1092 - 58146
Hasselt, den 6 Mei 1935.
De Bestendige Bepaalde,
De provinciale Griffier,
De Verslaggever,