
4de Afdeling.

Aanwnr. 7106/6580.

M I N U U T .

2- P.T.D.

2- Gte.

1- Bundel.

- 8 - 8 - 1966

*1 Bijlage { 1 fte
1 P.T.D.*DE BESTENDIGE DEPUTATIE VAN DE PROVINCIERAAD
VAN LIMBURG;

X

Gelet op de beraadslaging dd. 30 juni 1966,
waardoor de gemeenteraad van HECHTEL,
een plan aanneemt voor de afschaffing van
de sectie C-D van de voetweg nr. 21,
op het grondgebied van deze gemeente;

Gelet op het overgelegd plan waarop de
af te schaffen ~~sectie~~ weg in rode kleur is
aangeduid;

Gelet op het proces-verbaal van het in-
gestelde onderzoek de commodo et incommodo, waaruit
blijkt dat er geen bezwaren of opmerkingen werden
ingediend;

Gelet op het gunstig advies van de Heer
Hoofdingenieur-Directeur van de Provinciale Techni-
sche Dienst, dd. 2 augustus 1966, nr. 5530;

Gelet op de wet van 10 april 1841, gewij-
zigd bij de wet van 20 mei 1863 en op artikel 76 van
de gemeentewet;

Gehoord de Heer *Plaessy*, Lid van het
college, in zijn desbetreffend verslag;

B E S L U I T :

2 Minuten

De sectie ~~van de~~ C-D van voetweg nr. 21,
op het grondgebied van de gemeente HECHTEL,
aangeduid in rode kleur op het hierbijgevoegd
plan, is afgeschaft.

De afstand van de grond die door deze
afschaffing vrijkomt, mag gebeuren overeenkomstig

artikel 29 van de wet van 10 april 1841.

Dit besluit zal, 's zondags na ontvangst, door het schepencollege afgekondigd worden, en ingevolge de beschikkingen van de wet van 20 mei 1863, gedurende acht dagen aangeplakt blijven.

Belanghebbende derden, alsook de gemeente, kunnen tegen dit besluit in beroep gaan bij de Koning. Dit beroep schorst de uitvoering van dit besluit tot wanneer de Koning uitspraak heeft gedaan. Dit beroep moet uitgeoefend en aan de gouverneur overgemaakt worden binnen vijftien dagen, volgend op de aanplakking van dit besluit.

Afschrift van dit besluit zal, ter uitvoering, worden overgemaakt aan het gemeentebestuur van HECHTEL.

Dergelijk afschrift zal, tot naricht, toegezonden worden aan de Heer Hoofdingenieur-Directeur van de Provinciale Technische Dienst.

Aldus besloten te Hasselt, de 4 augustus 1966.

Waren aanwezig de Heren:

Gouverneur, Voorzitter; Gruyters, Nartus;
Claessen, Dr. Léonard, ~~Rogiers~~, Knapen, Leden en
K. Van Bockryck Griffier der Provincie

2 Minuten.

De Griffier der Provincie, De Gouverneur-Voorzitter,

²
De Verslaggever.

Gesien en goedgekeurd door de gemeenteraad van Hechtel,
in vergadering van 30 juni 1966.

Namens de gemeenteraad.

Op Bevel
De Secretaris.



De Burgemeester.

[Handwritten signature]

[Handwritten signature]
2e v. fte
PTD

Gezien om gehecht te worden aan ons besluit
van heden, nr. 7106/6580.

Hasselt, de *augustus* 1966.

2 minuten

De Bestendige Deputatie:

[Signature] De Griffier der Provincie,

De Gouverneur-Voorzitter,

[Signature]

[Signature]


De Verslaggever,

[Signature]

- 8 - 8 - 1966

GEMEENTE HECHTEL.

VOORSTEL TOT AFSCHAFFING VAN DEEL C.D. VAN VOETWEG N° 21
VERLEGD INGEVOLGE HET BESLUIT VAN DE BESTENDIGE
DEPUTATIE N° 7106/1310 VAN 22-3-1948.

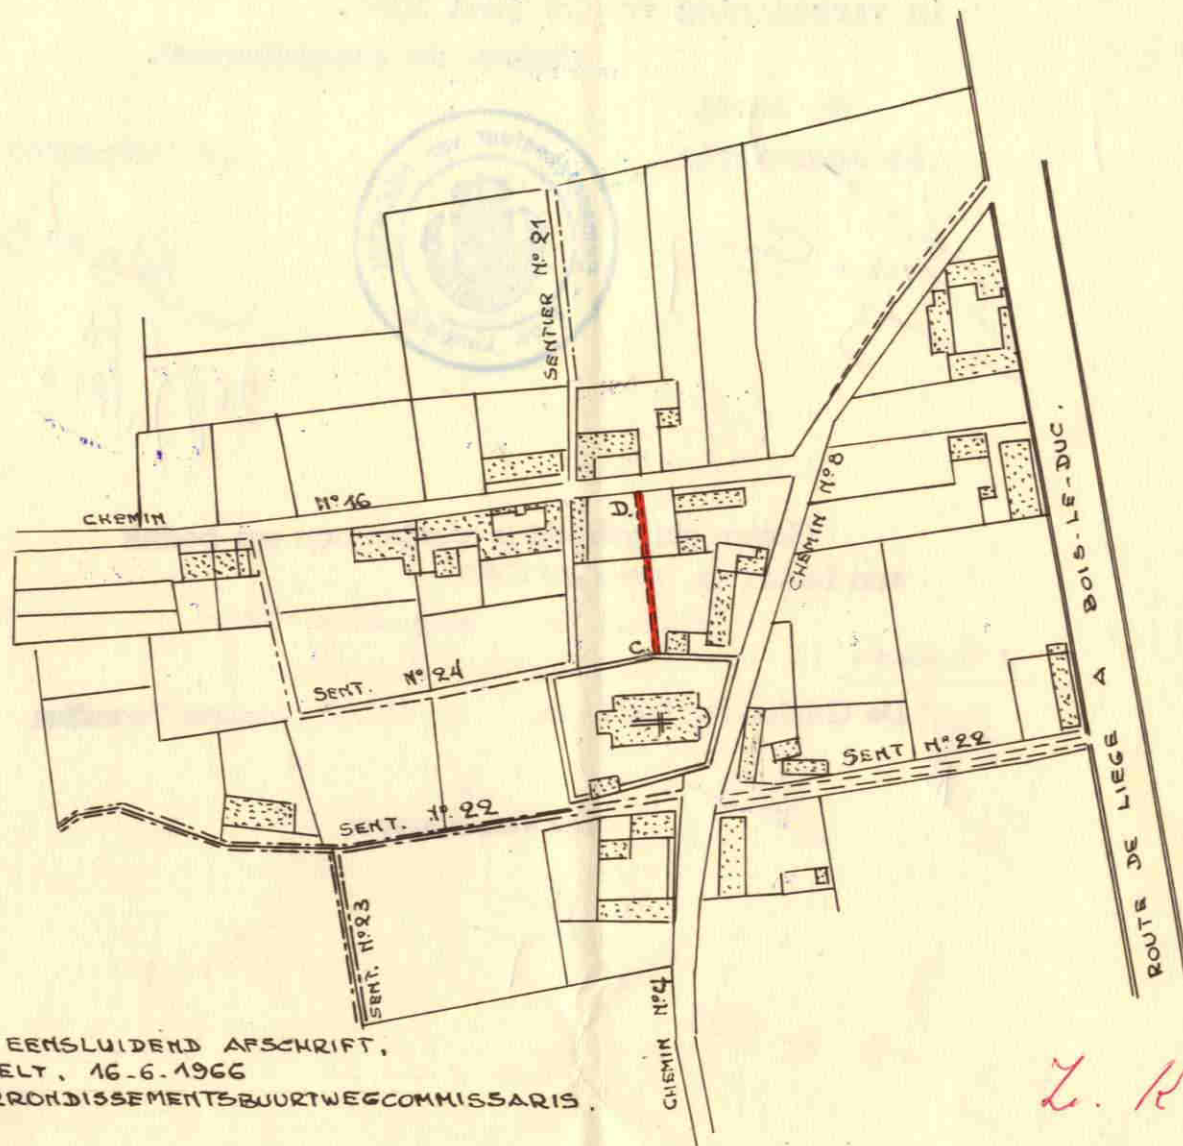

VOOR EENSLUIDEND AFSCHRIFT,
HASSELT, 16-6-1966
DE ARRONDISSEMENTSBUURTWEGCOMMISSARIS.

L. K. L.

Schaal: 1/2500

H. DRIESKENS.

0 15 30 60 90 120
Meters

SCHAAL: 1/2.500