

Manw. N^o 7106/40343

4 BIJLAGEN
1

PLANS

DE BESTENDIGE DEPUTATIE

VAN DEN PROVINCIALEN RAAD VAN LIMBURG,

Gezien de beraadslaging van den gemeenteraad van *Heer*
dd. 30 Juli 1900 een plan aannemende voor *de*
gedeelte afchaffing der voetpaden
n^o 11, 12 en 18 van het atlas der
buurten;

Gezien het plan der ligging;

Gezien het proces-verbaal van onderzoek *de commodo et incommodo*
waaruit blijkt dat *de H. Kaven, L. zich verzet*
tegen de afchaffing der voetpaden n^o 11 en 12
mede dat hij overzake aan de uitbating van
zijn goederen eigendommen;

Gezien het advies van den H. Arrondissements-Commissaris;

Gezien het verslag van den H. provincialen Opziener der buurt-
wegen en waterloopen, dd. 28 augustus 1900, n^o 8469
waarin blijkt dat *de afchaffing der voetpaden*
ongegronsd is dewijl de verkeer van gemiddeld
goederen eigendommen met het centrum
der gemeente volkomen verzekerd blijft
door de overblijvende buurtwegen;

Gehoord het verslag van den H. *Slegers*
lid van ons College;

Gezien de wet van den 20 Mei 1863 en artikel 76 der gemeen-
tewet;

BESLUIT:

De bovengemelde beraadslaging voor hetgeen betreft de aanneming
des plans goed te keuren, ~~en den aankoop in der minne der tot~~
~~uitvoering van dit plan noodige gronden, toe te staan onder de volgende~~
~~voorwaarden:~~

Het tegenwoordige zal door het schepencollege 's Zondags na
deszelfs ontvangst afgekondigd worden, en, ingevolge de schikkingen
der wet van den 20 Mei 1863, gedurende acht dagen aangeplakt
blijven.

Het bewijs der vervulling dezer formaliteit zal ons, na verloop
van den bepaalden tijd voor het beroep, overgelegd worden.

Afschrift des tegenwoordigen zal, ter uitvoering, aan den
H Arrondissements-Commissaris van *Fongere*
verzonden worden.

Dergelijk afschrift zal tot nariicht aan den H. provincialen Opziener
der buurtwegen en waterloopen, te Hasselt, overgezonden worden.

In zitting, te Hasselt, den *24 Augustus 1860.*

Waren tegenwoordig de HH.

**Présents : Messieurs le Gouverneur, Président, Slegers,
Chevatier de Borman, Gielen, Willems de Creest, et *Meunier*
Membres, et Roelants, Greffier provincial.**

De provinciale Griffier,



De bestendige Deputatie,



De Verslaggever,




Commune de Ibex.

Atlas des chemins

Extrait
Du plan de Détail N° 4.

Plan, se rapportant à la
délégation du conseil com.
du 30 juillet 1900.

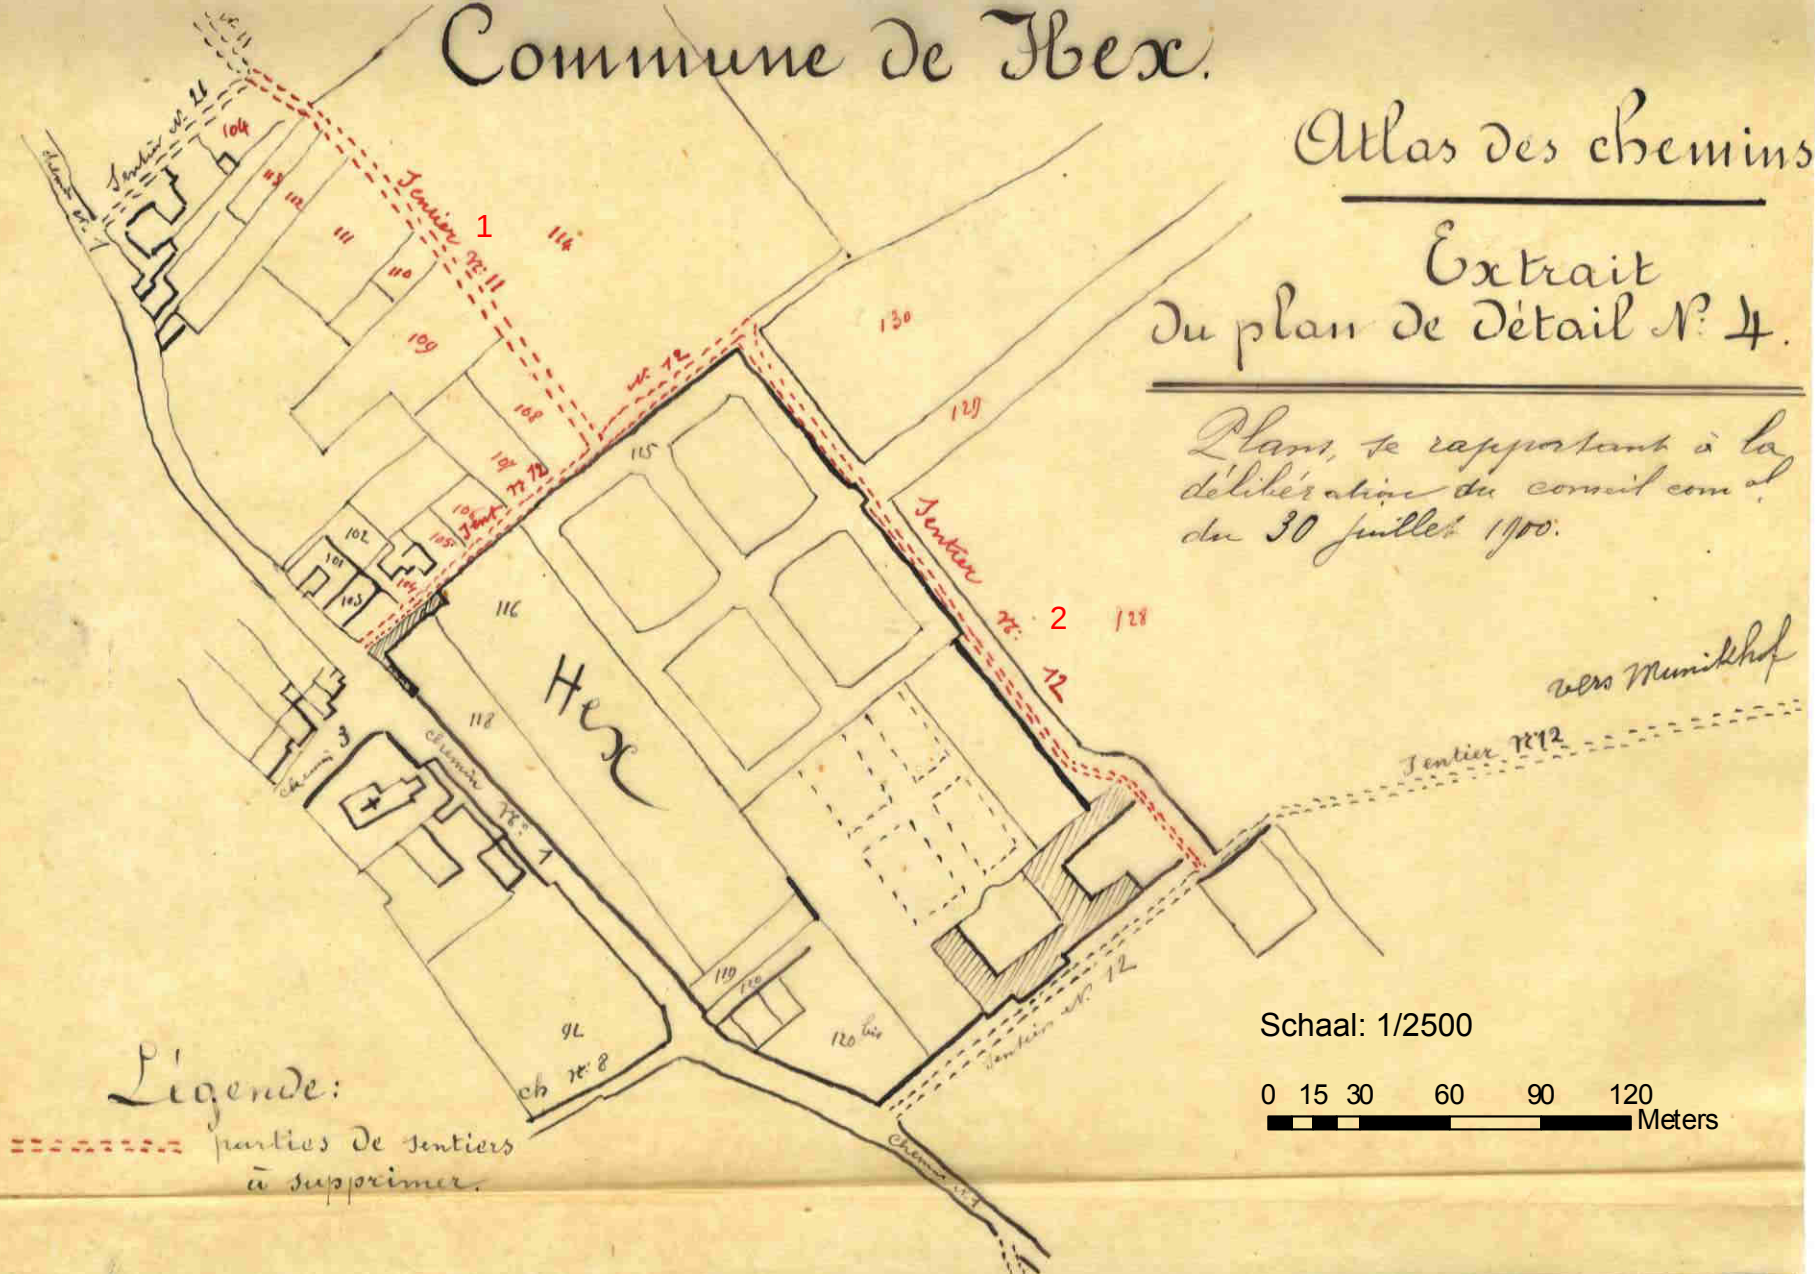


Liegende:

parties de sentiers
à supprimer.

Schaal: 1/2500

Extrait du plan de détail N. 5

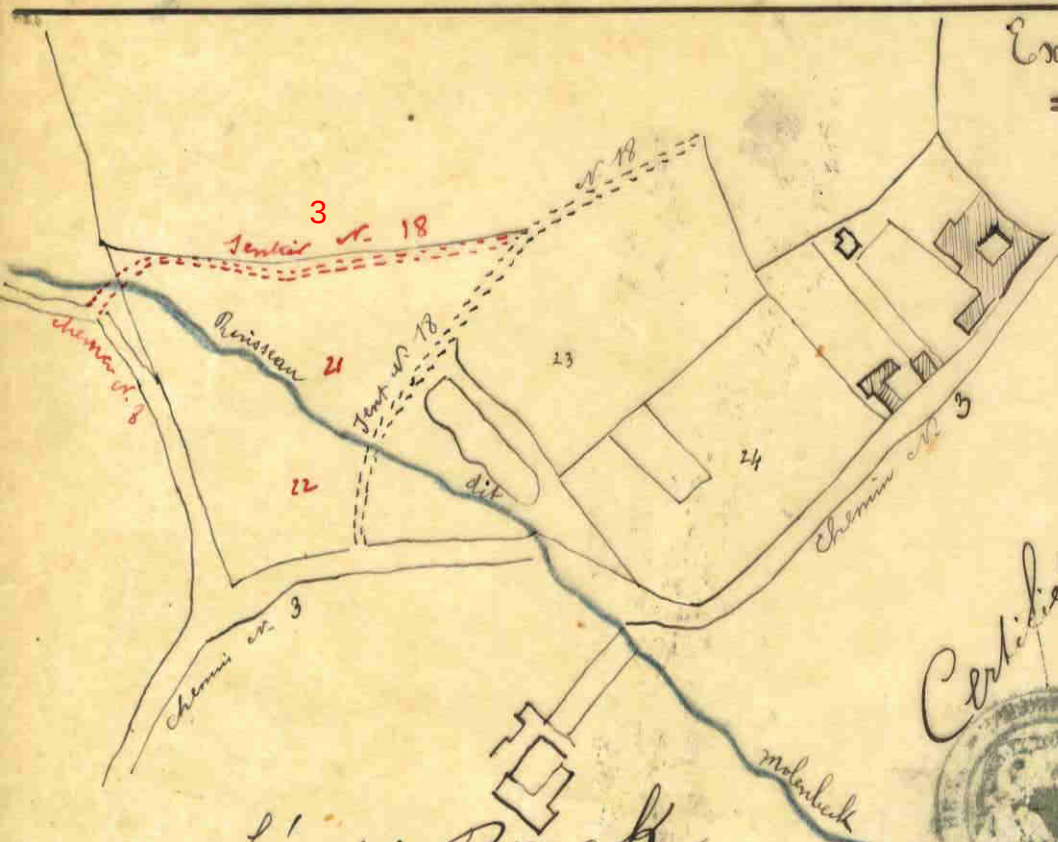

Légende: Breek

partie de sentier à supprimer.

[illegible]