

PROVINCIEBESTUUR VAN LIMBURG

22-1-1968

5 afschriften.

4de Afdeling.

2 - P.T.D.

2 - Gte. 1- Bundel .

Aanwr.nr.7106/11096 A

M I N U U T .

DE BESTENDIGE DEPUTATIE VAN DE PROVINCIERAAD  
VAN LIMBURG;

Gelet op de <sup>besluiting</sup> beraadslaging dd. 18 aug. 1967, <sup>Hek</sup> waardoor de gemeenteraad van <sup>de voetweg</sup> een plan aanneemt voor de afschaffing van <sup>n° 12</sup> op het grondgebied van deze gemeente;

Gelet op het proces-verbaal van het ingestelde onderzoek de commodo et incommodo, waaruit blijkt dat er geen bezwaren of opmerkingen werden ingediend;

Gelet op het gunstig advies van de Heer Hoofdingenieur-Directeur van de Provinciale Technische Dienst, dd. 20 december 1967;

Gelet op de wet van 10 april 1841, gewijzigd bij de wet van 20 mei 1863 en op artikel 76 van de gemeentewet;

Gehoord de Heer <sup>Clam</sup> Lid van het college, in zijn desbetreffend verslag;

B E S L U I T :

De sectie van de <sup>voetweg n° 12</sup> op het grondgebied van de gemeente <sup>Hek</sup>, aangeduid in <sup>groene</sup> kleur op het hierbijgevoegd plan, is afgeschaft en onttrokken aan het openbaar domein.

De afstand van de grond die door deze afschaffing vrijkomt, mag gebeuren overeenkomstig artikel 29 van de wet van 10 april 1841.

Dit besluit zal, 's zondags na ontvangst, door het schepencollege afgekondigd worden, en ingevolge de beschikkingen van de wet van 20 mei 1863, gedurende acht dagen aangeplakt blijven.

Belanghebbende derden, alsook de gemeente, kunnen tegen dit besluit in beroep gaan bij de Koning. Dit beroep schorst de uitvoering van dit besluit tot wanneer de Koning uitspraak heeft gedaan. Dit beroep moet uitgeoefend en aan de gouverneur overgemaakt worden binnen vijftien dagen, volgend op de aanplakking van dit besluit.

3 minuten

Afschrift van dit besluit zal, ter uitvoering,  
worden overgemaakt aan het gemeentebestuur van

Hetuis,

Dergelijk afschrift zal, tot naricht, toegezonden  
worden aan de Heer Hoofdingenieur-Directeur van de  
Provinciale Technische Dienst.

Aldus besloten te Hasselt, de

18/1/1968

Waren aanwezig de Heren:

Gouverneur, Voorzitter; Nartus, Claessen,  
Dr. Léonard, Reggers, Croux, ~~Smets~~, Leden  
en K. Van Bockryck, Griffier der Provincie

De Griffier der Provincie,


De Gouverneur-Voorzitter,





3 minuten

De Verslaggever,

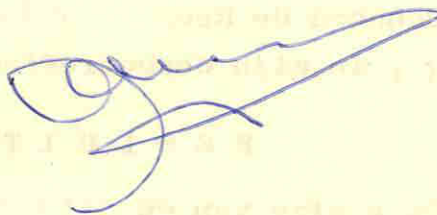

1 ex. of gemeente

22-1-1968


Gemeente Heek.

Uittreksel uit de atlas der wegen met aanduiding in groene kleur  
de gedeeltelijke afschaffing van voetweg 12.

Schaal 1/2500

Schaal: 1/2500

0 15 30 60 90 120 Meters

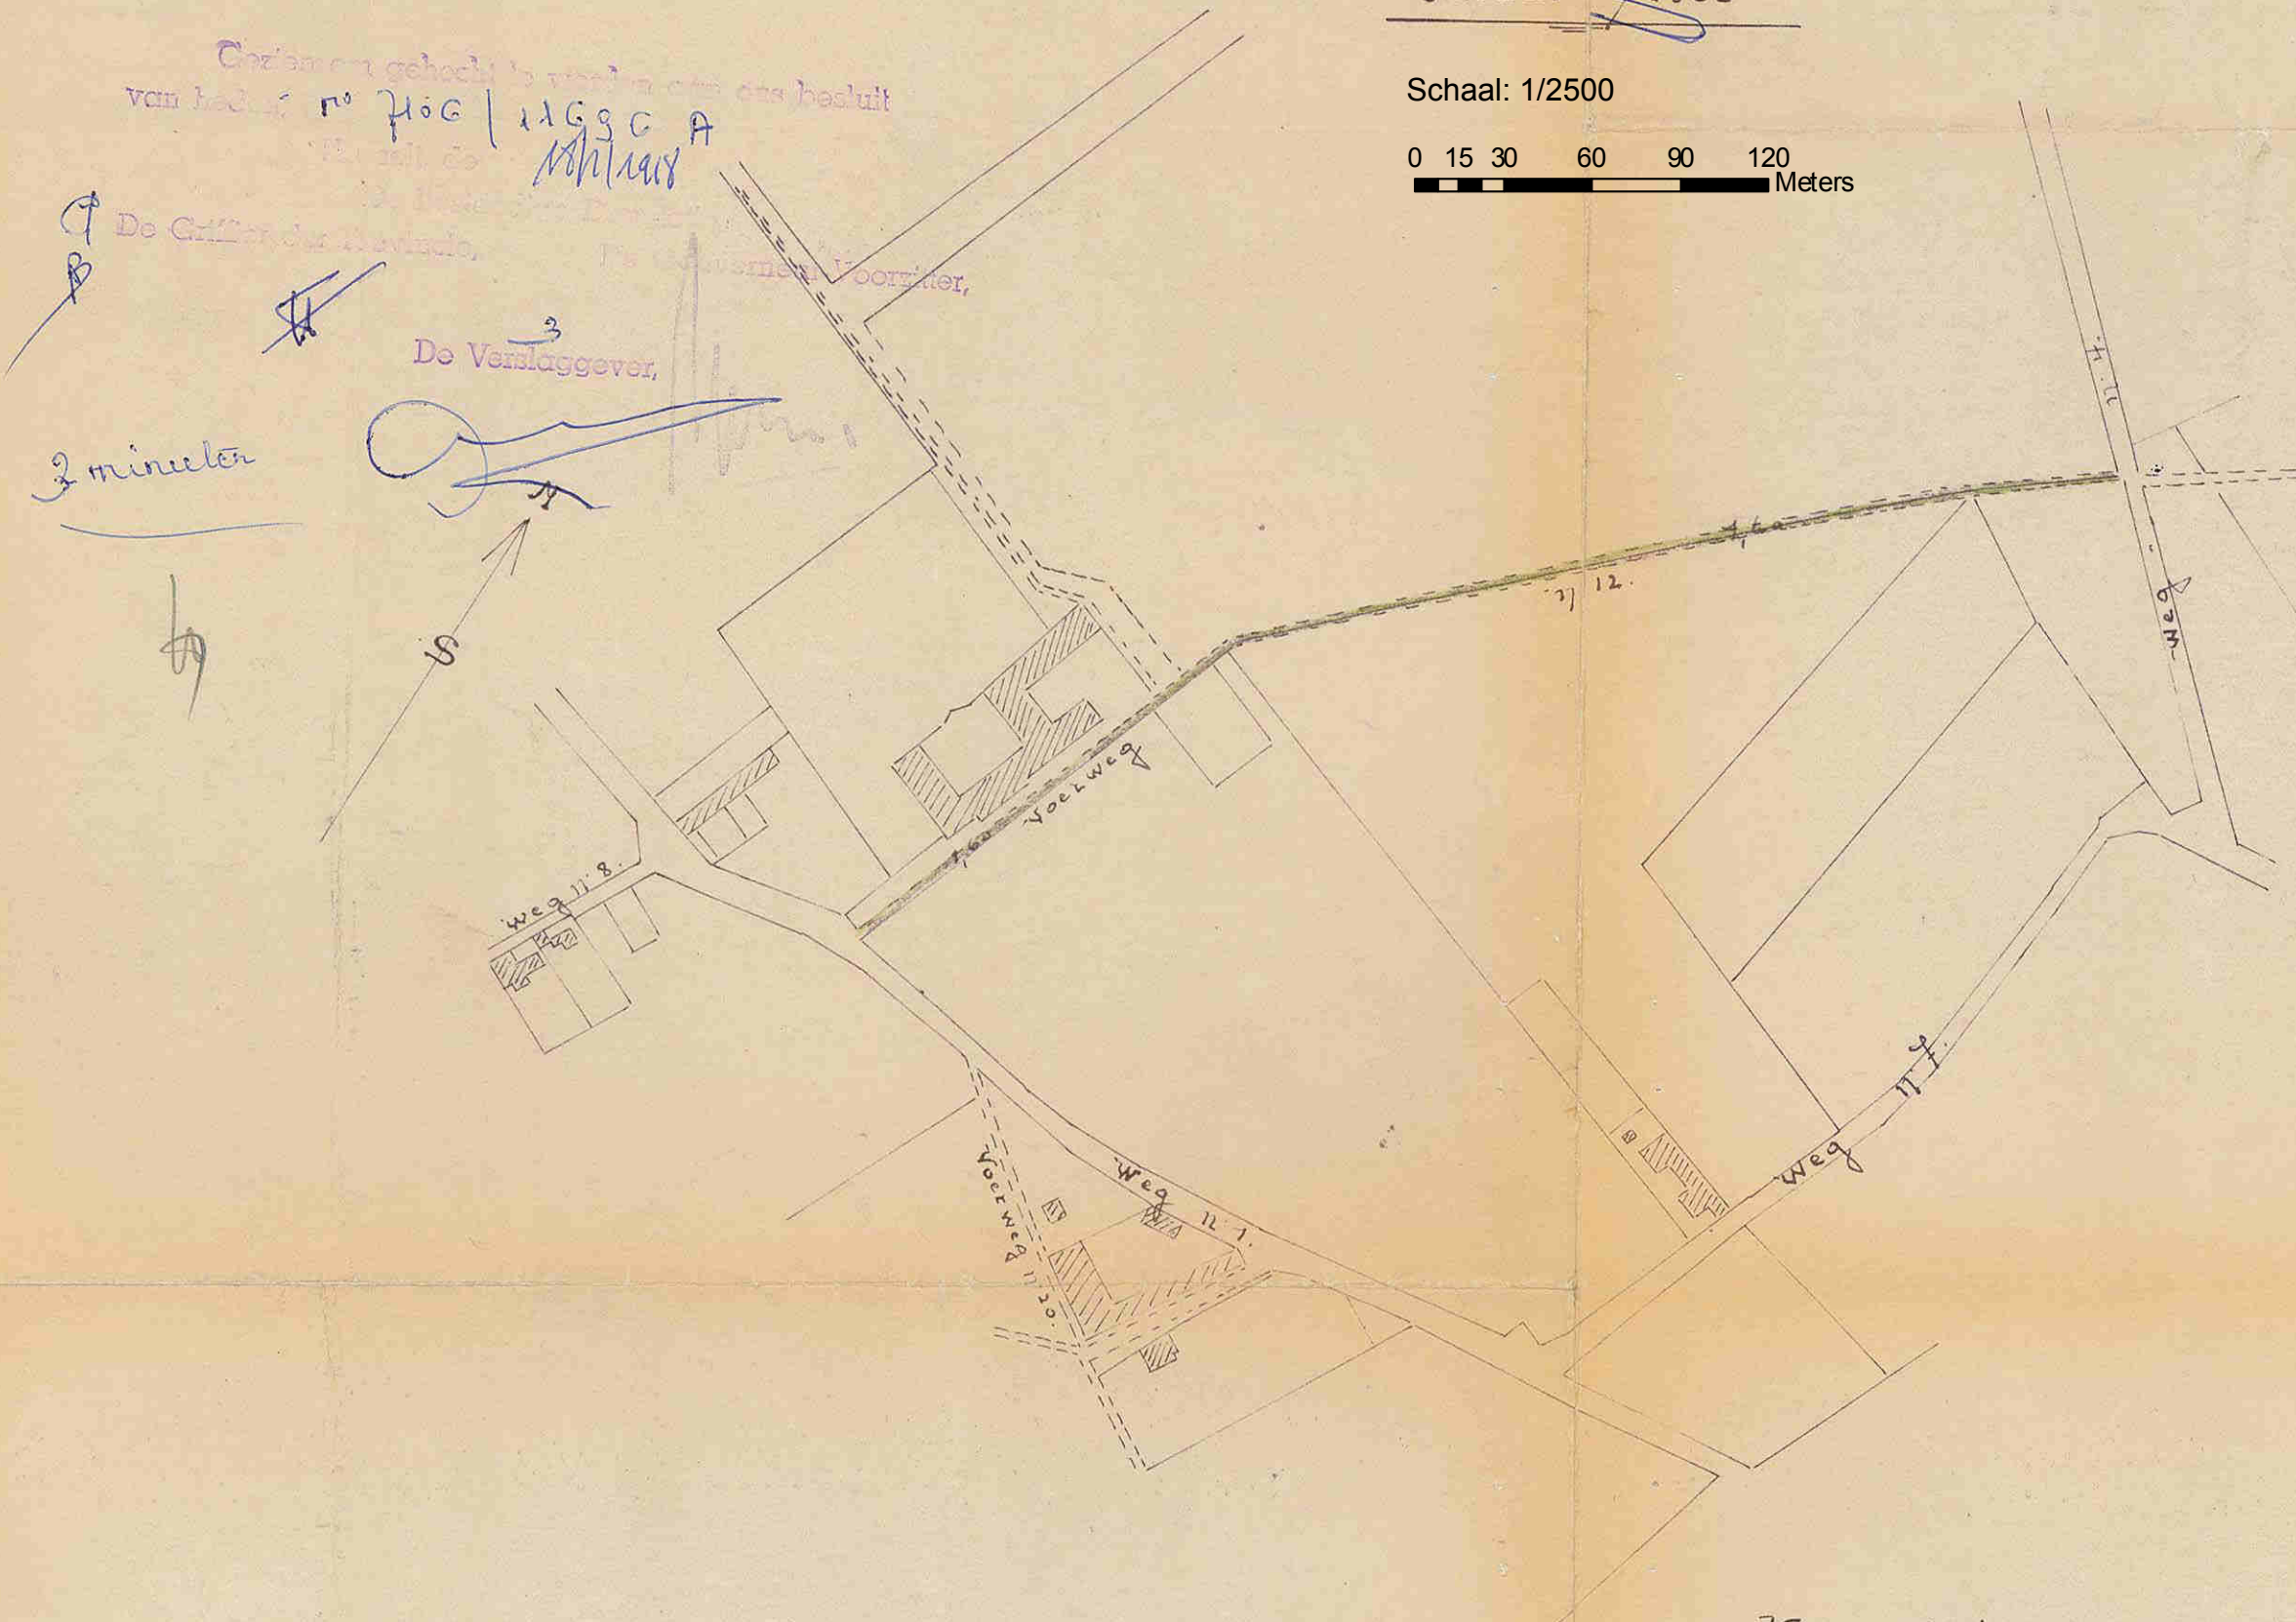

Voor gelijkvormig afschrift.  
De beëdigde landmeter.