

Nr 7106

/4826.

Minuut

 $\frac{2}{2}$ Bijlagen

16 MAR 1927

waarvan $\frac{1}{2}$ plan

3 AFSCHRIFTEN



De Bestendige Deputatie

VAN DEN PROVINCIALEN RAAD VAN LIMBURG

Gezien de beraadslaging van den gemeenteraad van Heusden
dd. 19 Augustus 1926 een plan aannemende voor de verbredening
en rechtekoning van den weg nr 23 van
den ablas der buurtwegen;

Gezien het plan der ligging ;

Gezien het proces-verbaal van onderzoek *de commodo et incommodo*
waaruit blijkt dat begeer dit ontwerp geen bezwaren
noch opmerkingen werden ingebracht;

Gezien het advies van den Arrondissements-Commissaris ;

Gezien het verslag van den H. Hoofd-Ingenieur Bestuurder van den
provinciale technische dienst
~~urbanisten en buurtwegdienst der provincie~~, dd. 29 november 1926

nr 6/39;

2 min.

Gruyters
Gehoord het verslag van den H.
lid van het Collegie ;

Gezien de wet van den 10 April 1841 gewijzigd door die van den
20 Mei 1863 en artikel 76 der gemeentewet ;

BESLUIT :

De bovengemelde beraadslaging voor hetgeen betreft de aanneming des
plans goed te keuren, en den aankoop in der minne der tot uitvoering van dit
plan noodige gronden alsook den afstand der beschikbare gedeelten weg aan de
aangrenzende eigenaren gelijkvormig art. 29 der wet van 10 April 1841, toe
te staan.

Het tegenwoordig besluit zal door het schepencollegie 's Zondags na
deszelfs ontvangst afgekondigd worden, en ingevolge de schikkingen der wet
van den 20 Mei 1863, gedurende acht dagen aangeplakt blijven.

Het bewijs der vervulling dezer formaliteit zal ons, na verloop van den
bepaalden tijd voor het beroep bij den koning overgelegd worden.

Deze beroepen zullen desgevallend *aan den Heer Gouverneur der*
provincie moeten toekomen binnen de vijftien dagen die de aanplakking volgen.

Afschrift des tegenwoordigen zal, ter uitvoering aan ^{het Gemeente-}~~den H. Arrondis-~~
~~sements-Commissaris~~ van Boushy verzonden worden.

Dergelijk afschrift zal tot naricht aan den H. Hoofd-Ingenieur Bertuorder
~~provincie als Technische Dienst~~
van den ~~urbanisten en buurtweg dienst~~ der provincie te Hasselt, overgezonden
worden.

In zitting te Hasselt, den 14 Maart 192 7

Waren tegenwoordig : de HH.

Gouverneur Voorzitter Moors, Geelen, Palmers Hayen,
Gruyters en Spaas leden en Roelants Griffier der
Provincie

De Griffier der provincie,

De Bestendige Deputatie.

Roelants

G. h. schen

De Verslaggever,

Geelen




Provincie Limburg. Gemeente Heusden. Rooiingsplan van den buurtweg n^o. 23.

Schaal: 1/500

Schaal 1/500 m.

0 2,5 5 10 15 20
Meters

gezien in volgekund door den
gemeenteraad van Heusden in zitting
van 19 Augustus 1927.
Van der Vliet, de Voorzitter.
De Secretaris.

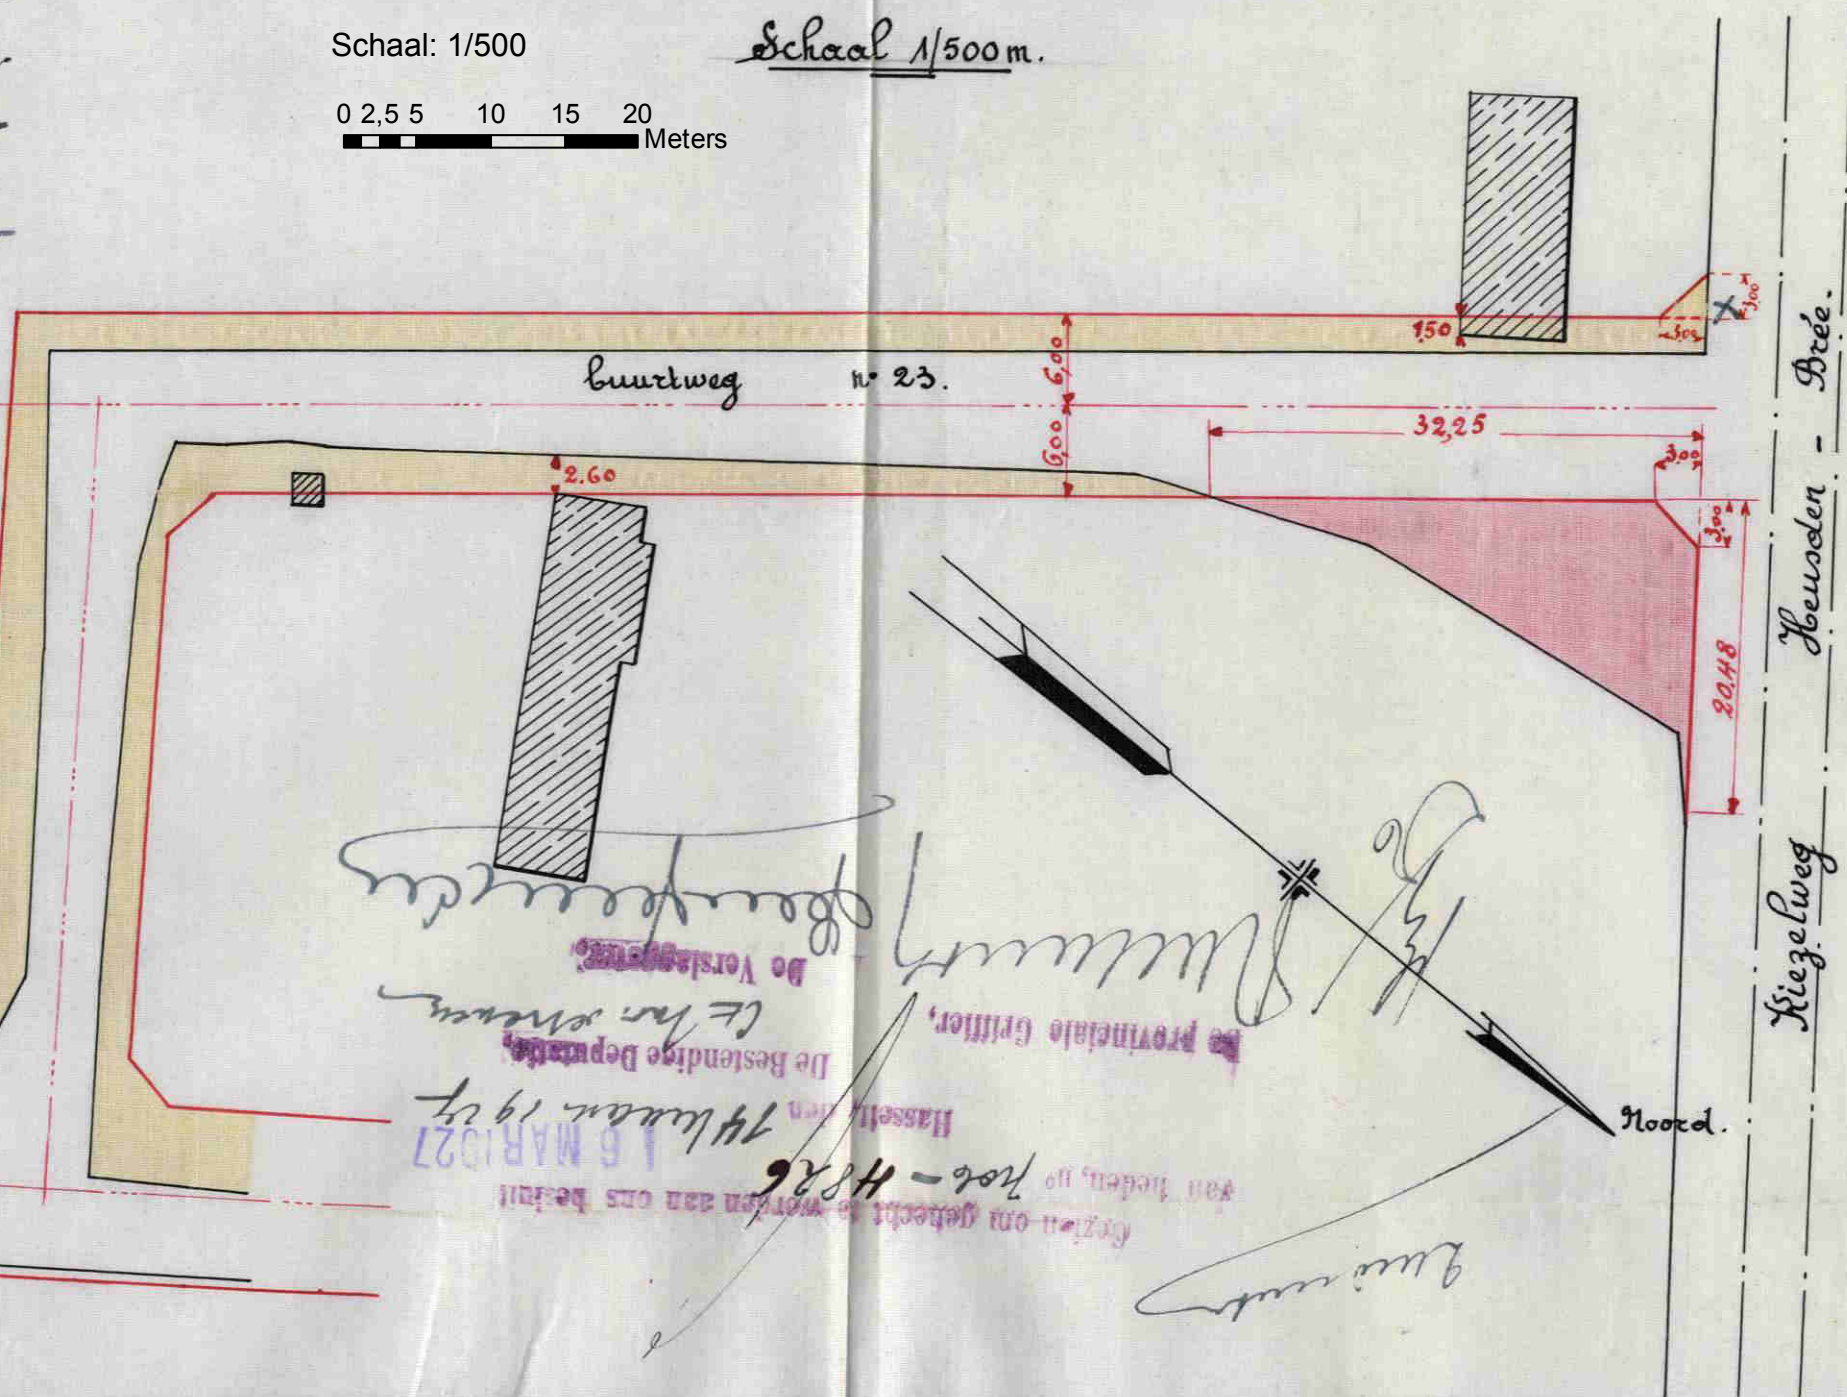

Gezien om gehecht te worden aan ons besluit
De Bestendige Deputeerde,
De Provinciale Griffier,
De Verslaggever,
