

Annw. N^o 7106 - 18793^a.

$\frac{3}{7}$ BIJLAGEN

PLANS

DE BESTENDIGE DEPUTATIE

VAN DEN PROVINCIALEN RAAD VAN LIMBURG,

Gezien de beraadslaging van den gemeenteraad van *Hoepmatt*
dd. *28 January 1899* een plan aannemende voor *de verbreding*
en de rechtmaking van een gedeelte van
den buistweg n^o 7;

Gezien het plan der ligging;

Gezien het proces-verbaal van onderzoek *de commodo et incommodo*
waaruit blijkt dat *er geen reclamen tegen het*
ontwerp zijn opgekomen;

Gezien het advies van den H. Arrondissements-Commissaris;

Gezien het verslag van den H. provincialen Opziener der buurt-
wegen en waterloopen, dd. *8 Juli 1898*, n^o *5284*;

Gehoord het verslag van den H.
lid van ons College;

Slegers

Gezien de wet van den 20 Mei 1863 en artikel 76 der gemeen-
tewet;

BESLUIT:

De bovengemelde beraadslaging voor hetgeen betreft de aanneming
des plans goed te keuren, en den aankoop in der minne der tot
uitvoering van dit plan noodige gronden, toe te staan onder de volgende
voorwaarden:

Het tegenwoordige zal door het schepencollege 's Zondags na
deszelfs ontvangst afgekondigd worden, en, ingevolge de schikkingen
der wet van den 20 Mei 1863, gedurende acht dagen aangeplakt
blijven.

Het bewijs der vervulling dezer formaliteit zal ons, na verloop
van den bepaalden tijd voor het beroep, overgelegd worden.

Afschrift des tegenwoordigen zal, ter uitvoering, aan den
H Arrondissements-Commissaris van
verzonden worden.

Tongeren

Dergelijk afschrift zal tot nariicht aan den H. provincialen Opziener
der buurtwegen en waterlopen, te Hasselt, overgezonden worden.

In zitting, te Hasselt, den 10 maart 1899.

Waren tegenwoordig de HH. *Slegers Voorzitter*
Ridder de Borman, Gielen, Willen
en de Gueft, leden en Roelants, provinciale
Griffier,

De provinciale Griffier,

H. Roelants

De bestendige Deputatie,

[Handwritten signature]

De Verslaggever,

[Handwritten signature]

Contenance des emprises


Commune de Hoppinacel.

Redressement d'une partie du chemin
N° 7 de l'atlas, dressé à l'échelle de 1 à 2500
indiquant les élargissements à faire.

Schaal: 1/2500

0 15 30 60 90 120
Meters

1	-	0	are	60	centiares
2	"	12	"		
3	"	26	"		
4	"	60	"		
5	"	65	"		
6	"	60	"		
7	"	56	"		
8	"	80	"		

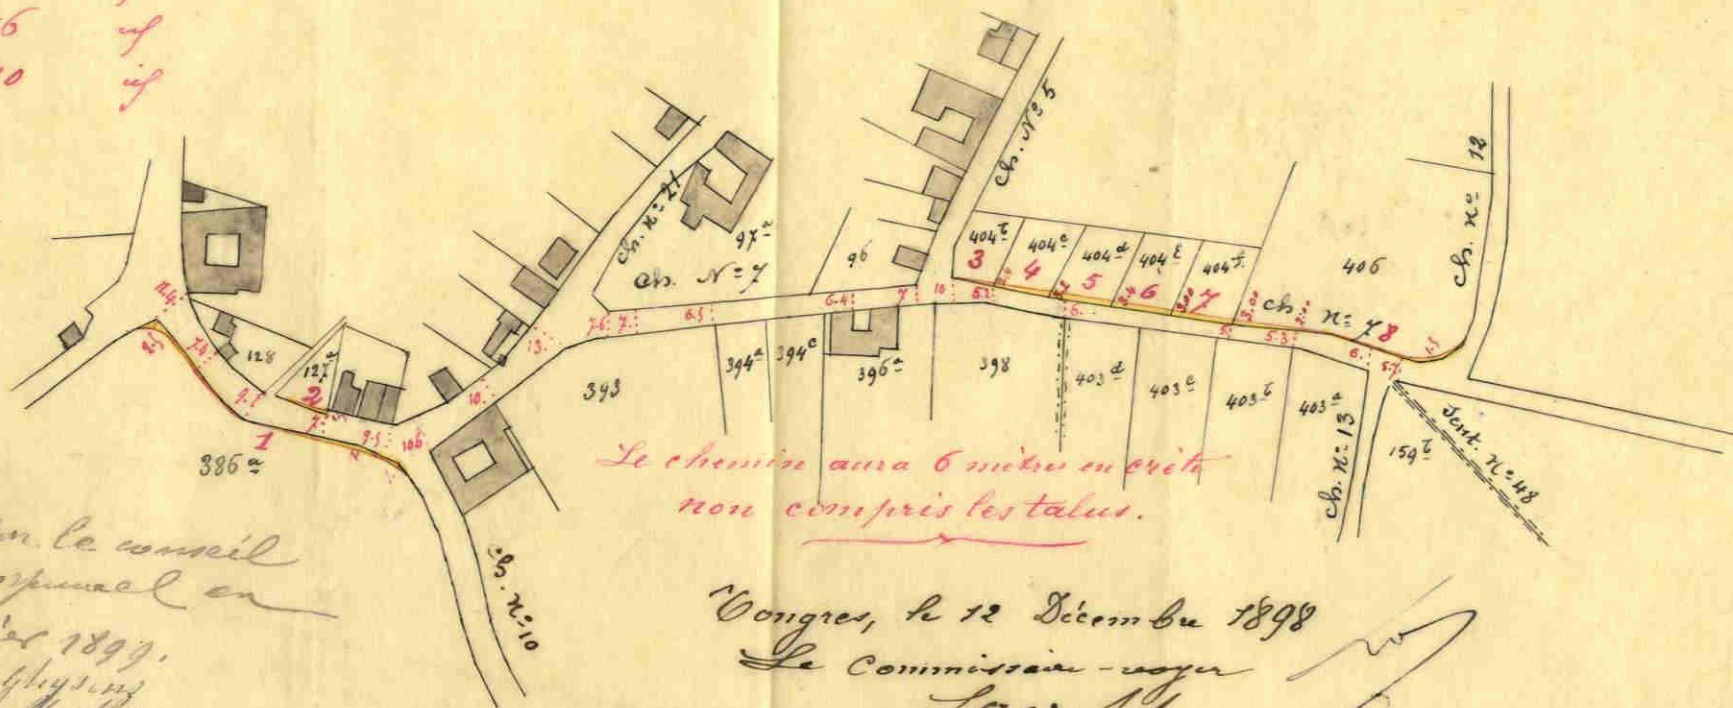

Le chemin aura 6 mètres en creux
non compris les talus.


Sacré

pour être annexé à notre arrêté

du jour du 18793^e

Carrelé le 10 mars 1899.

La députation permanente


Approuvé par le conseil
communal de Hoppinacel en
date du 28 Janvier 1899.
Pour le Maire: J. B. Ghyssels
Le Secrétaire: J. B. Ghyssels
