

Provinciaal Bestuur

VAN LIMBURG.

4^e Afdeling.

Sanw. N^o 738 L^{re}.

BUURTWEGEN.

VERBETERING.

GOEDKEURING VAN PLANS.

De bestendige Deputatie,

16. Gylagen
plan.

Gezien de beraadslaging van de n gemeenteraad van

Horpsmael

dd. 5 oktober 1887

een plan aannemende voor het verbreedten en

het rektmaken der wegen

n^o 1 en 7 naar Orey en n^o 2 en 5

naar de statie van den yzeren weg,

te Bongloorn;

Gezien het plan en het proces-verbaal van onderzoek de

commodo et incommodo waaruit blijkt dat

geene
ze klamen tegen dit ontwerp zijn
opgedomen;

Gezien de verslagen van den H. Arrondissements Commis-
saris en van den H. arrondissements Commissaris der buurt-
wegen;

Gezien de wet van den 20 mei 1863 en artikel 76 der gemeentewet ;

Besluit :

De bovengemelde beraadslaging voor hetgeen betreft de aanneming des plans goed te keuren en den aankoop in der minne der tot uitvoering van dit plan noodige gronden, toe te staan.

Het tegenwoordige zal door het schepencollegie 's zondags na deszelfs ontvangst afgekondigd worden, en, ingevolge de schikkingen der wet van den 20 mei 1863, gedurende acht dagen aangeplakt blijven.

Het bewijs der vervulling dezer formaliteit zal ons, na verloop van den bepaalden tijd voor het beroep, overgelegd worden.

Afschrift des tegenwoordigen zal, ter uitvoering, aan den II. Arrondissements Commissaris van *Fongereu* verzonden worden.

In zitting, te Hasselt, den *10 February* 1888.

De provinciale Griffier,

De bestendige Deputatie,


W. P. Roelandt

W. H. De Meester

Voor gelijkvormig afschrift :

De provinciale Griffier,

W. H. De Meester
W. P. Roelandt

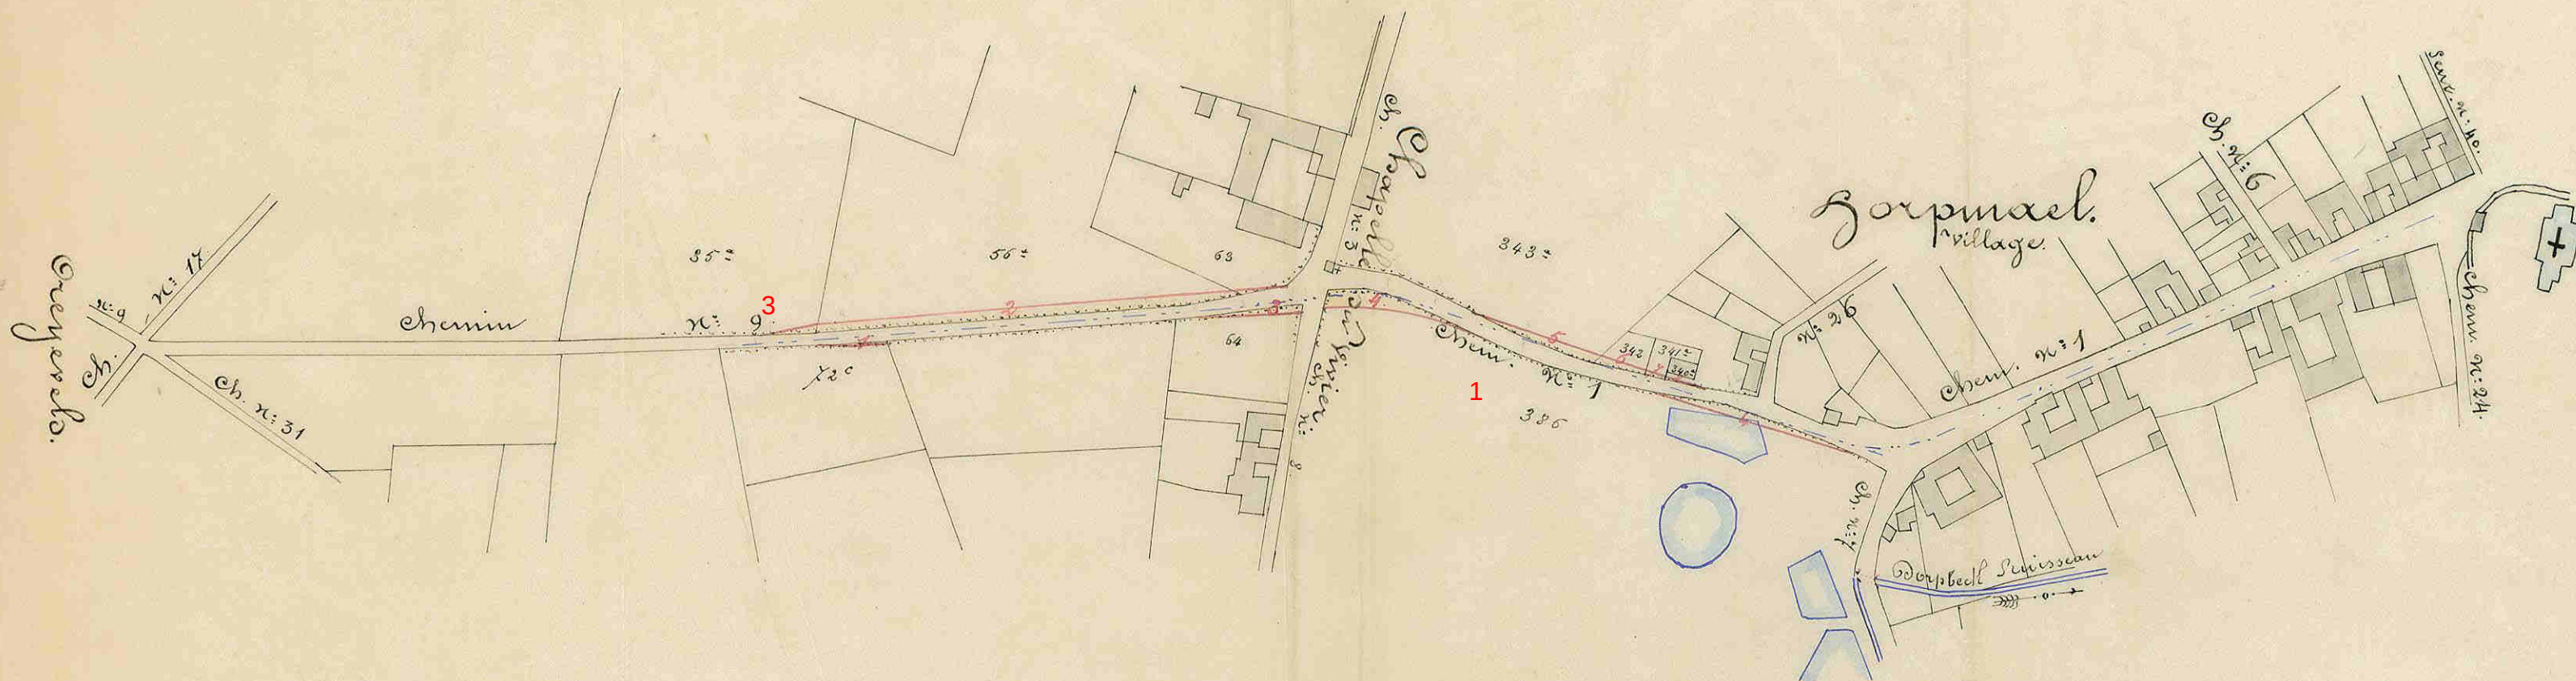

Schaal: 1/2500
0 15 30 60 90 120 Meters


Commune de Gorpmael.

Plan extrait de l'Atlas, des chemins n° 9, 1, 20 et 5 que la Commune se propose d'élargir, avec l'indication des emprises à faire, dressé en triple expédition, par le soussigné Commissaire. Royer du 1^{er} ressort de Tongres.

Tongres, le 1^{er} Septembre 1887.

Lucien A.
Le Secrétaire communal

Par ordonnance:
Le Secrétaire communal
J. P. Rogier

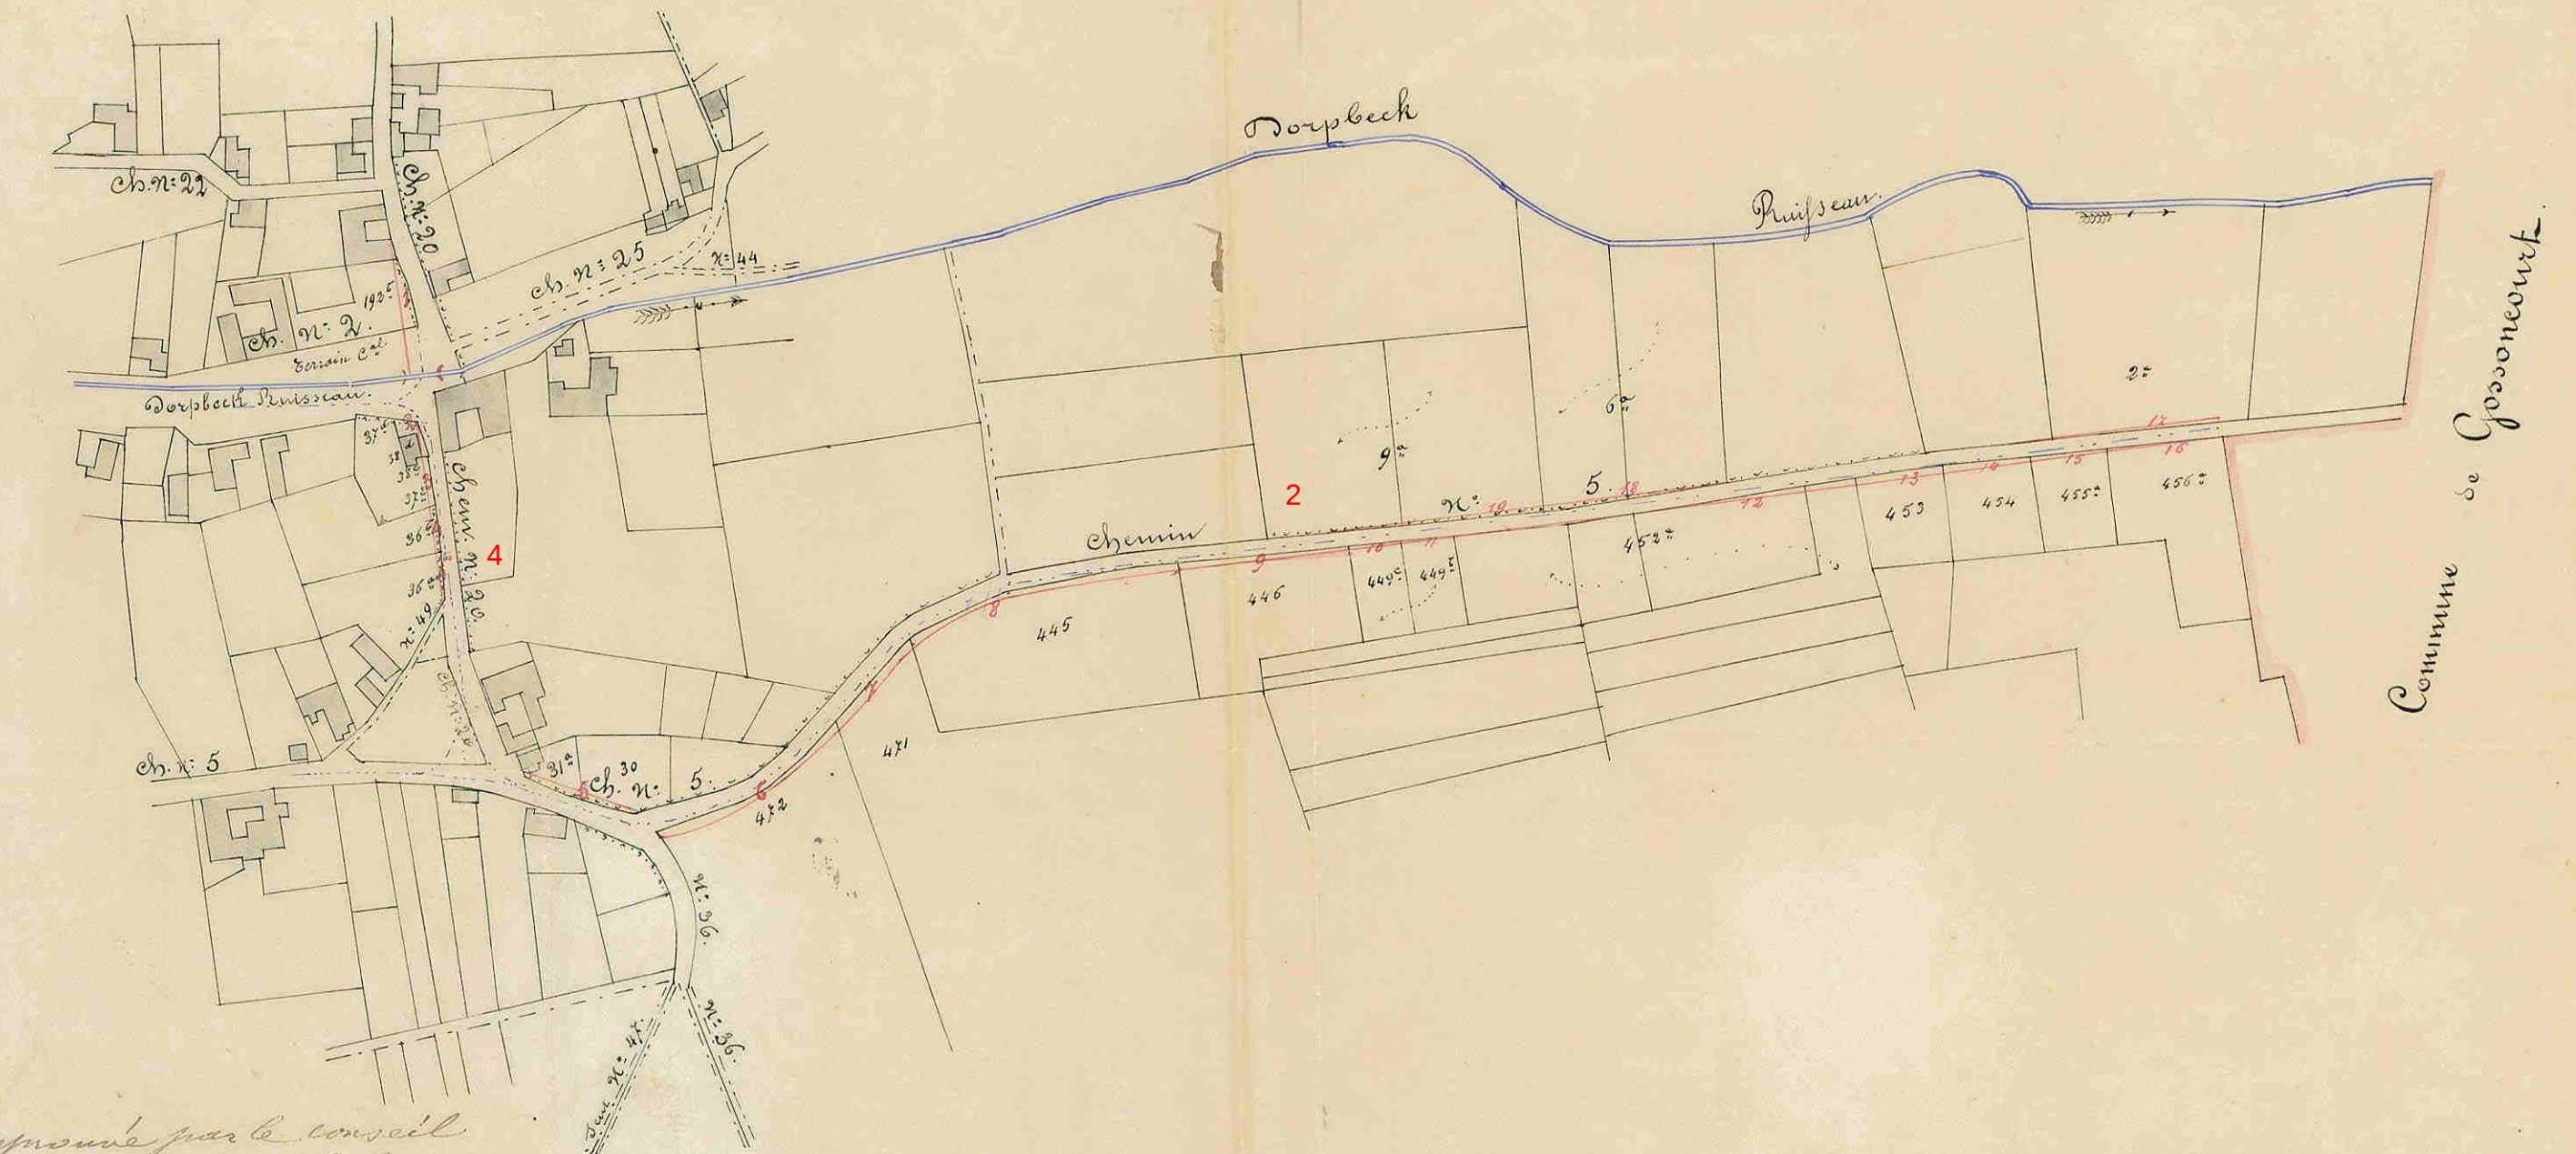

Vu et approuvé par le conseil communal de Gorpmael, le 5 Octobre 1887.

G. Ghyssels
E. P. P.
F. P. P.
J. B. Ghyssels
D. P. P.

Vu pour être annexé à notre arrêté de ce jour Hasselt, le 10 Février 1888.
La Députation permanente

Le Greffier provincial
M. Ghyssels
