

Ind. N° 7106-84307⁶. $\frac{5}{2}$ ANNEXES

/PLANS

LA DÉPUTATION PERMANENTE

DU CONSEIL PROVINCIAL DU LIMBOURG,

2 expéd.

Vu la délibération du conseil communal de *Goyes*,
 en date du *15 janvier 1903* adoptant un plan pour *la*
rectification et l'élargissement des
chemins n° 8 et 16 de l'Atlas des com-
munications vicinales;

Vu le plan des lieux;

MA

Vu le procès-verbal d'enquête *de commodo et incommodo* constatant
 qu'il *n'est survenu aucune opposition*
contre ce projet;

Vu l'avis de M. le Commissaire d'arrondissement;

Vu le rapport de M. l'Inspecteur provincial des chemins vicinaux
 et des cours d'eau, en date du *12 mars 1903* n° *11637*;

Entendu le rapport de M.
membre de notre Collège;

Heyers,

Vu la loi du 20 mai 1863 et l'art. 76 de la loi communale;

DÉCIDE:

D'approuver la délibération précitée en ce qui concerne l'adoption du plan et d'autoriser l'acquisition, de gré à gré, des terrains nécessaires à l'exécution de ce plan ~~sous les conditions suivantes~~:

Le présent sera publié par le collège échevinal, dès le dimanche qui suivra sa réception, et restera affiché pendant huit jours, conformément aux dispositions de la loi du 20 mai 1863.

Le certificat constatant l'accomplissement de cette formalité nous sera transmis après l'expiration du délai d'appel.

Expédition du présent sera adressée, pour exécution, à M. le Commissaire de l'arrondissement de *Hasselt* *marryk*.

Pareille expédition sera adressée pour information, à M. l'Inspecteur provincial des chemins vicinaux et des cours d'eau, à Hasselt.

En séance, à Hasselt, le *12 Juin* *1903*.

Etaient présents MM.

souverneurs, Dooy. Heyers,
Prid. de Borchau, Jelen, Willens, de Creeth
et Moors, membres; Raclant greffier
prov.

Le Greffier provincial,

La Députation permanente,

[Signature]

[Signature]

[Signature]


Le Rapporteur,

[Signature]

Province de Limbourg - Arrond^t de Hasselt

Commune de Goyer

Hameau de Petit-Goyer

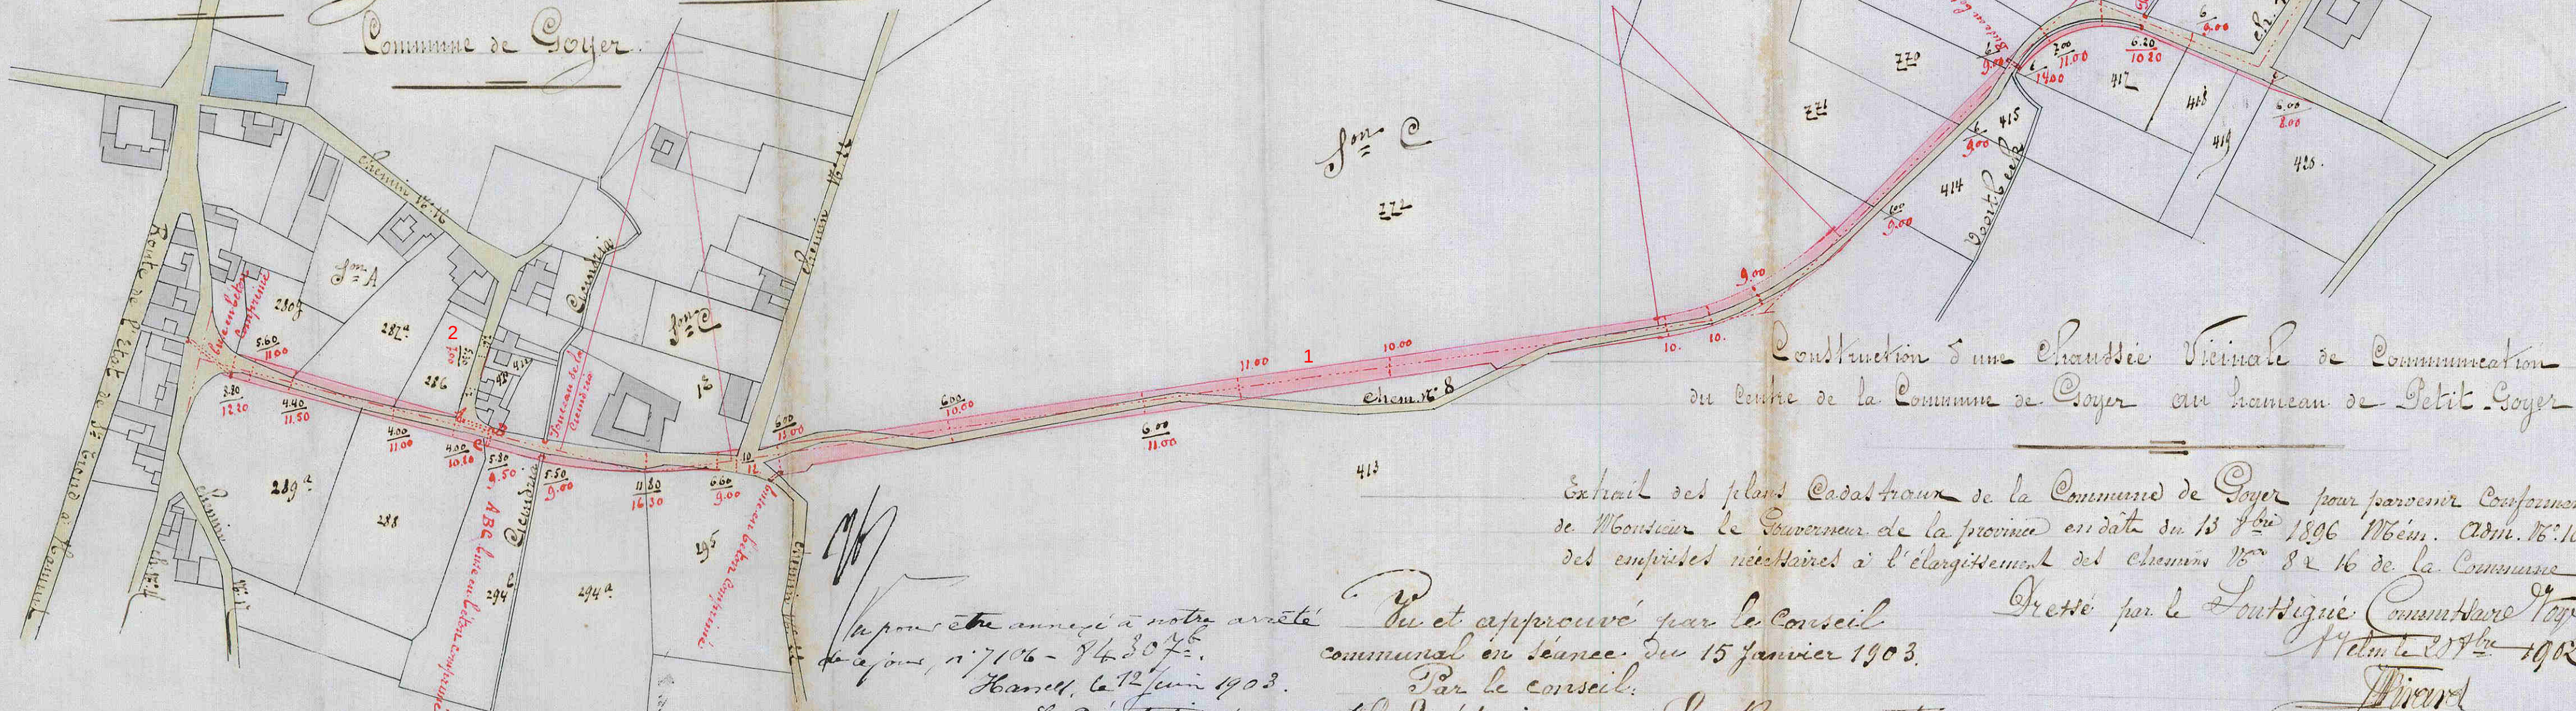

Construction d'une Chaussée Vicinale de Communication conduisant du Centre de la Commune de Goyer au hameau de Petit-Goyer.

Extrait des plans Cadastreux de la Commune de Goyer pour parvenir conformément à la Circulaire de Monsieur le Gouverneur de la province en date du 13 Juin 1896 Mém. Adm. 16.105 à l'acquisition des emprises nécessaires à l'élargissement des chemins Nos 8 & 16 de la Commune

Le pour être annexé à notre arrêté de jour, n° 106 - 84307.
Hasselt, le 12 Juin 1903.

Adopté et approuvé par le Conseil communal en séance du 15 Janvier 1903.
Par le conseil:

Dressé par le Sousigné Comptable
H. J. 1902

Le Greffier provincial, H. J. 1903
M. R. 1903

Le Secrétaire.
M. J. 1903

Le Bourgmestre.
M. J. 1903