



Provincie Limburg

3de Directie - Afdeling 5

Technische Aangelegenheden

23-10-1987

(5 afschriften maken a.u.b.)

2 fte
2 PTWD.

Minuut

AFSCHAFFING VAN BUURTWEGEN

DE BESTENDIGE DEPUTATIE VAN DE PROVINCIERAAD VAN LIMBURG

Kenmerk: 305.1/8229
Dossier: 841.1/723.0

Datum:

Bijlagen:

Gelet op de beslissing van de Gemeenteraad van Kuirraai
dd. 07.09.1987, waarbij voorgesteld wordt over te gaan tot de afschaffing van
buurtweg nr 185 (Tuyensstraat)
aangeduid in oranje / rood kleur op de aan onderhavig besluit gehechte plannen;
Gelet op de toepasselijke reglementering, nl. de Wet van 10 april 1841 over de buurtwegen, inzonderheid op artikel 28;
Gelet op het Proces-Verbaal van sluiting van het openbaar onderzoek «de commodo et incommodo», waaruit blijkt dat geen bezwa(a)r(en) of opmerking(en) werd(en) ingediend (1);

~~Overwegende dat de bezwaren werden weerlegd in bovengenoemd gemeenteraadsbesluit; (1)~~

Gelet op het gunstig advies van de Hoofdingenieur-Directeur van de Provinciale Technische Wegendienst, dd. 12.10.1987, nr. 027.0/34.82/841.1/723.0

Gehoord het verslag van NEVEN, Lid van ons College;

BESLUIT:

Artikel 1. - het gedeelte buurtweg nr 185 (G.H.K.J.),
aangeduid in rode kleur op de aan onderhavig besluit gehechte plannen IS-~~ZIN~~ (1)

AFGESCHAFT EN ONTTROKKEN AAN HET OPENBAAR DOMEIN.

Overeenkomstig artikel 29 van bovengenoemde Wet over de buurtwegen kan de gemeenteraad, na schatting door een deskundige, beslissing tot verkoop van de aan het openbaar domein onttrokken gronden, of tot het vorderen, vanwege de eigenaars van de gronden, van de meerwaarde die voor hen ontstaat tengevolge van deze afschaffing en onttrekking aan het openbaar domein.

Artikel 2. - Het College van Burgemeester en Schepenen is belast met de bekendmaking van onderhavig besluit overeenkomstig de bepalingen van artikel 28, derde lid, van bovengenoemde Wet van 10.04.1841.

De Gemeente en de belanghebbende derden kunnen, binnen de 15 dagen te rekenen vanaf de eerste dag van de bekendmaking, beroep instellen tegen onderhavig besluit. Het beroep moet worden gericht aan de Gouverneur van de Provincie Limburg, die het beroepschrift en het volledig dossier voor verder gevolg zal doorzenden ~~aan de Gemeenschapsminister voor Ruimtelijke Ordening, De Meeûsquare 35, te 1040 Brussel.~~
aan het Ministerie van de Vlaamse Gemeenschap - Arcel - Belliardstraat
Door het indienen van beroep wordt onderhavige beslissing opgeschorst.

Artikel 3. - Onderhavig besluit zal voor verder gevolg worden gezonden:

- aan het College van Burgemeester en Schepenen van de belanghebbende gemeente;
- aan de Hoofdingenieur-Directeur van de Provinciale Technische Weggendienst.

Hasselt,

22-10-1987

Aanwezig:

Gouverneur, Voorzitter; Mannaerts, ~~Mevrouw~~
~~Houben-Bertrand~~, Martin, Dufaux, Swennen,
Neven, Leden en Martens, Provinciegriffier.

Namens de Bestendige Deputatie:

(6 minuten)

De Griffier der Provincie,

De Gouverneur-Voorzitter,

3
De Verslaggever,

PLAN N° 20.

Voor eensluitende fotocopie uit
de Atlas van Buurtwegen Molenbeersel.
Kinrooi, 11.09.1986.

Namens het College :

De Secretaris,

De Burgemeester,

L. Henckens



T. Schoofs



Schaal: 1/2500

0 15 30 60 90 120 Meters

Sectie D

tegen [redacted]
perceel GHJK deel van weg nr.185
opp.: 00a 23ca


Voor akkoord :

De beedigde landmeter-expert

0 2,5 5 10 15 20 Meters

Louis Stals

Doss.nr.86/2468/mr/jf

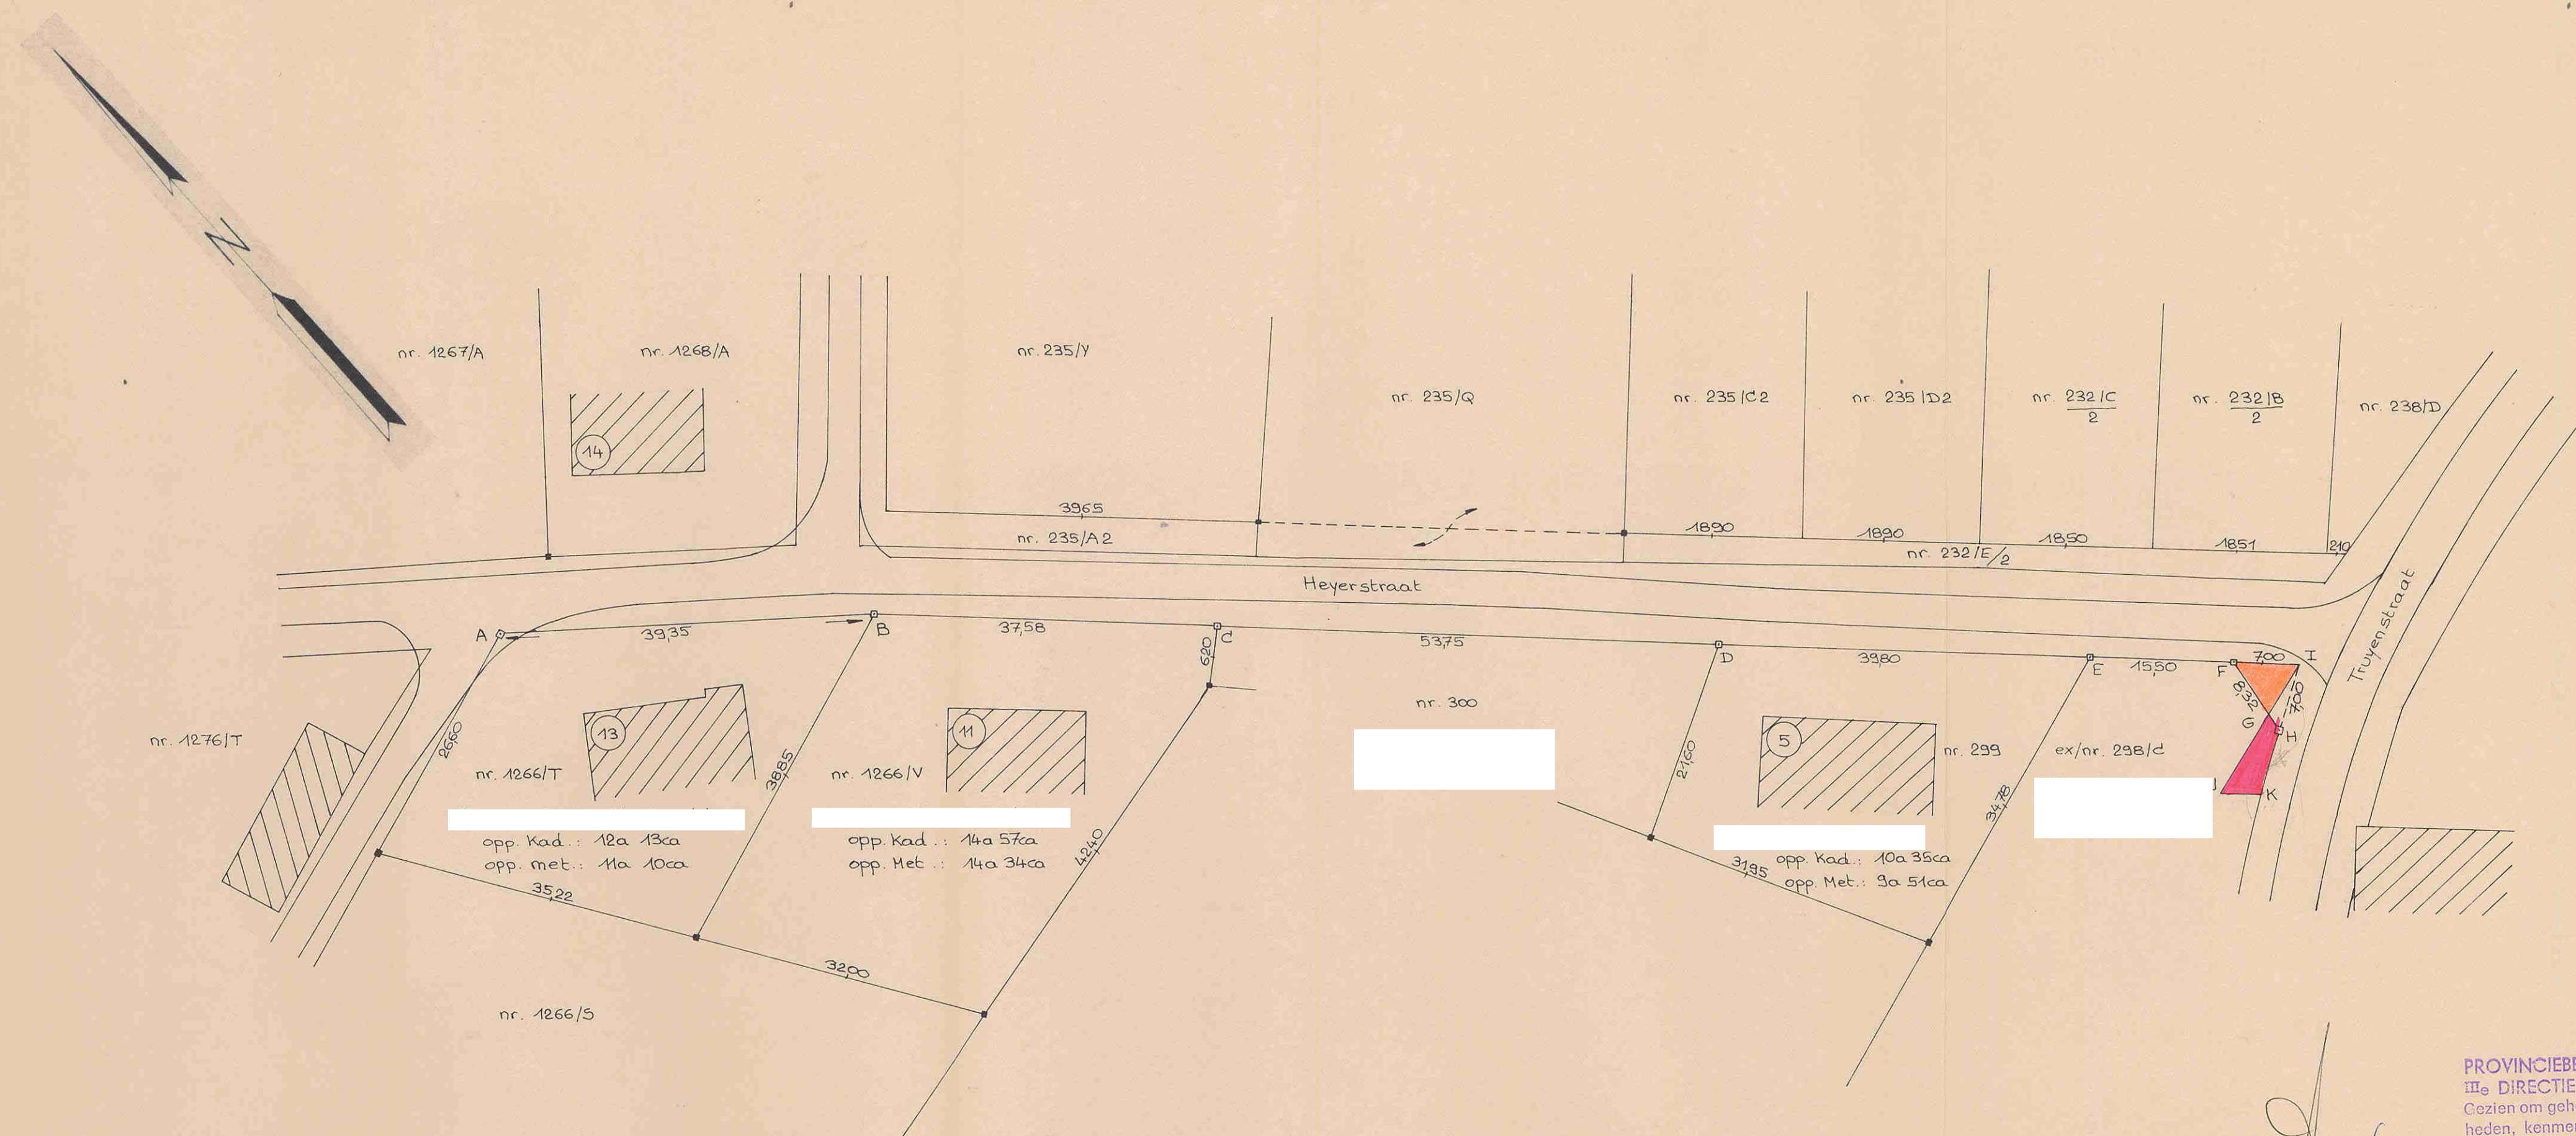

23 -10- 1987

PROVINCIEBESTUUR VAN LIMBURG

IIIe DIRECTIE - 5e Afdeling A
Gezien om gehecht te worden aan ons besluit van
heden, kenmerk : 308.1/8229

dossier : 841. 1/723.0

Hasselt, 22-10-

Namens de Bestendige Deputatie
De Provinciegriffier, De Gouverneur Voorzitter,
De Verslaggever,