

PROVINCIEBESTUUR VAN LIMBURG.
III° DIRECTIE - 5e Afdeling A
Aanwr. nr. 7106/2 395

- 8 - 7 - 1977

5 afschriften.
2-P.T.D.
2-Gte.
1-Bundel.

M I N U U T.

DE BESTENDIGE DEPUTATIE VAN DE PROVINCIERAAD
VAN LIMBURG;

Gelet op de beslissing dd. *07 maart 1977*,
waardoor de gemeenteraad van *Kimrooi*
een plan aanneemt voor de afschaffing van *gedeelten*
van buurten was 187 en 188
op het grondgebied van deze gemeente;

Overwegende dat het niet gaat om een voetweg
welke in de bebouwde kom van een stad of in een aaneen-
gebouwd gedeelte van een plattelandsgemeente is gelegen;

Gelet op het proces-verbaal van het onderzoek
de commodo et incommodo, waaruit blijkt dat er geen be-
zwaren of opmerkingen werden ingediend;

Gelet op het gunstig advies van de Heer Hoofd-
ingenieur-Directeur van de Provinciale Technische Wegen-
dienst, dd. *08 juni 1977*, nr. *3673* ;

Gelet op de wet van 10 april 1841, gewijzigd bij
de wetten van 20 mei 1863, 9 augustus 1948 en 5 augustus
1953, alsook op de omzendbrieven van de Heer Minister van
Openbare Werken nrs. 13, 13bis en 13 ter;

Gehoord de Heer *Nink*, Lid van het
college, in zijn desbetreffend verslag;

.../...

B E S L U I T :

De sekties van de *bruikwegen* nos. 187 en 188 op het grondgebied van de gemeente *Kinrooi*, aangeduid in *rode* kleur op het hierbijgevoegd plan, is afgeschaft en onttrokken aan het openbaar domein.

De afstand van de grond die door deze afschaffing vrijkomt, mag gebeuren overeenkomstig artikel 29 van de wet van 10 april 1841.

Dit besluit zal, 's zondags na ontvangst, door het schepencolleg afgekondigd worden, en ingevolge de beschikkingen van de wet van 20 mei 1863, gedurende acht dagen aangeplakt blijven.

Belanghebbende derden, alsook de gemeente, kunnen tegen dit besluit in beroep gaan bij de Koning. Dit beroep schorst de uitvoering van dit besluit tot wanneer de Koning uitspraak heeft gedaan. Dit beroep moet uitgeoefend en aan de gouverneur overgemaakt worden binnen vijftien dagen, volgend op de aanplakking van dit besluit.

Afschrift van dit besluit zal, ter uitvoering worden overgemaakt aan het gemeentebestuur van *Kinrooi*.

Dergelijk afschrift zal, tot naricht, gezonden worden aan de Heer Hoofdingenieur-Directeur van de Provinciale Technische Wegendienst.

Hasselt, *7 juli 1947.*

WAREN AANWEZIG DE HEREN :

Gouverneur, Voorzitter; Smets, Vints, Beuls, Konings, Mannaerts, Didden, Ledert en Smets, Griffier der Provincie.

Namens de Bestendige Deputatie;

De Griffier der Provincie,

De Gouverneur-Voorzitter,

16/
De Verslaggever,

6 minuten.

nl e. pr. 14
7207/2395

59 a. 8te.

Gezien om gehecht te worden aan ons besluit
van heden, nr 7107/2395

Hasselt, de 7 juli 1977

De Bestendige Deputatie :


De Griffier der Provincie,

De Gouverneur-Voorzitter,

De Verslaggever, ⁽⁶⁾

6 minuten


- 8 - 7 - 1977

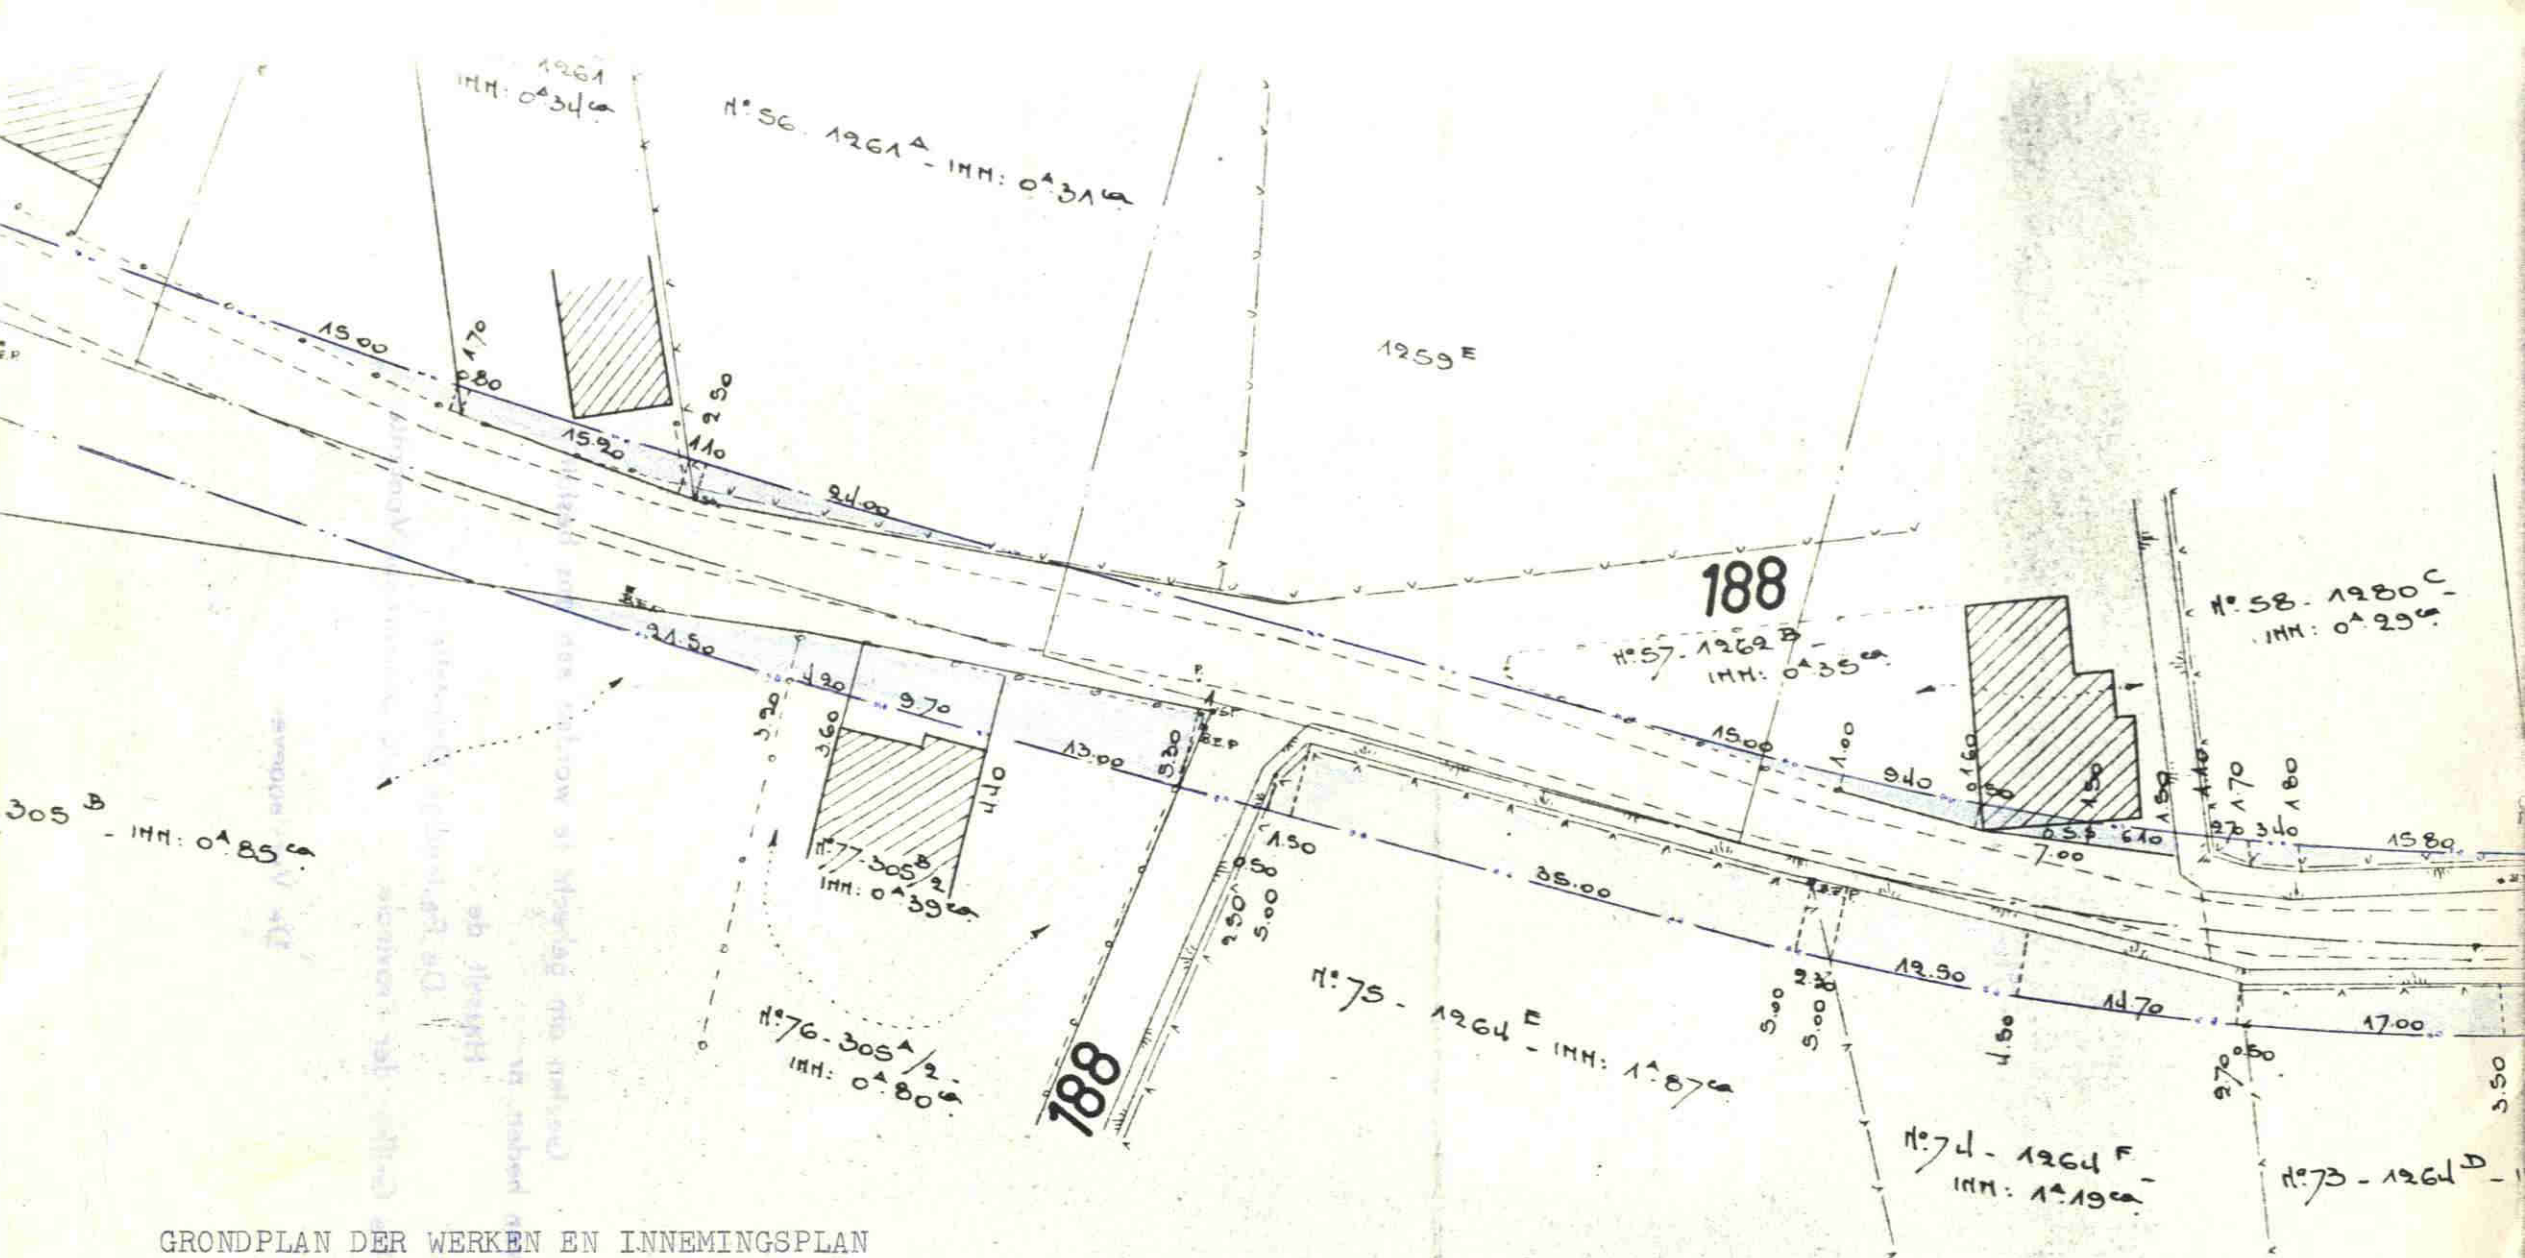


GRONDPLAN DER WERKEN EN INNEMINGSPLAN

VOOR BUURTWEG NR. 187. Opmeting gedaan door de Provinciale Technische Weggendienst- 1965. Wegverbetering door gevoerd in 1968.

Schaal: 1/2500

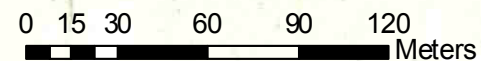

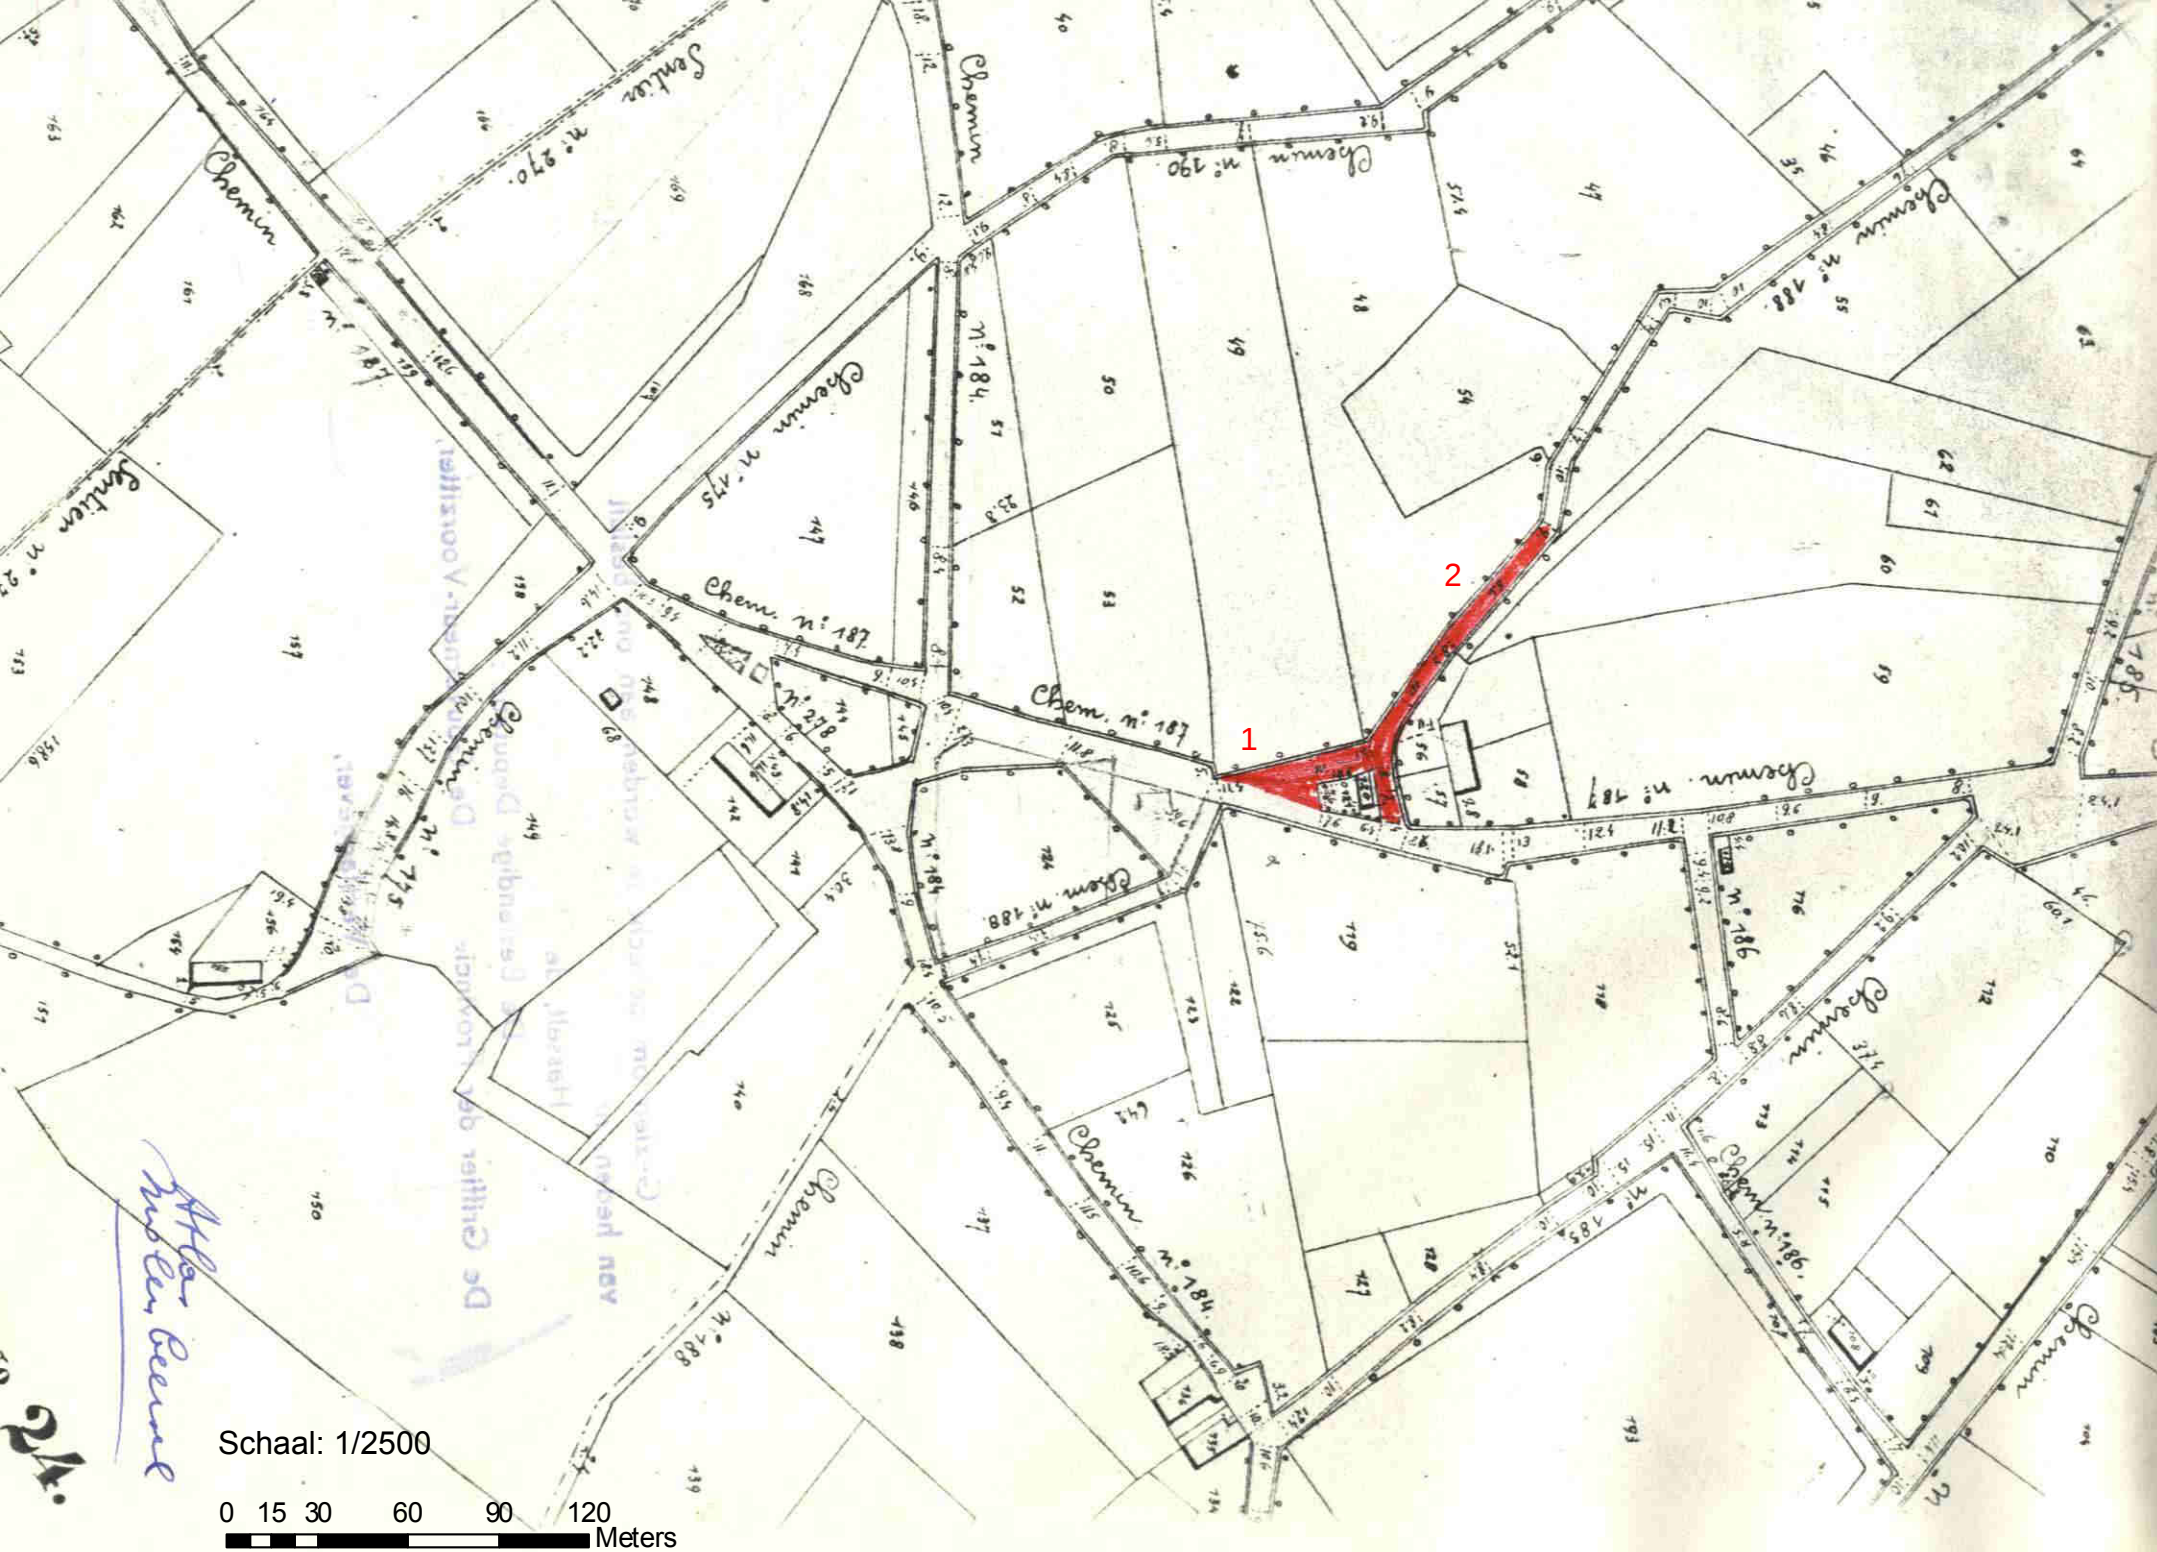

GEMEENTE : KINROOI .

Uittreksel uit de atlas der
buurtwegen van Molenbeersel .

Detaiblad nr.19 - buurtwegen 187 en 188 .

Naamijst van de aanpalende eigenaars :

1. Perceel D 1259g :

2. Perceel D 1262c :

3. Perceel D 1280e :

4. Perceel D 1259e :
1258c :

Geviseerd voor echt en volledig door de
gemeenteraad van Kinrooi in zitting van
7-3-1977, als bijlage aan zijn besluit
van dezelfde datum .

Vanwege de Raad,


De Secretaris,

De Burgemeester,

L. Henckens .



G. Coolen .

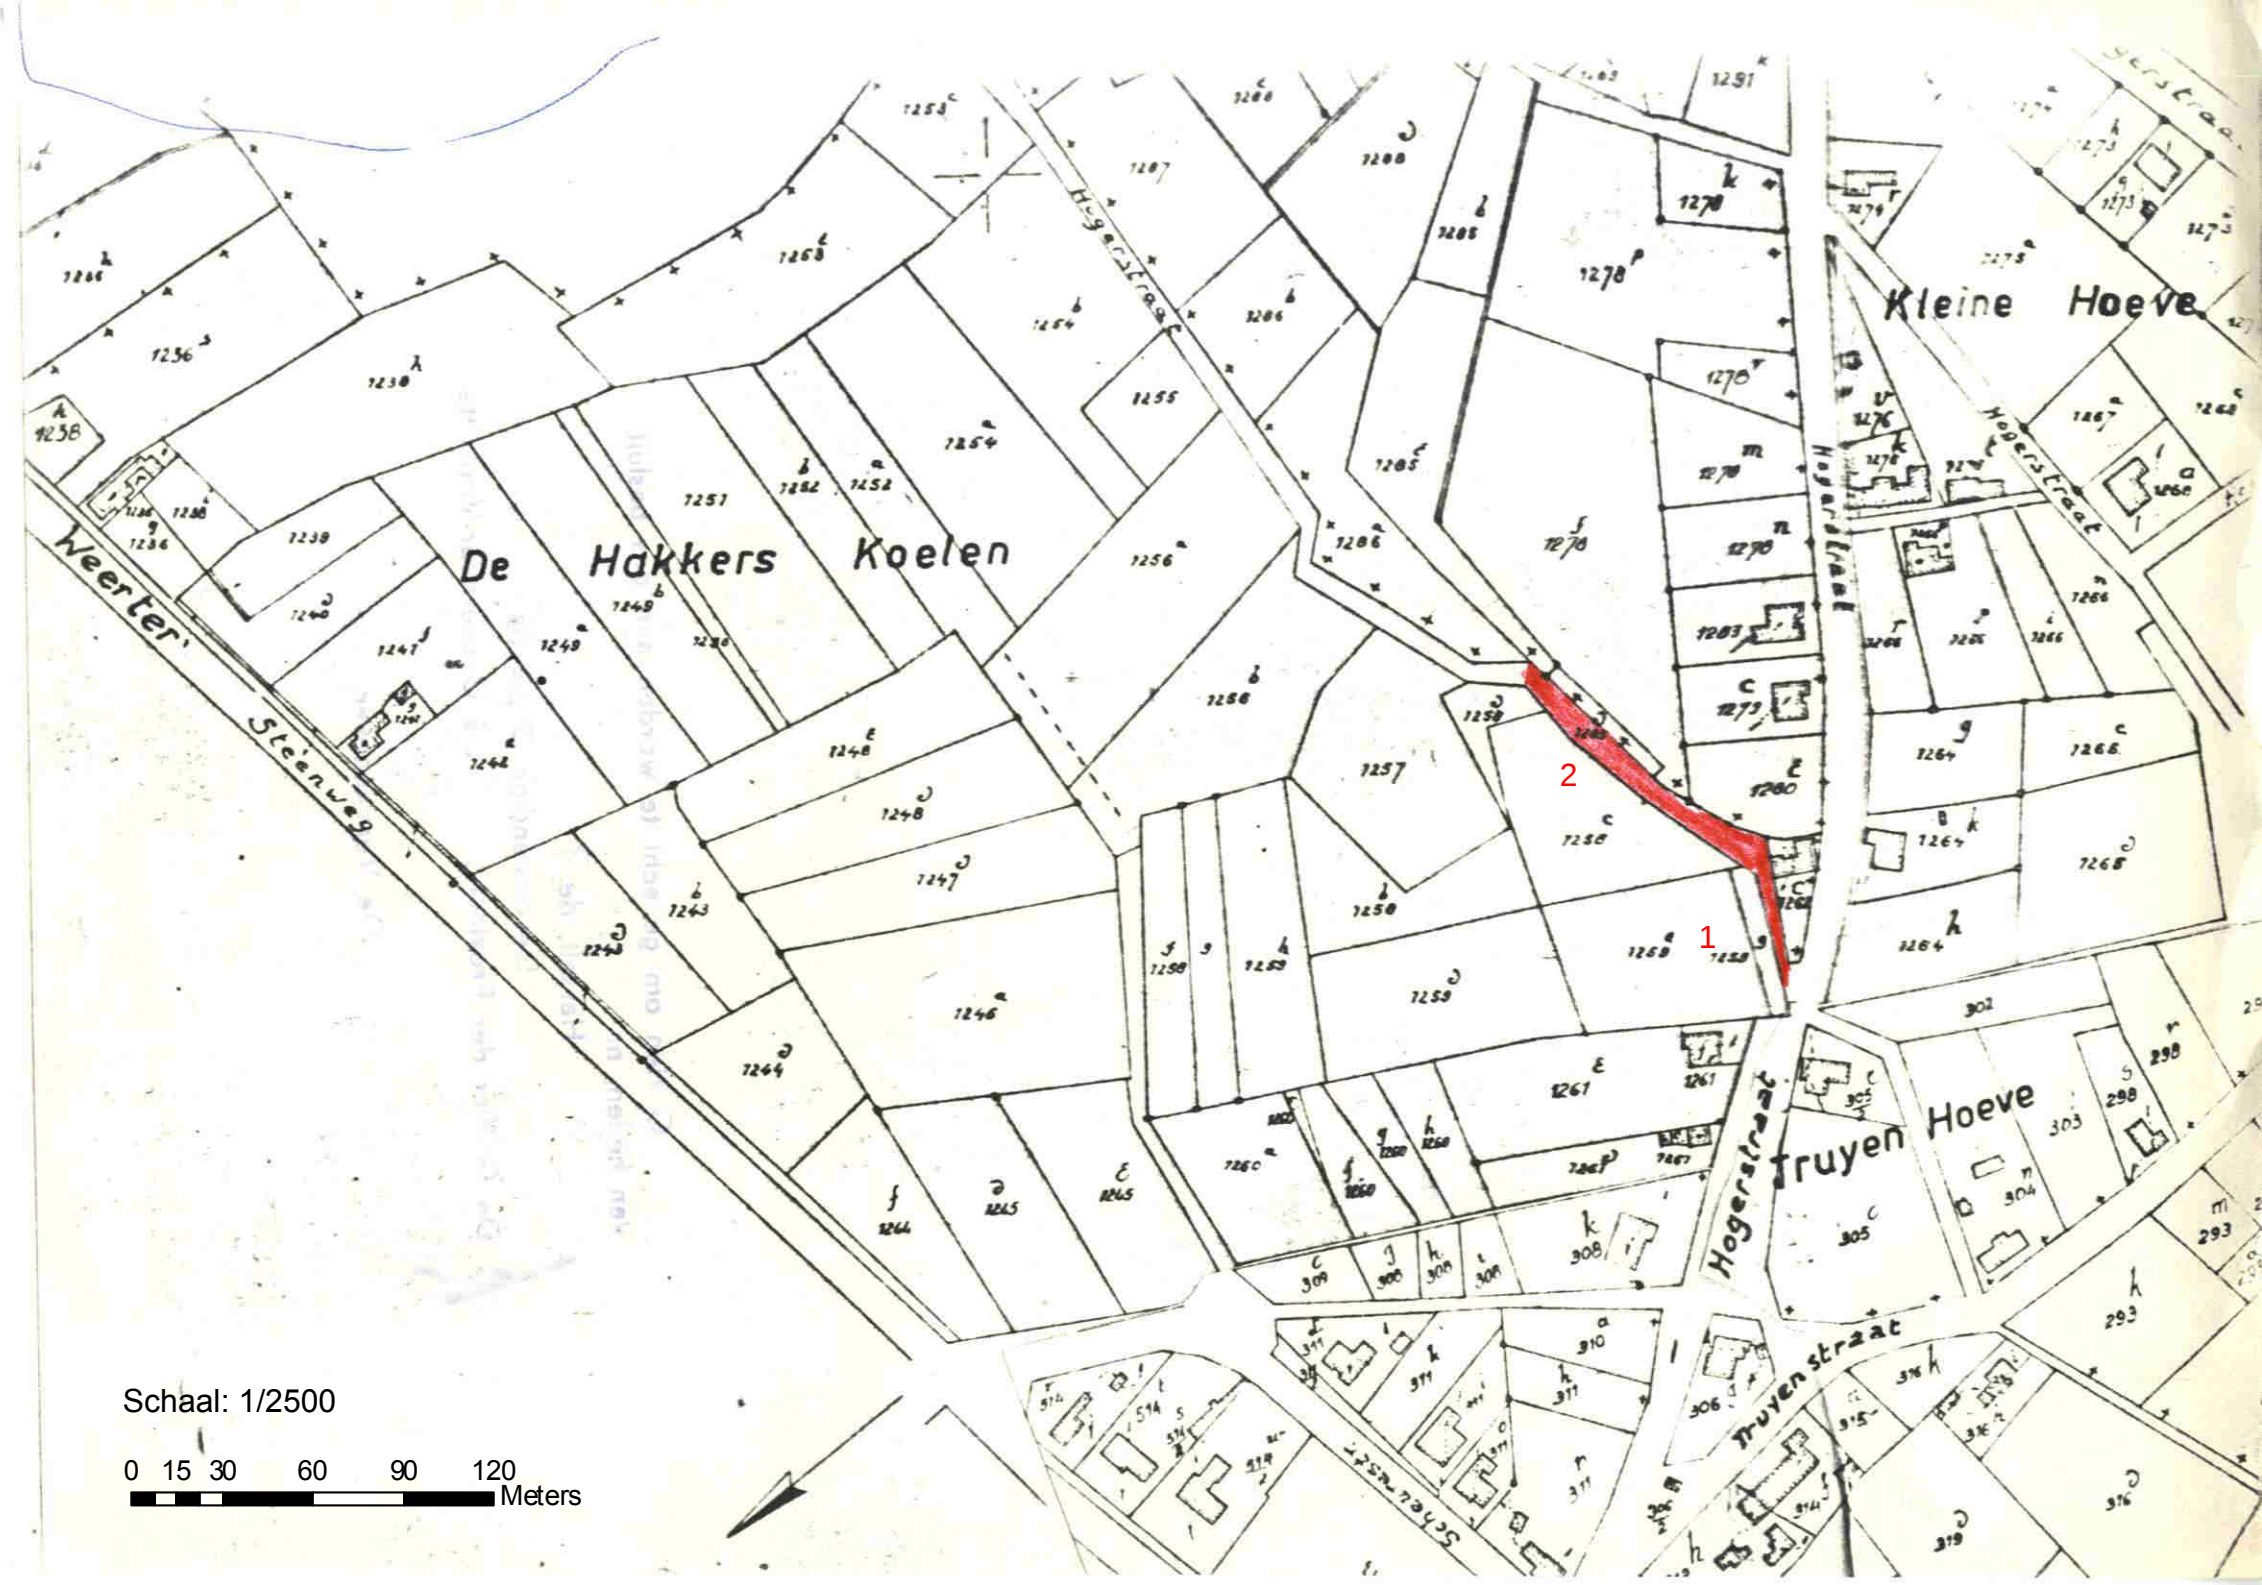

Schaal: 1/2500

0 15 30 60 90 120
Meters

Gemeente KINROOI 2^e Afd. Molenbeersel.

Ter plaatse: De Hakkers Koelen.


Sectie D. n^o 1258^c - 1259^e - 1259^g - 1262^c

deel van buurtwegen n^o 187. n^o 188.

Schaal: 1/250.

Schaal: 1/250

0 1,5 3 6 9 12
Meters

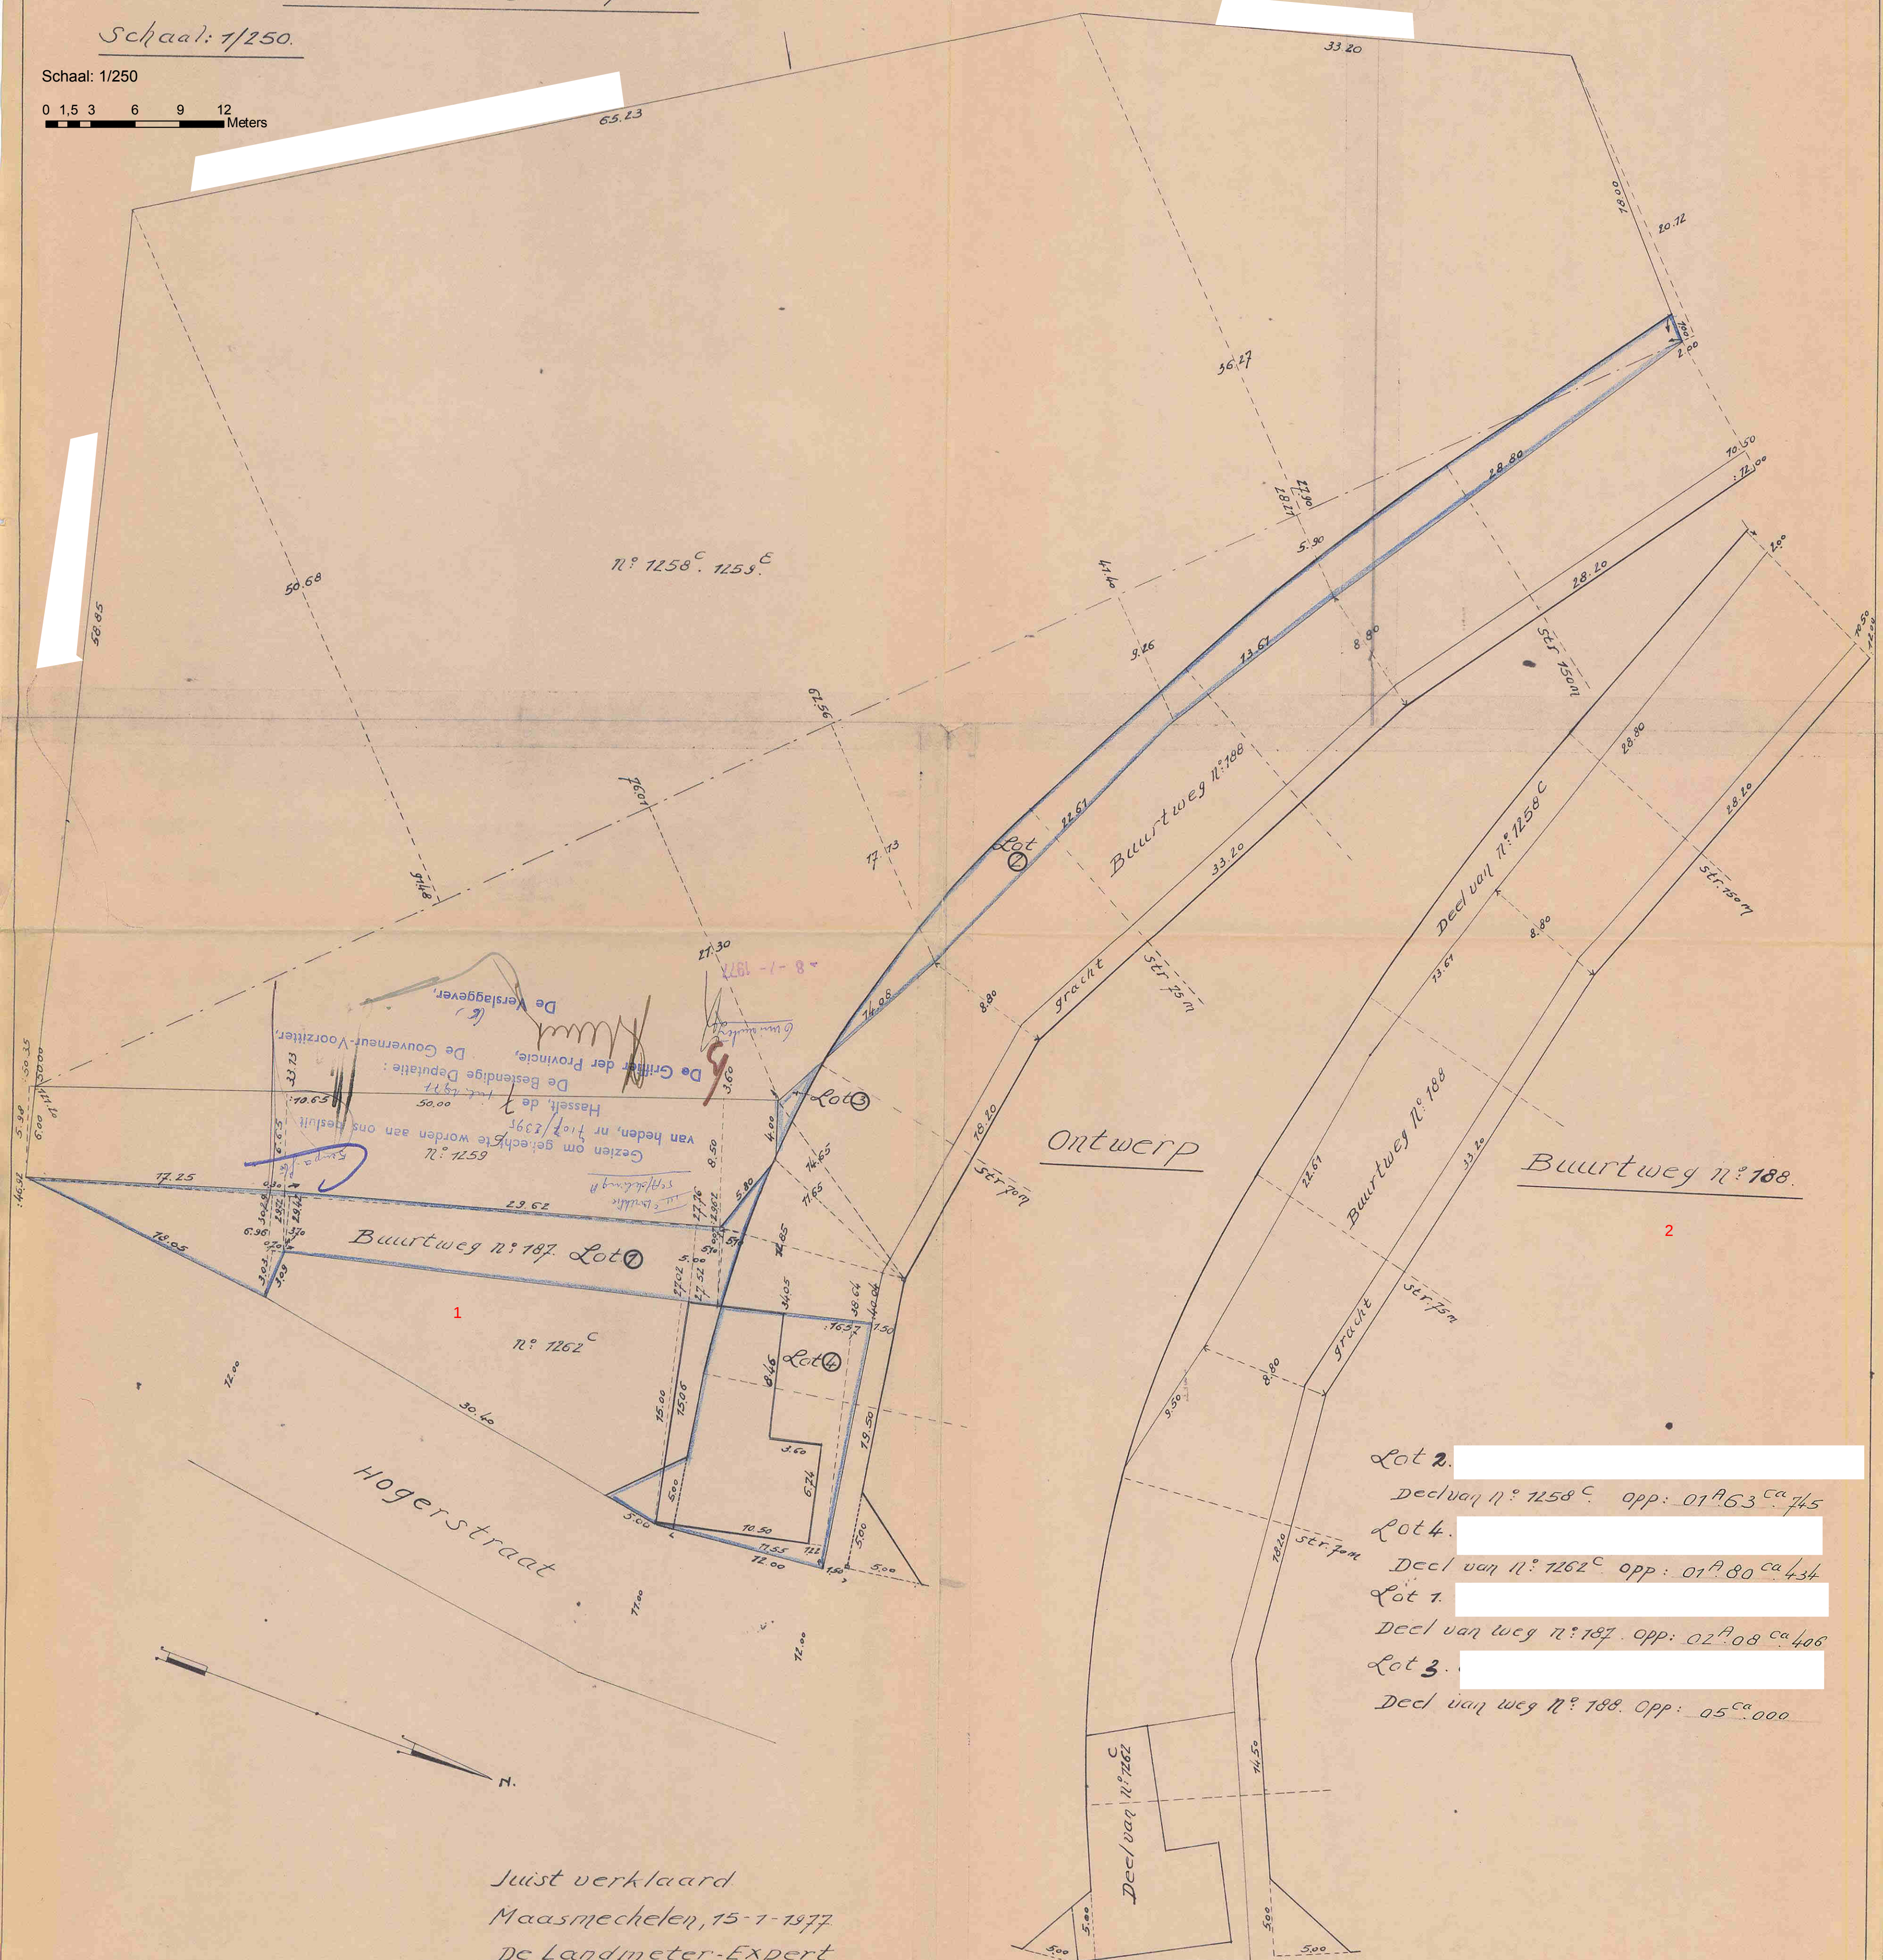

Juist verklaard
Maasmechelen, 15-1-1977
De Landmeter-Expert

[Signature]

F. Simons.