

Provinciaal Bestuur

VAN LIMBURG.

2^e Afdeling.

Aanw. N^o 766 L.

BUURTWEGEN.

VERBETERING.

GOEDKEURING VAN PLANS.

*6 bijlagen
waarvan
2 plans.*

De bestendige Deputatie,

Gezien de beraadslaging des gemeenteraads van

Kermt

dd. *28 juni 1883*

een plan aannemende voor *het rechtsmaken
der wegen n^{os} 1, 2, 3, 5 en 6.*

Gezien het plan en het proces-verbaal van onderzoek de
commodo et incommodo waaruit blijkt dat *er geene*

*reklamen tegen dit ontwerp
zijn ingekomen;*

Gezien de verslagen van den H. Arrondissements Commis-
saris en van den H. arrondissements Commissaris der buurt-
wegen;

Gezien de wet van den 20 mei 1863 en artikel 76 der gemeentewet;

Besluit :

De bovengemelde beraadslaging voor hetgeen betreft de aanneming des plans goed te keuren, ~~en den aankoop in der minne der tot uitvoering van dit plan noodige gronden, toe te staan.~~

Het tegenwoordige zal door het schepencollegie 's zondags na deszelfs ontvangst afgekondigd worden, en, ingevolge de schikkingen der wet van den 20 mei 1863, gedurende acht dagen aangeplakt blijven.

Het bewijs der vervulling dezer formaliteit zal ons, na verloop van den bepaalden tijd voor het beroep, overgelegd worden.

Afschrift des tegenwoordigen zal, ter uitvoering, aan den H. Arrondissements Commissaris van *Hasseltmaesdyk* verzonden worden.

In zitting, te Hasselt, den 31 augustus 1883

De provinciale Griffier,

G. J. H. de Rooy

De bestendige Deputatie,

A. J. de Meert
W. J. de Meert

Voor gelijkvormig afschrift :

De provinciale Griffier,


P. J. de Meert
P. J. de Meert



Plan

van eenige overschotten van buurtoegen behoorende tot de ontteigening, gemeten en het
tegenwoordig plan in d'ij dubbel opgemaakt door den ondergeteekenden G. P. Peters, gemeten

Plan N^o 5

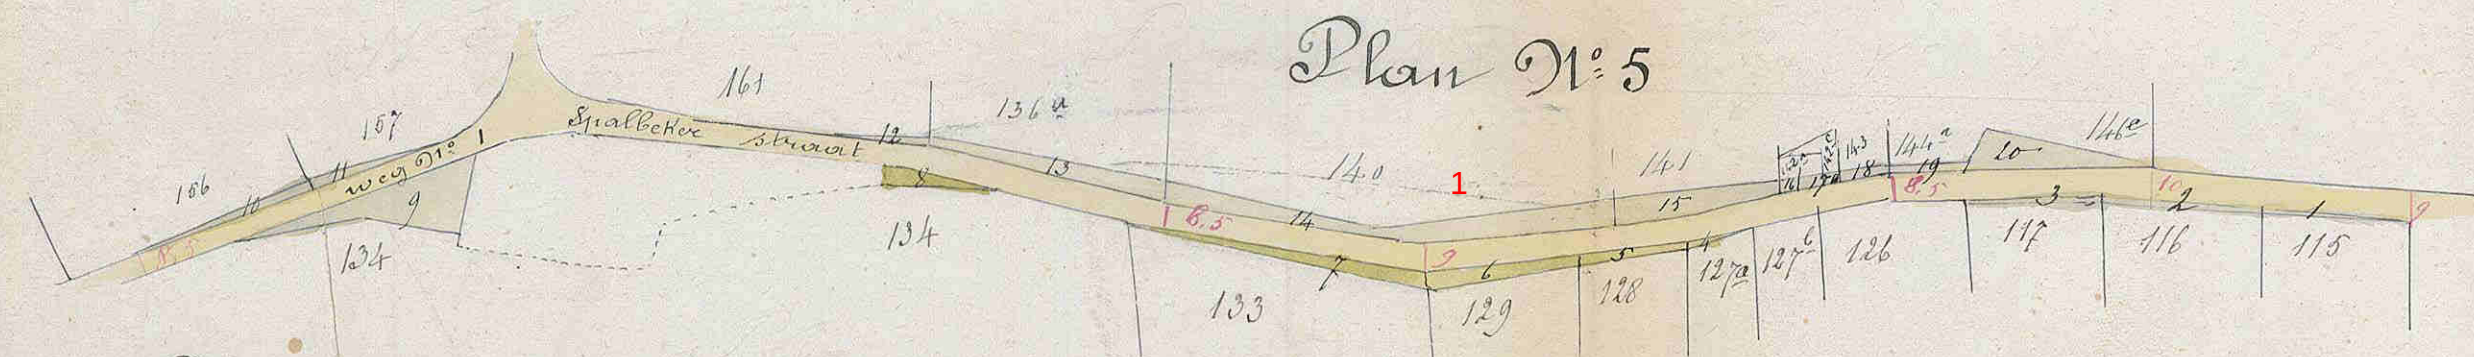


Plan N^o 4

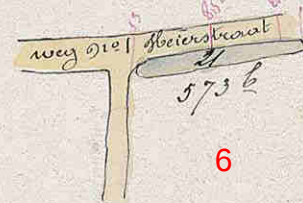


Plan N^o 2




Plan N^o 6

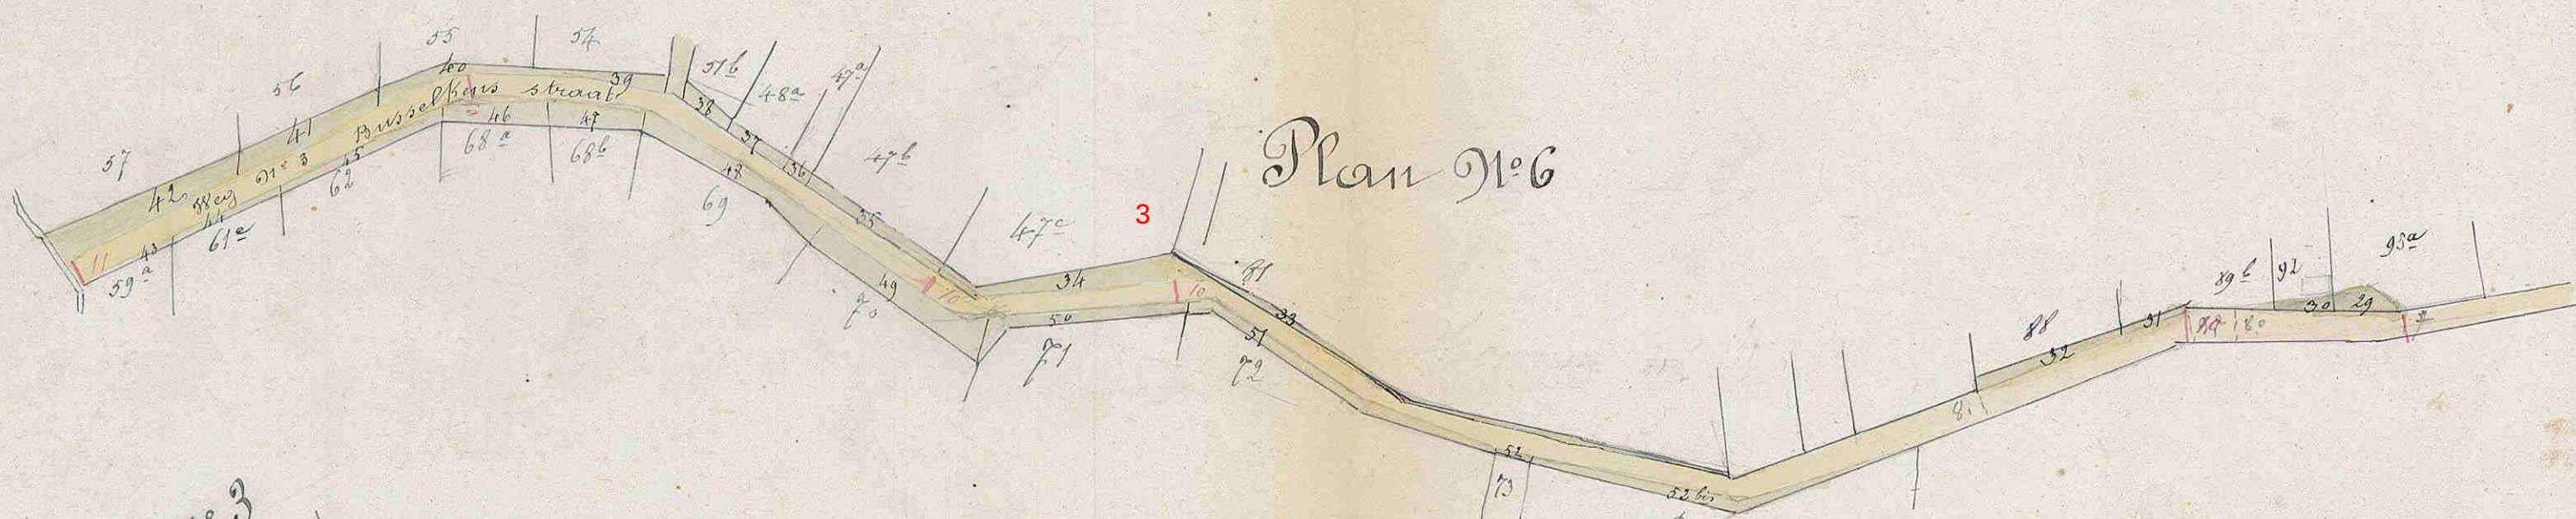

Plan N^o 2

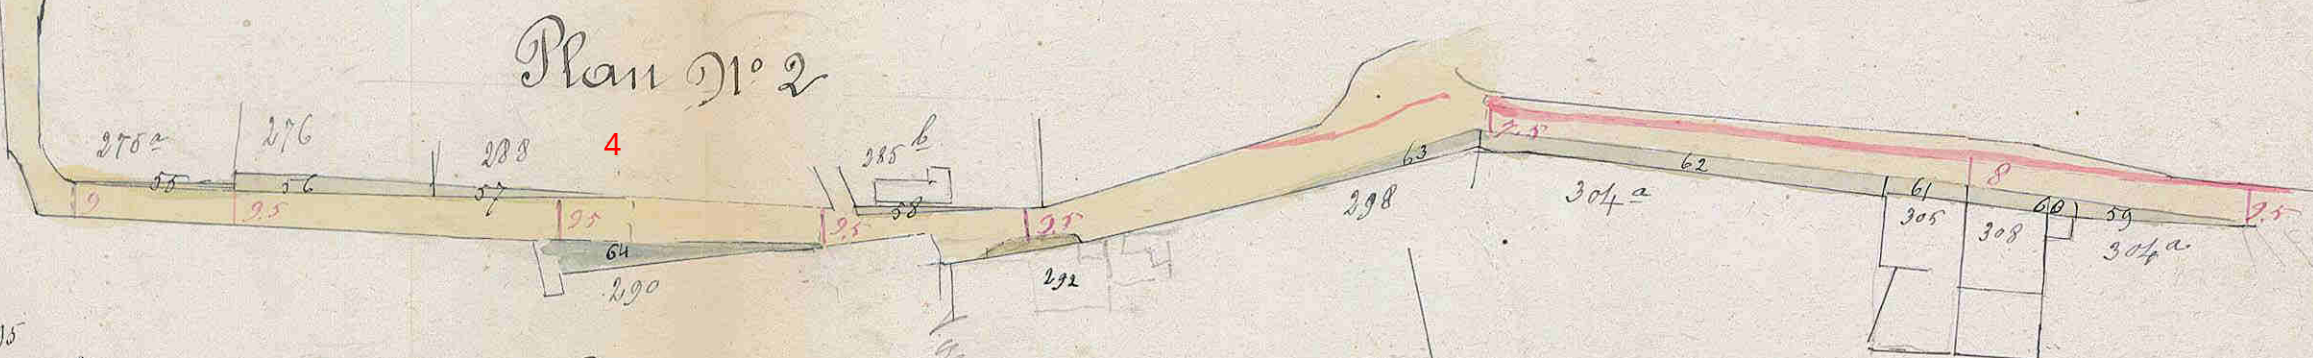

Plan N^o 5

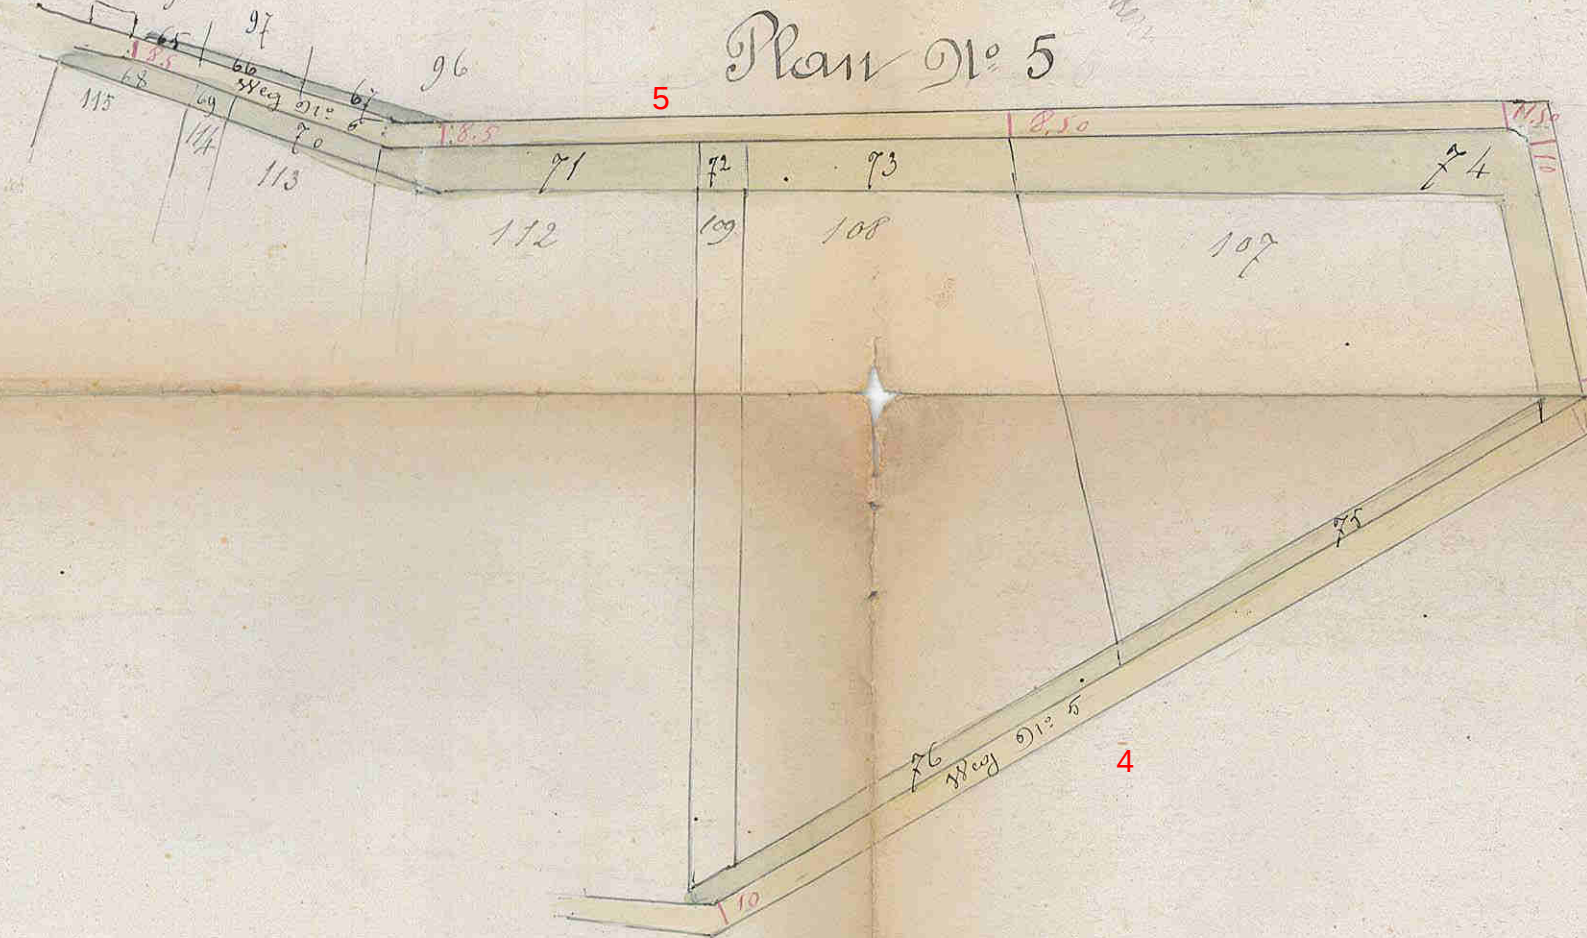

Aanwezende tafel

Naam en voornamen der aangrenzende eigenaars.				Naam en voornamen der aangrenzende eigenaars.				Naam en voornamen der aangrenzende eigenaars.			
Inhoud				Inhoud				Inhoud			
Aanwezende				Aanwezende				Aanwezende			

De vergadering van de gemeenteraad van den 28^{sten} juni 1883

G. P. Peters

P. J. B.

H. J.

L. C.

Regenier, landmeter van den Gemeentel. land

van den 28^{sten} juni 1883

De raad

J. B. B.

A. J. B.

L. C.

J. C.


De gemeten landmeter.

G. P. Peters

