

Gouvernement Provincial

DU LIMBOURG.

2^e Division.N^o

7318

L^e N^o

VOIRIE VICINALE.

AMÉLIORATION.

APPROBATION DE PLANS.

La Députation permanente,

Vu la délibération du conseil communal de

Kermpt

en date d

29^e 8^h 1886.

adoptant un plan pour

le rétrécissement des
chemins vicinaux n^{os} 1, 2, 3, 4.

Vu le plan et le procès-verbal d'enquête de commodo
et incommode constatant qu'il ne s'est produit
aucune opposition contre cette
demande ;

Vu les rapports du commissaire d'arrondissement et du
commissaire-voyer d'arrondissement ;

Vu ~~l'art. 28 de la loi du 10 avril 1841, la loi du 20 mai 1863, l'art. 76~~
~~de la loi communale, ainsi que la loi du 27 mai 1870,~~ *Arrêté :*

Est Approuvée la délibération précitée en ce qui concerne l'adoption du plan, et émet l'avis qu'il y a lieu d'autoriser l'acquisition, soit de gré à gré, soit par voie d'expropriation pour cause d'utilité publique, des terrains nécessaires à l'exécution de ce plan.

Le présent sera publié par le collège échevinal, dès le dimanche qui suivra sa réception, et restera affiché pendant huit jours, conformément aux dispositions de la loi du 20 mai 1863.

Le certificat constatant l'accomplissement de cette formalité nous sera transmis après l'expiration du délai d'appel.

En séance, à Hasselt, le

8 *Xh* 1876.

Le Greffier provincial,


Plan van eenige overschotten van buurtwegen
bestemd tot de vervreemding

Goofens
55

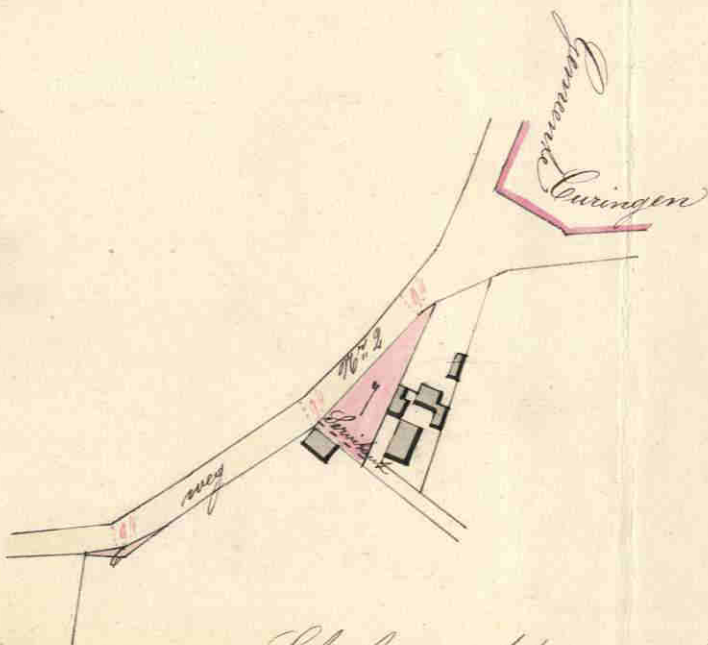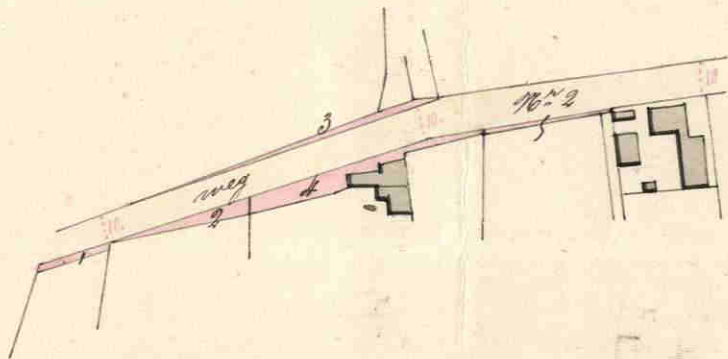

Schaal van 1 tot 2500 meters.

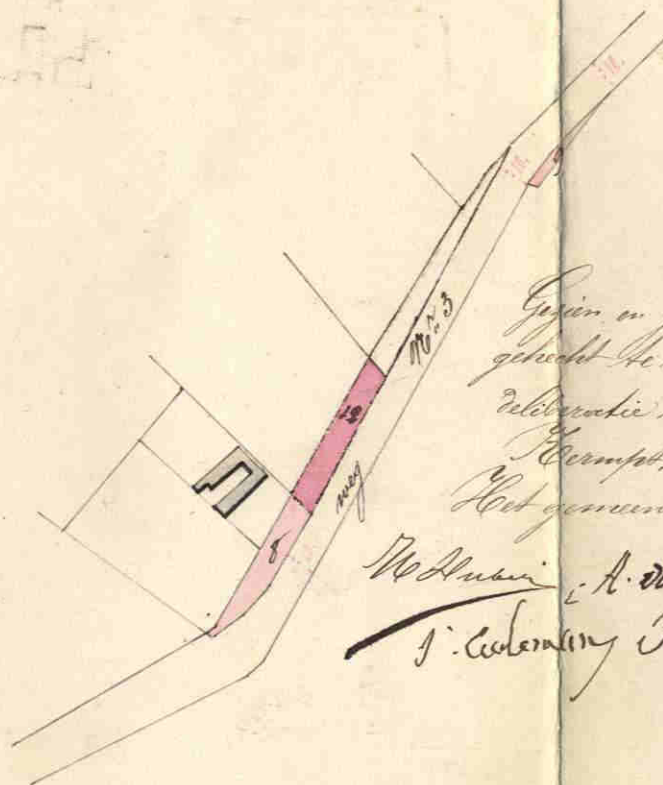

Gefin en goedgekeurd om
gehecht te worden aan onze
Kermpst. Den 19^{de} 1844
Het gemeente Bestuur

W. H. van der A. van der Straete
J. C. de Ligny P. J. Bruyninckx

Schaal: 1/2500

noord
Ministe
N^o 15
Approuvé pour être annexé.
notre arrêté du jour 29, N^o 4
Fait le 8^e 1856.
La Direction permanente,



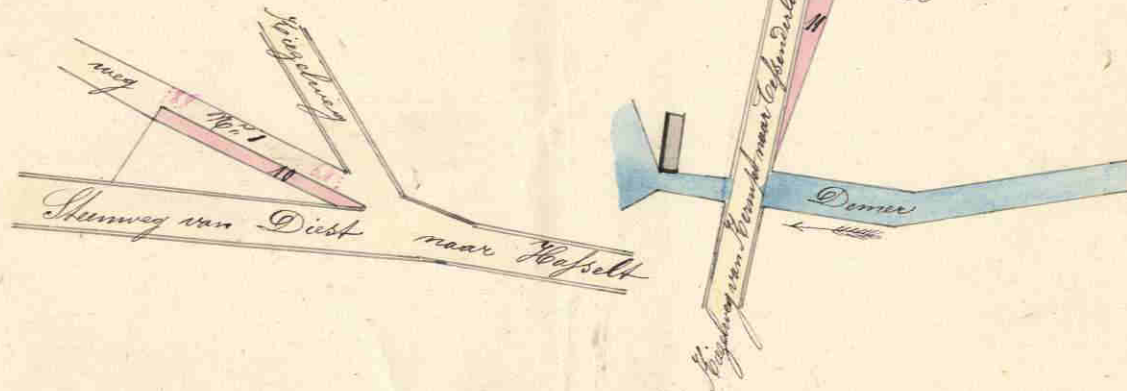

Aanwyzende Tafel.

Total			