

N^o 7106

MINUUT.

183.

1 Bijlagen
waarvan *1/1* plan

3 Afschriften.

De Bestendige Deputatie

VAN DEN PROVINCIALEN RAAD VAN LIMBURG.

Gezien de beraadslaging van den Gemeenteraad van

Kermt

dd. *3 juli 1932,*

waardoor een plan

wordt aangenomen voor *de afschaffing van een gedeelte van den voetweg nr. 19, van den abbas de beurtwegen;*

*gezien het plan der ligging waarop bedoeld gedeelte van voornamelijk voerpad was van de af-
schaffing ontworpen, door een roode tint*

Gezien het plan der ligging; en de letter A.B. is aangegeven,

Gezien het proces-verbaal van onderzoek de commodo et incommodo

waaruit blijkt dat *tegen het onderhavig ontwerp geen bezwaren noch opmerkingen werden ingediend;*

Gezien het verslag van den H^r Hoofdingenieur-Bestuurder van den

Provincialen Technischen dienst, d.d. *20 juli 1932, nr. 5982;*

2 minuten

17 AUG. 1932

Gehoord het verslag van den Heer
lid van het College ;

Gruyters

Gezien de wet van den 10 April 1841 gewijzigd door die van den
20 Mei 1863 en artikel 76 der Gemeentewet ;

BESLUIT :

De bovengemelde beraadslaging voor hetgeen betreft de aanneming des
plans goed te keuren, ~~en den aankoop in der minne der tot uitvoering van~~
~~dit plan noodige gronden alsook den afstand der beschikbare gedeelten weg~~
~~aan de aangrenzende eigenaars gelijkvormig art 29 der wet van 10 April 1841,~~
~~toe te staan.~~

Het tegenwoordig besluit zal door het Schepencollege 's Zondags na
deszelfs ontvangst afgekondigd worden, en ingevolge de schikkingen der wet
van den 20 Mei 1863, gedurende acht dagen aangeplakt blijven.

Het bewijs der vervulling dezer formaliteit zal ons, na afloop van den
bepaalden tijd voor het beroep bij den Koning overgelegd worden.

Deze beroepen zullen desgevallend *aan den Heer Gouverneur der Provincie*
moeten toekomen binnen de vijftien dagen die de aanplakking volgen.

Afschrift des tegenwoordigen zal, ter uitvoering, aan het Gemeentebestuur
van *Kerupt* overgezonden worden.

Dergelijk afschrift zal tot naricht aan den H^r Hoofdingenieur-Bestuurder
van den Provincialen Technischen dienst te Hasselt, overgezonden worden.

In zitting te Hasselt, den *8 Augustus* 1932.

Waren tegenwoordig : de Heeren :

*Gouverneur, Voorzitter; Dr. Moors, Coelen, Palmers,
Hayen, Gruyters en Dr. Spaas, leden en Roelants,
Griffier der Provincie,*

De Griffier der Provincie,

De Bestendige Deputatie,

De Verslaggever,


Gemeente Kermpk.

Ontwerp van afschaffing van het gedeelte A.B van
den voetweg n: 19.

Uittreksel uit het atlas der buurten.

Schaal: 1/2500

Schaal: 1/2500. 0 15 30 60 90 120 Meters

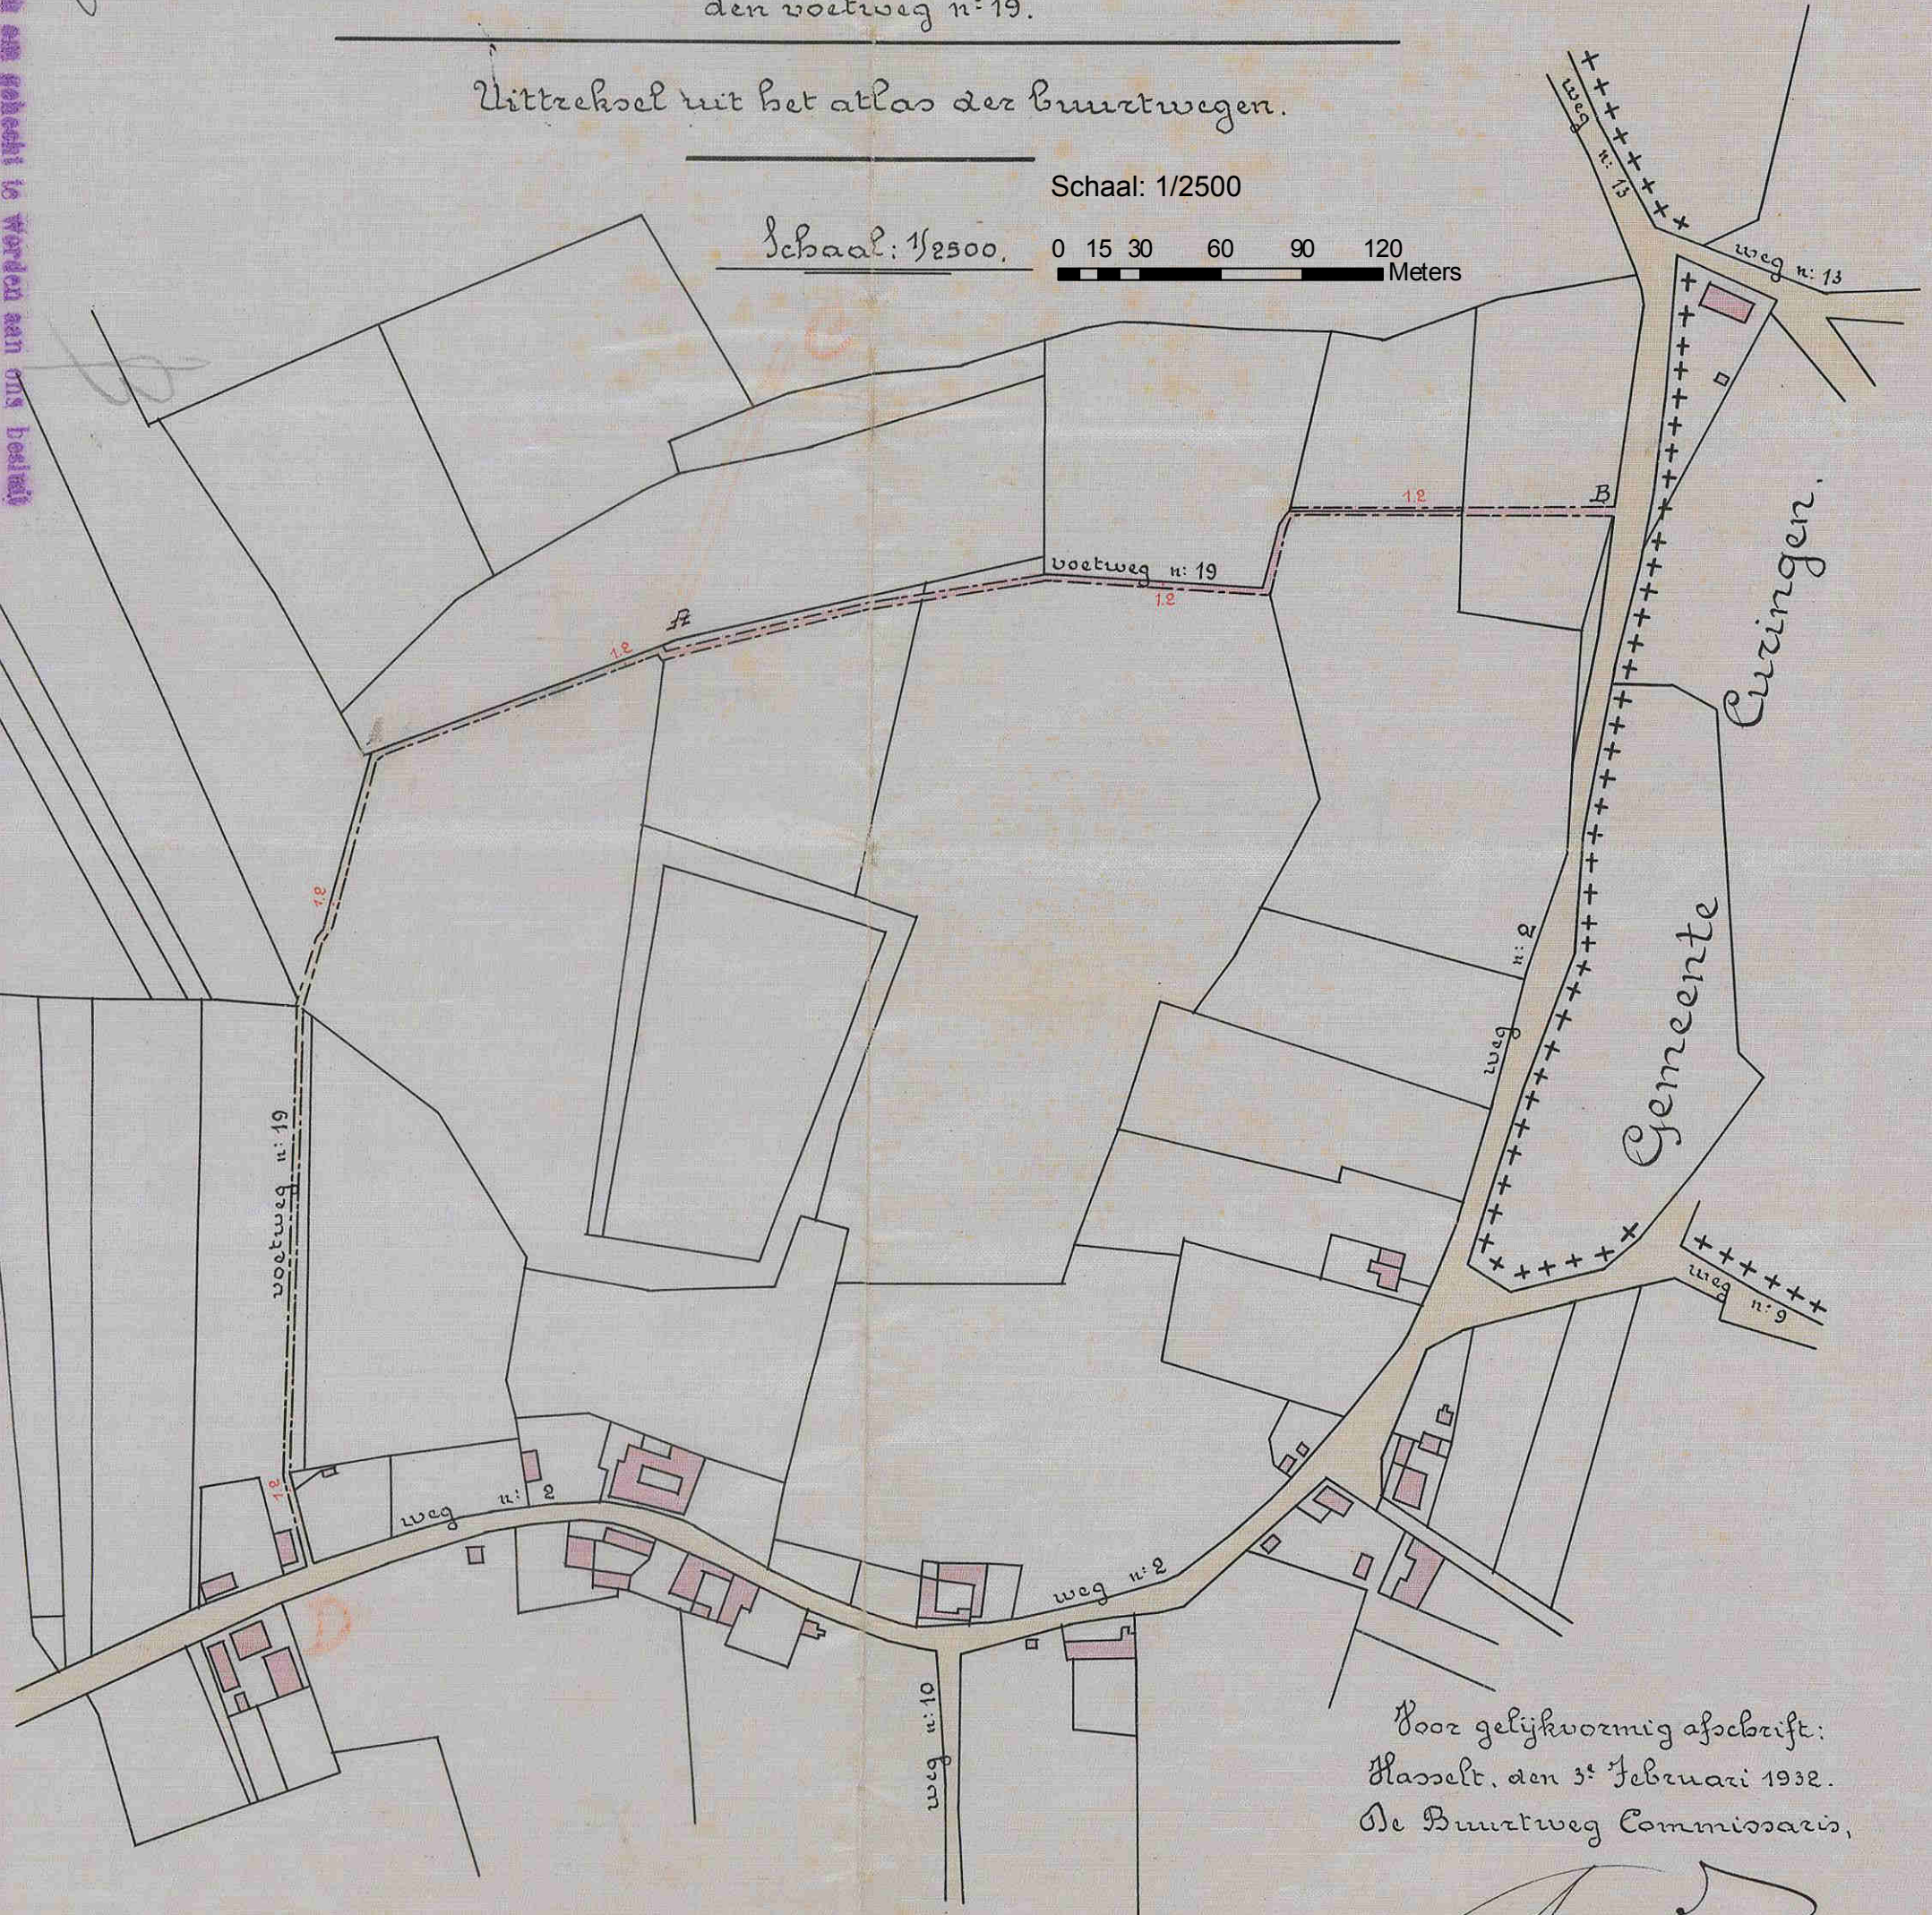

Door gelijkvormig afschrift:
Hasselt, den 3^e Februari 1932.
De Buurtenweg Commissaris,

[Signature]

[Signature]


Hasselt, den 8 Augustus 1932

De Bestendige Deputatie

De Verslaggever,

De gedeputeerde Griffier,

[Signature]

17 AUG. 1932

[Signature]

Gedeponeerd, door den Gemeen-
schap van Kermpk, in de kist
van 8 Juli 1932. De Gemeen-
schap van Kermpk,
de Burgemeester,
van Kermpk

