

PROVINCIEBESTUUR VAN LIMBURG.

III°DIRECTIE - 5de Afdeling A.

Aanwr.nr.: 305/841.2/2491/1984

5 afschriften.

2-P.T.W.D.

2-Gte.

I-Bundel.

M I N U U T .

DE BESTENDIGE DEPUTATIE VAN DE PROVINCIERAAD VAN
LIMBURG.

Gelet op de beslissing dd. 20.12.1983, waardoor
de gemeenteraad van Hanelt een plan
aanneemt voor de afschaffing van een gedeelte van
buurtweg nr. 2.
op het grondgebied van deze gemeente;

Overwegende dat het niet gaat om een voetweg welke
in de bebouwde kom van een stad of in een aaneengebouwd
gedeelte van een plattelandsgemeente is gelgen;

Gelet op het proces-verbaal van het onderzoek de
commodo et incommodo, waaruit blijkt dat er geen bezwaren
of opmerkingen werden ingediend;

Gelet op het gunstig advies van de Heer Hoofdingenieur-
Directeur van de Provinciale Technische Wegendienst,
dd. 11 april 1984 nr° 167 ;

Gelet op de wet van 10 april 1841, gewijzigd bij de
wetten van 20 mei 1863, 9 augustus 1948 en 5 augustus 1953,
alsook op de omzendbrieven van de Heer Minister van
Openbare Werken nrs. I3, I3bis en I3ter;

Gehoord de Heer *Vaith*, Lid van het college,
in zijn desbetreffend verslag;

.../...

B E S L U I T :

De sectie van de, *de gedeelte van buurkweg nr. 2*
op het grondgebied van de gemeente *Hasselt*,
aangeduid in *vode* kleur op het hierbijgevoegd plan, is
afgeschaft en onttrokken aan het opnebaar domein.

De afstand van de grond die door deze afschaffing
vrijkomt, mag gebeuren overeenkomstig artikel 29 van de wet
van 10 april 1841.

Dit besluit zal, 's zondags na ontvangst, door het schepen-
college afgekondigd worden, en ingevolge de beschikkingen
van de wet van 20 mei 1863, gedurende acht dagen aangeplakt
blijven.

Belanghebbende derden, alsook de gemeente, kunnen tegen
dit besluit in beroep gaan bij de Koning. Dit beroep schorst
de uitvoering van dit besluit tot wanneer de Koning uitspraak
heeft gedaan. Dit beroep moet uitgeoefend en aan de Gouverneur
overgemaakt worden binnen vijftien dagen, volgend op de aanplak-
king van dit besluit.

Afschrift van dit besluit zal, ter uitvoering worden
overgemaakt aan het gemeentebestuur van *Hasselt*.

Dergelijk besluit zal, tot n^acht, gezonden worden
aan de Heer Hoofdingenieur-Directeur van de Provinciale
Technische Weggendienst.

Hasselt, 26-04-1984

Gouverneur, Voorzitter : Smets, Vints, ~~Meeus~~,
Didden, Mevrouw Houben-Bertrand, Schiepers, Leden
en POELMAN ^{Svd.} Provinciegriffier.

WAREN AANWEZIG DE HEREN :

Namens de Bestendige Deputatie:

De Griffier der Provincie, *2 mei*

De Gouverneur-Voorzitter,

(25)
De Verslaggever,

- 2 -05- 1984

1 ay → P.T.W.-D
3 ay → Ste

III^e DIRECTIE
5^{de} AFDELING A

Gezien om gehecht te worden aan ons besluit
van heden, nr. 305 / 841.2 / 2491 / 1984
Hasselt, de 26-04-1984

De Bestendige Deputatie :
De Griffier der Provincie, ^{wd} De Gouverneur-Voorzitter,

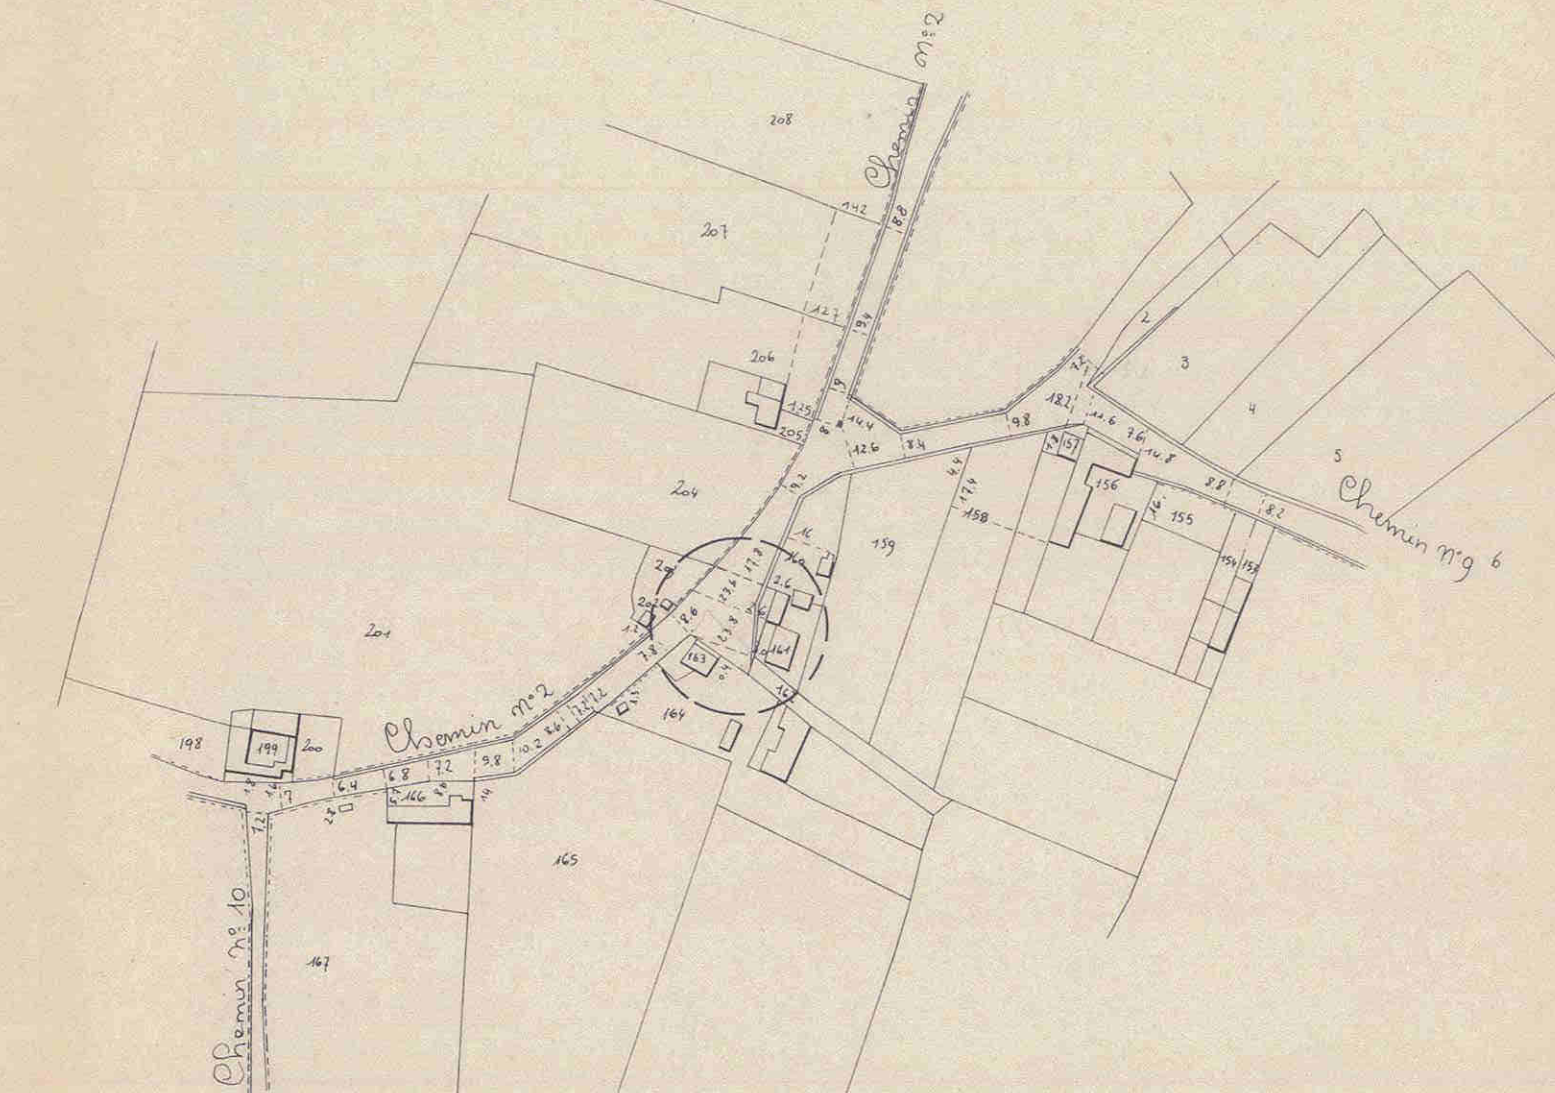
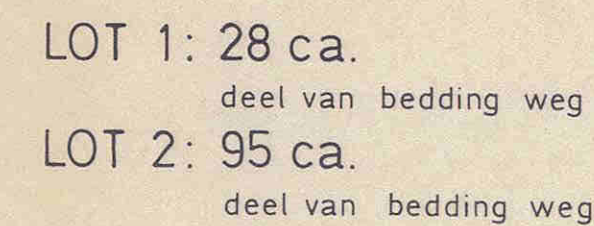
2 min

 

- (2) -
De Verslaggever,


- 2 -05- 1984

AFSCHAFFING WEGOVERSCHOT
 KOORSTRAAT
 Hasselt, deelgemeente KERMT sekte B

blad	1/1
------	-----



-  : afsluiting met betonnen palen + ursudra
-  : kadastrale perceelsgrens
-  : rooilijn
-  : grenssteen
-  : betonverharding
-  : gebouw
-  : N.G.S. : nieuw goede staat
-  : af te schaffen wegoverschot

Schaal: 1/2500

