

N<sup>o</sup> 7106

211791.

MINUUT.

6  
BIJLAGEN

waarvan / plan

## De bestendige Deputatie

VAN DEN PROVINCIALEN RAAD VAN LIMBURG,

Gezien de beraadslaging van den gemeenteraad van

Coursel

dd. 16 juli 1911 een plan aannemende voor de afschaffing  
van een gedeelte van den buurtweg n<sup>o</sup> 1 en  
de opening van eenen nieuwen weg  
leidend van den buurtsteenvoeg naar Berckloo,  
naa het overblijvende gedeelte van den buurtweg n<sup>o</sup> 1.

Gezien het plan der ligging;

Gezien het proces-verbaal van onderzoek de commodo et incommodo

waaruit blijkt dat dit ontwerp aan een verzet  
aanleiding heeft gegeven;

Gezien het advies van den H. Arrondissements-Commissaris;

Gezien het verslag van den H. <sup>Hoofdingenieur Bestuurder</sup> provincialen Opziener der buurt-wegen en waterloopen, dd. 3 juni 1911, n<sup>o</sup> 37145;

aan gezien dat de volledige uitvoering  
van dit ontwerp voldoening zal geven  
aan de reclamation opening van een  
nieuwen weg tusschen de onwegen te  
vervoorzaken door de afschaffing van  
schijn onbedruwen zal zijn;

Dat bijgevolg de ingediende reclamatie  
niet dient in acht genomen te worden;

Gehoord het verslag van den H. *de Creest*,  
lid van ons College;

Gezien de wet van den 20 Mei 1863 en artikel 76 der gemeentewet;

### BESLUIT :

De bovengemelde beraadslaging voor hetgeen betreft de aanneming des plans goed te keuren, en den aankoop in der minne der tot uitvoering van dit plan noodige gronden toe te staan ~~onder de volgende voorwaarden :~~

Het tegenwoordig besluit zal door het schepencollege 's Zondags na deszelfs ontvangst afgekondigd worden, en, ingevolge de schikkingen der wet van den 20 Mei 1863, gedurende acht dagen aangeplakt blijven.

Het bewijs der vervulling dezer formaliteit zal ons, na verloop van den bepaalden tijd voor het beroep bij den Koning, overgelegd worden.

Deze beroepen zullen desgevallend *aan den H. Gouverneur der provincie* moeten toekomen binnen de vijftien dagen die op de aanplaking volgen.

Afschrift des tegenwoordigen zal, ter uitvoering, aan den H. Arrondissements-Commissaris van *Hasselt. Maenck* verzonden worden.

Dergelijk afschrift zal tot naricht aan den H. *Hoofdingenieur Bestuurder* ~~provincialen Opziener~~ der buurtwegen en waterloopen, te Hasselt, overgezonden worden.

In zitting, te Hasselt, den *11 Augustus 1901*.

Waren tegenwoordig : de HH. *Présents : Messieurs le Gouverneur, Président ; Chevalier de Borman, Gielen, de Creest, Moers Gh. onswaem Van Hamont Membres, et Roslants, Griffier provincial.*

De provinciale Griffier,

*W. Broelant*

De bestendige Deputatie,

*Borman*

De Verslaggever,

*H. Giel*



A scale bar with markings at 0, 15, 30, 60, 90, and 120 meters. The bar is black with white markings and the word "Meters" is written at the end.

Echelle 1 à 2500

*De provincie Griffier, get. in het o. d. d. m. v.*

Voor eensluidend afschrift:

Gezien om gehecht te worden aan ons besluit van heden; N<sup>o</sup> 106-1079


Husselt, den 11<sup>ten</sup> Novbr. 1911.

De Beslissende Deputatie,

De provinciale Griffier *gelyk* *in de toez. d. d. 30 m. m.*


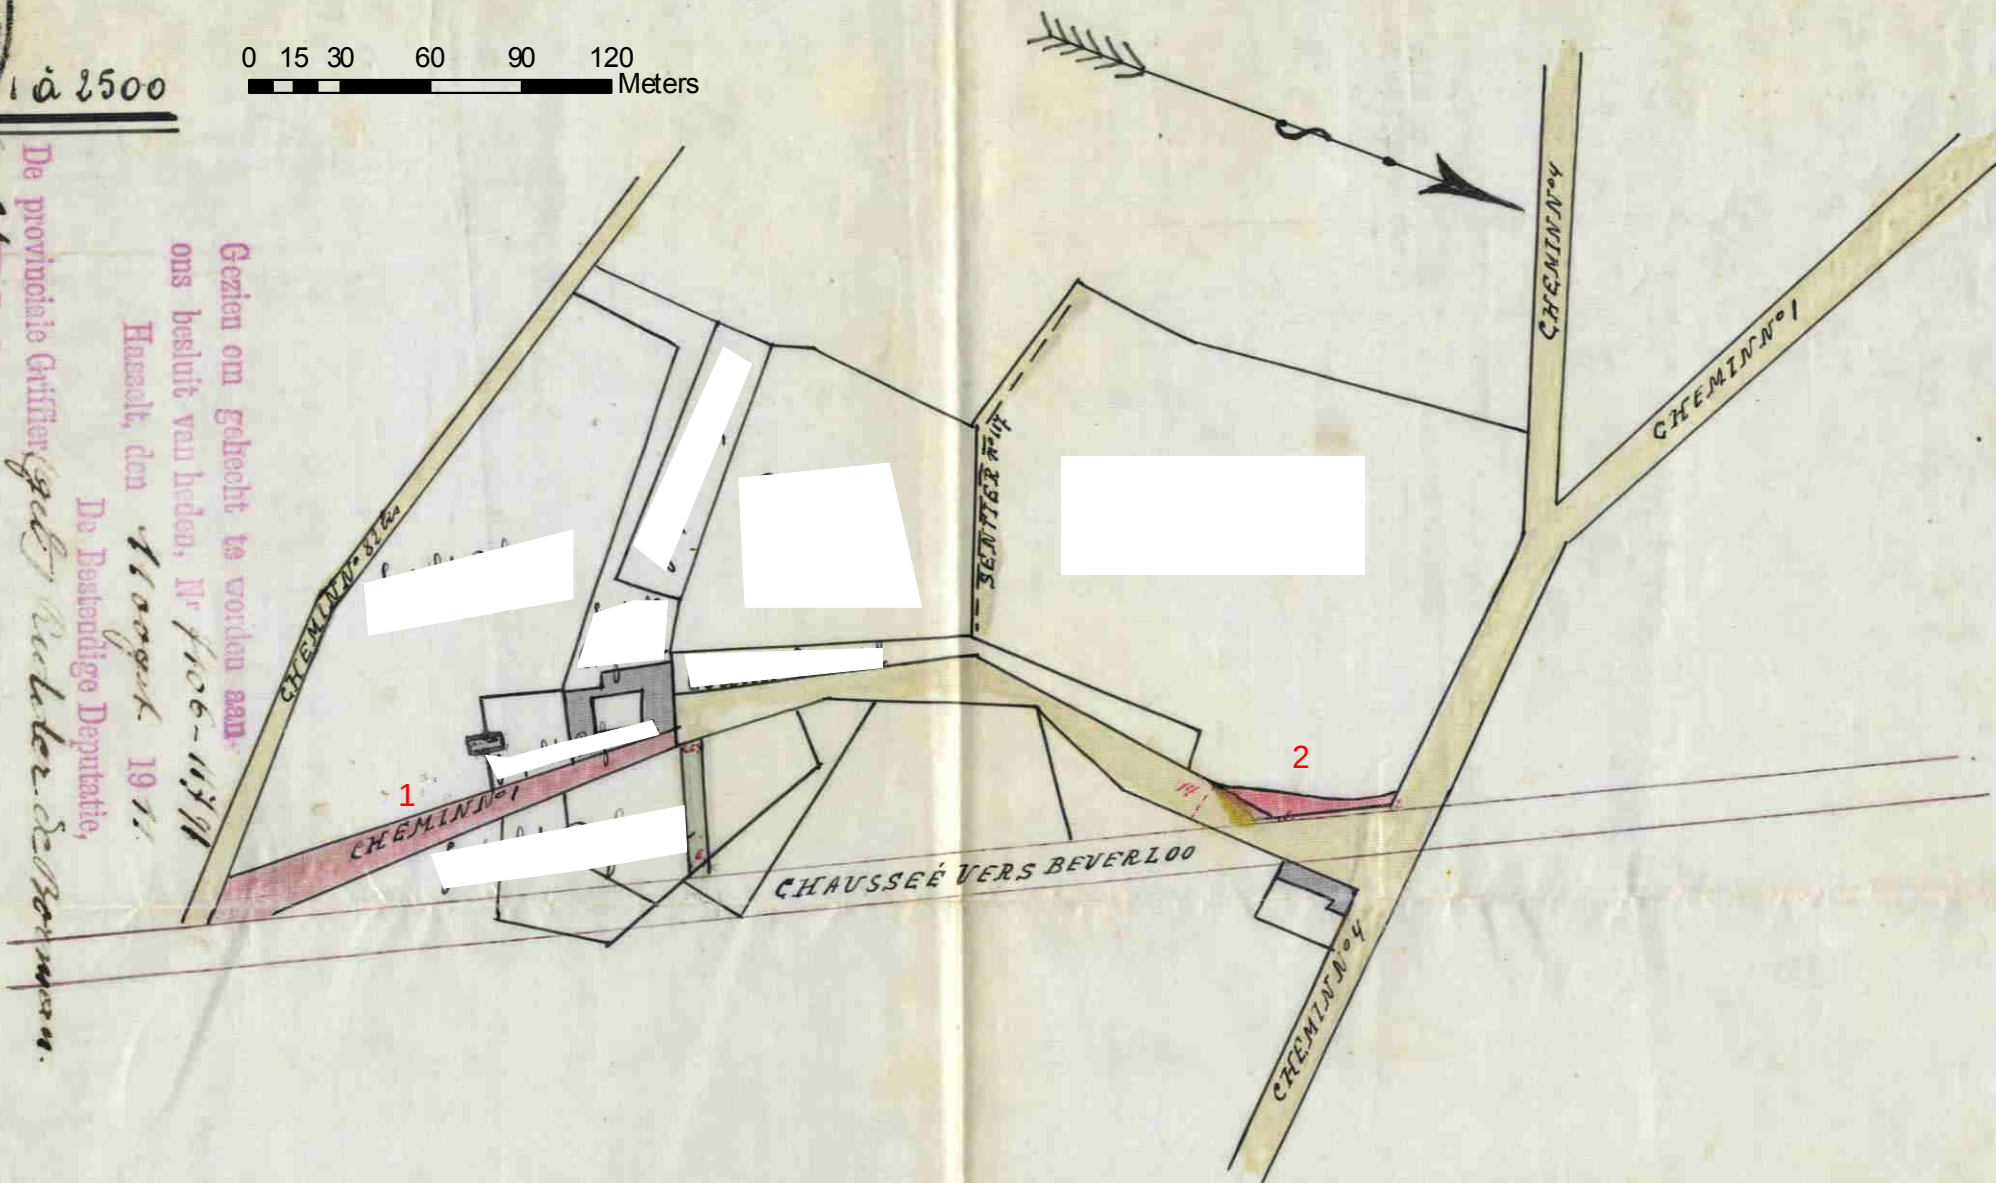

- 1) La partie du chemin n°1, que le sieur [redacted] veut acquérir, est teintée en rouge  
2) L'excédent provenant de la rectification du chemin est également teinté en rouge  
3) Le chemin que le sieur [redacted], au sieur [redacted], est teinté en bleu et a une  
contenance de: Deux ares 7 septante centiares.

Contenance de la partie à supprimer : Deux ares cinquante centiares  
 Contenance de l'excédent : Deux ares cinquante centiares

Contenance de l'excident

Geringe goeder keent door  
 den gemeenteraad  
 van Boursel in zessien  
 van 30 Oct 1904  
 op bevel  
 van de gemeenteraad  
 van Boursel  
 De Griffioen

Sait en triple expédition à Beeringen, le 7 mai 1909

Je commissaire voyer cantonal, géomètre assermenté auprès du tribunal  
de 1<sup>re</sup> instance à Hasselt, le 28 avril 1909

De Guesenooten

W. H. Emerson