

Nr 7106 / 5312

5
Bijlagenwaarvan $\frac{1}{2}$ plan

4 Afschriften.

1 epte
2 TD
1 arch

[17-7-1958] MINUUT

De Bestendige Deputatie

VAN DE PROVINCIERAAD VAN LIMBURG,

Gezien de beraadslaging van de Gemeenteraad van *Koersel*,
d. d. *16 April 1958*, waardoor een plan wordt aangenomen
voor *de gedeeltelijke afkaffing van*
de huurdweg nr 58 van de Atlas
der Buurtheugen van voornoemde
gemeente;

Gezien het overgelegd plan, *waarop de sectie weg, waar-*
van de afkaffing antworpen wordt
bij middel van een roode lijn wordt
aangegeleid;

Gezien het proces-verbaal van onderzoek de commodo et incommodo, waaruit
blijkt dat *er tegen het onderhavig antwoerp*
geen bezwaren of opmerkingen worden
ingediend;

Gezien het verslag van de H^r Hoofdingenieur-Directeur van de Provinciale
Technische Dienst, d. d. *2 Juli 1958, nr 8693;*

2 minuten

Gelet op de wet van de 10 April 1841, gewijzigd door die van de 20 Mei 1863
en artikel 76 der gemeentewet;

Gehoord het verslag van de Heer
het College;

Claessen

, Lid van

BESLUIT:

De bovengemelde beraadslaging voor hetgeen betreft de aanneming van het plan
goed te keuren, en ~~de aankoop in der minne der tot uitvoering van dit plan nodige~~
~~gronden alsook de afstand der beschikbare gedeelten weg aan de aangrenzende eigen-~~
aars gelijkvormig art. 29 der wet van 10 April 1841, toe te staan.

~~Die aanwerving van bedoelde gronden geschied, ten algemene nutte.~~

Het tegenwoordig besluit zal door het Schepencollege 's Zondags na deszelfs
ontvangst afgekondigd worden, en ingevolge de schikkingen der wet van de 20 Mei
1863, gedurende acht dagen aangeplakt blijven.

Het bewijs der vervulling dezer formaliteit zal ons, na afloop van de bepaalde
tijd voor het beroep bij de Koning overgelegd worden.

Deze beroepen zullen desgevallend **aan de Heer Gouverneur der Provincie**
moeten toekomen binnen de vijftien dagen die de aanplakking volgen.

Afschrift van tegenwoordig Besluit zal, ter uitvoering, aan het Gemeente-
bestuur van *Heersel* overgezonden worden.

Dergelijk afschrift zal tot naricht aan de Hr Hoofdingenieur-Directeur van
de Provinciale Technische Dienst te Hasselt, overgezonden worden.

In vergadering te Hasselt, de *14 Juli* 19*58*.

Waren tegenwoordig de Heren :

Gouverneur, Voorzitter; Gruyters, Nartus
Claessen, Dr. Léonard; ~~Reggers, Knapen, Leden~~
en Van Bockryck, Griffier der Provincie.

Griffier
De Griffier der Provincie,

De Bestendige Duputatie,

2
De Verslaggever,

Claessen

17-7-1958

Gezien om gehecht te worden aan ons Besluit
van heden, n° 7106/5312

Hasselt, de 14

Juli 1958.

De Bestenrijge Deputatie

De Griffier der Provincie,

De Verslaggever,

Zinniker
Hg


[Handwritten signature]

[Handwritten signature]

GEMEENTE KOERSEL.

Uittreksel uit de Atlas der Buurtwegen, deel van detailplan n° 22, gevoegd bij de aanvraag van M^r Lemmens Antoon tot aankoop van een deel van weg n° 58.

NOORD

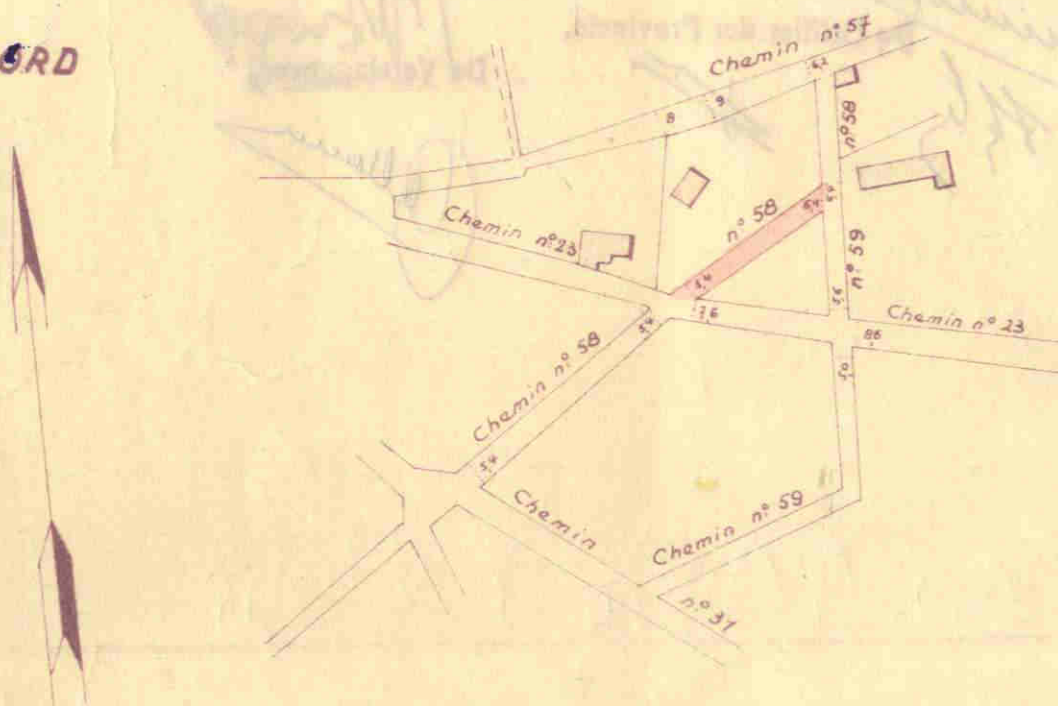

SCHAAL 1:2500.

Schaal: 1/2500

0 15 30 60 90 120
Meters

*Voor aansluitend afschrift.
Koersel, de 25 Maart 1958.
De Meetkundige. Schatter.*

Fr. Aerts.

Gezien door de gemeenteraad van Koersel
in vergadering van 16 April 1958.

Tegenwoordig: M.M. Caubergs Amandus, le Schepen, Voorzitter; Vandingenen, Schepen; Vanhees, Coomans, Lemmens, Leyssens, Louwet, Cuppens, Deelkens en De Vos, raadsleden, en Nulens Alfons, gemeentesecretaris.

Namens de gemeenteraad:

De Secretaris,


De Burgemeester,



GEMEENTE KOERSEL.

Ontwerp tot het afschaffen van een deel van buurtweg
n^o 58 door de Gemeente Koersel voor verkoop aan de
aangrenzende eigenaar [REDACTED]

Ter plaatse: "Op de Schrikheide".

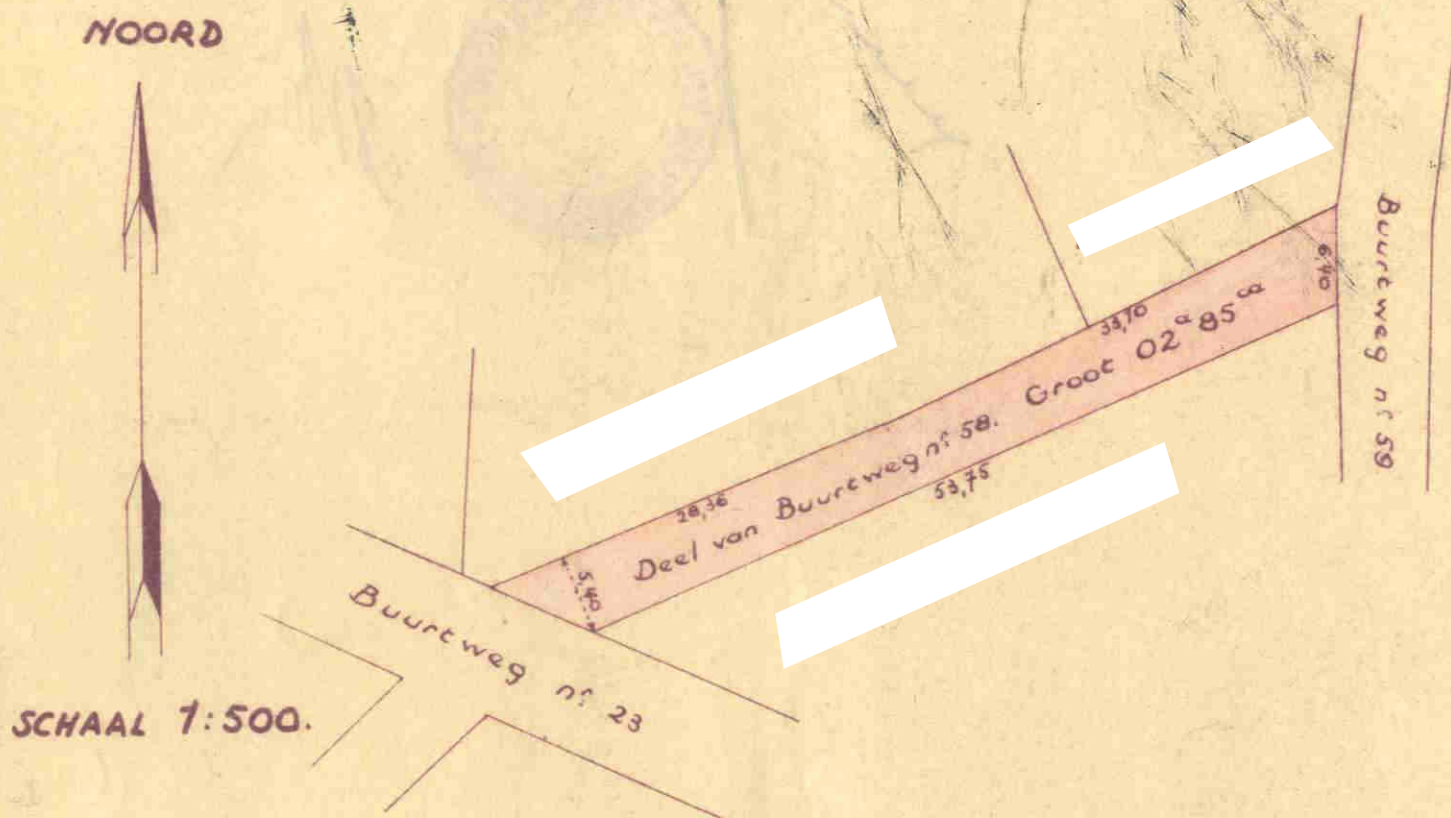

Schaal: 1/500

0 2,5 5 10 15 20
Meters

Opgemaakt in vierdubbel door de ondergetekende
Meetkundige. Schatter van Onroerende Goederen.
Leopoldsburg, de 7. 3. 1958.

[Handwritten signature]

Fr. Aerts.

D.O.A.U.B.