

-----  
4de Afdeling.Aanwnr. 7106/2219  
-----M I N U U T .  
-----

2- P.T.D. + plan

2- Gte. + lyhagen

1- Bundel.

58-1-1965

DE BESTENDIGE DEPUTATIE VAN DE PROVINCIERAAD  
VAN LIMBURG;

Gelet op de beraadslaging dd. 23 februari 1965  
waardoor de gemeenteraad van Hoersel  
een plan aanneemt voor de afschaffing van huurweg nr. 54,  
op het grondgebied van deze gemeente;

Gelet op het overgelegd plan waarop de  
af te schaffen (~~sectie~~) weg in rode kleur is  
aangeduid;

Gelet op het proces-verbaal van het in-  
gestelde onderzoek de commodo et incommodo, waaruit  
blijkt dat er geen bezwaren of opmerkingen werden  
ingediend;

Gelet op het gunstig advies van de Heer  
Hoofdingenieur-Directeur van de Provinciale Techni-  
sche Dienst, dd. 24 maart 1965, nr. 1538;

Gelet op de wet van 10 april 1841, gewij-  
zigd bij de wet van 20 mei 1863 en op artikel 76 van  
de gemeentewet;

Gehoord de Heer Blaessen, Lid van het  
college, in zijn desbetreffend verslag;

## B E S L U I T :

De sectie van de weg nr. 54,  
op het grondgebied van de gemeente Hoersel,  
aangeduid in rode kleur op het hierbijgevoegd  
plan, is afgeschaft.

De afstand van de grond die door deze  
afschaffing vrijkomt, mag gebeuren overeenkomstig

3 minuten

artikel 29 van de wet van 10 april 1841.

Dit besluit zal, 's zondags na ontvangst, door het schepencollege afgekondigd worden, en ingevolge de beschikkingen van de wet van 20 mei 1863, gedurende acht dagen aangeplakt blijven.

Belanghebbende derden, alsook de gemeente, kunnen tegen dit besluit in beroep gaan bij de Koning. Dit beroep schorst de uitvoering van dit besluit tot wanneer de Koning uitspraak heeft gedaan. Dit beroep moet uitgeoefend en aan de gouverneur overgemaakt worden binnen vijftien dagen, volgend op de aanplakking van dit besluit.

Afschrift van dit besluit zal, ter uitvoering, worden overgemaakt aan het gemeentebestuur van

Koersel.

Dergelijk afschrift zal, tot nariicht, toegezonden worden aan de Heer Hoofdingenieur-Directeur van de Provinciale Technische Dienst.

Aldus besloten te Hasselt, de 1 april 1865.

Waren aanwezig de Heren:

Gouverneur Voorzitter: Gruyters. Natus.  
Claessen, J. Leonard, Reggers, Enopen,  
Leden en Van Bockryck, Griffier der Provincie.

De Griffier der Provincie, De Gouverneur-Voorzitter,

(3)  
De Verslaggever.

3 Minuten

*[Handwritten signature]*

**GEMEENTE KOERSEL**

**SECTIE C WEG NR 54**

**PLAATSNAAM: HOXELAER**

**OPMETINGSPLAN**

GEVOEGD BIJ ONZE AANVRAAG VAN 2.11.64 TOT AANKOOP  
EN AFSCHAFFING VAN WEG NR 54

SCHAAL: 1/500

DATUM: 1.11.64


OPGEMETEN EN JUIST VERKLAARD

DOOR DE GEZWOREN LANDMETER

WOLFS LEON

Schaal: 1/500

0 2,5 5 10 15 20  
Meters

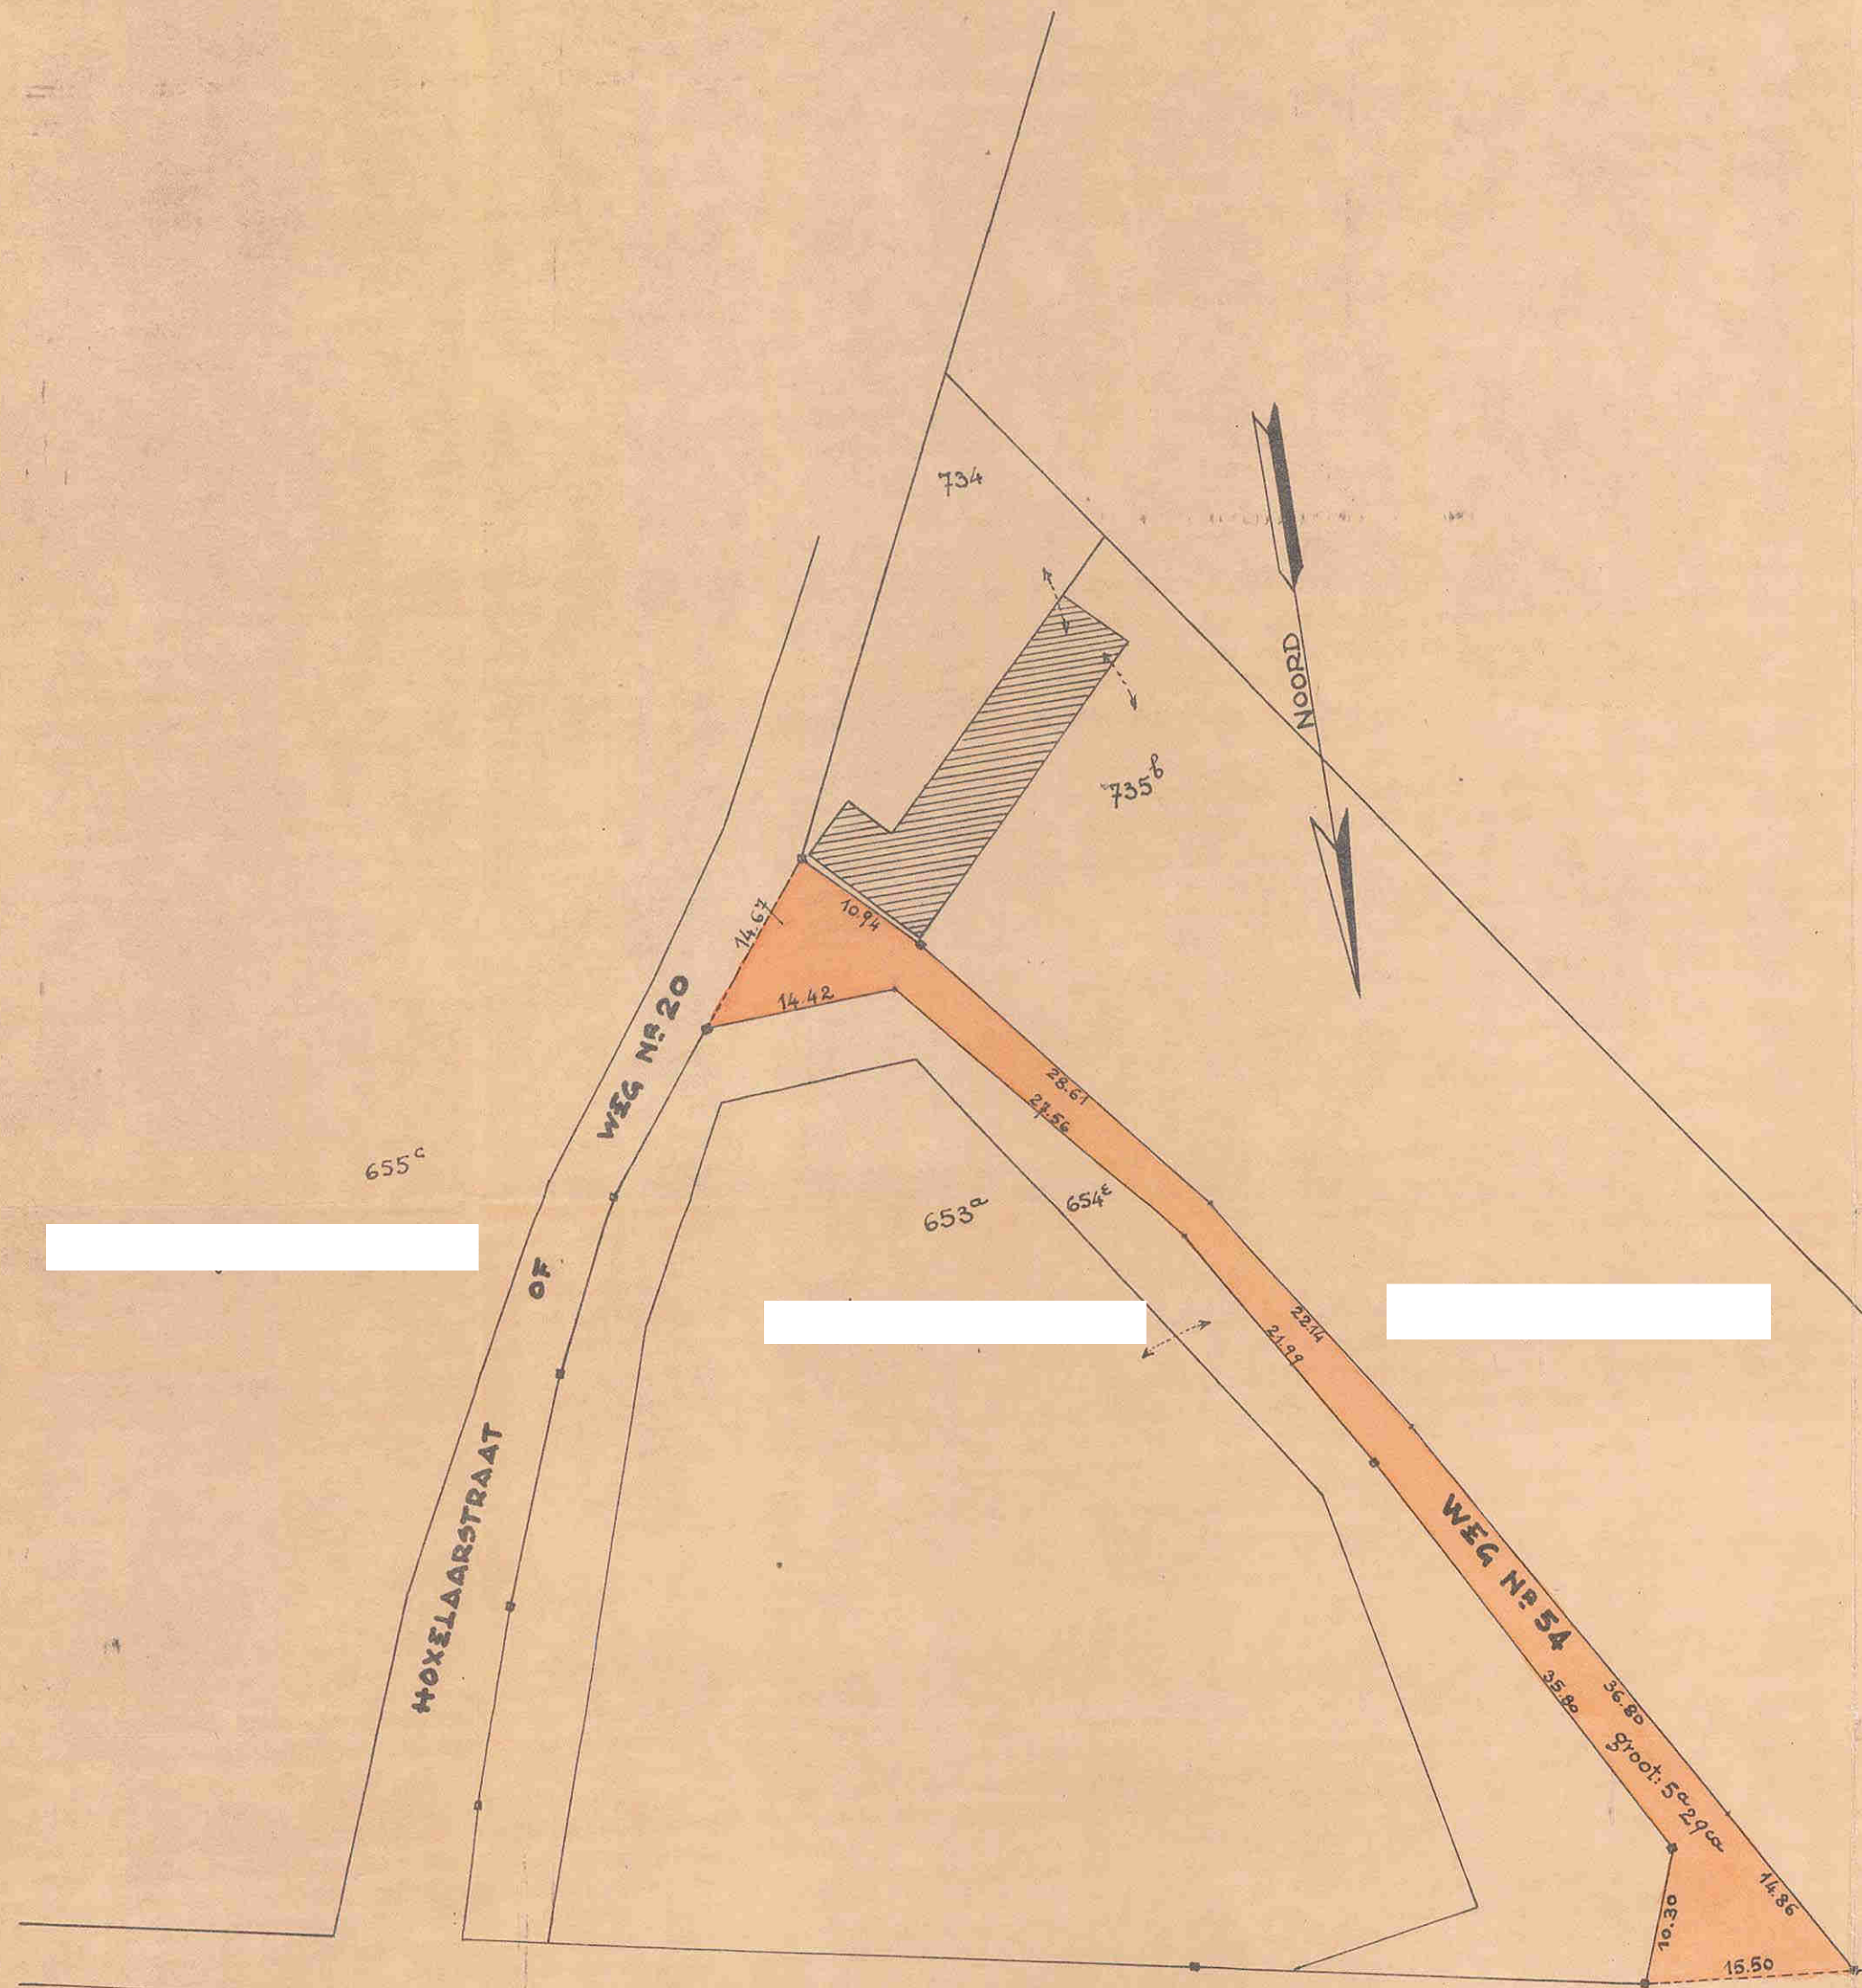

Gezien en goedgekeurd door de  
gemeenteraad van Koersel in vergadering  
van 13.04.1965  
Namens de gemeenteraad  
Op te tekenen  
De Secretaris, De Burgemeester,



10th → Gto  
10th → P.T.D.

Gezien om gehecht te worden aan ons besluit  
van heden, nr 7106/2219  
Hasselt, de 1 april 1965

De Bestendige Deputatie:  
De Griffier der Provincie, De Gouverneur-Voorzitter,

30 minutes  
De Verslaggever,  
Jelle