

2^{me} Division n° 9 Hasselt le 29 juin 1866.

Int. N° 7012 - L. G. La Députation permanente
du conseil provincial de
Limbourg.
Vairie vicinale.
Cession, suppression, et
Rechemins vicinaux.

Vu les demandes
analysées dans l'état
ci annexé et formées
par plusieurs conseils
communaux à l'effet
d'être autorisés à apporter
certaines modifications
à la voirie vicinale de
deux localités respectives
et à aliéner des parcelles
Rechemins sans emploi,
lequel état consistant
Recommis à l'agent voyer d'arrondissement.

Vu les délibérations
des conseils communaux
précitées relatives aux
dites demandes.

Vu les plans des
modifications d'aliénation
proposées dans ces délibérations,
soins.

Vu les certificats

3 minutes

[Signature]

constatant que les dits
plans ont été soumis
à une enquête régulière.

Vu les pièces de cette
enquête :

Vu l'art. 28 de la
loi du 30 avril 1841
modifiée par celle du
20 mars 1863 et l'art. 29
de la même loi :

Arrête :

L'état et les plans
susmentionnés sont
approuvés tels qu'ils se
trouvent ci-joints.

Le pétitionnaire d'après
ainsi qu'un extrait de
l'état analytique sont
adressés à M. le
Commissaire d'arrondissement
de Massat. Maesuyhet
de Congres, chargé de
délivrer ampliation aux
communes de son ressort
que la chose concerne.

III

La Délégation permanente,

L. Van Hout

(Drulberg)

A. Heymans

Ed. Meulder

W. de Meule

Speyckens

Par la Délégation :
Le greffier provincial,

Bon

L'extraite.

Province de Limbourg.

État présentant l'analyse
des propositions formées par des Conails
communaux, conformément à l'art. 38
de la loi du 10 avril 1841, et de l'instruction
à laquelle ces demandes ont donné lieu.


N ^o . Ville.	Noms des Communes et.	Nature des demandes.	Date des demandes.	Date du procès verbal de la commission.	Analyse des réclamations mentionnées au procès verbal d'enquête.	Analyse des observations du Conseil communal au sujet des réclamations.	Votes du Commissaire pour l'arrondissement.	Déclination de la députation permanente.
1	Gritter	Cession aux Vissers, riverains, d'une parcelle de terrain n ^o - 26. 38 c. à employer pour le dépôt public à raison de 2 francs par are.	30 février 1866	20 février 1866	[redacted] s'oppose à l'allocation par le motif que la parcelle, devant servir de dépôt aux fagots de bois, deviendrait inutile si elle était affectée à la culture. Le sieur Sprenger s'oppose également à la vente pour les motifs allégués par [redacted]	"	La raison des Vissers est fondée sur ce qu'ils ont besoin d'un emplacement pour leur dépôt de fagots. D'accord avec le Conseil communal.	Qu'il n'y a pas lieu d'accorder la demande.
2	Bommerschhorn	Changement de direction du chemin n ^o 4 du point A au point B du plan, sollicité par [redacted]	19 avril 1866	16 avril 1866	"	"	favorable	favorable. Accordé sans discussion sollicitée.
3	Cortepierre	Suppression de quelques sentiers et apaisement des rivières de 38 parcelles existantes de chemins vicinaux, d'une contenance de 1 h. 18 a. 48 c. moyennant la somme de fr. 4961., pour l'exécution.	14 août 1866	28 août 1866	"	"	id	id

Kor 1-1
Kor 1-2
Kor 1-3
Kor 1-4
Kor 1-5
Kor 1-6
Kor 1-7
Kor 1-8
Kor 1-9

N ^o . Vill. Noms des Communes.	Nature des demandes.	Date des demandes.	Date du procès verbal de commodat ou commodat.	Analyse des réclamation sollicitations mention- nées au procès verbal d'enquête.	Analyse des observations du Conseil communal au sujet des réclamations.	avis du Commissaire royal d'arrondissement.	avis du Commissaire d'arrondissement.	Décision de l'Assemblée permanente.
4. <i>Genis</i>	Rétrécissement des chemins n ^{os} 2 & 9, suppression des sentiers n ^{os} 30 & 32 et apur- des excédants au prix rains	3 mars 1866.	16 février 1866.	"	"	favorable	favorable	Seconde l'autorisation sollicitée.
5. <i>Mall.</i>	Cession de sentiers et d'excédants de chemins vicinaux au prix d'expertise	14 th ju ⁿ 1866.	27 9 th 1866.	"	"	id	id	id
6. <i>Rigingen</i>	Rétrécissement des chemins n ^{os} 1, 2, 3, 7 & 8, suppression du sentier n ^o 20 et apur- des excédants au prix au prix d'expertise f. 1866.	31 mars 1866.	16 mars 1866.	"	"	id	id	id
						E. L. V. P.		

Commune
de
Cortessein

Plan de détail n. 7

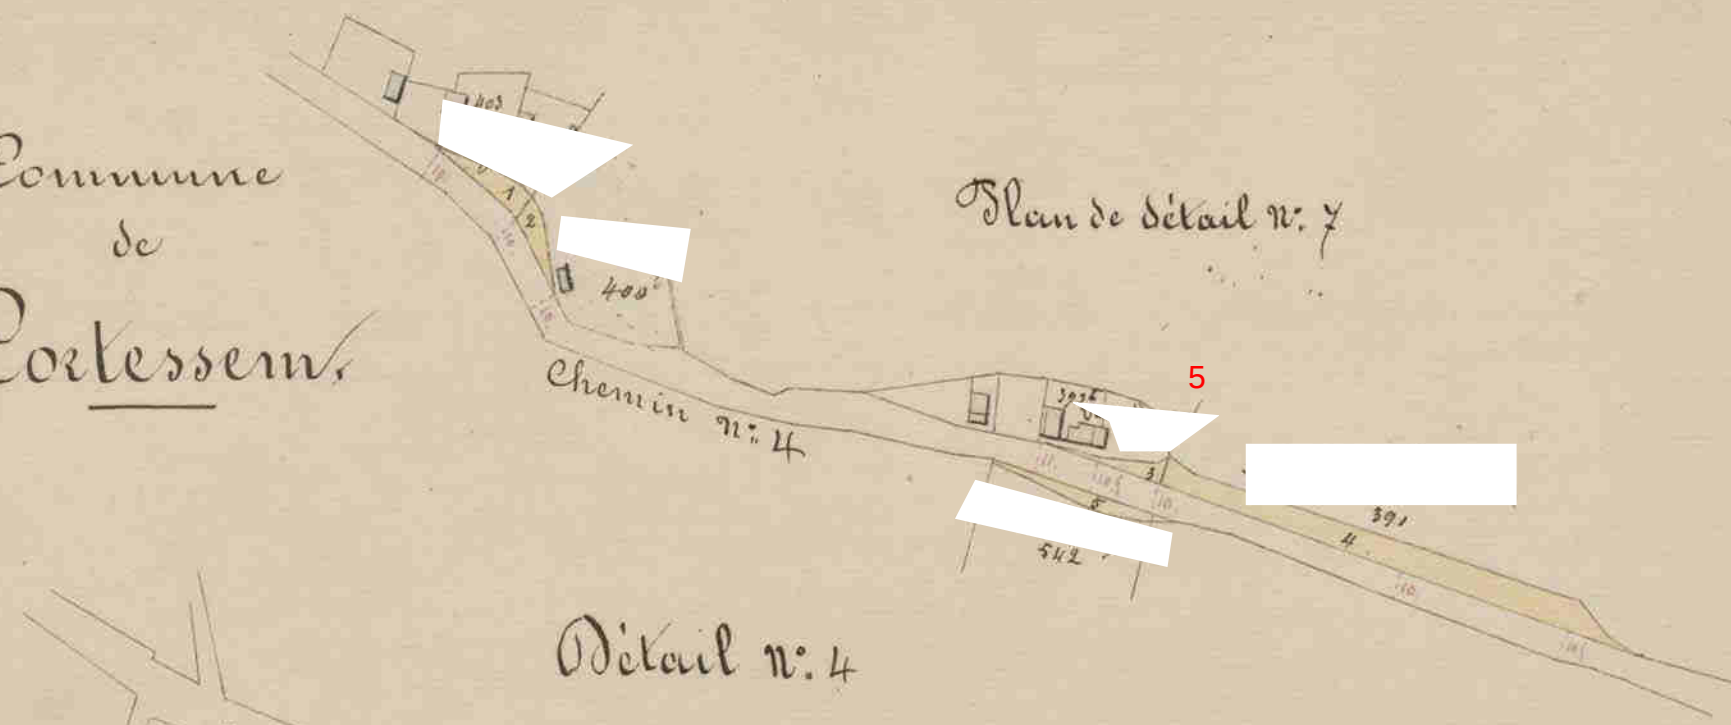


Détail n. 4



Détail n. 3



Détail n. 2

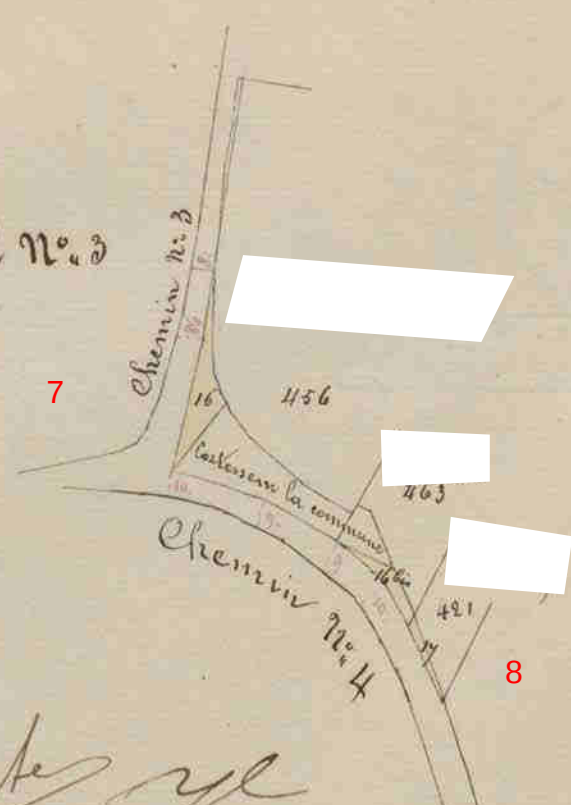

Détail n. 1




Minute
Approuvé par la Députation permanente du
Conseil provincial du Limbourg pour être annexé à
son arrêté de ce jour.
Le 29 juin 1866.
La Députation permanente,
E. M. M. M.

Plan de quelques parcelles de terrain provenant de suppression et de retré-
cissement de chemins vicinaux que l'administration communale de Cortessein
se propose de céder au propriétaires riverains, savoir:

N. de parcelles	Lieux dits	Nature des chemins	Plan de détail	Contenance de chemins à ceder H. A. C.	Objet	N. de parcelles riverains	Noms et demeure des propri. riverains	Observations
1	Bondelkloster	Chemin	7	11	1. 65	Retrecissement	465-403	
2	id.	id.	7	4	2. 03	id.	400 ²	
3	Genkourt	id.	7	4	1. 29	id.	392 ²	
4	id.	id.	7	4	13. 66	id.	391	
5	Haackenveld	id.	7	4	1. 69	id.	342	
6	Heubrouck	id.	4	4	16. 77	id.	35-15-103	
7	id.	id.	4	4	16. 22	id.	245-206-243	
8	id.	id.	4	4	1. 19	id.	266 ²	
9	id.	id.	4	4	1. 70	id.	260	
10	id.	id.	4	4	1. 28	id.	261 ²	
11	id.	id.	4	4	1. 33	id.	264 ²	
12	id.	id.	3	4	10. 07	id.	286-289 ²	
13	id.	id.	3	4	1. 12	id.	291 ²	
14	id.	id.	3	4	2. .	id.	299 ²	
15	id.	id.	3	4	2. 40	id.	300	
16	Tanisveld	id.	3	3	3. 52	id.	456	
16 ²	id.	id.	3	4	1. 46	id.	463	
17	id.	id.	3	4	1. 31	id.	481	
17 ²	Molenveld	id.	1	2	2. 42	id.	110	
18	id.	id.	1	2	2. 46	id.	111	

Plan de détail n° 10

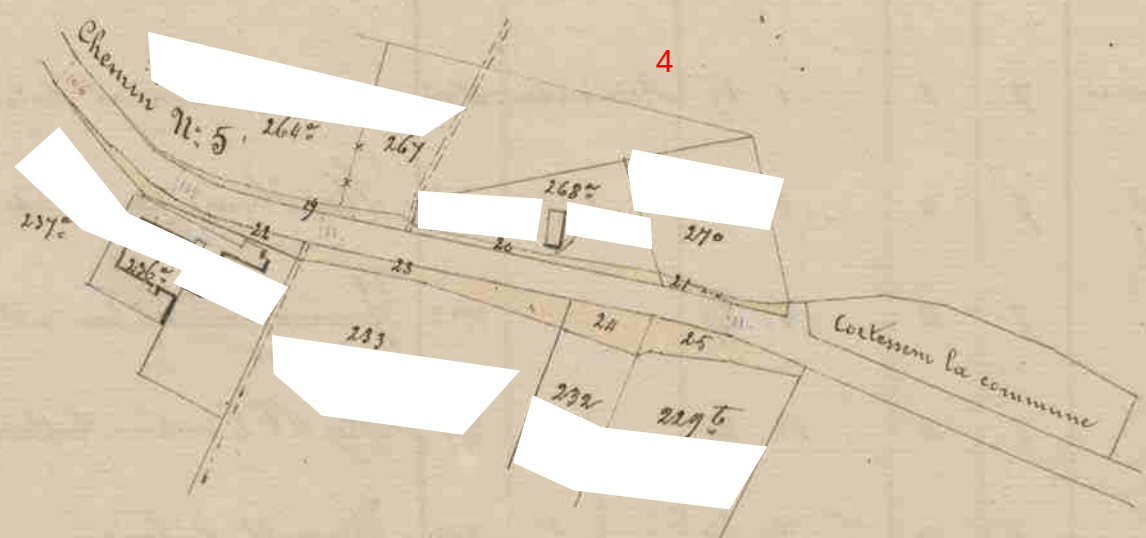


Détail n° 9



Détail n° 9 & 10



Détail n° 8

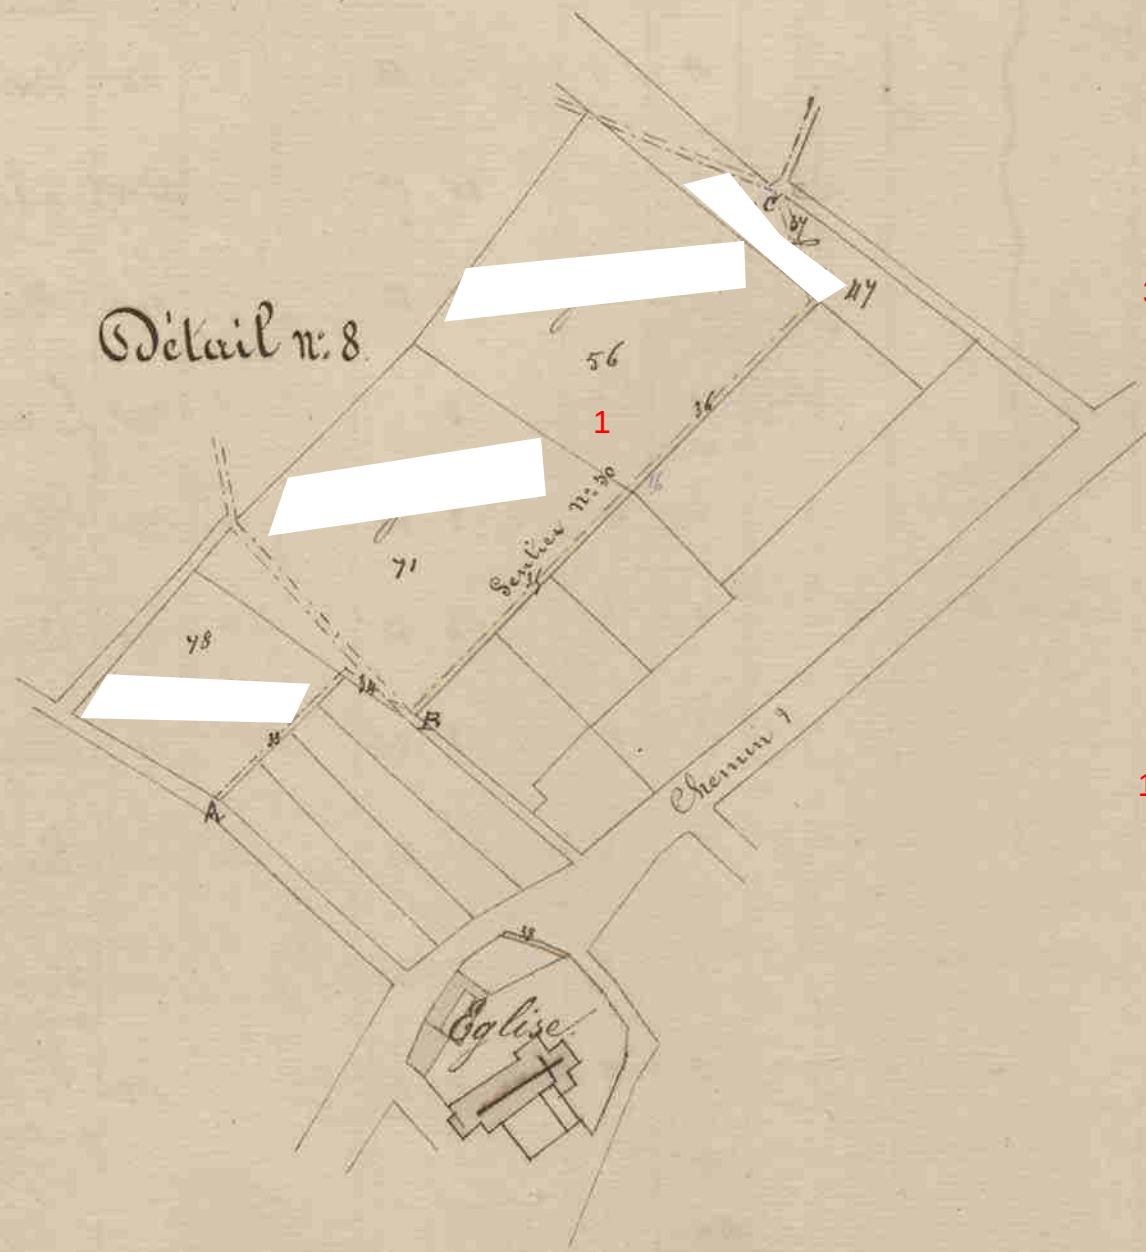

N° de l'acte	Lieu dits	Nature des chemins	Plan de détail	N° des chemins	Objet	Contenance des chemins à créer H. A. C.	N° des parcelles	Nom et demeure des propriétaires riverains	Observations
19	Veldken	Chemin		5	Retraitement	2. 90	261-267		
20				5		2. 16	268		
21				5		1. 25	270		
22				5		3. 68	236-237		
23				5		6. 28	233		
24				5		3. 45	232		
25				5		4. 56	229		
26	Harvelhuil			5		61	242		
27				5		62	243		
28				5		41	244		
29				5		1. 84	246		
30	Harvelhuil	Sentier		9	Suppression de D. B.	43	94		
31				9		83	95		
32				10		74	142		
33	Cortesson-heloup			8	Suppression de D. B.	93	78		
34				8		34	71		
35				8		1. 57	71		
36				8		1. 44	56		
37				8		56	47		
38		Chemin		8	Retraitement	30	822		
Total						1. 18 48			

Fait par le soussigné C. Jans arpenteur
Cortesson, le 30 Septembre 1865