

Gouvernement Provincial

DU LIMBOURG.

2^e Division.N^o 1318 - 2.64

VOIRIE VICINALE.

AMÉLIORATION.

APPROBATION DE PLANS.

La Députation permanente,

4/07

Vu la délibération du conseil communal de

Corbais

en date d

26 N^o 1896

adoptant un plan pour

la suppression d'un chemin
traversant la plaine de Chapelle & l'ouverture
d'un nouveau chemin longe du cimetière ;Vu le plan et le procès-verbal d'enquête de commodo
et incommode ^{en date du 27^e 1896} constatant qu'ilne s'est produit aucune
opposition contre le projet ;Vu les rapports du commissaire d'arrondissement et du
commissaire-voyer d'arrondissement ;

Sur l'observation du [redacted]
arrêté du 27 février 1896 portant que la suppression
du chemin de Chapelle de la plaine de la plaine
qui sera fait à titre d'échange par le conseil de fabrique
d'après modification en question nuirait
au passage qu'il a sur la dite plaine ;
Vu la réponse du conseil communal de Corbais,
en date du 24 mars 1897 d'avis qu'il n'est pas fondée ;

Vu l'art. 28 de la loi du 10 avril 1841, la loi du 20 mai 1863, l'art. 76
de la loi communale, ainsi que la loi du 27 mai 1870;

Est Approuvés la délibération précitée en ce qui concerne l'adoption du
plan et ~~émet l'avis qu'il y a lieu d'autoriser l'acquisition, soit de gré à gré,~~
~~soit par voie d'expropriation pour cause d'utilité publique,~~ des terrains néces-
saires à l'exécution de ce plan.

Le présent sera publié par le collège échevinal, dès le dimanche qui suivra
sa réception, et restera affiché pendant huit jours, conformément aux dispo-
sitions de la loi du 20 mai 1863.

Le certificat constatant l'accomplissement de cette formalité nous sera trans-
mis après l'expiration du délai d'appel.

En séance, à Hasselt, le 20 avril 1877.

Le Greffier provincial,

La Députation,

Pour expédition conforme:

Le Greffier provincial,

Gielman

Ch. Rielen

Approuvé pour être annexé à notre
arrêté en date de ce jour L^e C^{te}

Reuss le 20 avril 1846
La dipertation permanente

Le Guffis provincial


Plan aanwyzende de herleiding van eenen weg.

Gemeente Cortessein

Section C

Hop: Men

N

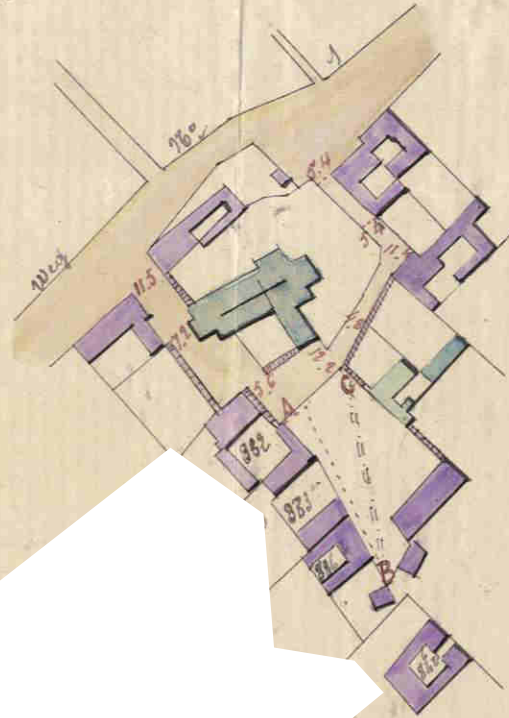

Schaal van 1 u 2500

Wij, de afgevaardigde van de raad Communaal de
Cortessein.

Gezien de plan van Cortessein d. 6 December 1876

W. Lambrecht de Jonghe meester

C. Grommen de Buisson


Opgemaakt door den ondergetekende
Landmeter behoorlyk geëxamineerd woonachtig
te Alken.

Alken den 10 January 1876

De landmeter

[Signature]

Schaal: 1/2500
0 15 30 60 90 120
Meters