

N^o 7106. / 54348.

13 MEI 1938

MINUUT

BIJLAGEN
 waarvan $\frac{1}{1}$ plan

3 Afschriften.

De Bestendige Deputatie

VAN DEN PROVINCIALEN RAAD VAN LIMBURG.

Gezien de beraadslaging van den Gemeenteraad van Kortesseem
 dd. 19 Januari 1938 waardoor een plan wordt
 aangenomen voor de afschaffing van een gedeelte van
de afsluiting van den voetweg
n^o 41 van den Atlas der Buurtwegen;

Gezien het overgelegd plan, waarop het gedeelte voetweg
 waarvan de afschaffing outwerpen wordt,
 bij middel van de letters A. B. is aange-
 duid;

Gezien het proces-verbaal van onderzoek de commodo et incommodo waaruit
 blijkt dat tegen het onderhavig outwerp geen
 bezwaren noch opmerkingen werden
 ingediend;

Gezien het verslag van den H^r Hoofdingenieur-Bestuurder van den Provincialen
 Technischen Dienst, dd. 29 April 1938, n^o 5121;

2 minuten

Gehoord het verslag van den Heer *Hayen*,
Lid van het College ;

Gezien de wet van den 10 April 1841, gewijzigd door die van den 20 Mei 1863
en artikel 76 der Gemeentewet ;

BESLUIT :

De bovengemelde beraadslaging voor hetgeen betreft de aanneming des plans
goed te keuren, en ~~den aankoop in der minne der tot uitvoering van dit plan noodige
gronden alsook den afstand der beschikbare gedeelten weg aan de aangrenzende
eigenaars gelijkvormig art. 29 der wet van 10 April 1841, toe te staan.~~

~~De aanwerving van bedoelde gronden geschiedt ten algemeenen nutte.~~

Het tegenwoordig besluit zal door het Schepencollege 's Zondags na deszelfs
ontvangst afgekondigd worden en, ingevolge de schikkingen der wet van den 20 Mei
1863, gedurende acht dagen aangeplakt blijven.

Het bewijs der vervulling dezer formaliteit zal ons, na afloop van den bepaal-
den tijd voor het beroep bij den Koning overgelegd worden.

Deze beroepen zullen desgevallend **aan den Heer Gouverneur der Provincie**
moeten toekomen binnen de vijftien dagen die de aanplakking volgen.

Afschrift des tegenwoordigen zal, ter uitvoering, aan het Gemeentebestuur van

Dergelijk afschrift zal tot nariicht aan den Hr Hoofdingenieur-Bestuurder
van den Provincialen Technischen Dienst te Hasselt, overgezonden worden.

In vergadering te Hasselt, den *9 Mei* 1938.

Waren tegenwoordig : de Heeren :

8 minuten
**Gouverneur, Voorzitter; Hayen, Gruyters,
Dr. Spaas, Boes, Dr. Poelmans en Van Slype,
Leden, Dr. H. Hayen Griffier der Provincie. d.d.**

De De Griffier der Provincie, d.d.

De Bestendige Deputatie,

De Verslaggever,

13 MEI 1938

B
3
Zien om geheel te worden aan ons best
hoden, n° 4106/ 54348.

Rasselt, den 12 Mei 1938

De Bestondige Deputatie,

De provinciale Griffier, d.d.

De Verslaggever,

[Handwritten signature]

[Handwritten signature]

3 minuten


44
127

[Handwritten signature]

[illegible]

Schaal: 1/2500

schaal I/2500.

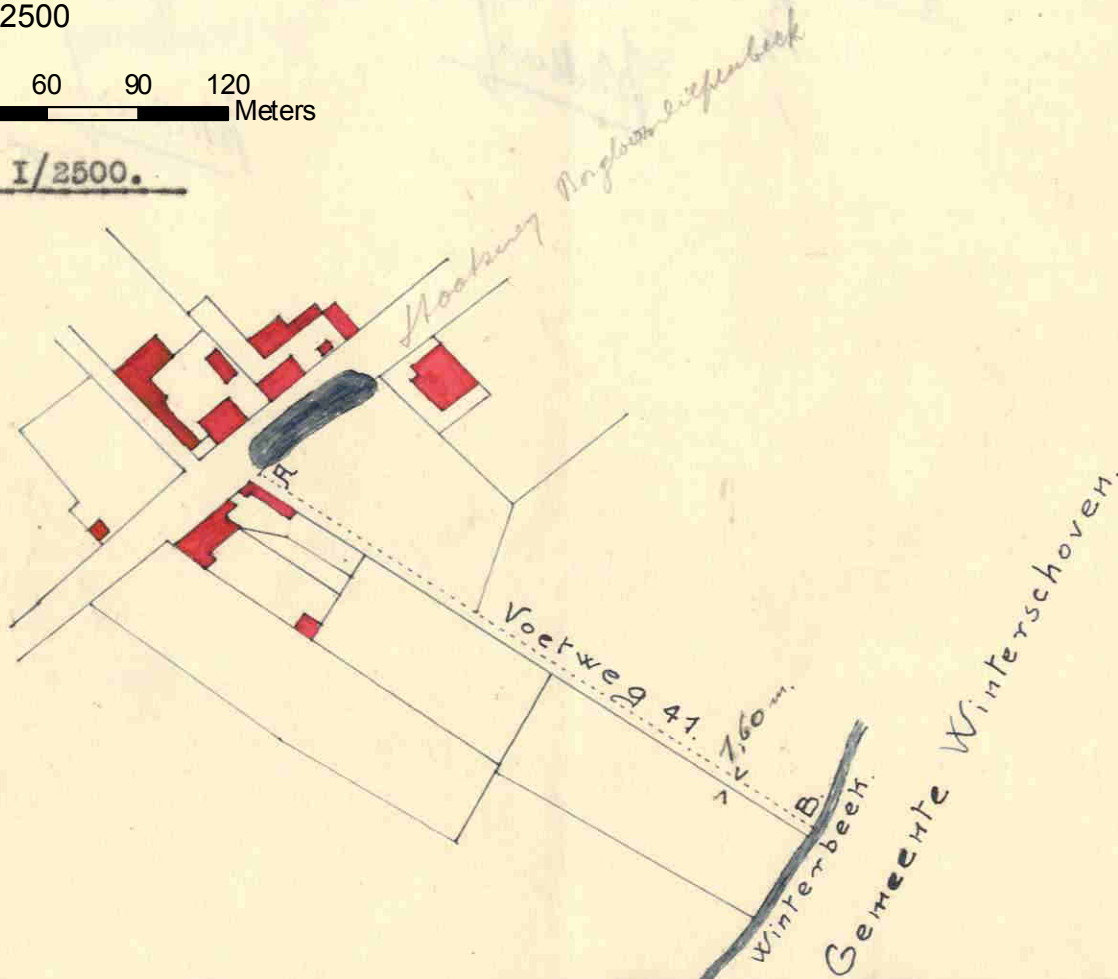

Rosenmeyer

De sekretaris.

De Burgemeester,

Übermuth

H. Jaur