

Manw. N^o 7106-47636.

Ciprie blippona
23/9/36 B

$\frac{5}{2}$ BIJLAGEN

$\frac{5}{1}$ PLANS

DE BESTENDIGE DEPUTATIE

VAN DEN PROVINCIALEN RAAD VAN LIMBURG,

Gezien de beraadslaging van den gemeenteraad van
dd. ^{24 13 november 1900} ~~13 november 1900~~ een plan aannemende voor

*gedeeltelijke afschaffing van den
voetweg n^o 43 van het atlas der
buurtwegen;*

Gezien het plan der ligging;

Gezien het proces-verbaal van onderzoek *de commodo et incommodo*
waaruit blijkt dat *twee belanghebbenden zich*

*verzet hebben tegen de afschaffing van
zeker gedeelten van zegen den weg;
omgezien de gemeenteraad zich bij deze
verzette ingevilligheid en ontwerp in diervolge*

Gezien het advies van den H. Arrondissements-Commissaris;

Gezien het verslag van den H. provincialen Opziener der buurt-
wegen en waterlopen, dd. *25 januari 1901, n^o 9013;*

Gehoord het verslag van den H.
lid van ons College;

Heijers,

Gezien de wet van den 20 Mei 1863 en artikel 76 der gemeen-
tewet;

BESLUIT:

De bovengemelde beraadslaging voor hetgeen betreft de aanneming
des plans goed te keuren, en ~~den aankoop in der minne der tot~~
~~uitvoering van dit plan noodige gronden, toe te staan onder de volgende~~
~~voorwaarden:~~

Het tegenwoordige zal door het schepencollege 's Zondags na
deszelfs ontvangst afgekondigd worden, en, ingevolge de schikkingen
der wet van den 20 Mei 1863, gedurende acht dagen aangeplakt
blijven.

Het bewijs der vervulling dezer formaliteit zal ons, na verloop
van den bepaalden tijd voor het beroep, overgelegd worden.

Afschrift des tegenwoordigen zal, ter uitvoering, aan den
H Arrondissements-Commissaris van *Tongeren*
verzonden worden.

Dergelijk afschrift zal tot nariicht aan den H. provincialen Opziener
der buurtwegen en waterloopen, te Hasselt, overgezonden worden.

In zitting, te Hasselt, den 8 februari 1871.

Waren tegenwoordig de HH.

De provinciale Griffier,

H. Noeland

De bestendige Deputatie,

J. de Kromme

De Verslaggever,

De Kromme

Nummer van den afk. met plan cadastre	Leet nummer van den afk.	Plaatselijke ligging	Nummer der aangrenzende eigenaren	Alard aan centen	Schatting aan
606	I	C	43	Oostwaart	" 20 6 "
617	II	"	"	"	" 19 5 70
611	III	"	"	"	" 16 4. 80
609 ^c	IV	"	"	"	" 22 6. 60
601 ^b	V	"	"	"	" 72 21 60
603	VI	"	"	"	" 14 4 20
591 ^b	VII	"	"	"	" 34 10 20
591 ^b	VIII	"	"	"	" 31 9 30
598	IX	"	"	"	" 6 1 80
592 ^a	X	"	"	"	" 7 2 10
592 ^e	XI	"	"	"	" 8 2 40
592 ^b	XII	"	"	"	" 7 2 10
594 ^c	XIII	"	"	"	" 47 14 10
592 ^c	XIV	"	"	"	" 10 3 00
588 ^b	XV	"	"	"	" 12 3 60
588 ^a	XVI	"	"	"	" 16 4 80
580 ^a	XVII	"	"	"	" 32 9 60
582 ^a	XVIII	"	"	"	" 26 7 80
581 ^e	XIX	"	"	"	" 1 2 70
578 ^b	XX	"	"	"	" 32 9 60
575 ^d	XXI	"	"	"	" 16 4 80
579 ^c	XXII	"	"	"	" 46 13 80
567 ^b	XXIII	"	"	"	" 79 23 70
574 ^b	XXIV	"	"	"	" 75 22 50
566	XXV	"	"	"	" 9 2 70
					6 65 199 50

Gezien door den Gemeenteraad van Cottesjeem, om
gehoort te worden aan zijne. beraadslaging van.
heeren.
Cottesjeem, 13 November 1900.

Op bevel:
De secretaris,
Bunnink

V. L. H. H. H.
46 Houten
Louis Warrant


H. E. H.

H. E. H.

Gezien omgekeert te worden aan ons besluit
van Rader, n^o. 47636.

Harer, den 8 february 1901
De Besondere Deputatie

De provinciale Griffier, H. A. H. H. H.
H. A. H. H. H.

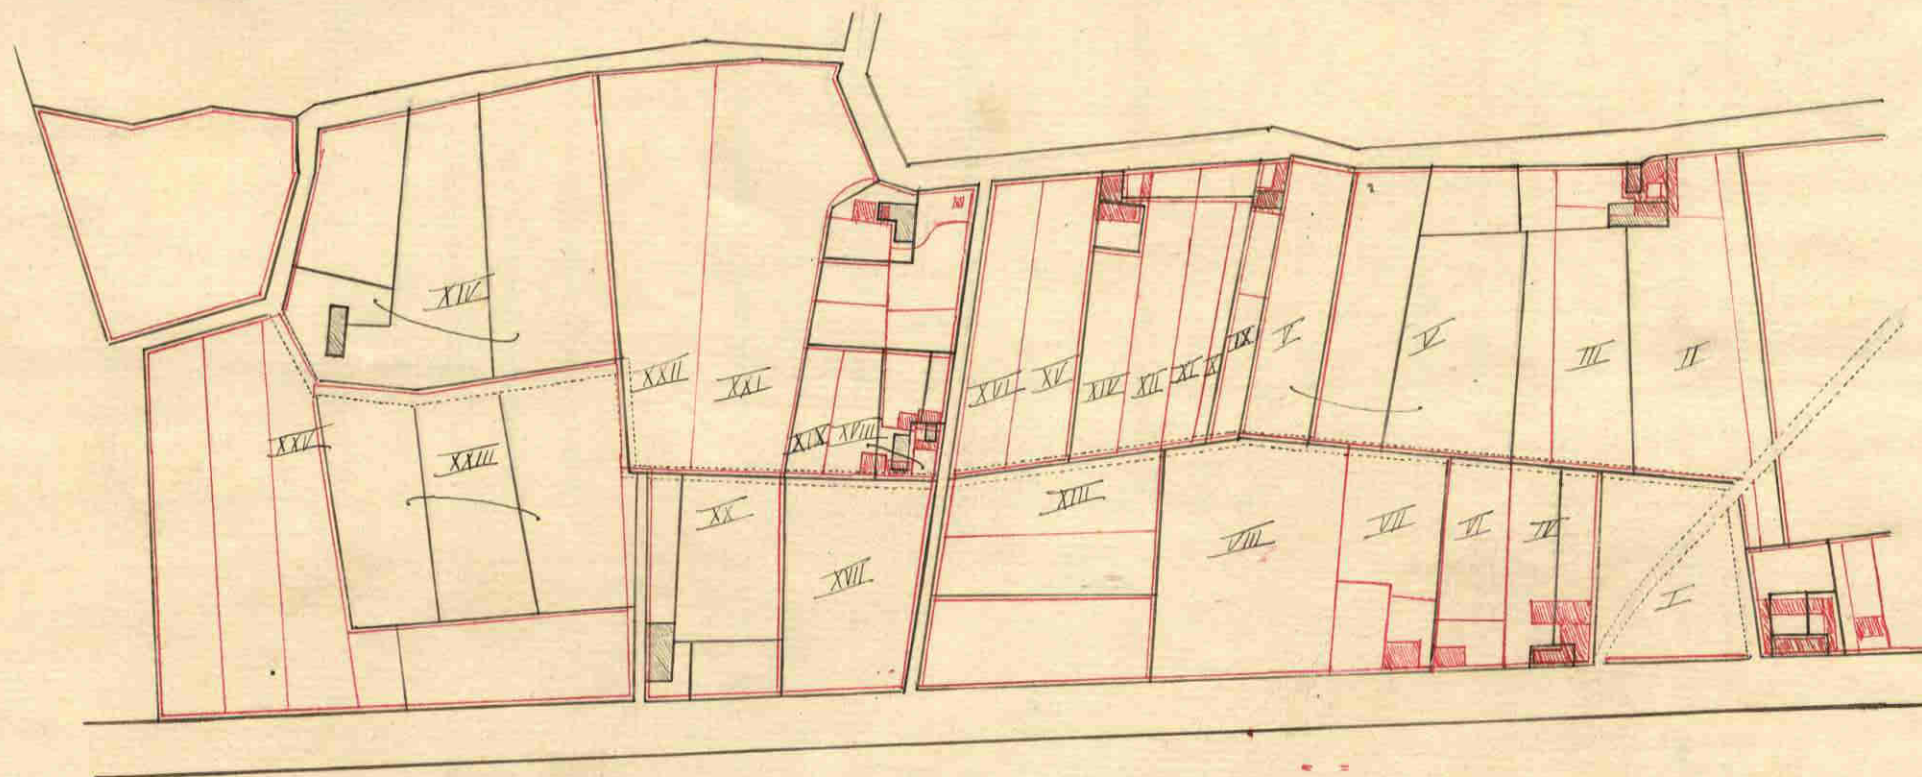

Gemeente Cortessem

Plan aanduidende de percelen van den voetweg n: 43 welke het gemeente bestuur van Cortessem vraagt te mogen afschaffen en verkoopen.

Plan opgemerkt op schaal van $\frac{1}{2500}$ door den ondergetekenden gezworen landmeter.

Cortessem, den 24 september 1900.

H. Lambrechts